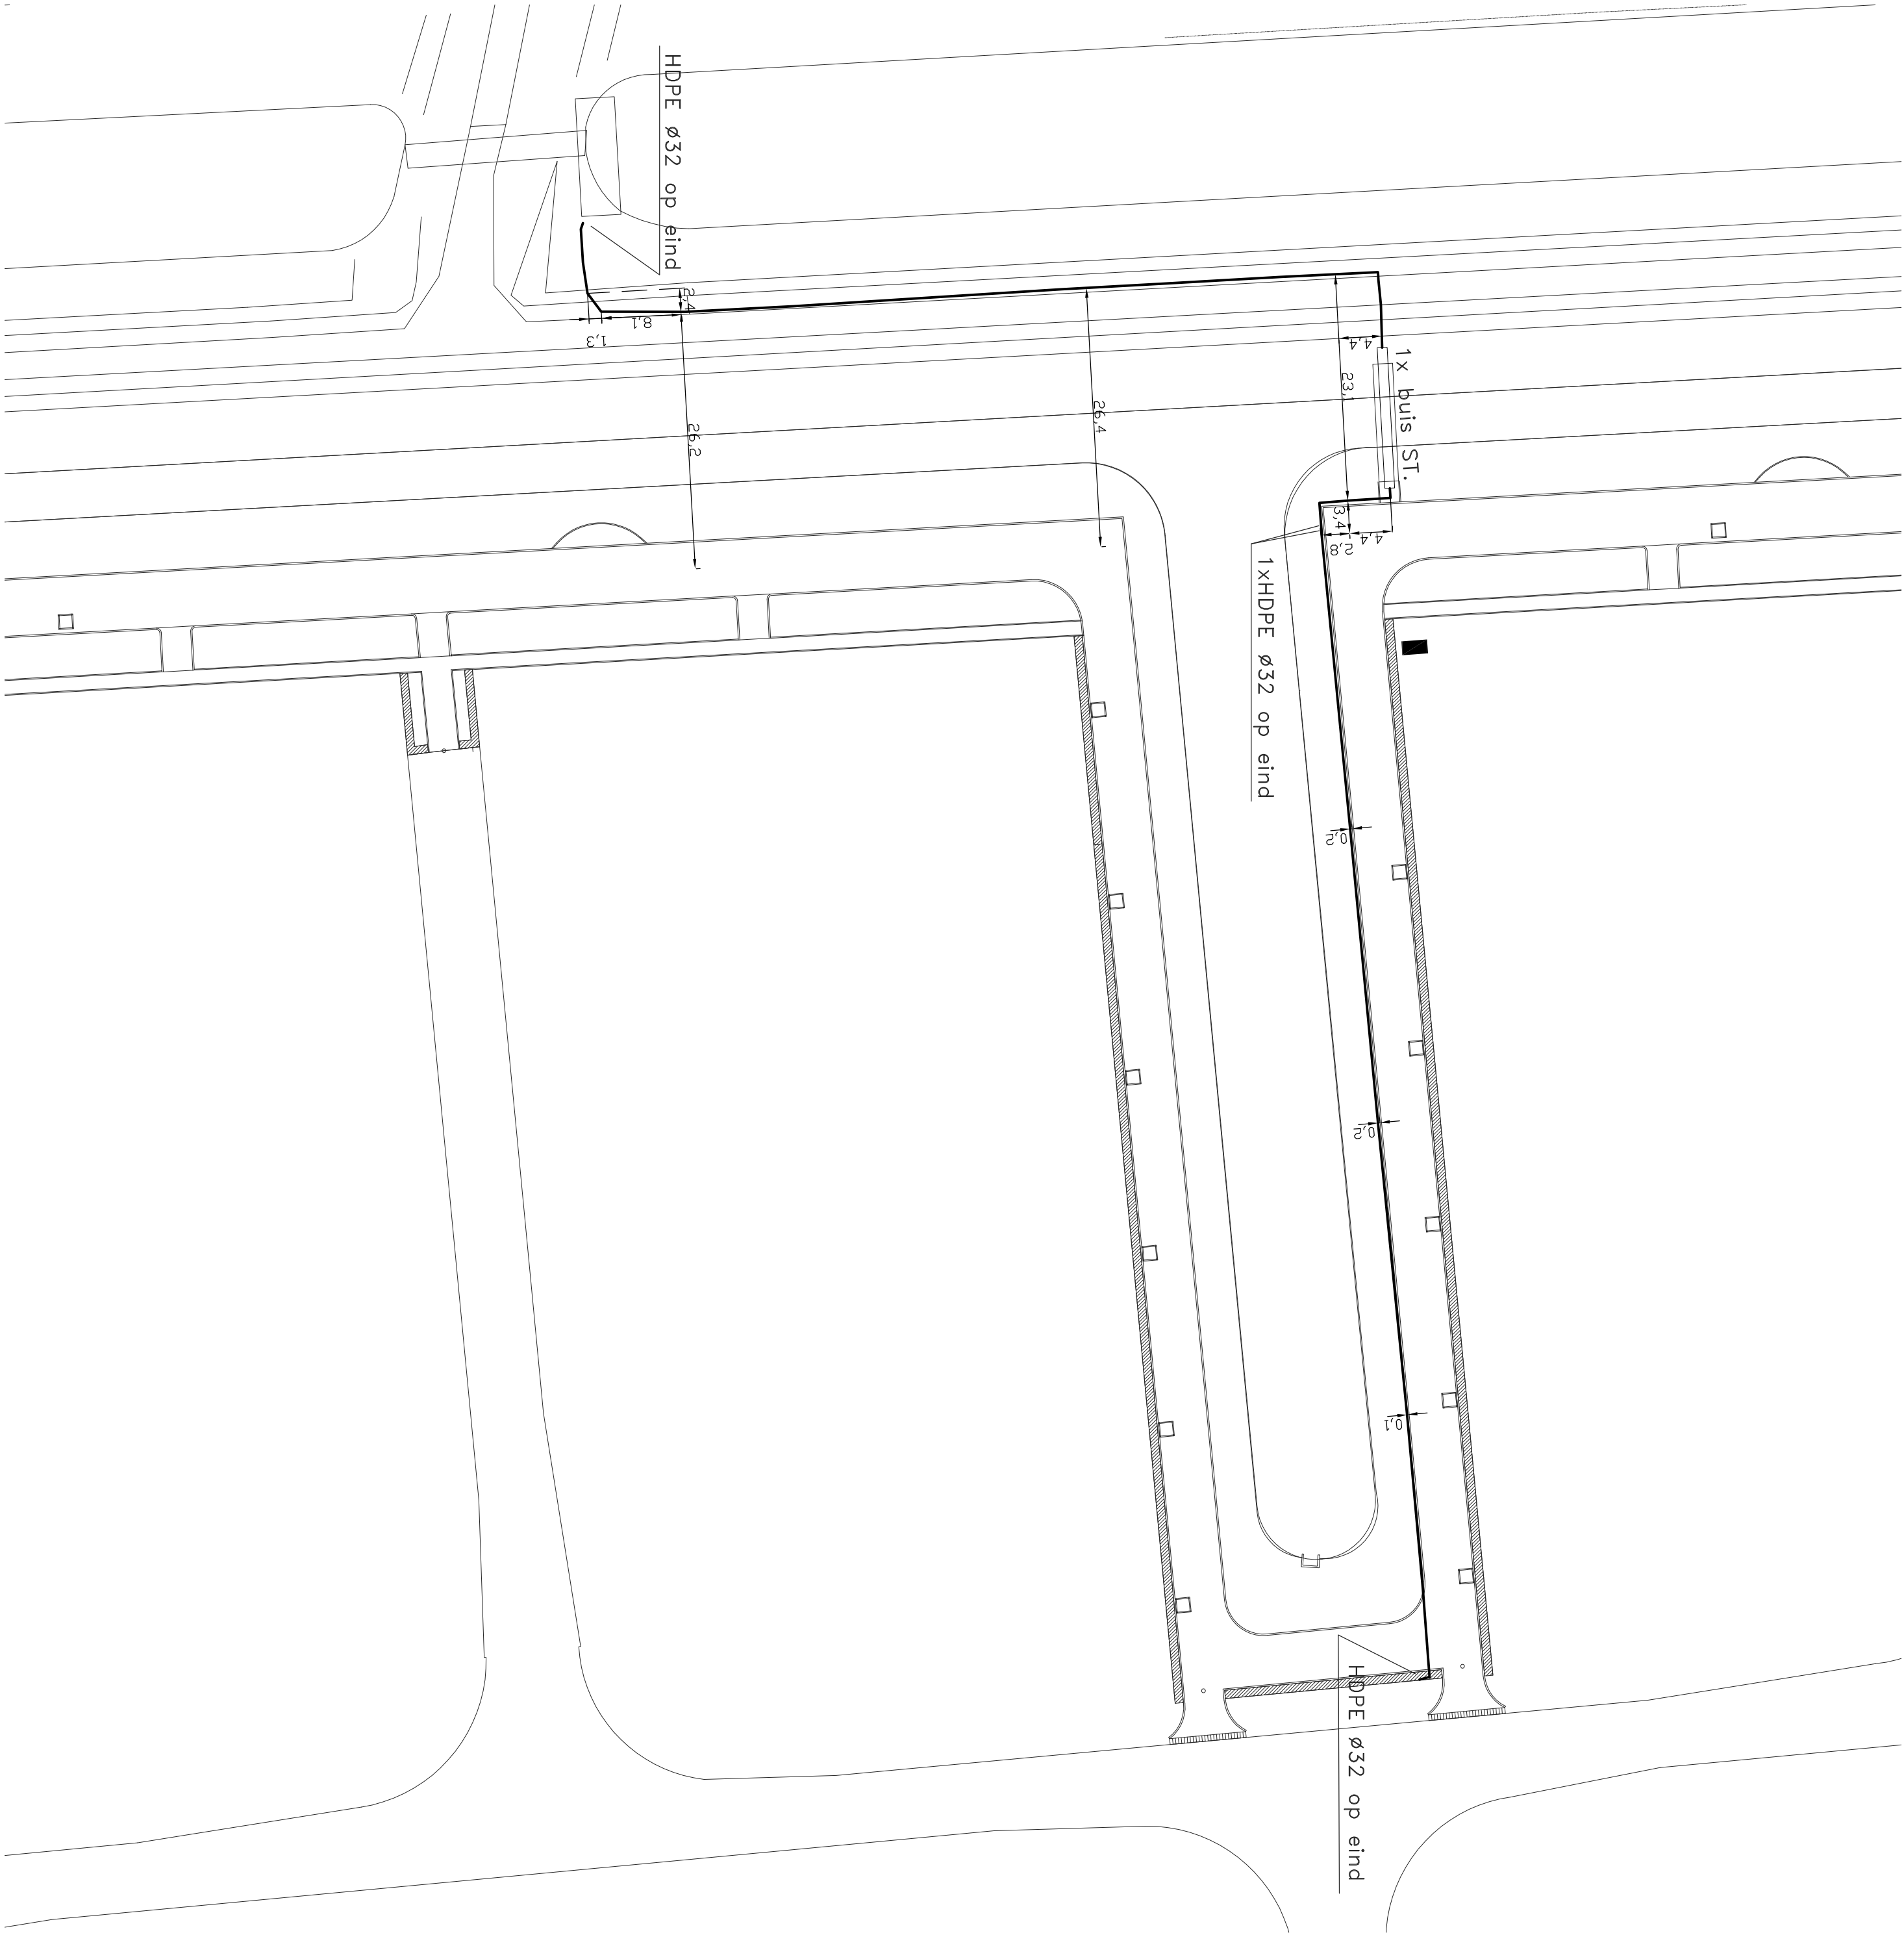


LEGENDA

HDPE–buis ø32 (oranje)

G		
F		
E		
D		
C		
B		
A		
Wijziging Datum Omschrijving		Getekend

Project: Promenade Haven VII

Onderdeel: Glasvezel

Opdrachtgever: Grondgebiedzaken Waalwijk

Aannemer: BAM Infratechniek Zuid b.v.

Schaal: 1:500
Getekend: P.W.
Datum: 21-12-2011
BAM opdr.nummer: 31204422



Adres: De Smeeth 15
5215 MG s-Hertogenbosch
Postbus 438
Telfax: 033 - 6538800
Telfax: 033 - 6538896

Tek. Nr.: 31204422LB001