


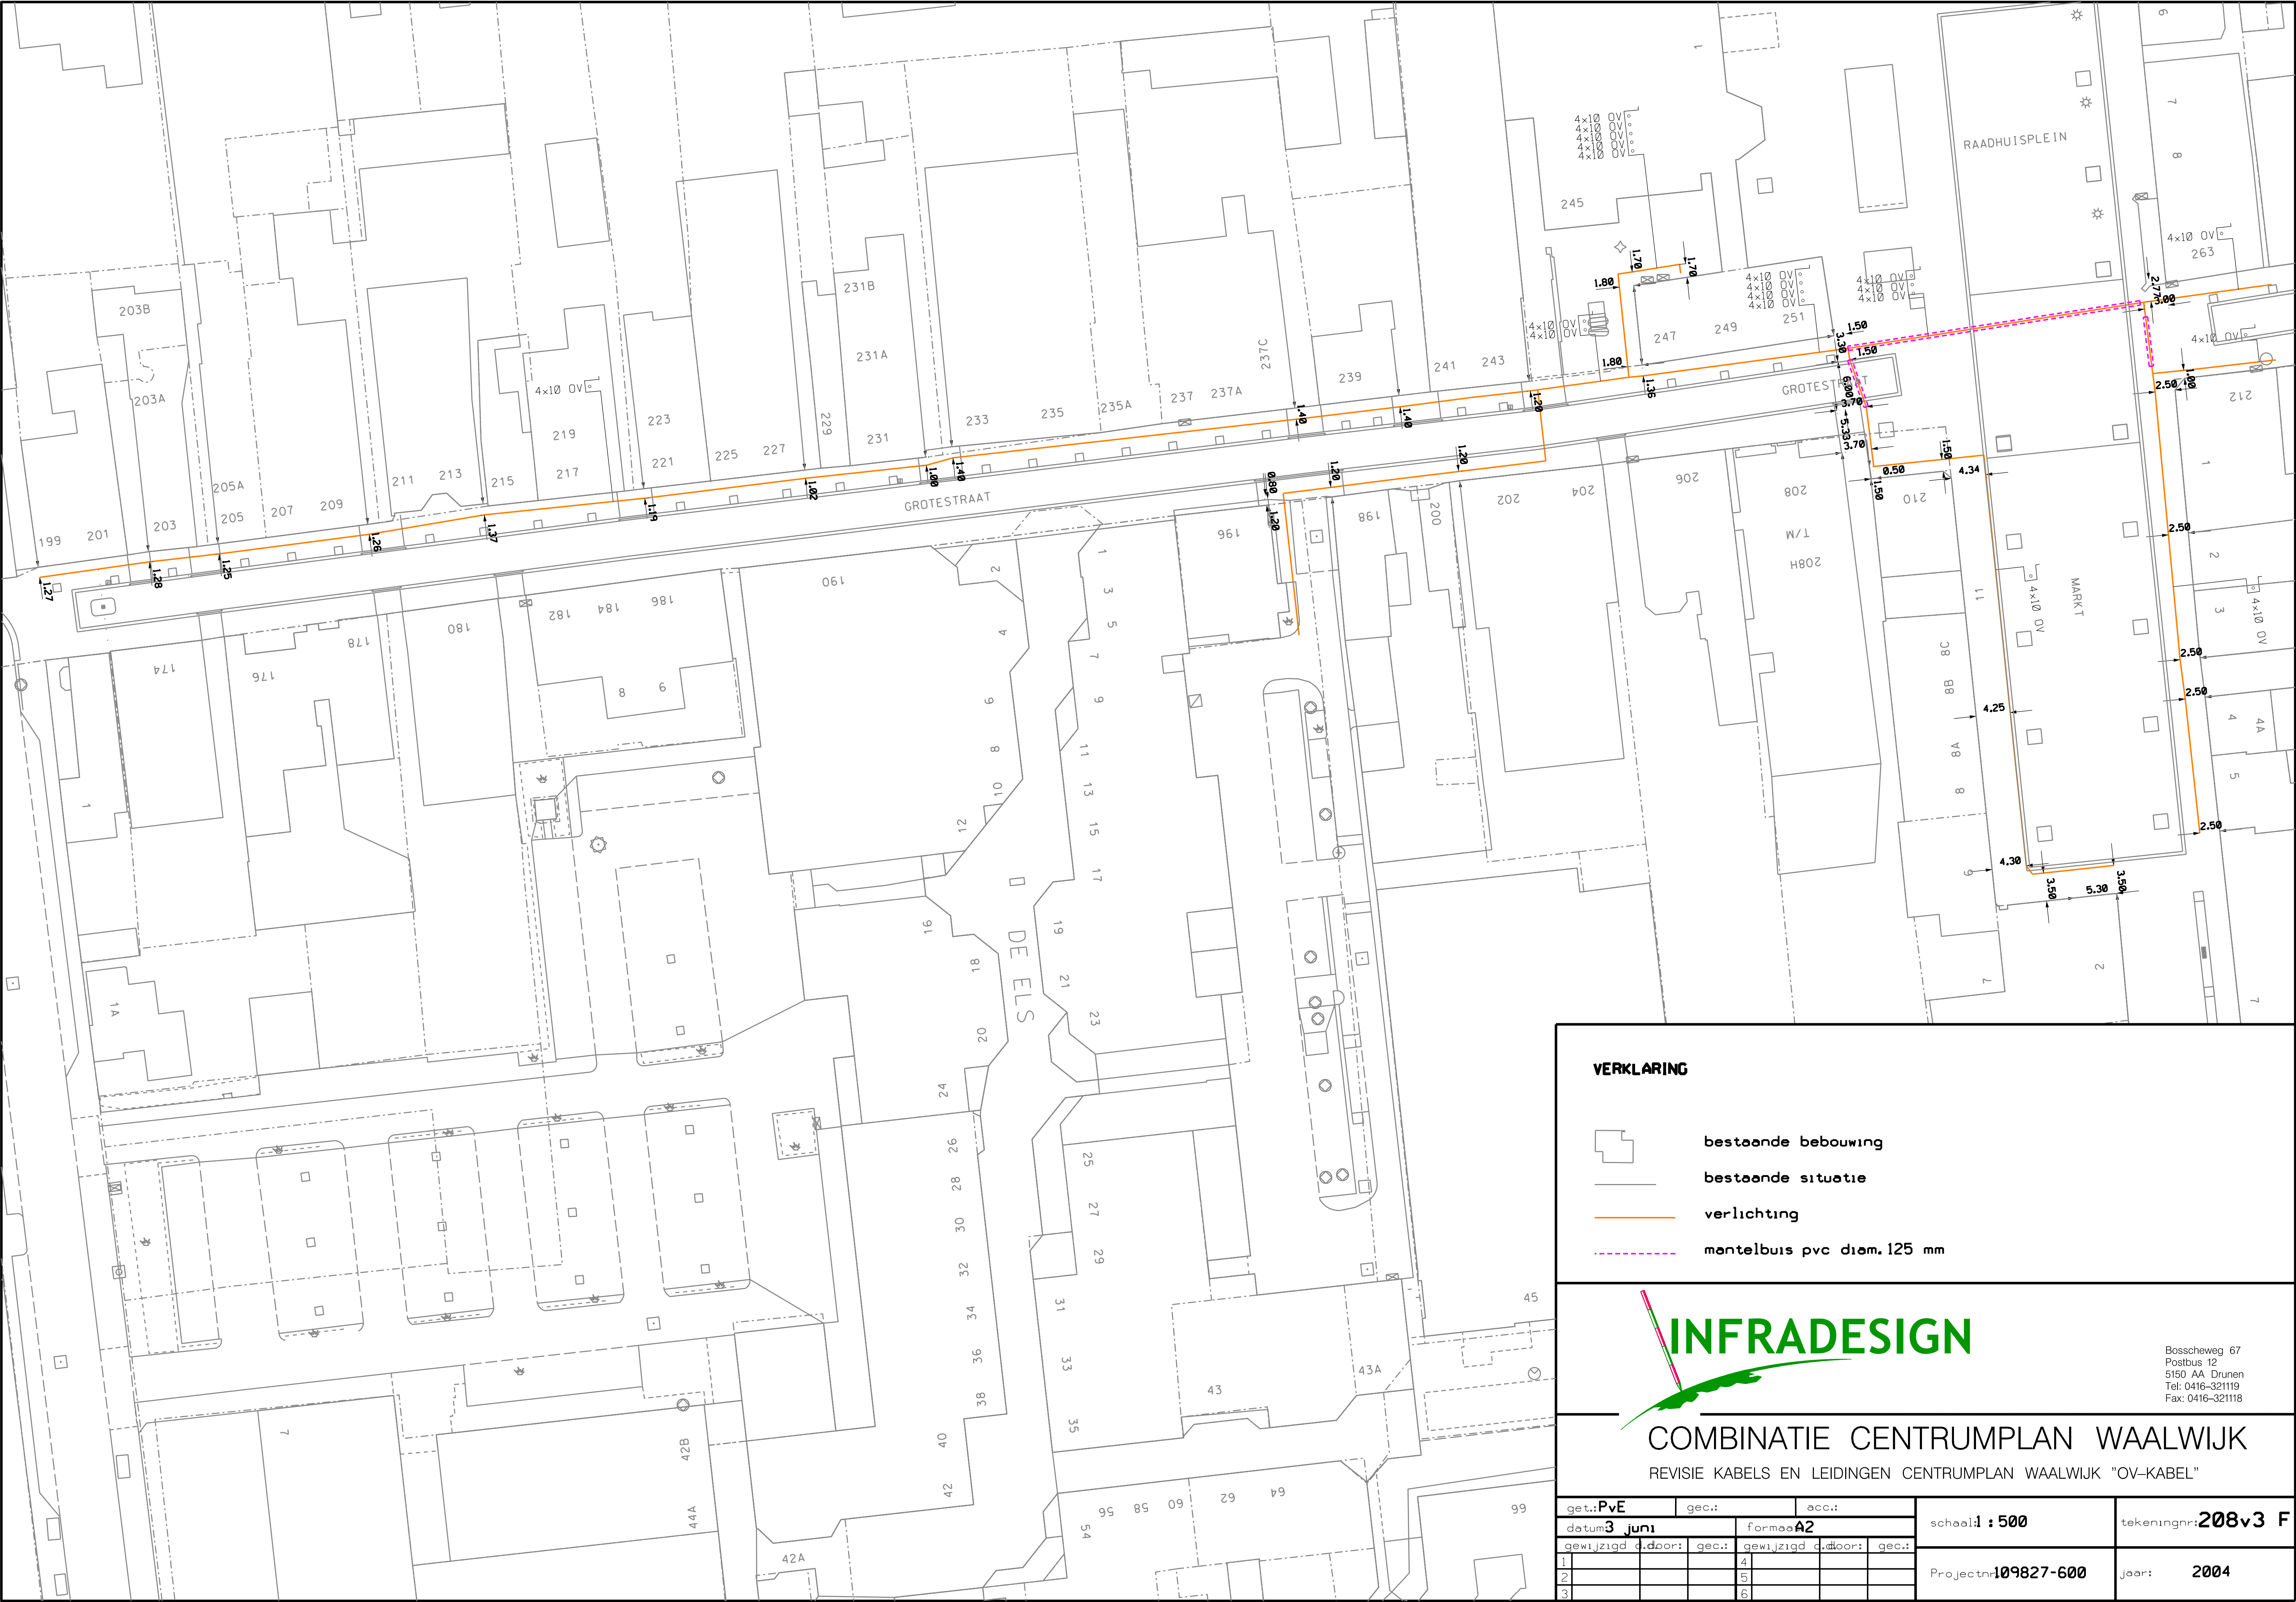

VERKLARING

-  bestaande bebouwing
-  bestaande situatie
-  verlichting
-  mantelbuis pvc diam.125 mm



Bossheweg 67
Postbus 12
5150 AA Drunen
Tel: 0416-321119
Fax: 0416-321118

COMBINATIE CENTRUMPLAN WAALWIJK

REVISIE KABELS EN LEIDINGEN CENTRUMPLAN WAALWIJK "OV-KABEL"

get.:PvE	gec.:	acc.:	schaal:1 : 500	tekeningnr:208v3 F
datum:3 juni	formaat:A2			
gewijzigd door:	gec.:	gewijzigd door:	Projectnr:109827-600	jaar: 2004
1		4		
2		5		
3		6		