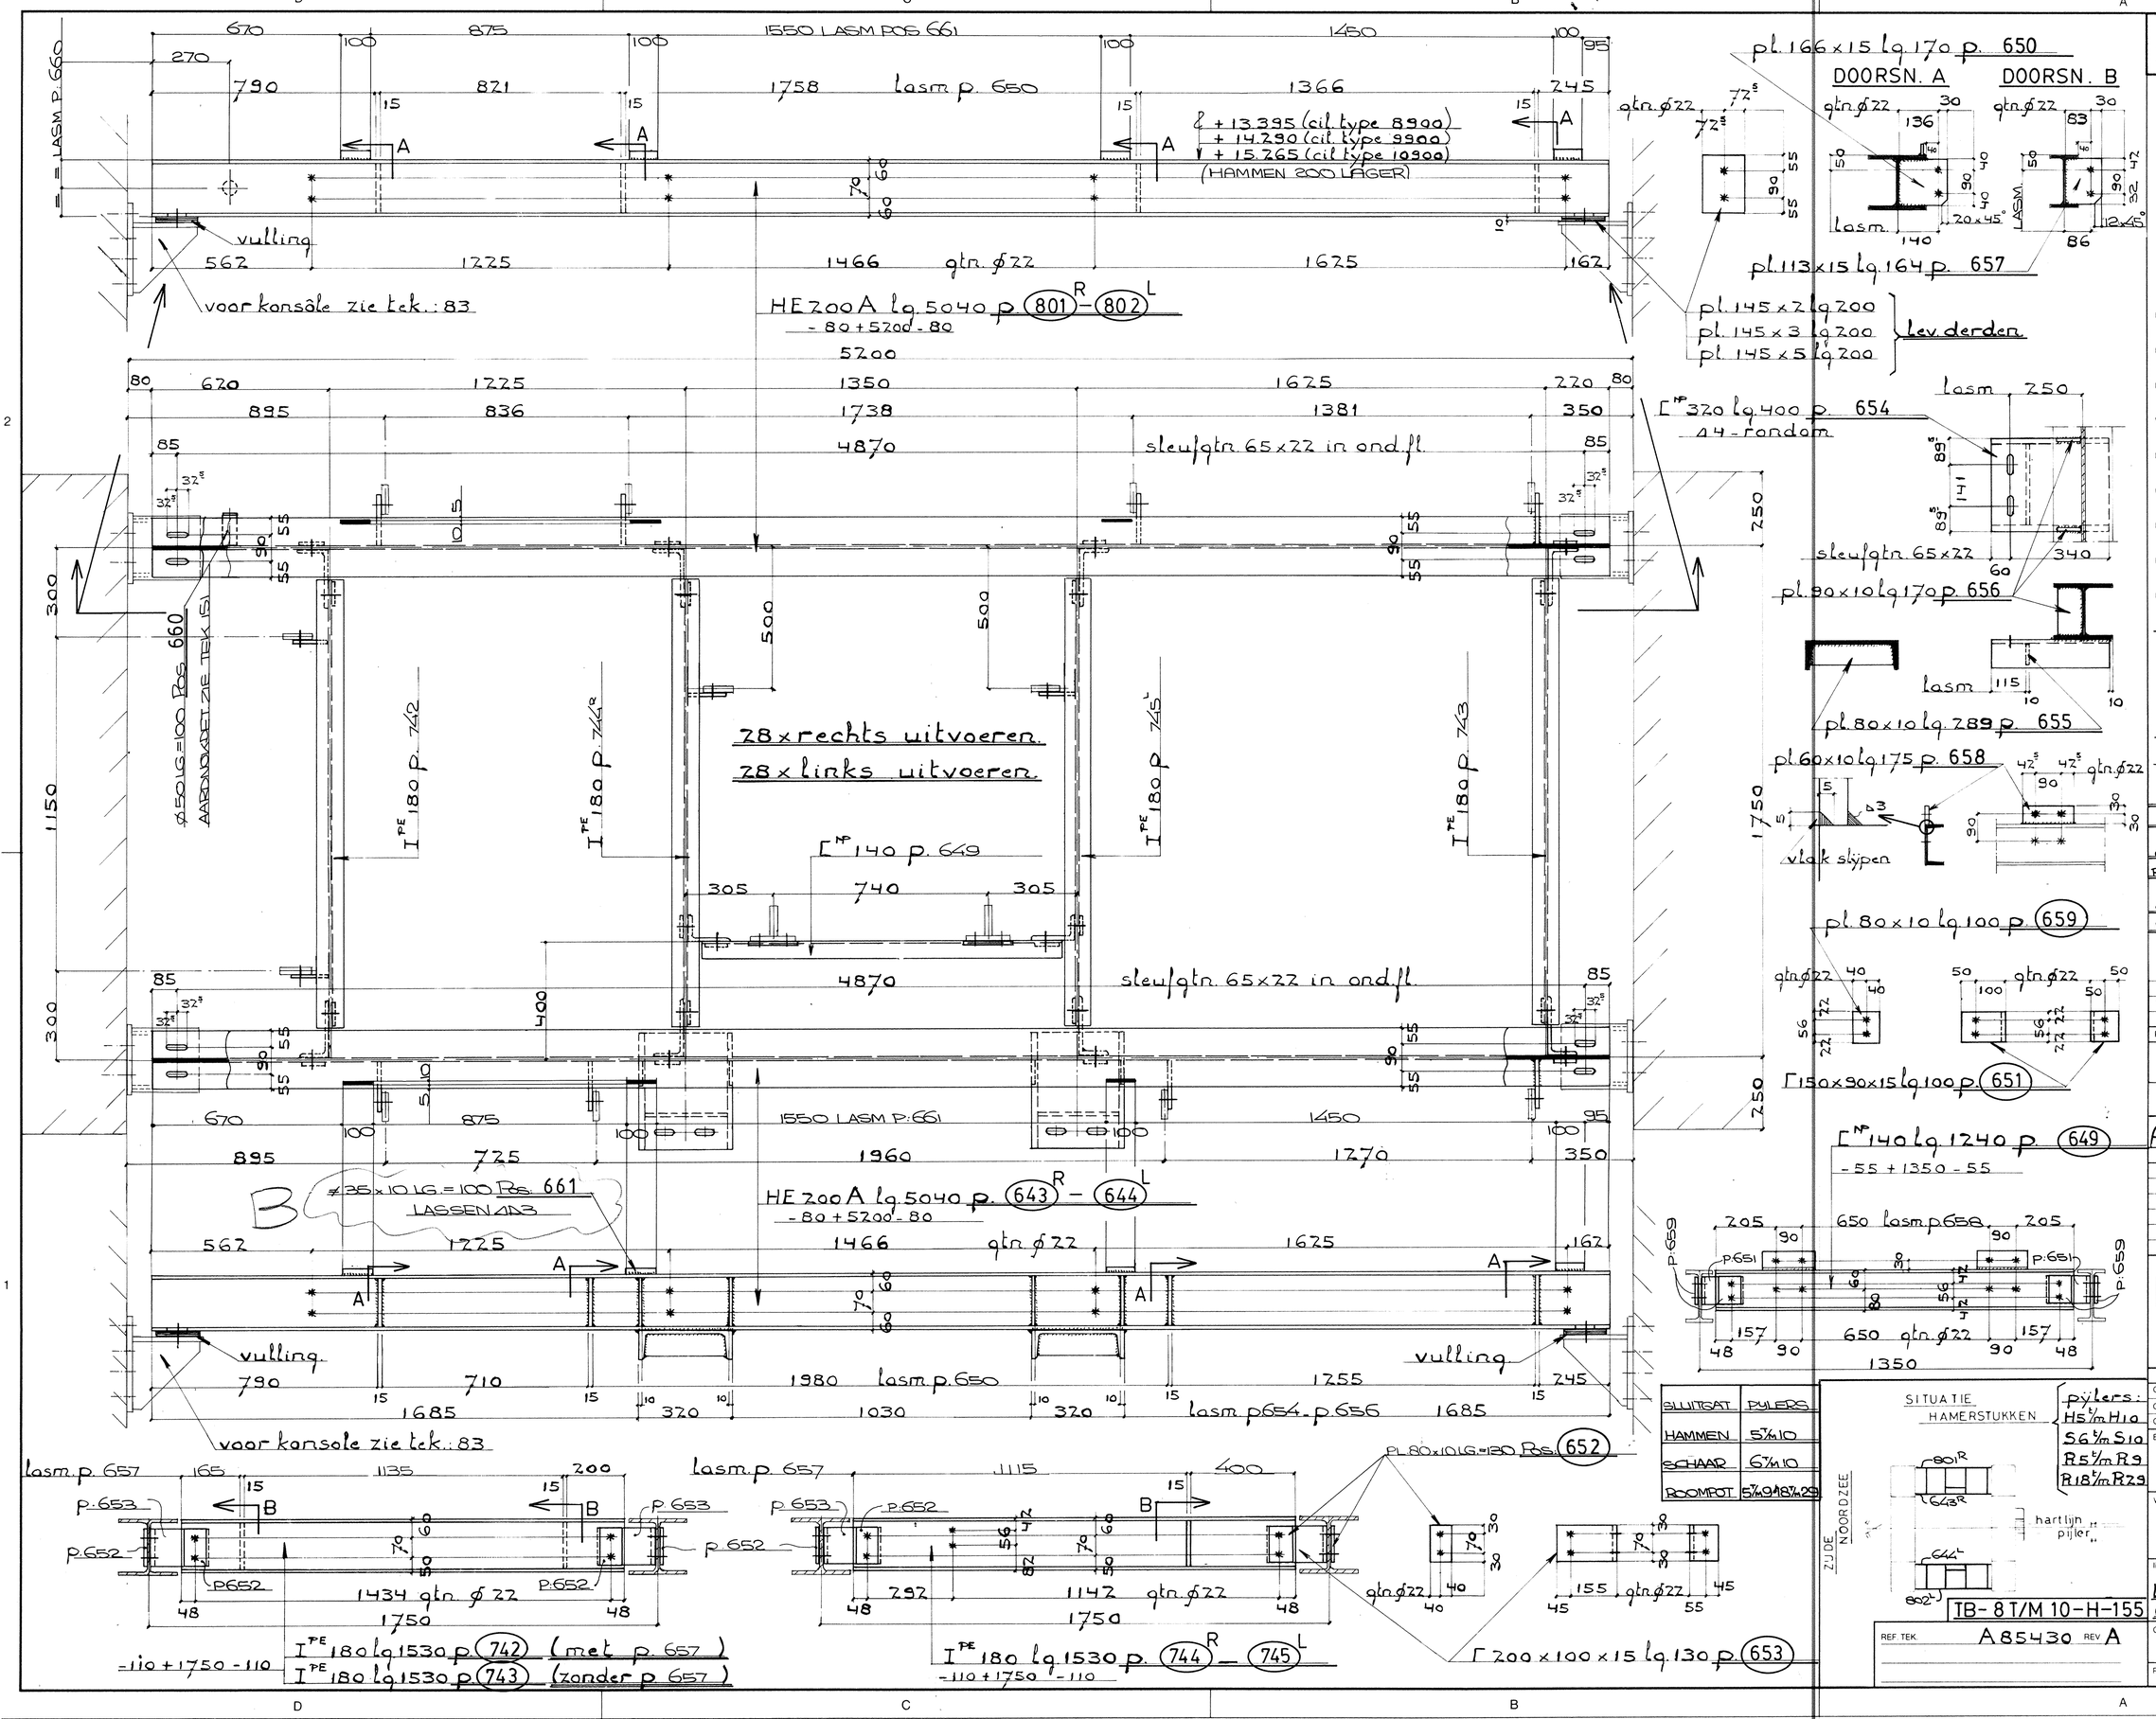
1550 LASM POS 661
lasm p. 650
+ 13.395 (cil. type 8900)
+ 14.290 (cil. type 9900)
+ 15.265 (cil. type 10900)
(HAMMEN 200 LAGER)
vulling
voor konsôle zie tek.: 83
HE 200 A lg. 5040 p. 801 R - 802 L
- 80 + 5200 - 80
5200
sleufgtn. 65x22 in ond. fl.
ø50 LG=100 Pos. 660
AARDNAGEL ZIE TEK. 15
I PE 180 p. 742
I PE 180 p. 744 R
I PE 180 p. 745 L
I PE 180 p. 743
28 x rechts uitvoeren.
28 x links uitvoeren.
[NP 140 p. 649
1550 LASM P: 661
HE 200 A lg. 5040 p. 643 R - 644 L
- 80 + 5200 - 80
ø35 x 10 LG. = 100 Pos. 661
LASSEN A13
lasm p. 657
p. 653
p. 652
p. 651
I PE 180 lg. 1530 p. 742 (met p. 657)
I PE 180 lg. 1530 p. 743 (zonder p. 657)
- 110 + 1750 - 110
I PE 180 lg. 1530 p. 744 R - 745 L
pl. 80x10 LG.=120 Pos. 652
Γ 200 x 100 x 15 lg. 130 p. 653
pl. 166 x 15 lg. 170 p. 650
DOORSN. A
DOORSN. B
pl. 113 x 15 lg. 164 p. 657
pl. 145 x 2 lg. 200
pl. 145 x 3 lg. 200
pl. 145 x 5 lg. 200
lev. derden
[NP 320 lg. 400 p. 654
44 - random
sleufgtn. 65x22
pl. 90x10 lg. 170 p. 656
pl. 80x10 lg. 289 p. 655
pl. 60x10 lg. 175 p. 658
vlak slijpen
pl. 80x10 lg. 100 p. 659
Γ 150x90x15 lg. 100 p. 651
[NP 140 lg. 1240 p. 649
- 55 + 1350 - 55
650 lasm p. 658
650 gtn. ø22
1350
SITUATIE HAMERSTUKKEN
ZUIDE
NOORDZEE
hartlijn pijler
TB- 8 T/M 10-H-155
pylers: H5 t/m H10 S6 t/m S10 R5 t/m R9 R18 t/m R29
indien niet anders aangegeven: lassen: 44.
OVERZICHT H5, H10, S6 t/m S10, R5, R28, R29 TEK. 22
OVERZICHT H6 t/m H9, R6, R26, R27 TEK. 23
OVERZICHT R7, R8, R9, R18 t/m R25 TEK. 24
B Pos 661 toegev.
A uitgewerkt
REV OMSCHR. V D WIJZIGING
DEZE TEKENING MAG ZONDER ONZE SCHRIFTELIJKE TOESTEMMING NIET GEKOPIEERD NOCH AAN DERDEN TER INZAGE WORDEN GEGEVEN
OPPERVLAKTEBEHANDELING
A93966
GROOTINT B.V.
DE GROOT CONSTRUCTIE BV ZWIJNDRECHT
KON. FABR. PENN & BAUDUIN BV DORDRECHT
BREDASE CONSTRUCTIE WERKPLAATS (B.C.W.) BV BREDA
Rijkswaterstaat Directie Bruggen
Stormvloedkering Oosterschelde
Onderbordessen tussen Hamerstukken
Cil. type: 8900-9900-10900
REF. TEK. A85430 REV. A
ORDER 29652
TEK. NR. 155
REV A B
Microfiche-No: ZLWD.1988-55237
MAT. KWAL. FE 360c
ZLWD 1988-55237