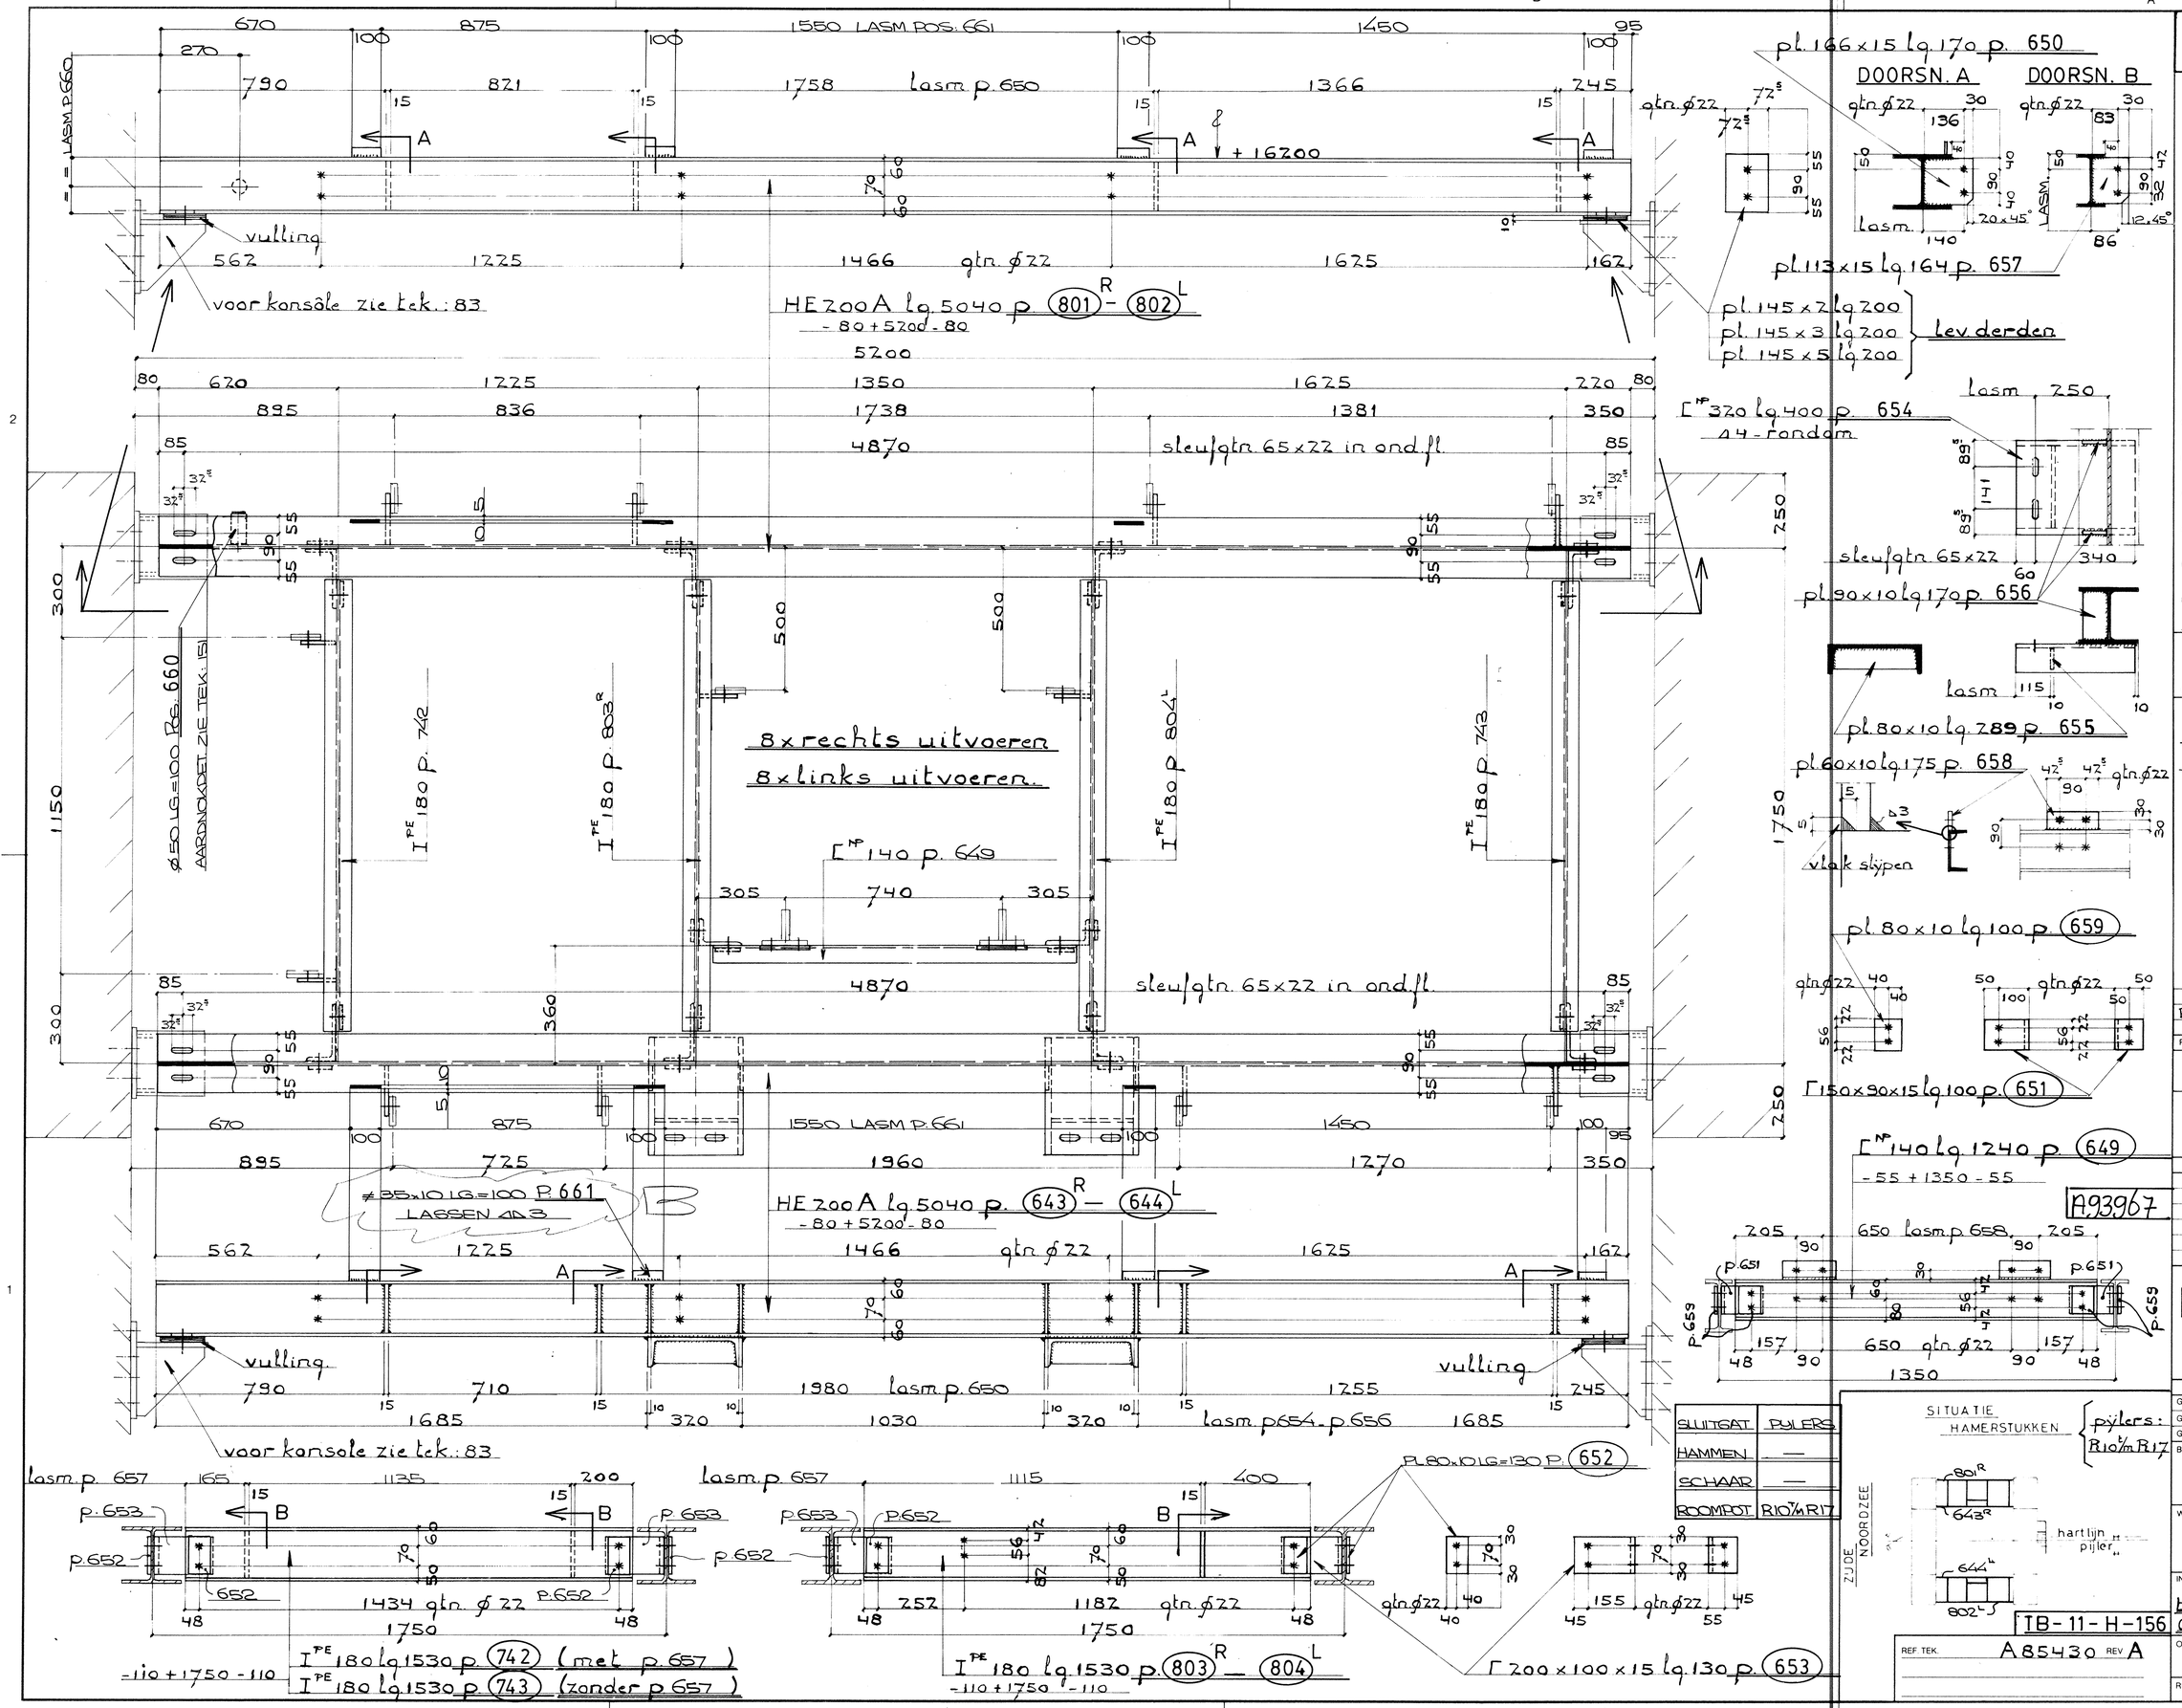

SLUITGAT	PYLERS
HAMMEN	—
SCHAAR	—
ROOMPOT	R10 m R17

Microfiche-No: ZLWD.1988-55238

In deze tekening werden gebruikt

Pos. nr 643-644, 649, 650, 660, 742-743, 801 t/m 804, 661

Las nr

Ware grootte nr

Knoop nr

Uitslag nr

Pijpbrandmachine invoer form. nr

Invoerformulier stuklijst nr. 1 - 2

Boutenlijst nr 1 - 2

MAT.: KWAL. FE 360 C

OVERZICHT R10 m R17 T: 25

indien niet anders aangegeven: lassen: ∆4.

REV	OMSCHR. V. D. WIJZIGING	D.D.	PAR.
B	POS 661 TOEGEVOEGD	84/6	RH
A	UITGEVOERD KT	16/5	RA

DEZE TEKENING MAG ZONDER ONZE SCHRIFTELIJKE TOESTEMMING NIET GEOPFREERD NOCH AAN DERDEN TER INZAGE WORDEN GEGEVEN

OPPERVLAKTEBEHANDELING

TEK	INHOUD

GROOTINT B.V.
DE GROOT CONSTRUCTIE BV ZWIJNDRECHT
KON. FABR. PENN & BAUDUIN BV DORDRECHT
BREDASE CONSTRUCTIE WERKPLAATS (B.C.W.) BV BREDA

	DATUM	PARAAF	SCHAAL
GET	apr. '84	R.	1 : 10
GECONTR			
GEZ			

BESTELLER: Rijkswaterstaat Directie Bruggen

WERK: Stormvloedkering Oosterschelde

INHOUD TEK.: Onderbordessen tussen Hamerstukken. Cil. type: 11900

ORDER 29652 TEK. NR. 156

REV A B

B.C.W.