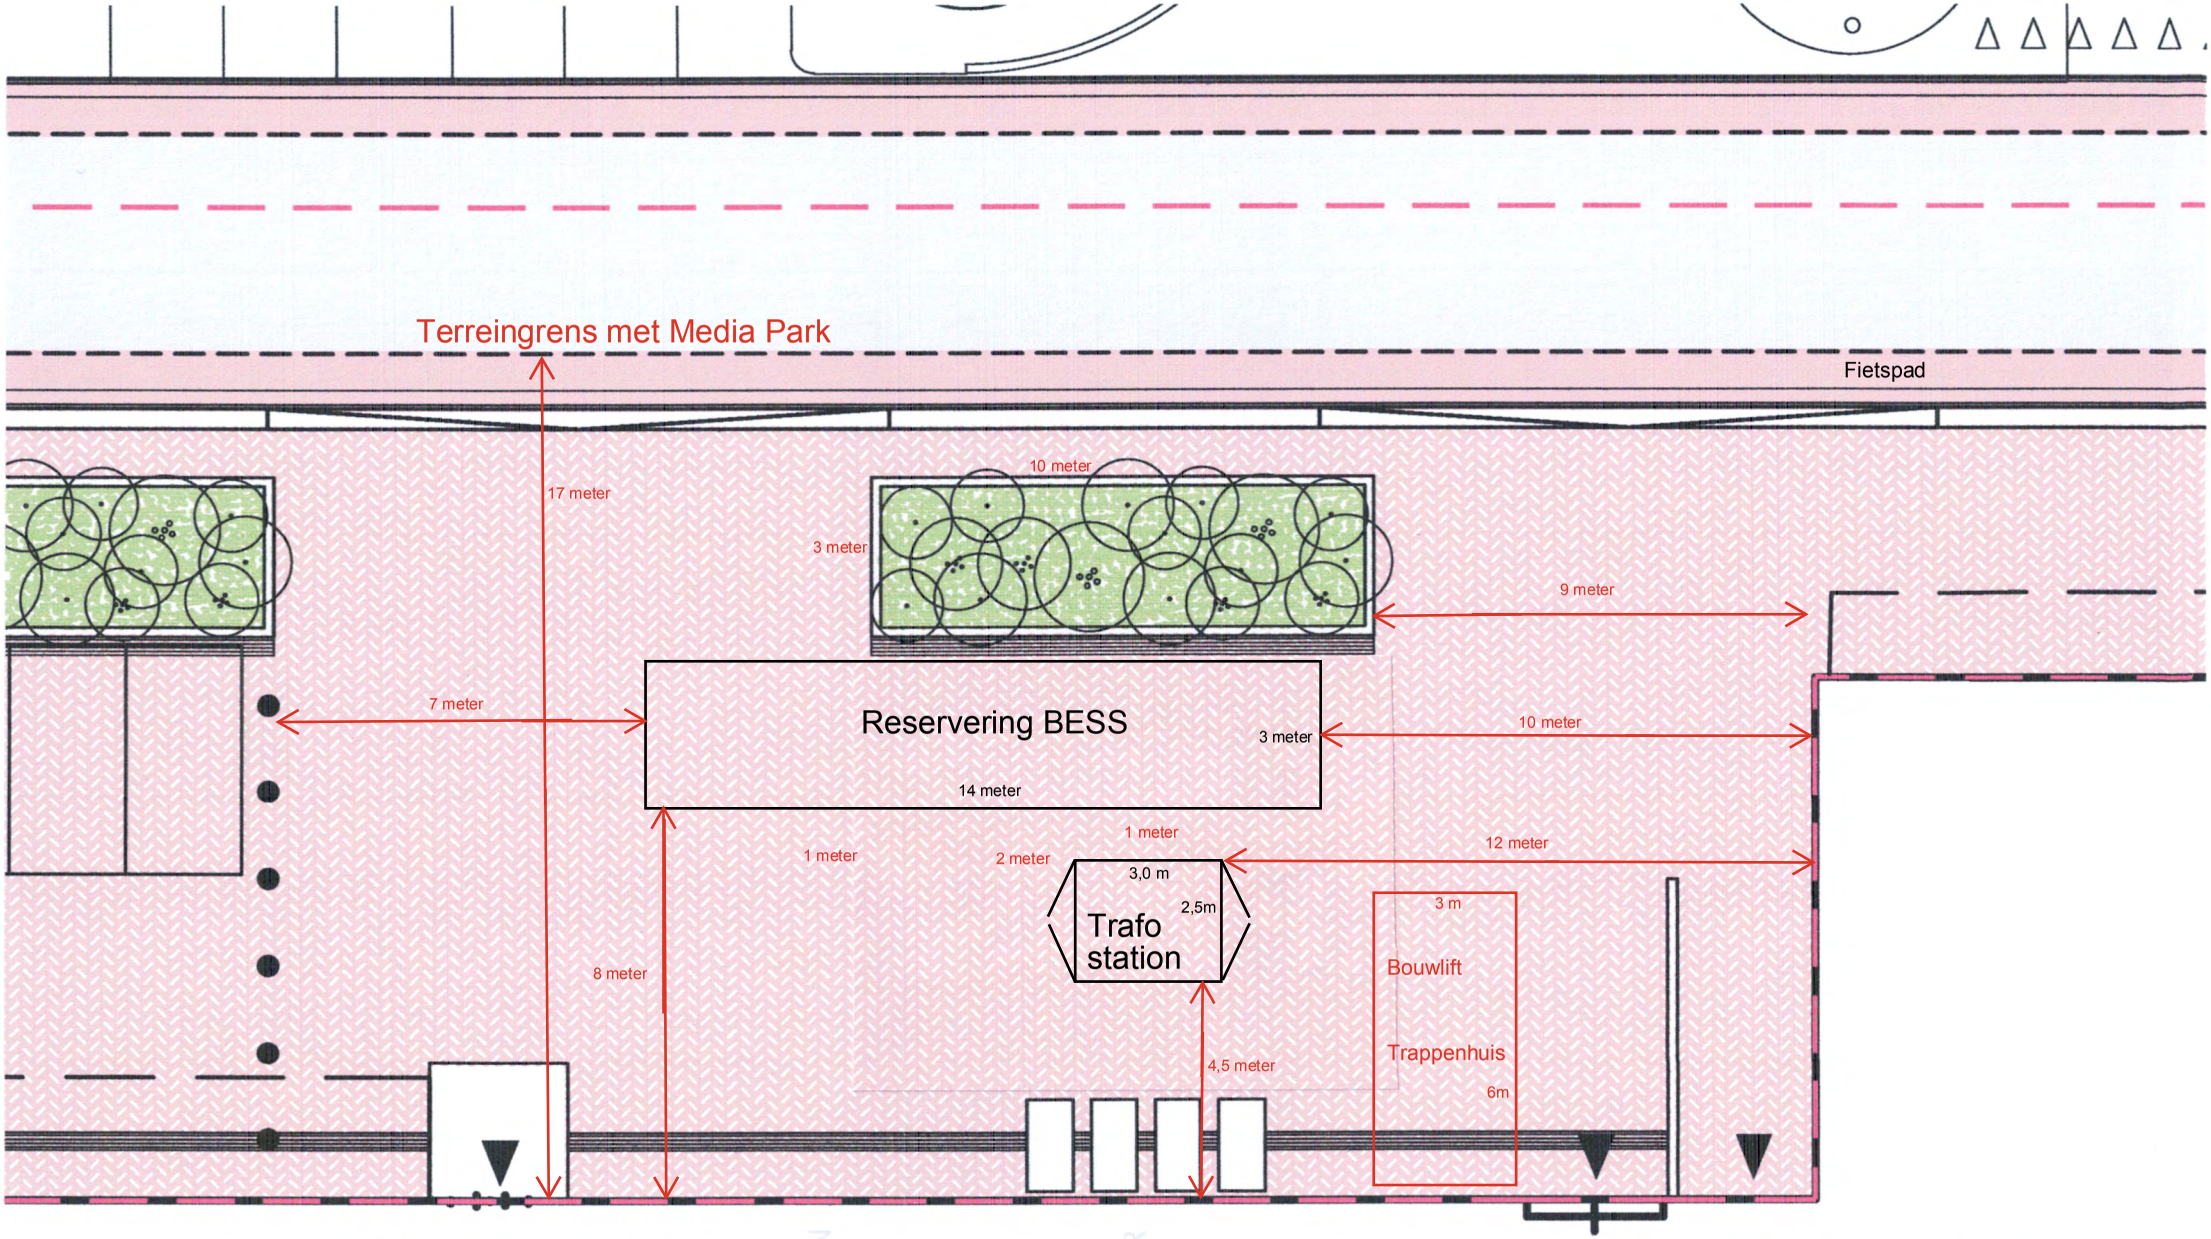

Locatie BESS en trafostation
Versie 2
11-02-2026