


Bijlage Tekening aanpassingen lengte van de palen i.v.m. met hogere peilen

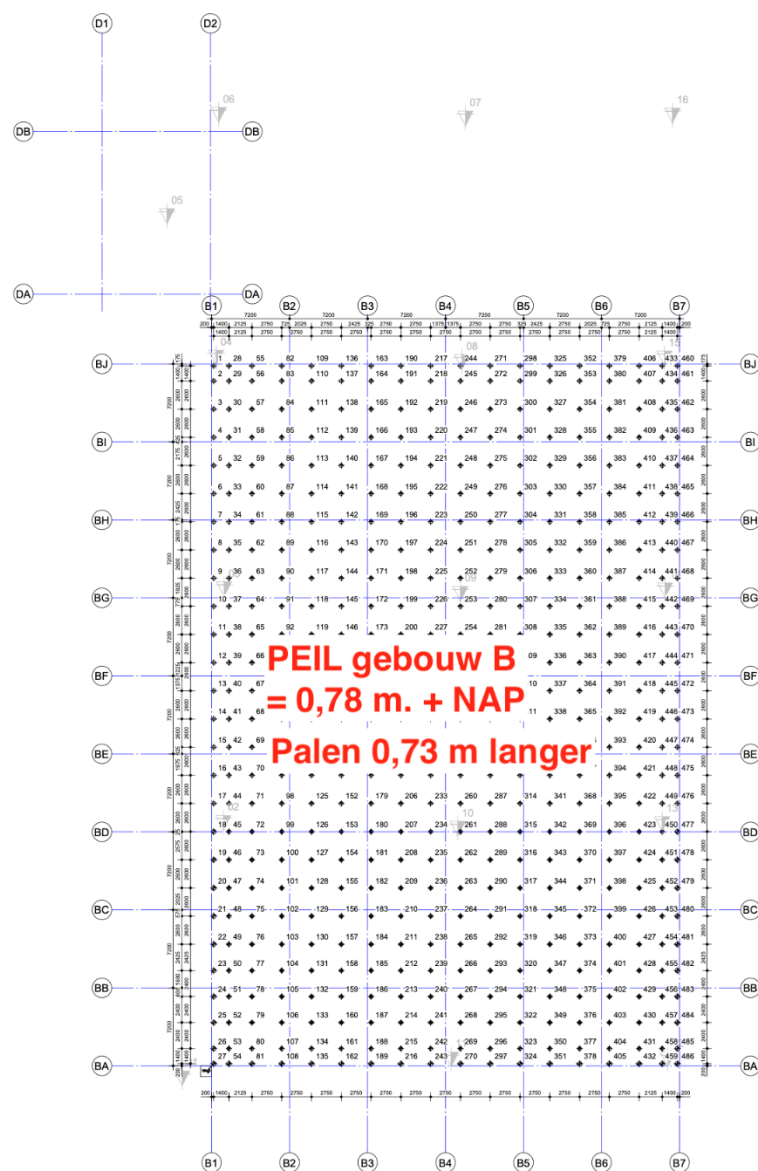

Palenplan
(schaal 1:200)

