



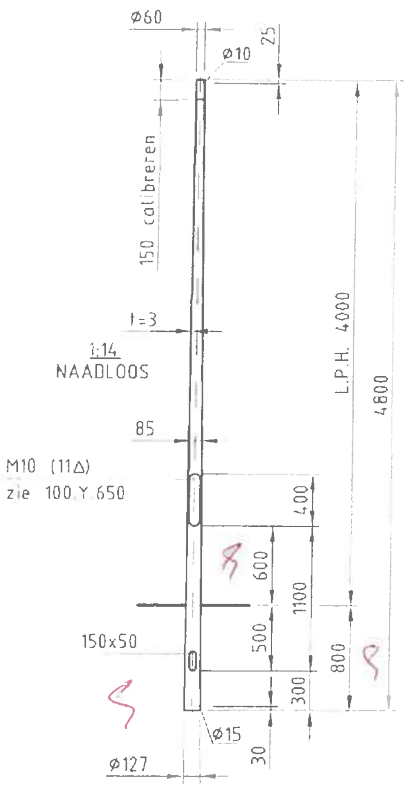


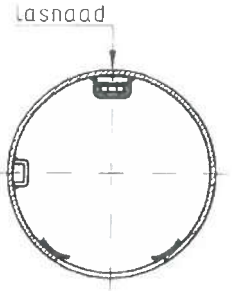

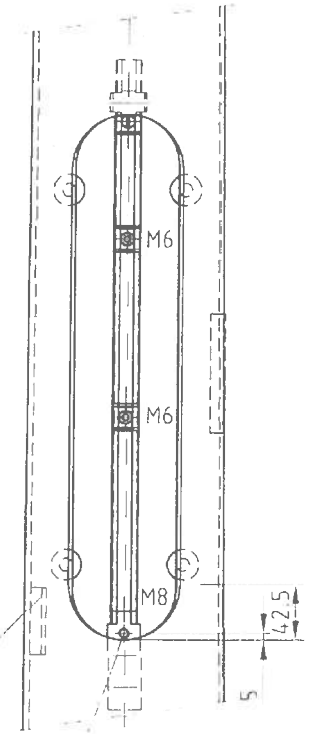

DETAIL BINNENWERK

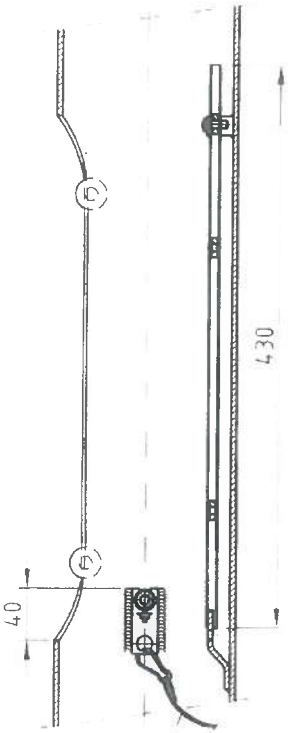

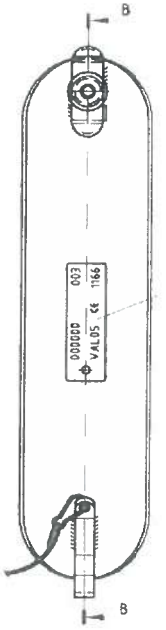

DETAIL BINNENZIJDE DEUR



DOORSNEDE B-B

gemeente ALKMAAR
Stadswerk
Herculesstraat 71

valmont STRUCTURES

Omschrijving:
STALEN CONISCHE LICHTMAST
L.P.H. 4.0m

CONCEPT

Sterkte berekening volgens: EN40 WG.2, KL.2
MAX. ARM. M=15Kg, Cxs= 0.43m2

Opmerking(en): EN40 WG.1 KL.2= max arm: 15kg, Cxs=0,34m2

Schaal 1:40

Projectie


Artikelnummer
X


Gew. xKg | Opp. xm2


Tolerantie. vlgs. EN 40-2			
Overige Tolerantie ISO 2768-V			
Gezien:			
Getekend: K.v.Dijk	a	23-07-13	K.v.D.
Datum: 05-04-2013	Gewijzigd		Naam
Maateenheid: MM	Bladnr. 1van		

TEKENINGNUMMER M4047062-1x


Form. A3

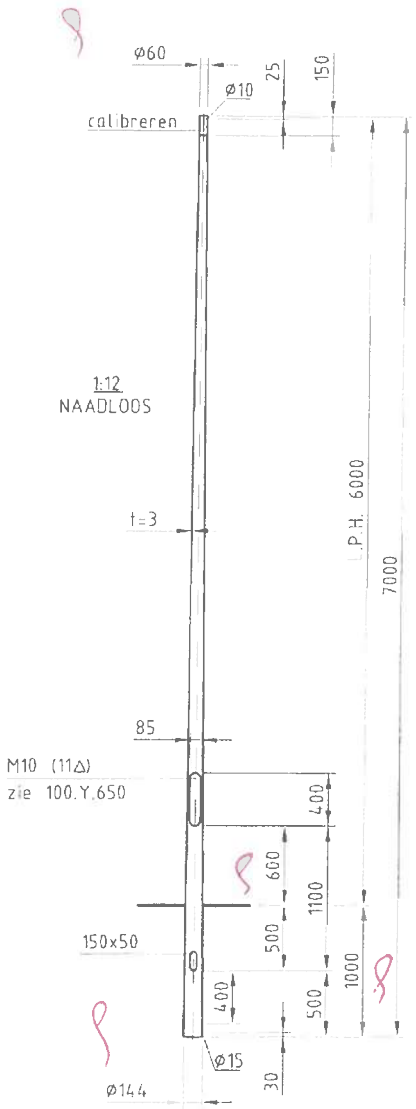

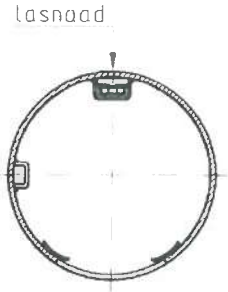


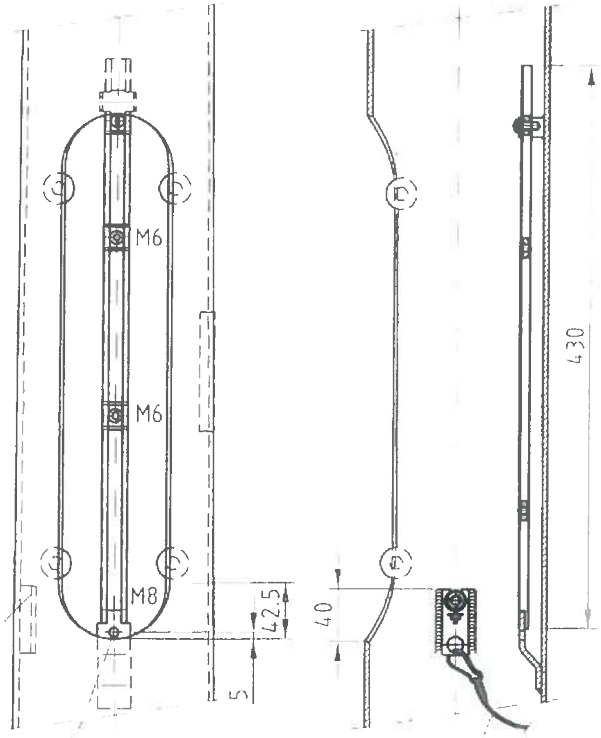

DETAIL BINNENWERK

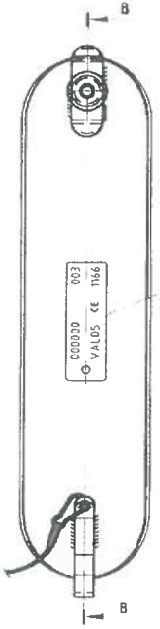

DETAIL BINNENZIJDE DEUR

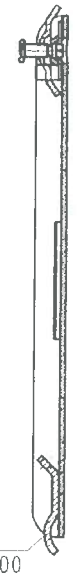

DOORSNEDE B-B

gemeente ALKMAAR
Stadswerk
Herculesstraat 71

valmont STRUCTURES

Den Engelsman 2
2266 JG Leidschendam
Tel.: (0)70 3693252, Fax.: (0)70 3693261
INTERNET: http://www.valmont.nl

Omschrijving:
STALEN CONISCHE LICHTMAST
L.P.H. 6.0m

M4047062-3

Sterkte berekening volgens: EN40 WG.2, KL.2.
MAX. ARM. M=15Kg, Cxs= 0.424m2


Gew. 53Kg | Opp. 2.40m2


Toleranties vlgs. EN 40-2
Overige Toleranties ISO 2768-V
Gezien:
Getekend: D.deNijs 23-07-13 K.v.D
Datum: 18-02-2013 | Gewijzigd | Naam
Maateenheid: MM | Bladnr 1van1


Schaal 1:40
Projectie

Artikelnummer 378559
Opmerking(en):


TEKENINGNUMMER 200J525a
Form. A3

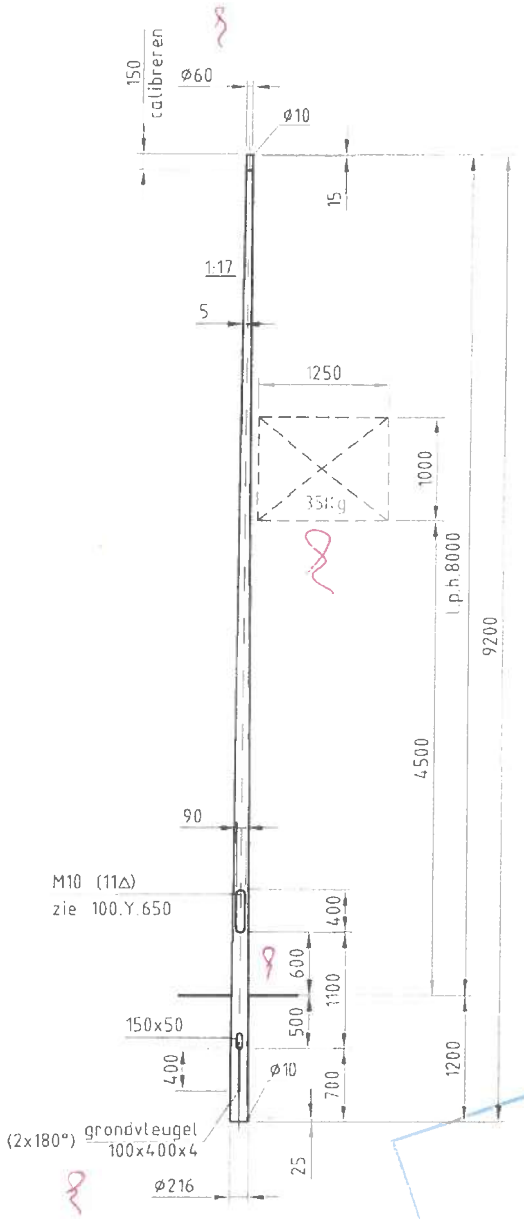

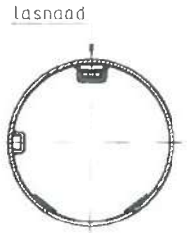

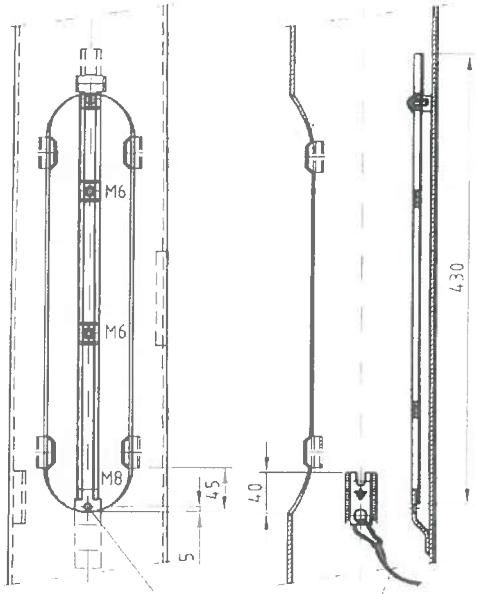

DETAIL BINNENWERK

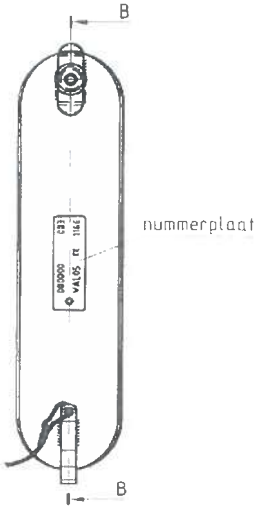

DETAIL BINNENZIJDE DEUR



DOORSNEDE B-B

gemeente ALKMAAR
Stadswerk
Herculesstraat 7

valmont STRUCTURES

Omschrijving:
STALEN CONISCHE LICHTMAST
L.P.H. 8m.

Sterkte berekening volgens: EN40 WG 2, KL 7
MAX. ARM M=15Kg, Cxs=0.47m2

Schaal 1:50

Projectie

Artikelnummer 378108

Opmerking(en):

Gew. 4.15Kg | Opp. 153m2

Tolerantie: vlgs. EN 40-2			
Overige Tolerantie: ISO 2768-V			
Gezien:			
Getekend: R.H.		14-05-13	KvDijk
Datum: 07-02-2013	Gewijzigd		Naam
Maateenheid: MM	Bladnr.	1 van	

TEKENINGNUMMER 200N490a

Form. A3