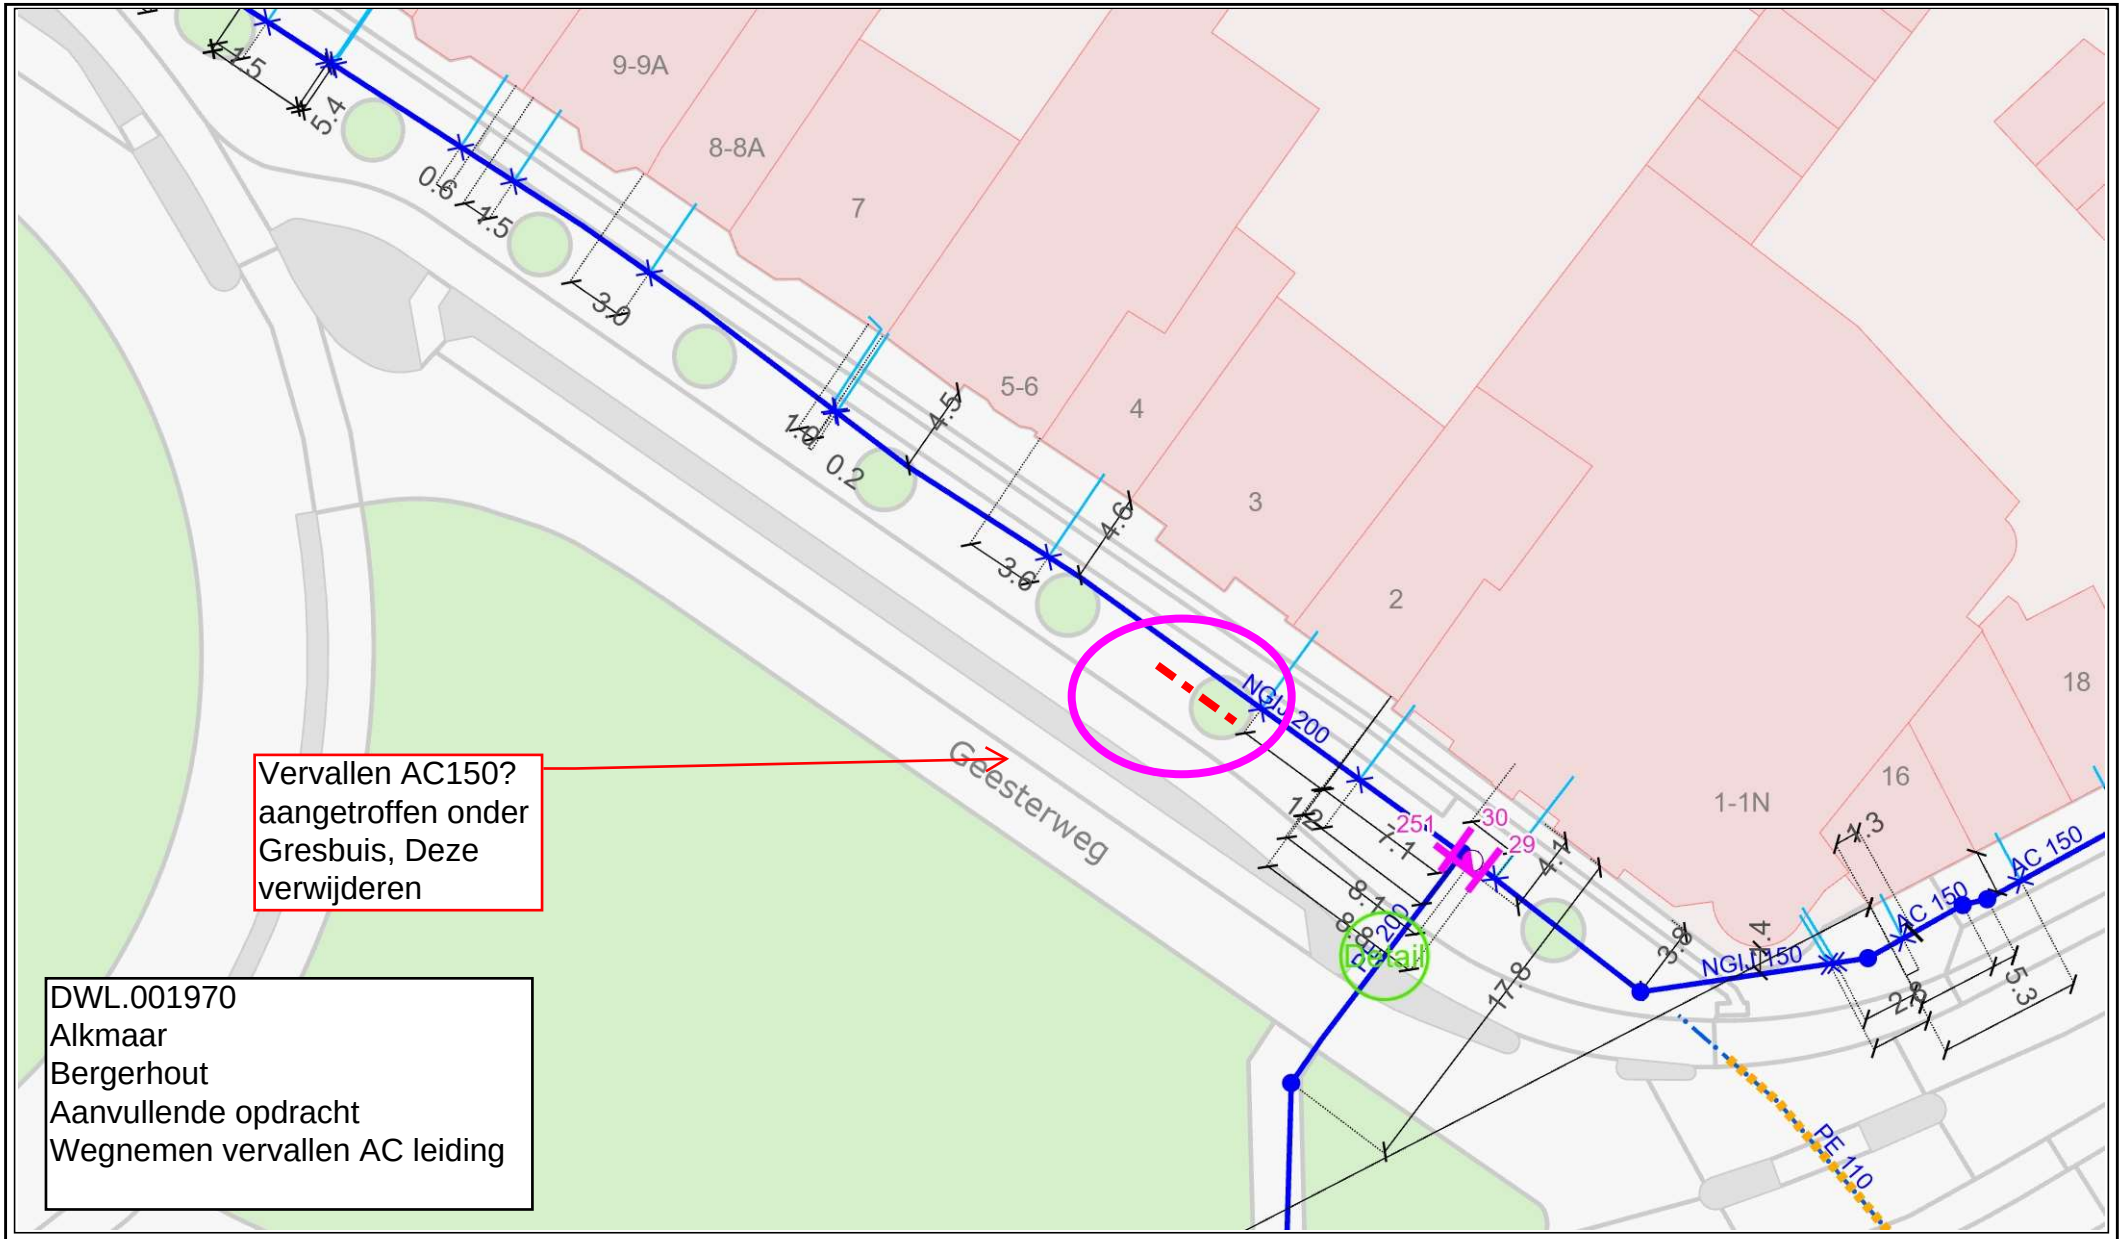


PWN Waterleidingbedrijf

© PWN Waterleidingbedrijf Noord-Holland N.V.

1: 375

Opmerkingen

19 0 10 19 Meters

Deze kaart is gegenereerd vanuit een Internet Mapping site en dient daarom uitsluitend ter referentie. Gegevens op de kaart kunnen een afwijking vertonen ten opzichte van de werkelijke ligging. De weergegeven schaal geldt alleen wanneer deze kaart is geprint op A4 formaat. Er kunnen dan ook geen rechten aan ontleend worden.