
PWN Waterleidingbedrijf



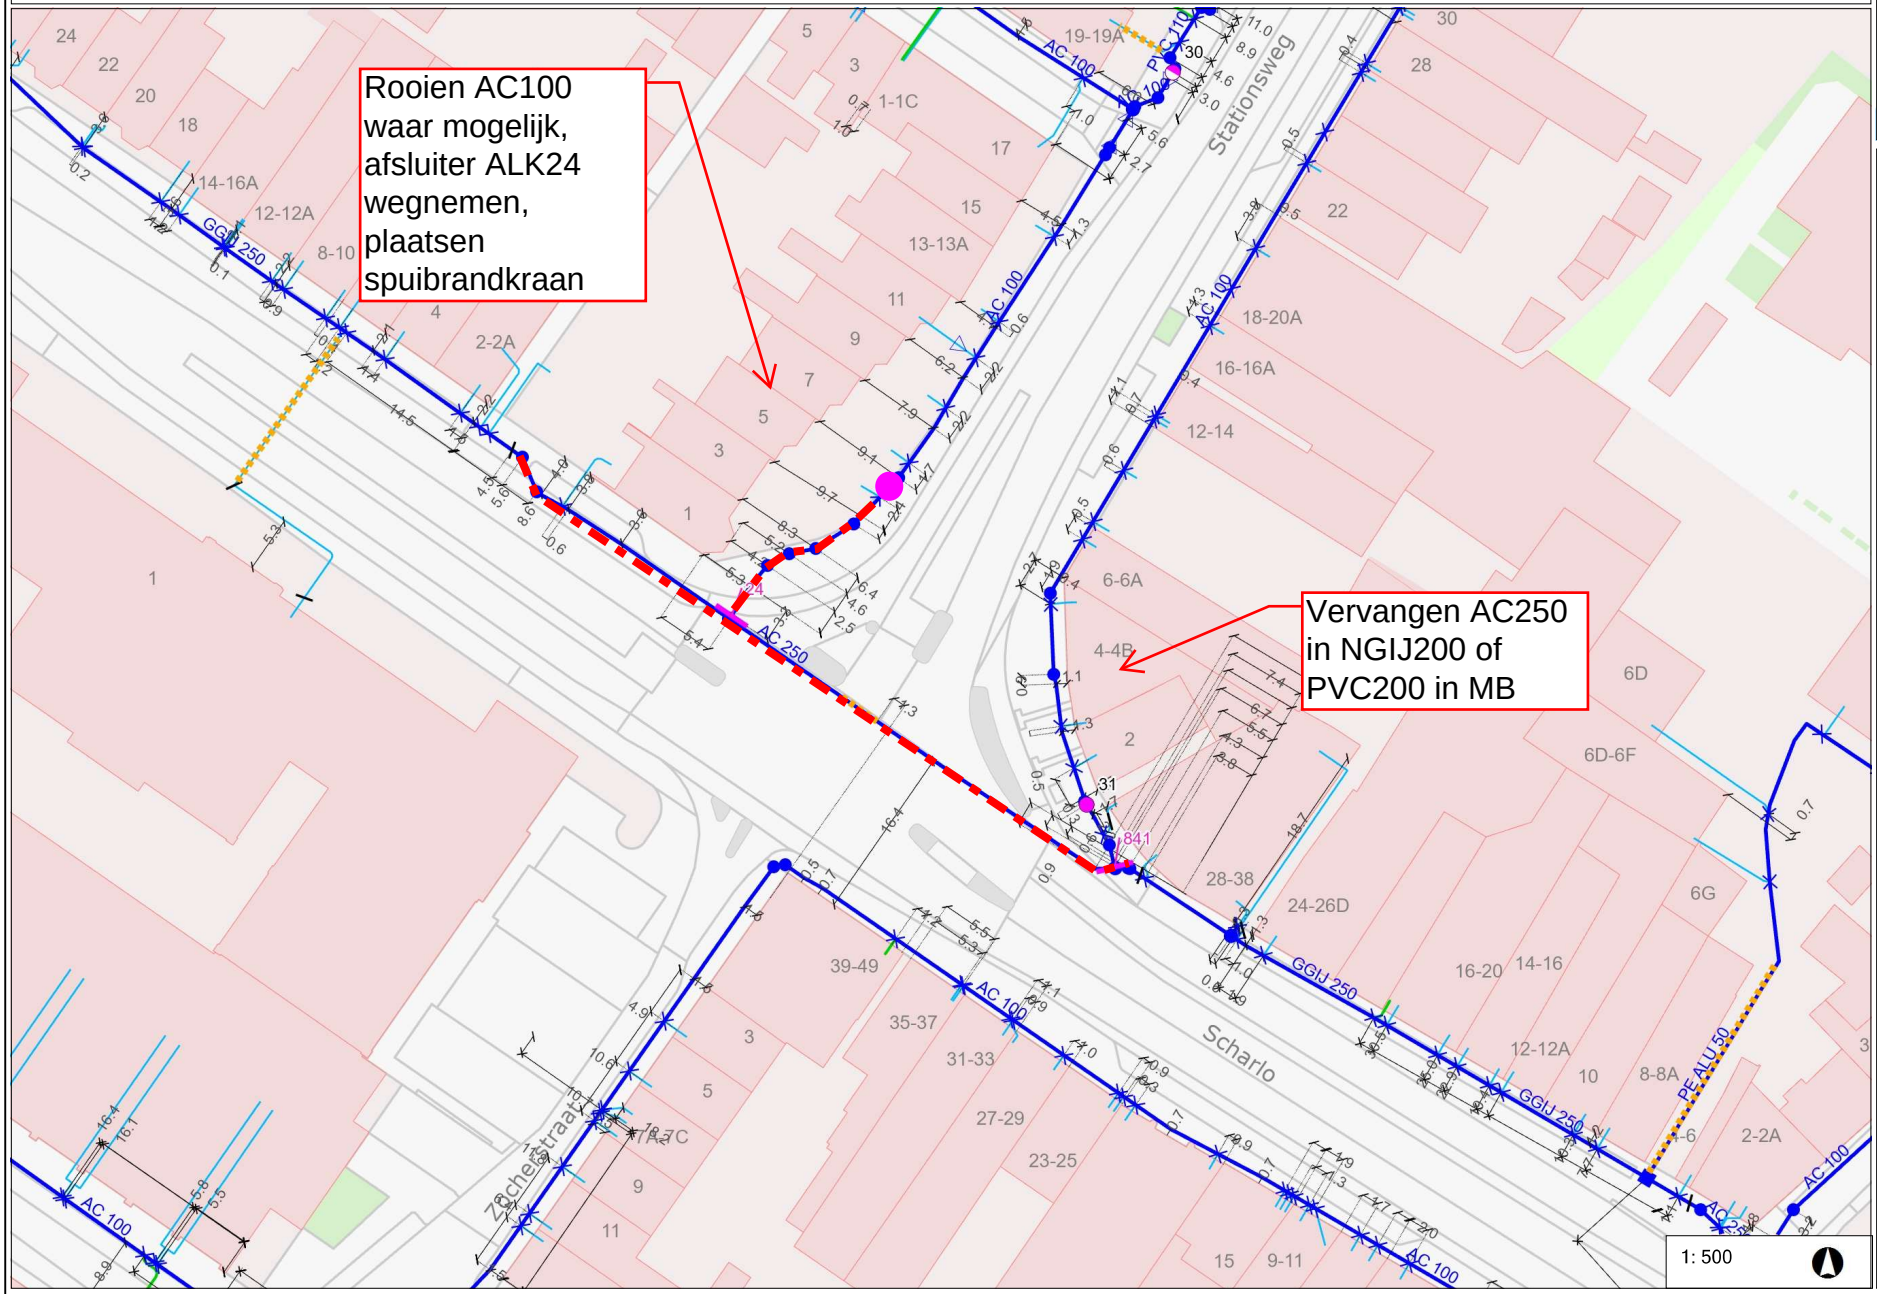

Legenda

- Profielschets
- Revisieschets punt
  - Clips
  - Overgangskoppeling
  - Spiekoppeling
  - Dienstkraan
  - Eindkap
  - Afsluiter
  - Brandkraan
  - Afsluitbare Koppeling Hawle
  - Afsluitbare Koppeling Renojoint
  - Blaaszadel
  - Overig
  - Vrije Tekst
- Revisieschets lijn
  - Leiding
  - Maatvoeringaanhaallijn
  - Maatvoeringlijn
  - Mantelbuis
  - Pijl
- Storingen
  - Nieuw
  - Actief; Actief - uitloop Werkzaamheden
  - Gerepareerd
- Werkzaamheden
  - Gepland
  - Actief; Actief -uitloop Werkzaamheden
  - Gerepareerd
- Storingen trace
  - Nieuw
  - Actief; Actief - uitloop Werkzaamheden
  - Gerepareerd
- Werkzaamheden trace
  - Gepland
  - Actief; Actief -uitloop Werkzaamheden
  - Gerepareerd
- Drukmeetpunt
- Meetwaarden DMA
- Afwijkende situatie
- Kaartfeedback
- Afsluiter
  - Open
  - Dicht
  - Zingend
  - Tijdelijk geblokkeerd
  - Vlinderklep Dicht
  - Vlinderklep Open
  - Vlinderklep Zingend
  - Vlinderklep tijdelijk geblokkeerd
  - Keerklep
  - Keerklep tijdelijk geblokkeerd
- Brandkraan
  - Brandkraan beveiligd
  - Brandkraan niet beveiligd
  - Spuibrandkraan beveiligd
  - Spuibrandkraan niet beveiligd
- Koppelpunt
- Aanjager
- Reservoir
- Zuiveringsinstallatie
- Productielocatie
- Afsluiterplateau
- Eindkap
- Leidingcomponent
- Drukreduceerklep
- Mantelbuis

25 0 13 25 Meters

Opmerkingen

© PWN Waterleidingbedrijf Noord-Holland N.V.

Deze kaart is gegenereerd vanuit een Internet Mapping site en dient daarom uitsluitend ter referentie. Gegevens op de kaart kunnen een afwijking vertonen ten opzichte van de werkelijke ligging. De weergegeven schaal geldt alleen wanneer deze kaart is geprint op A4 formaat. Er kunnen dan ook geen rechten aan ontleend worden.