


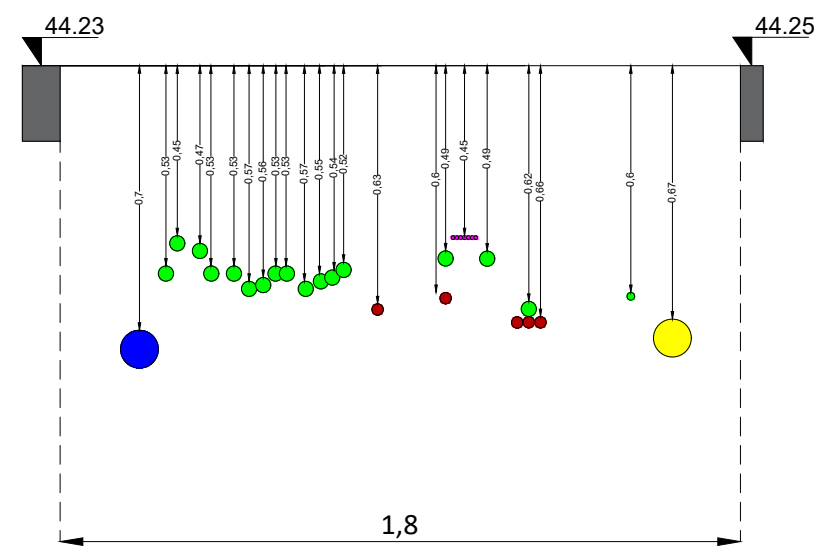

● RIOOL

A3