
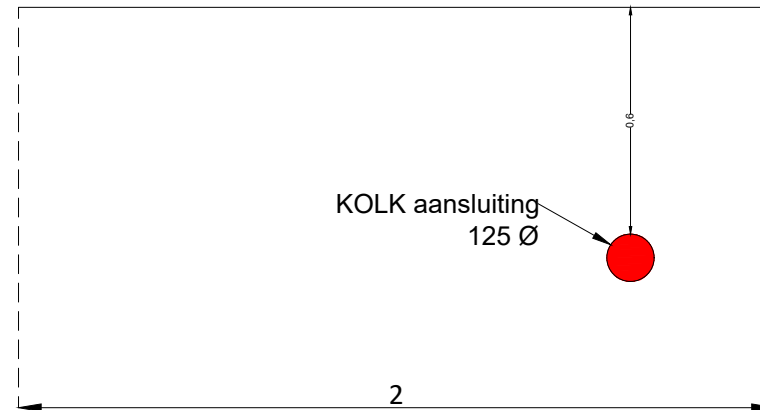


- DAT
- GV
- LS/MS
- GLD/GHD
- WL
- RIOOL

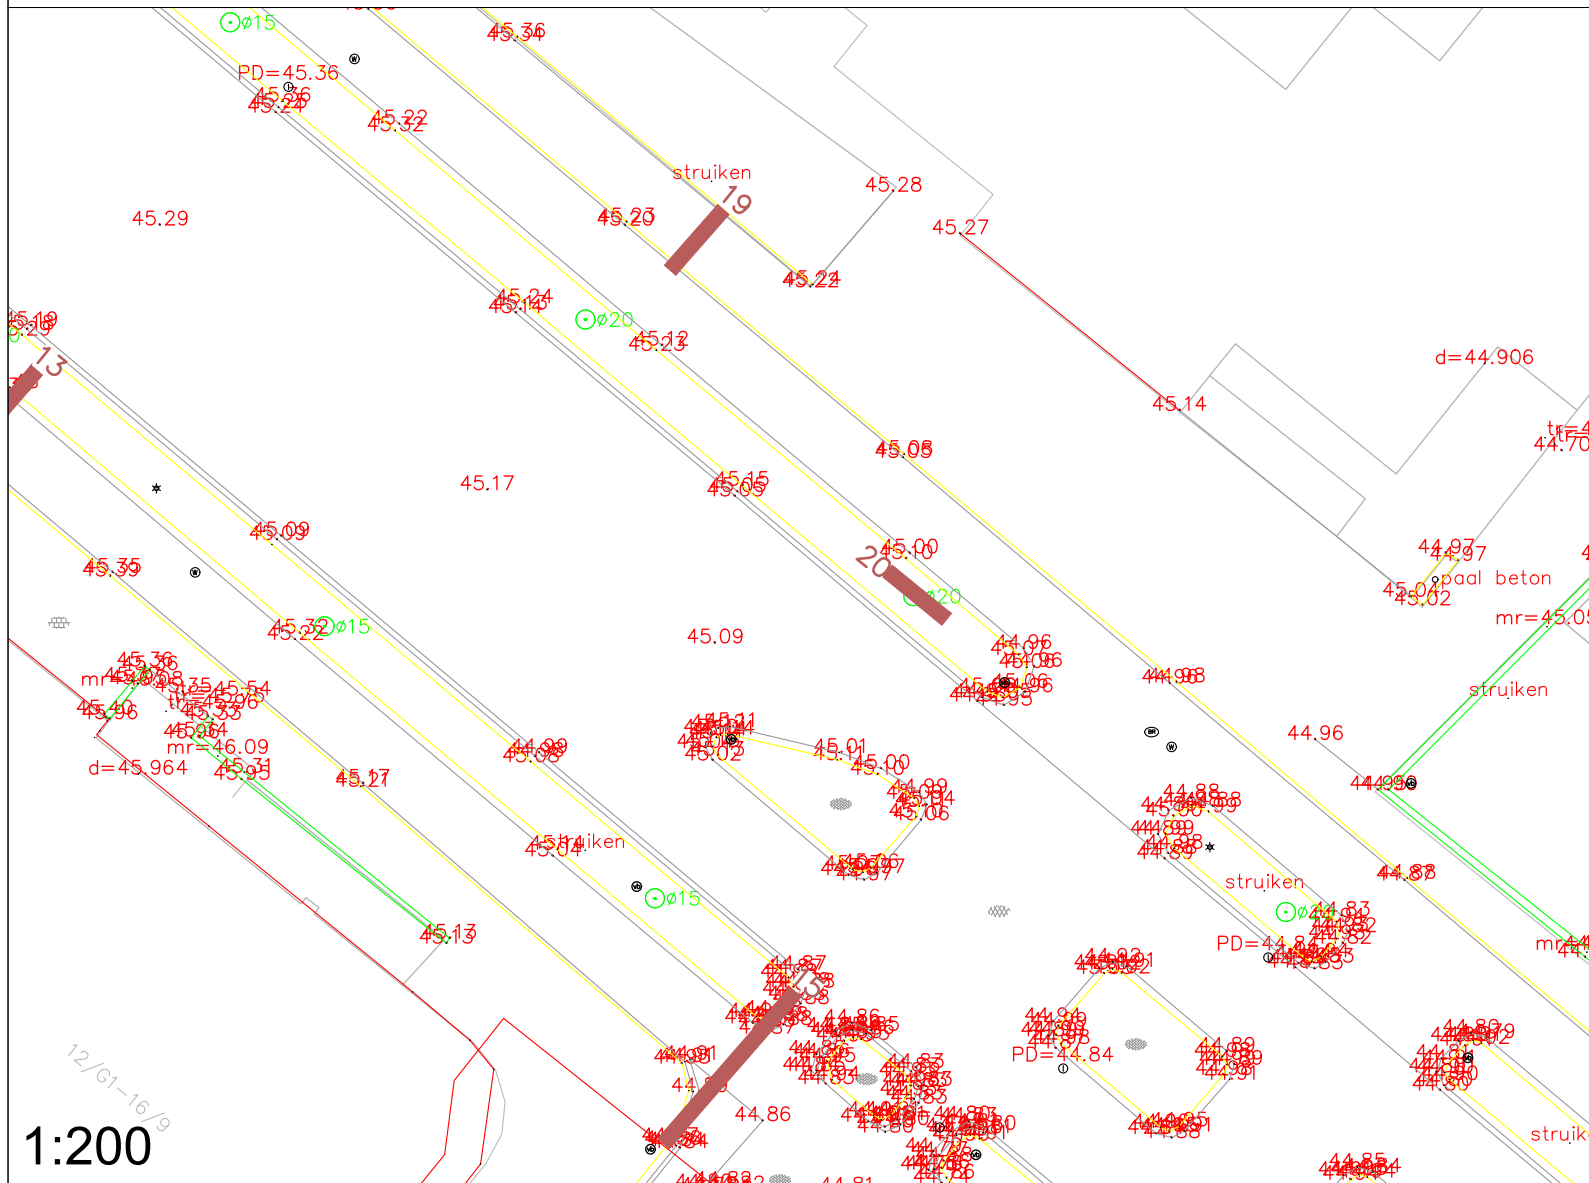

1:20

**Gemeente Sittard-Geleen-Born**

***Proefsleuven Wilhelminastraat /Engelenkampstraat
Sittard***

Revisie proefsleuf 20

6			
5			
4			
3			
2			
1			
0			
REVISIE	OMSCHRIJVING	GETEKEND	DATUM
	Projectnr: WN25	Datum: 1-06-2025	
	Besteknr: n.v.t.		
	Tekeningnr: WN25307-15	Status: Concept	
	Getekend: SGo	Formaat:	A3
	Schaal: 1:20 / 1:200		