
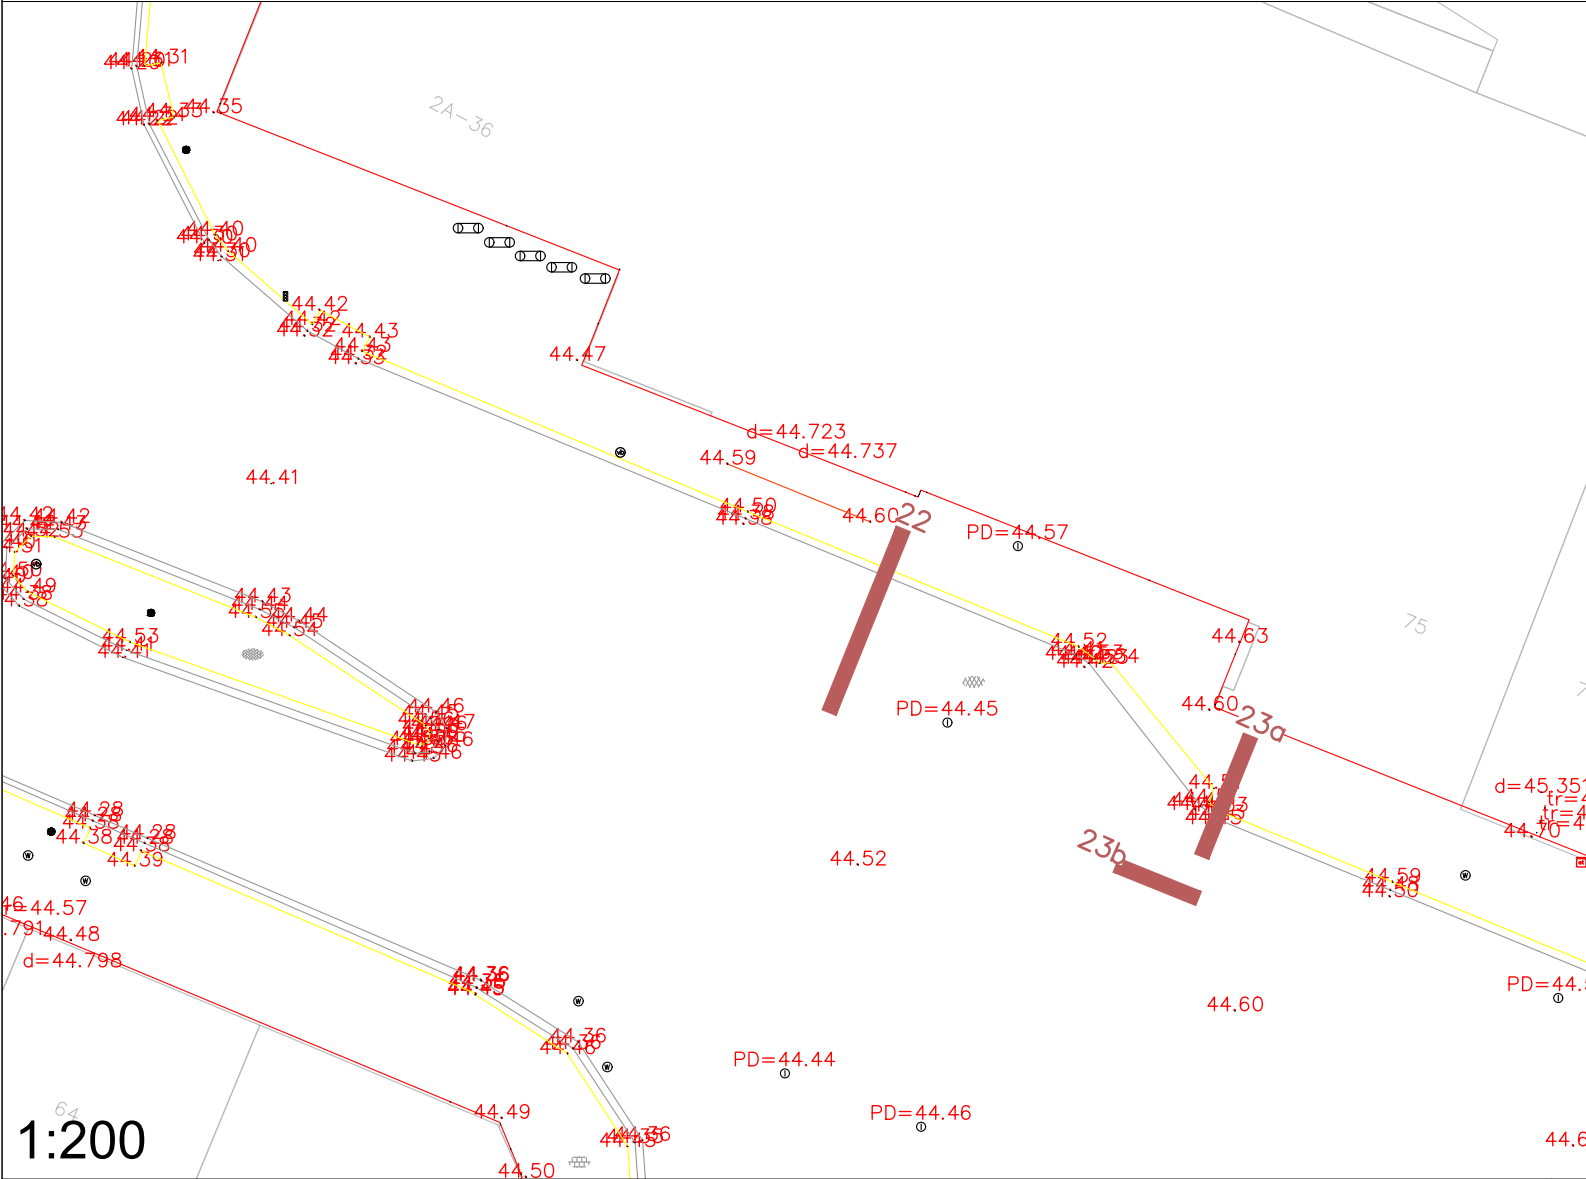


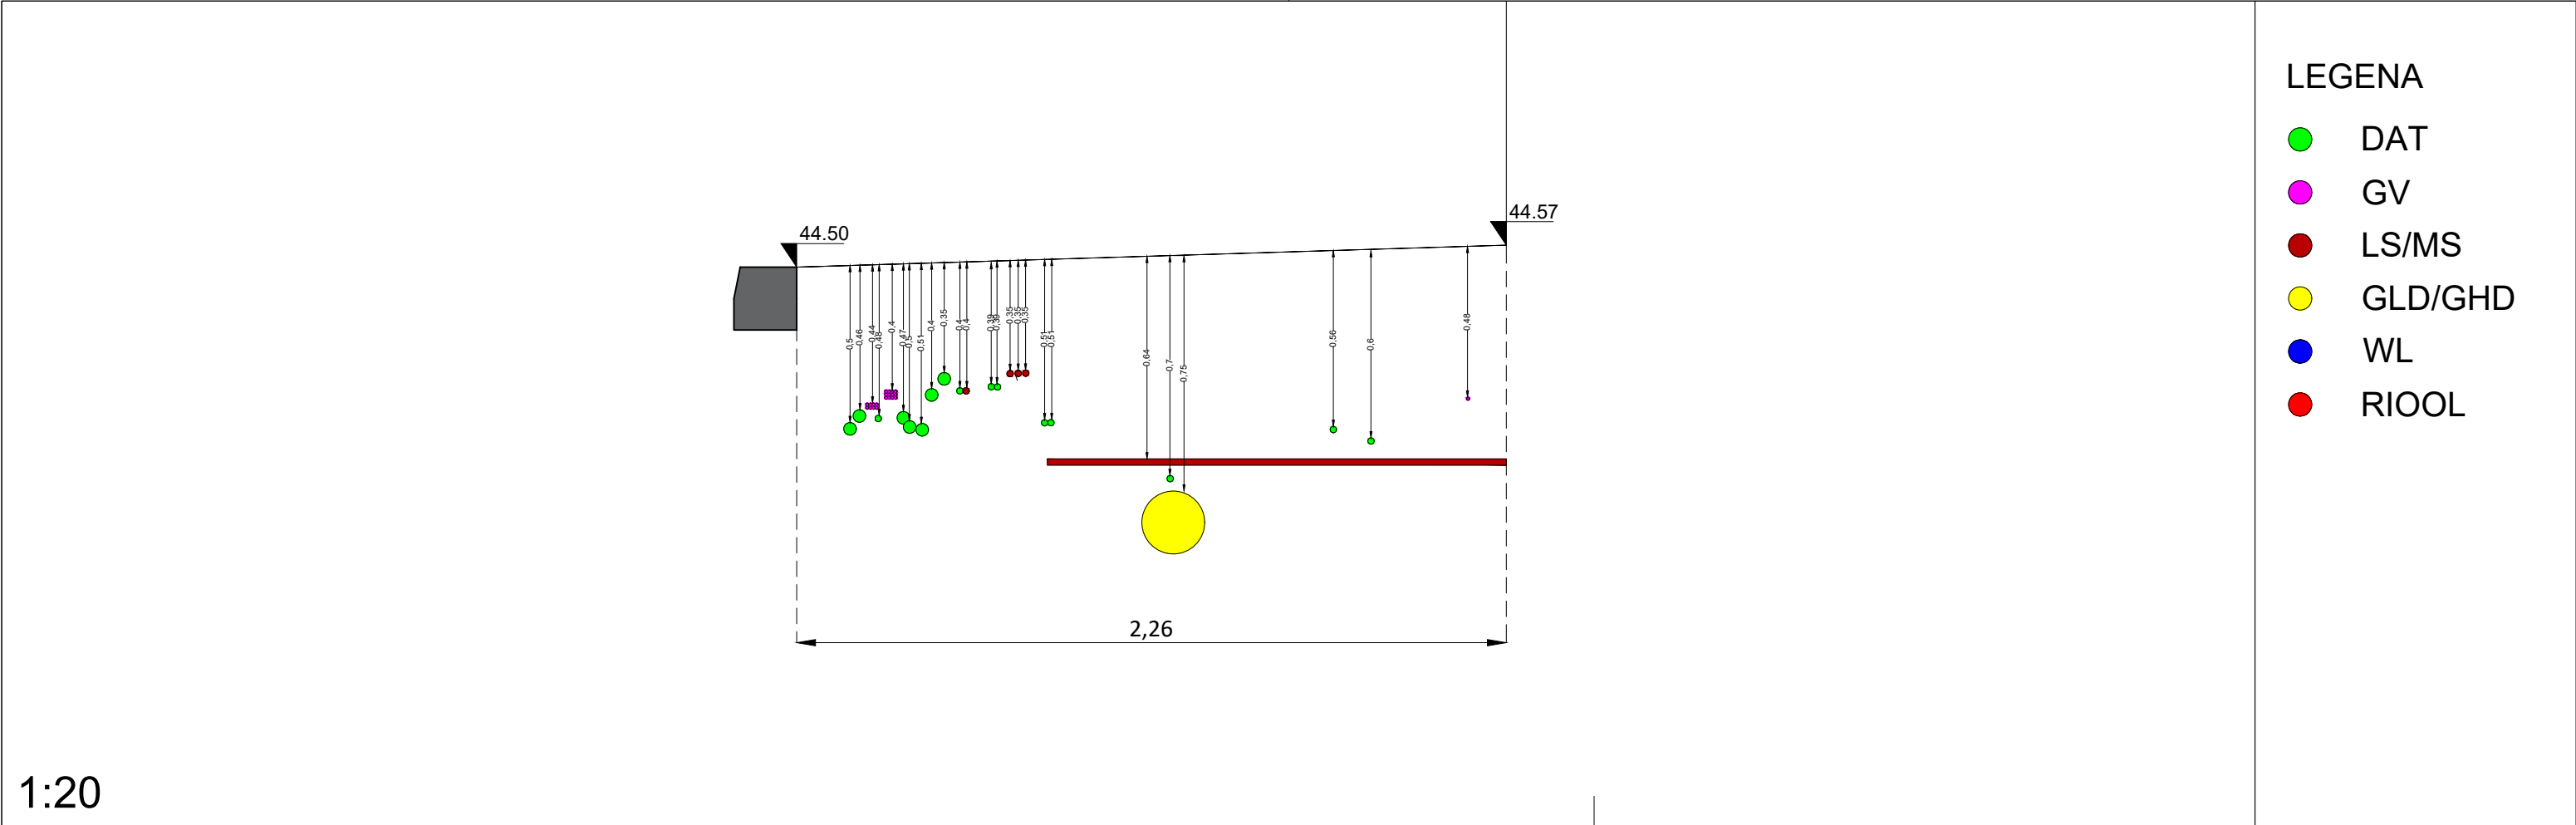

OPDRACHTGEVER

Gemeente Sittard-Geleen-Born

PROJECT:

Proefsleuven Wilhelminastraat /Engelenkampstraat
Sittard

OMSCHRIJVING:

Revisie proefsleuf 22

6			
5			
4			
3			
2			
1			
0			
REVISIE	OMSCHRIJVING	GETEKEND	DATUM

Projectnr:	WN25	Datum:	1-06-2025
Besteknr:	n.v.t.		
Tekeningnr:	WN25307-16	Status:	Concept
Getekend:	SGo	Formaat:	A3
Schaal:	1:20 / 1:200		