
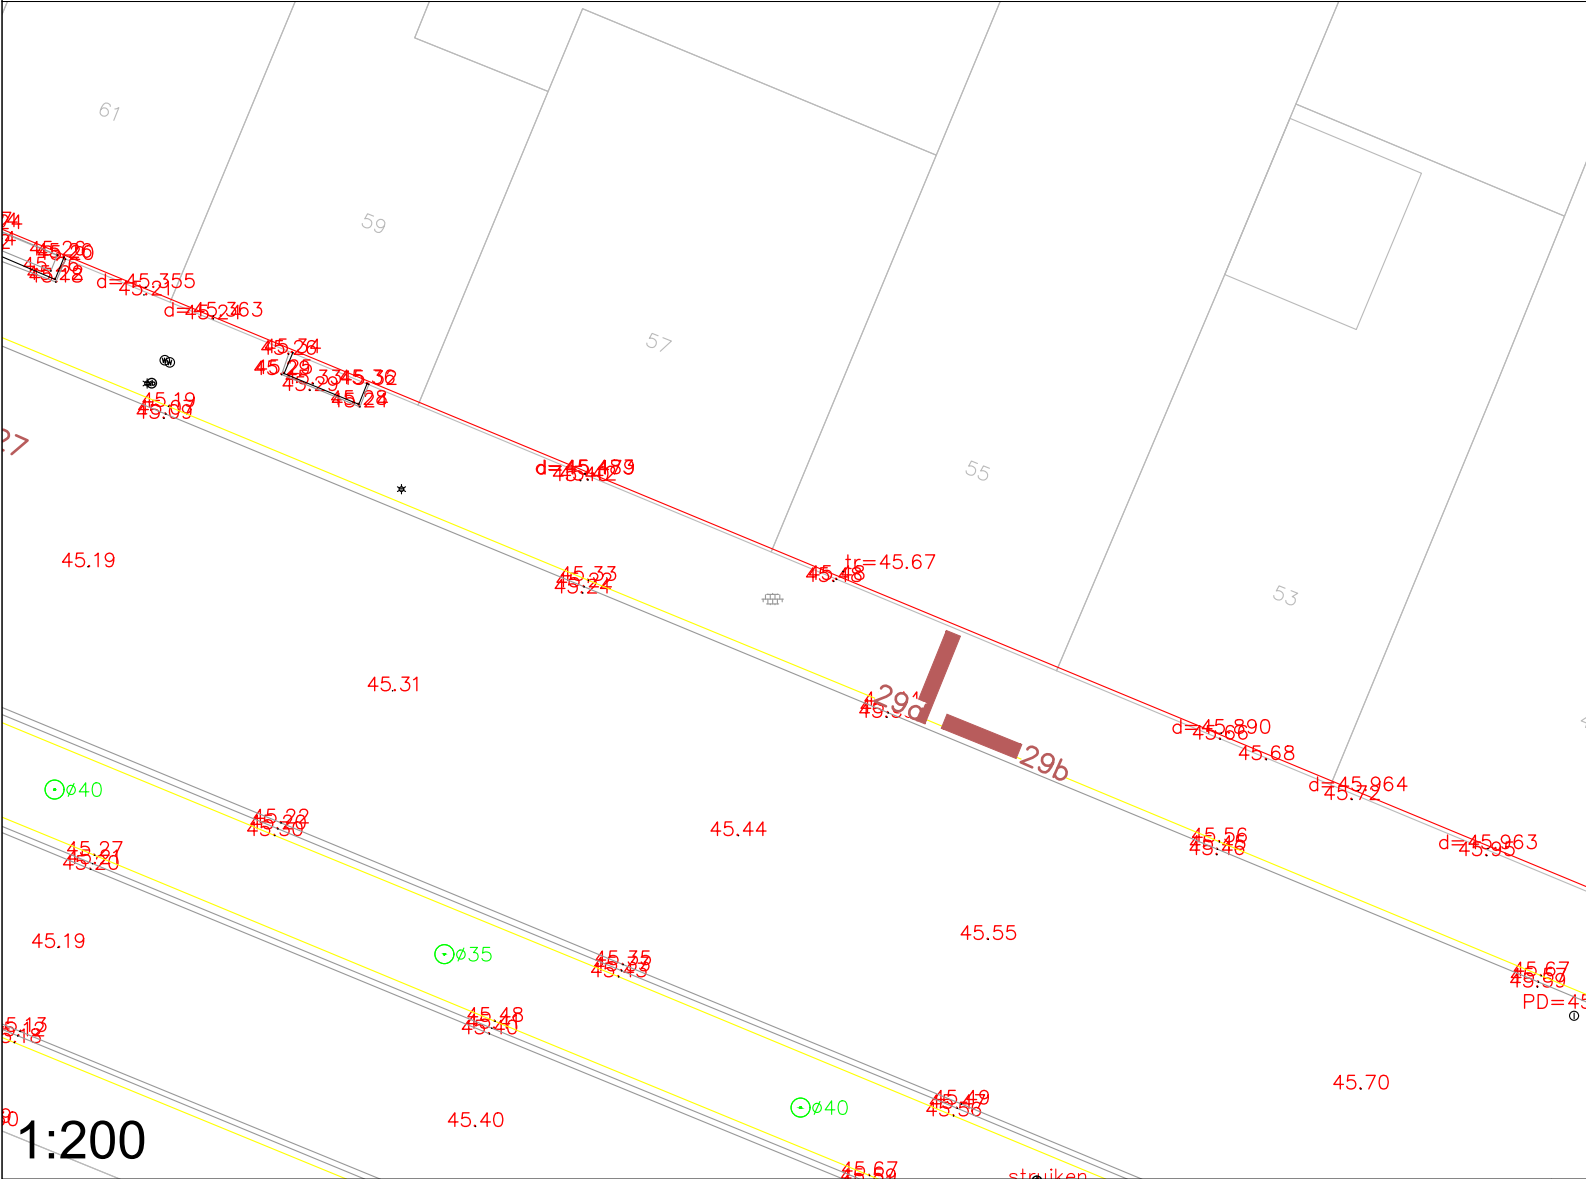


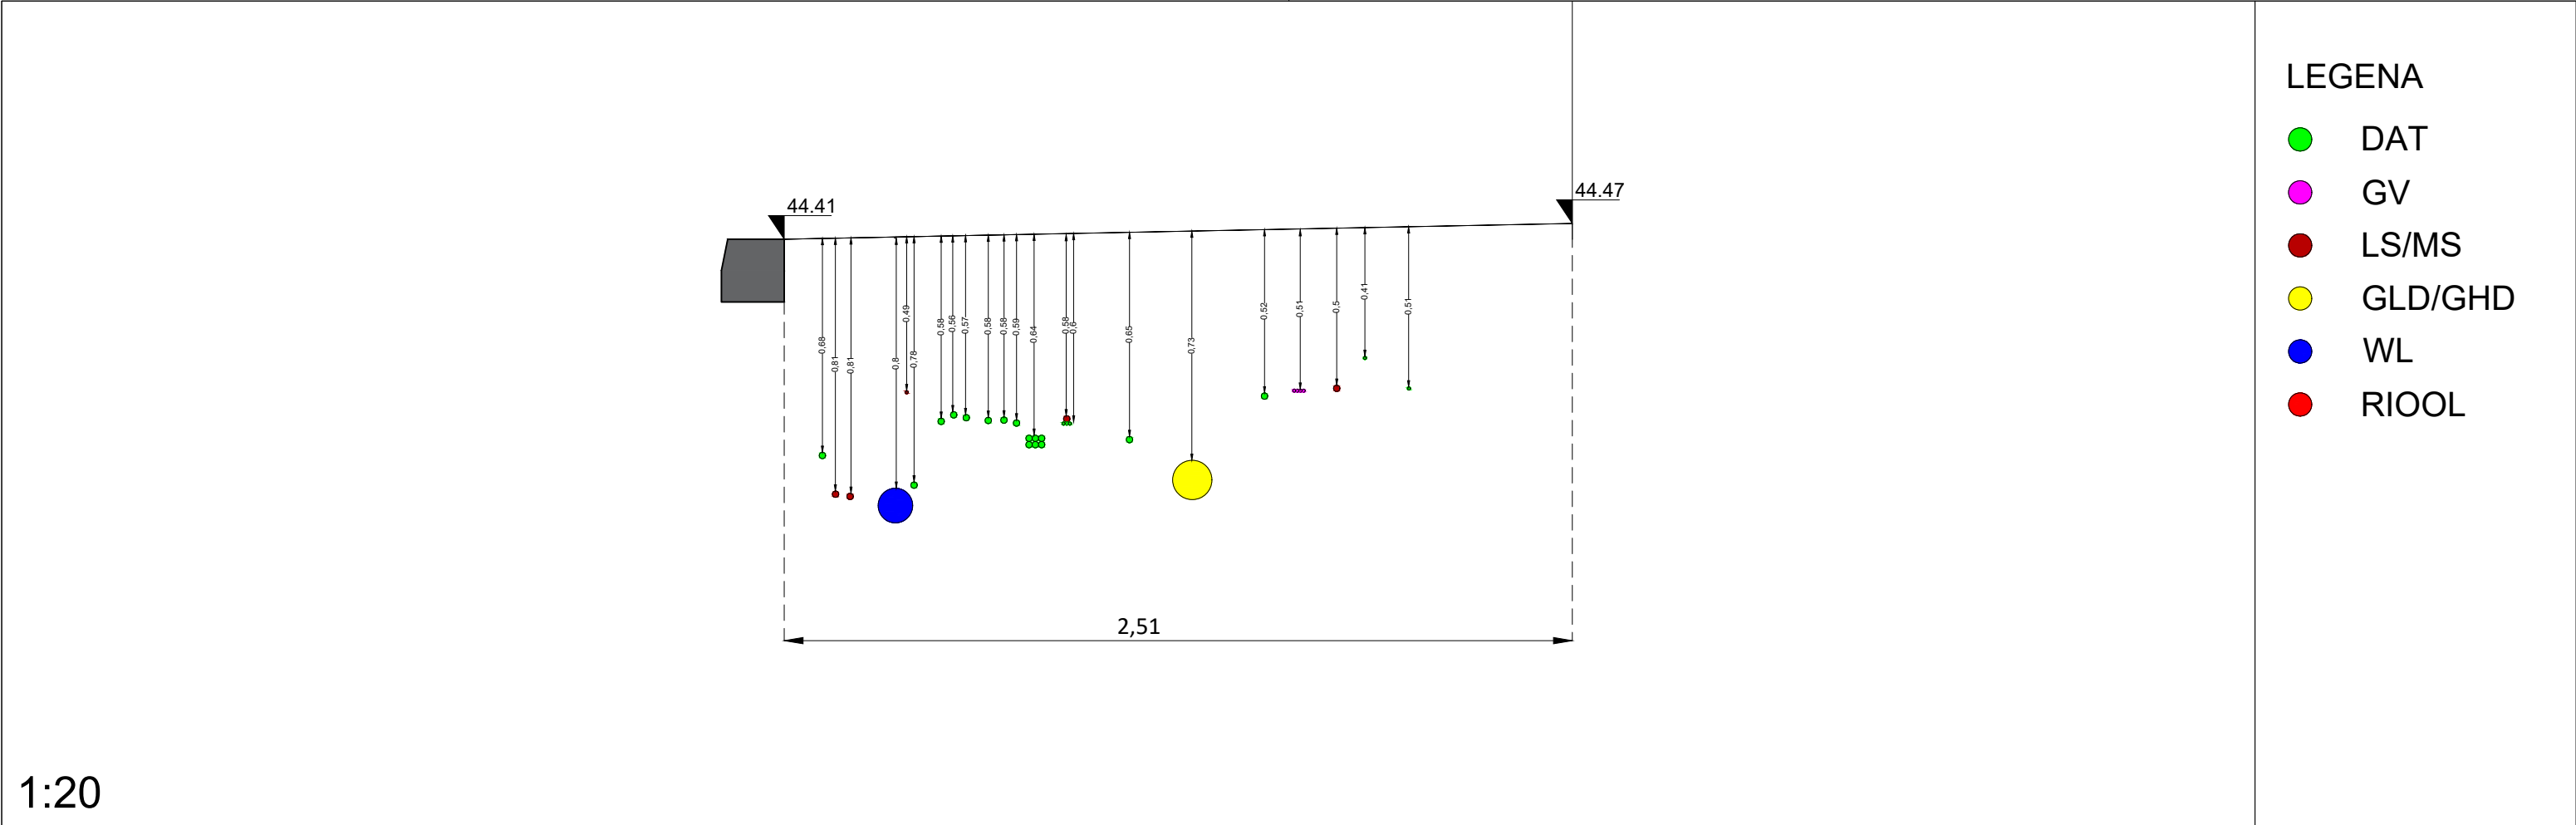

OPDRACHTGEVER

Gemeente Sittard-Geleen-Born

PROJECT:

Proefsleuven Wilhelminastraat /Engelenkampstraat Sittard

OMSCHRIJVING:

Revisie proefsleuf 29A

6			
5			
4			
3			
2			
1			
0			
REVISIE	OMSCHRIJVING	GETEKEND	DATUM

	Projectnr:	WN25	Datum:	1-06-2025
	Besteknr:	n.v.t.		
	Tekeningnr:	WN25307-18	Status:	Concept
	Getekend:	SGo	Formaat:	A3
	Schaal:	1:20 / 1:200		