



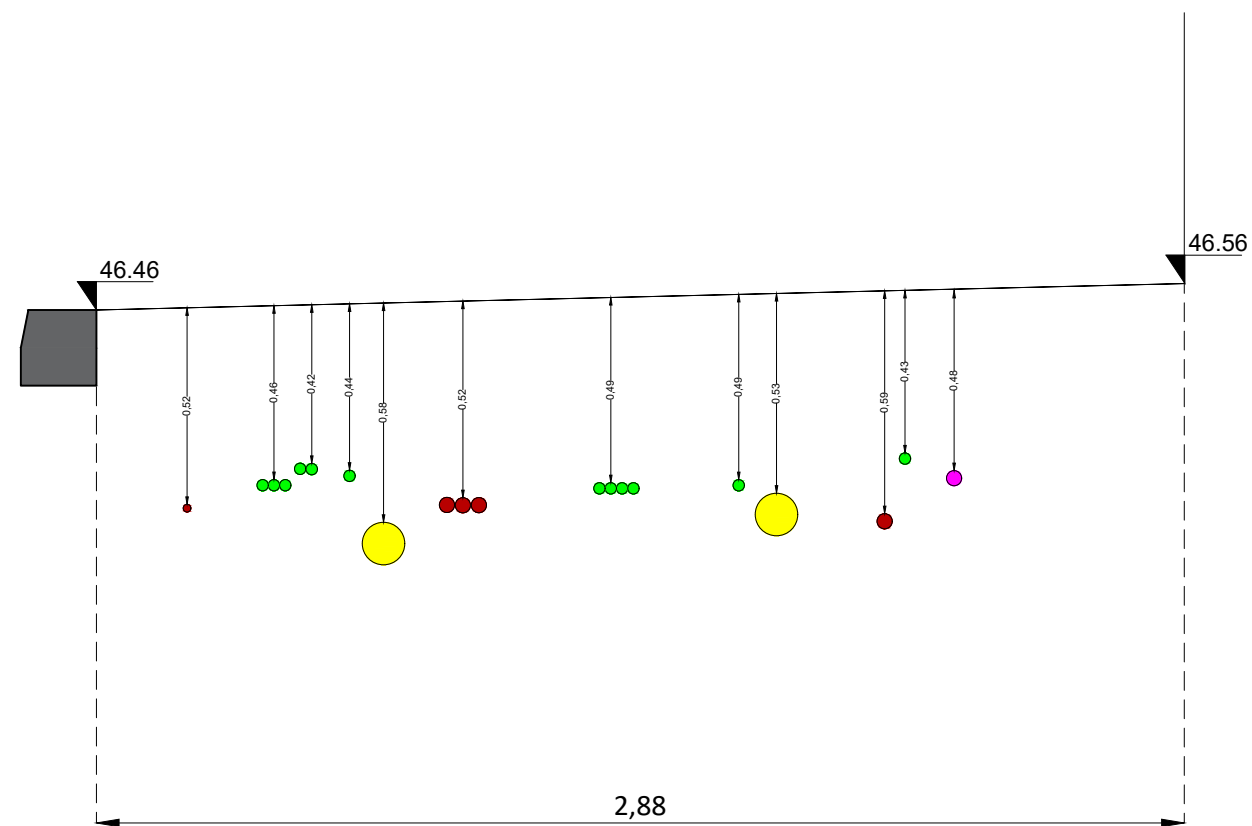

- LEGENDA
- DAT
 - GV
 - LS/MS
 - GLD/GHD
 - WL
 - RIOOL

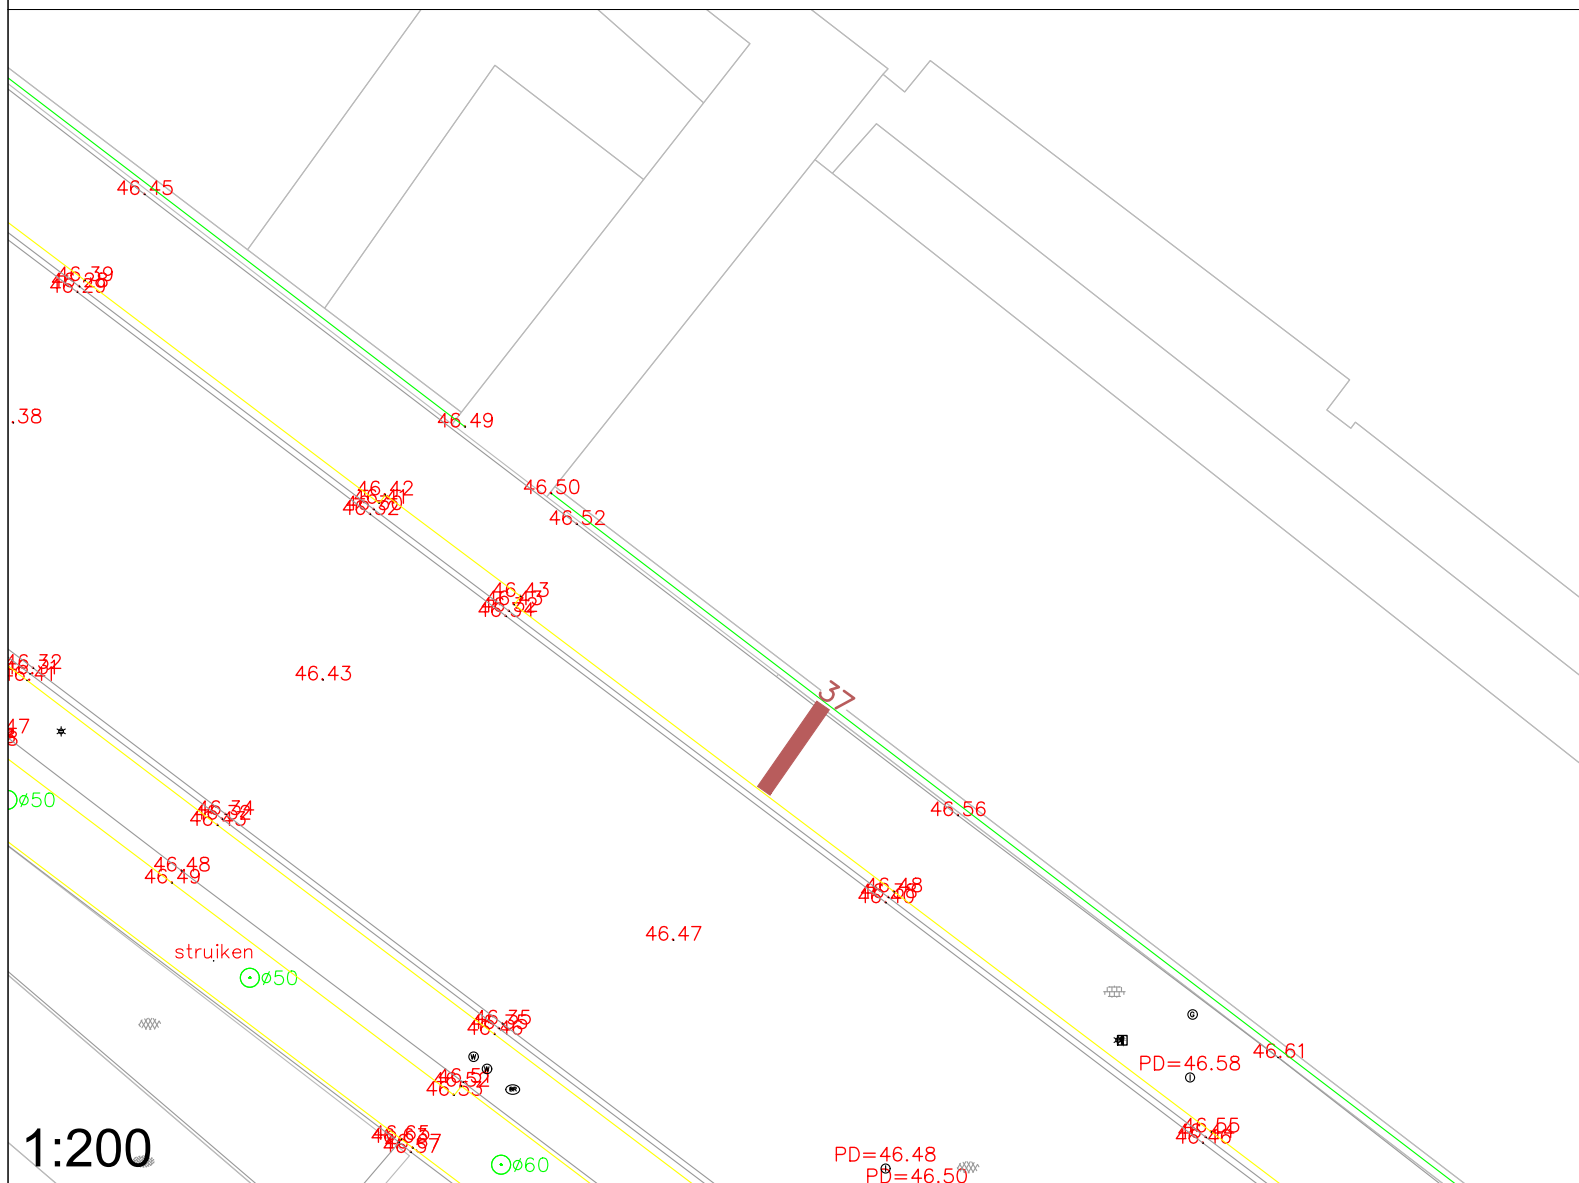

OPDRACHTGEVER

Gemeente Sittard-Geleen-Born

PROJECT:

***Proefsleuven Wilhelminastraat /Engelenkampstraat
Sittard***

OMSCHRIJVING:


6			
5			
4			
3			
2			
1			
0			
REVISIE	OMSCHRIJVING	GETEKEND	DATUM
	Projectnr: WN25	Datum: 1-06-2025	
	Besteknr: n.v.t.		
	Tekeningnr: WN25307-24	Status: Concept	
	Getekend: SGo	Formaat: A3	
	Schaal: 1:20 / 1:200		