



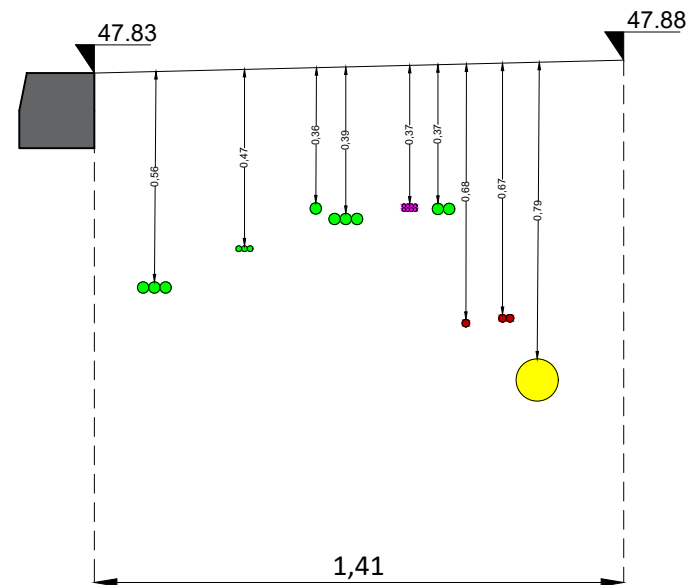

- LEGENDA
- DAT
 - GV
 - LS/MS
 - GLD/GHD
 - WL
 - RIOOL

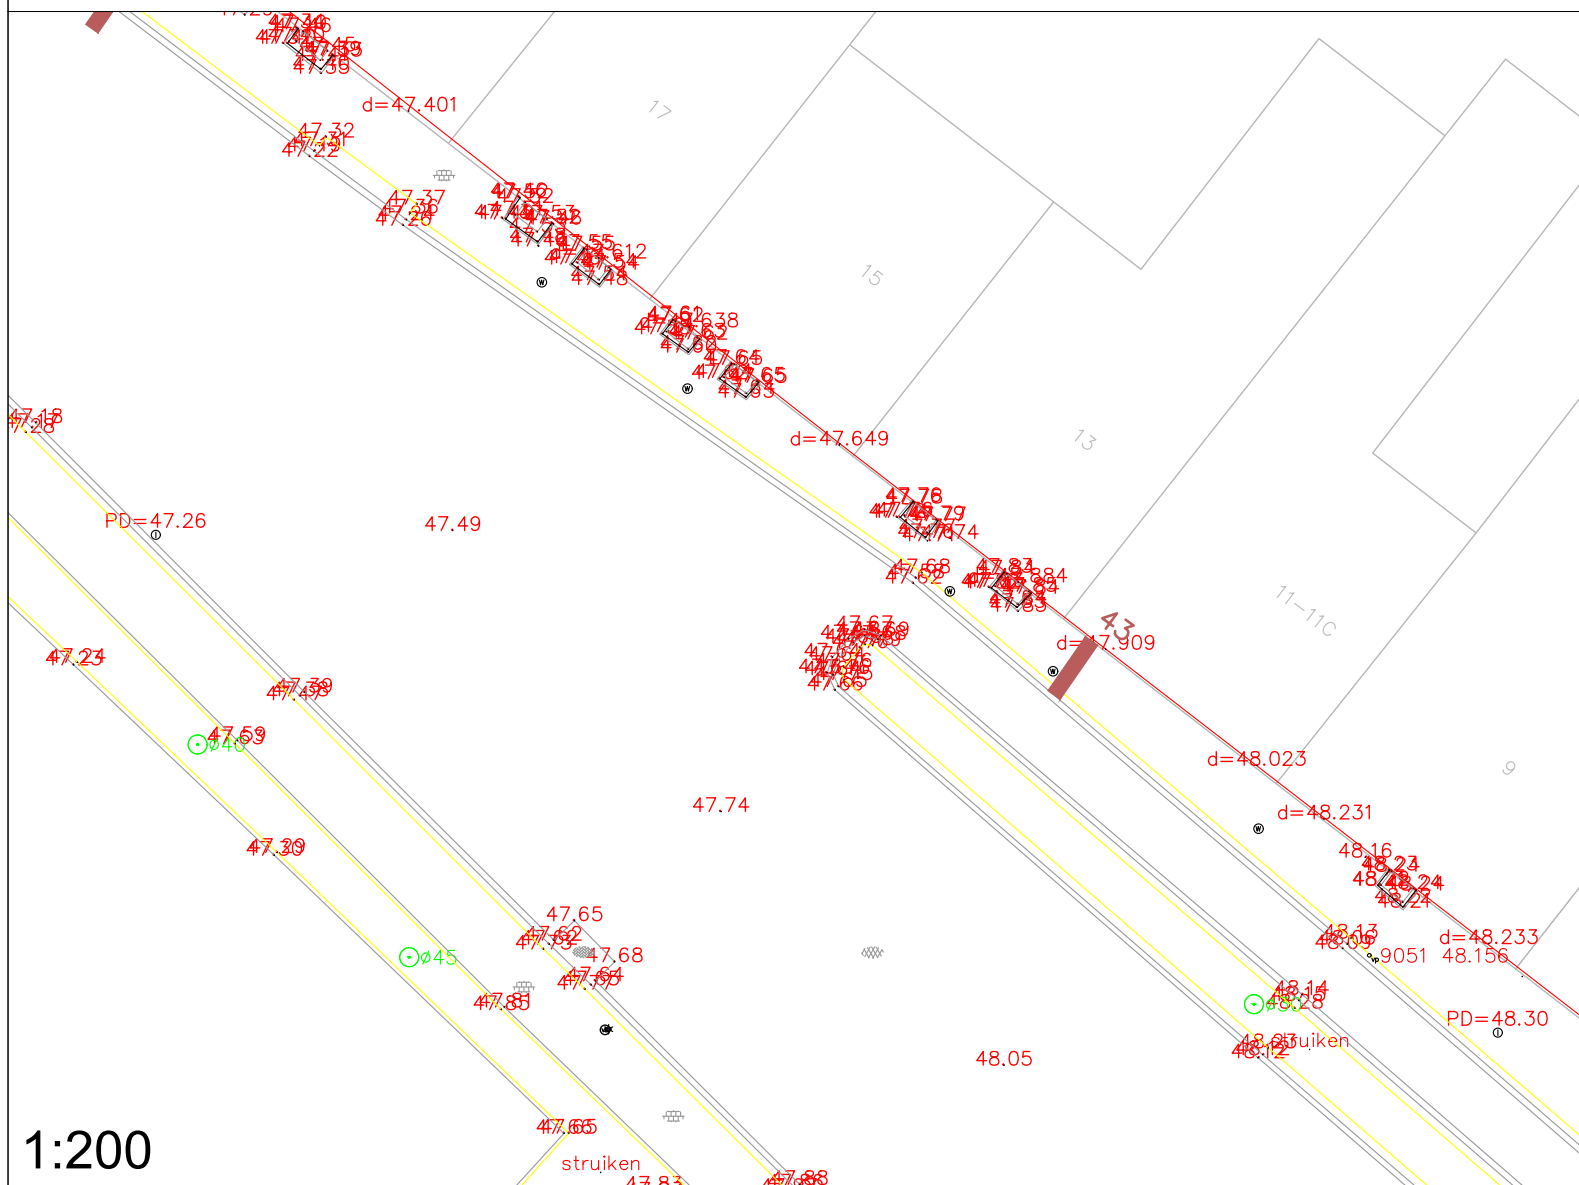

OPDRACHTGEVER

Gemeente Sittard-Geleen-Born

PROJECT:

***Proefsleuven Wilhelminastraat /Engelenkampstraat
Sittard***

OMSCHRIJVING:

Revisie proefsleuf 43

6			
5			
4			
3			
2			
1			
0			
REVISIE	OMSCHRIJVING	GETEKEND	DATUM
	Projectnr:	WN25	Datum: 1-06-2025
	Besteknr:	n.v.t.	
	Tekeningnr:	WN25307-28	Status: Concept
	Getekend:	SGo	Formaat: A3
	Schaal:	1:20 / 1:200	