



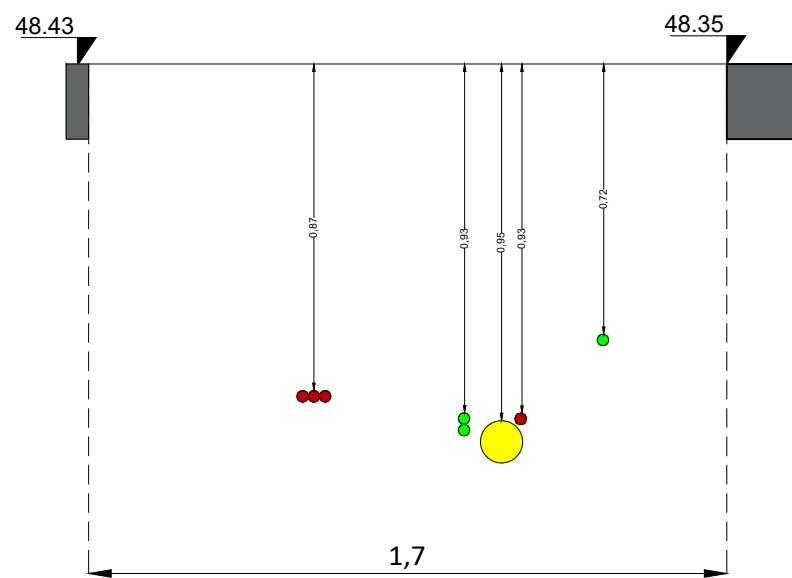

LEGENA

- DAT
- GV
- LS/MS
- GLD/GHD
- WL
- RIOOL

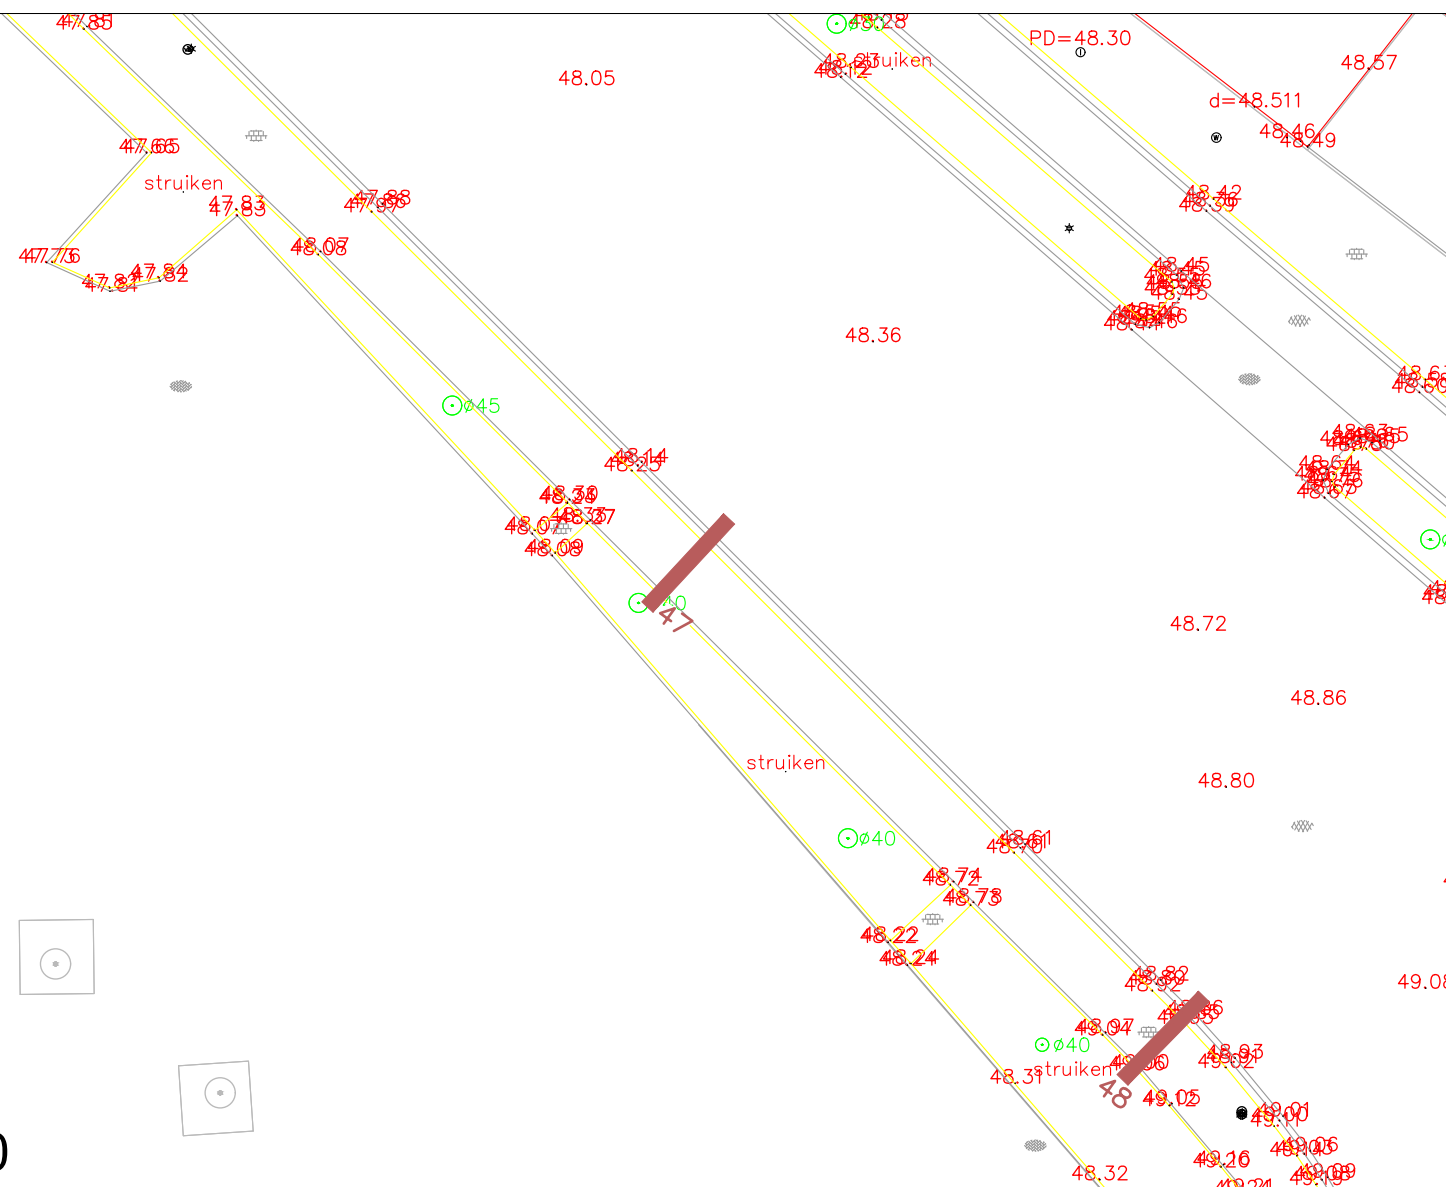

OPDRACHTGEVER

Gemeente Sittard-Geleen-Born

PROJECT:

***Proefsleuven Wilhelminastraat /Engelenkampstraat
Sittard***

OMSCHRIJVING:

Revisie proefsleuf 47

6			
5			
4			
3			
2			
1			
0			
REVISIE	OMSCHRIJVING	GETEKEND	DATUM

	Projectnr:	WN25	Datum:	1-06-2025
	Besteknr:	n.v.t.		
	Tekeningnr:	WN25307-29	Status:	Concept
	Getekend:	SGo	Formaat:	A3
	Schaal:	1:20 / 1:200		