


- DAT
- GV
- LS/MS
- GLD/GHD
- WL
- RIOOL

A diagram of a rectangle. The top, left, and right sides are dashed lines. The bottom side is a solid line labeled with the number 2.

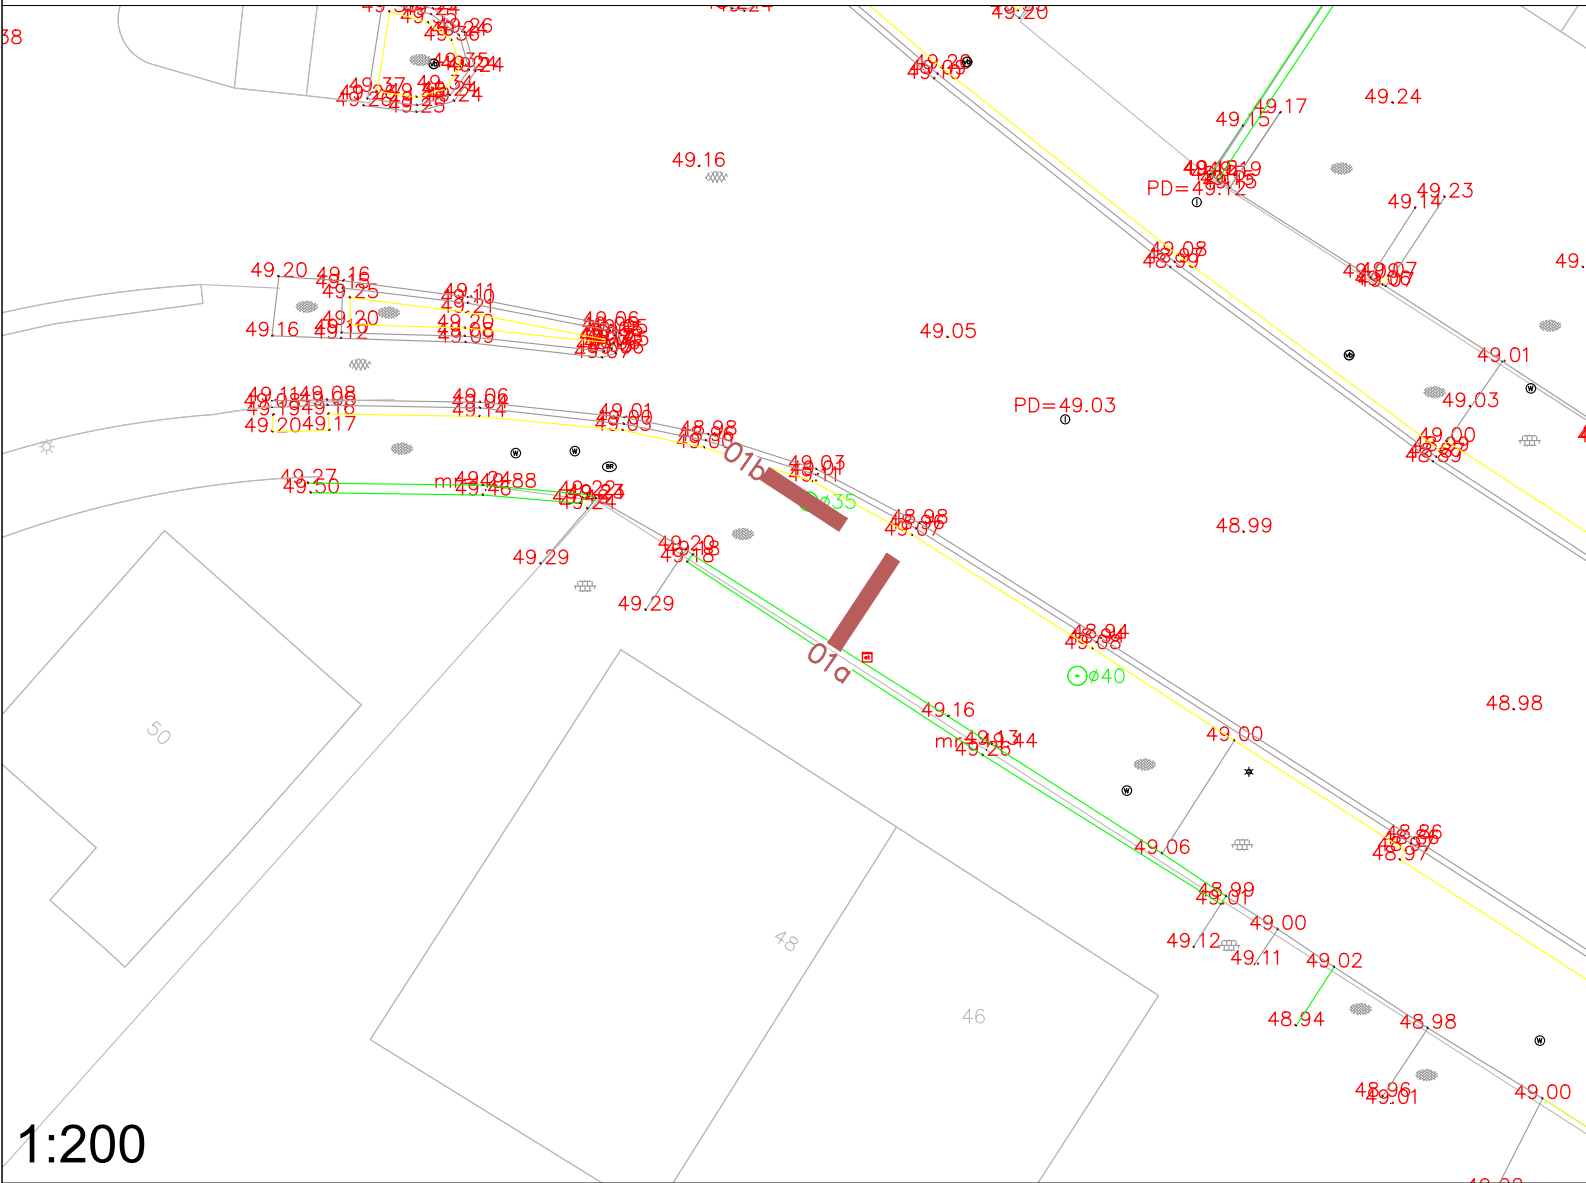

OPDRACHTGEVER
Gemeente Sittard-Geleen-Born

PROJECT:
***Proefsleuven Wilhelminastraat /Engelenkampstraat
Sittard***

OMSCHRIJVING:
Revisie proefsleuf 1B

6			
5			
4			
3			
2			
1			
0			
REVISIE	OMSCHRIJVING	GETEKEND	DATUM
	Projectnr: WN25	Datum: 1-06-2025	
	Besteknr: n.v.t.		
	Tekeningnr: WN25307-4	Status: Concept	
	Getekend: SGo	Formaat:	A3
	Schaal: 1:20 / 1:200		