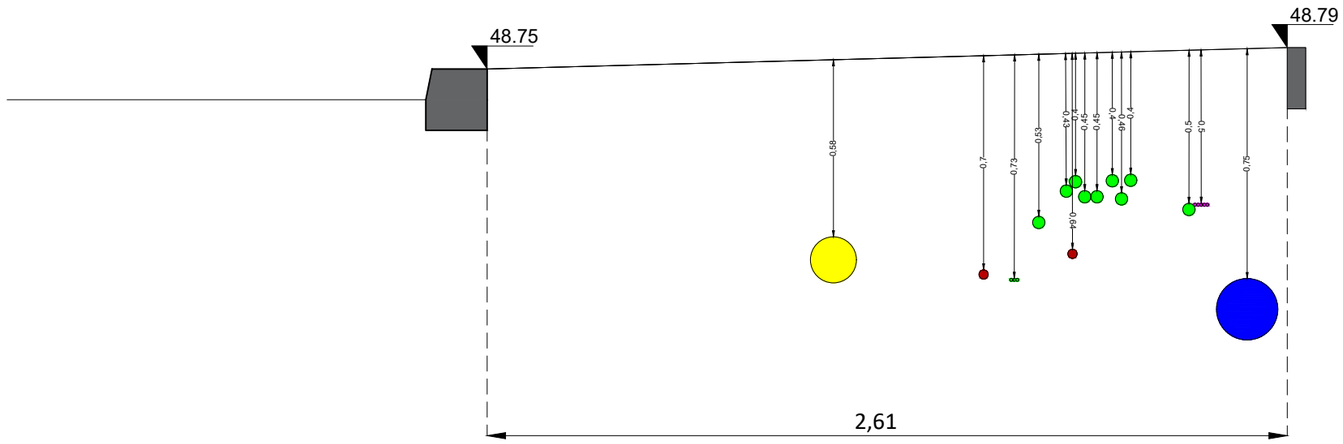

1:20

LEGENA

- DAT
- GV
- LS/MS
- GLD/GHD
- WL
- RIOOL

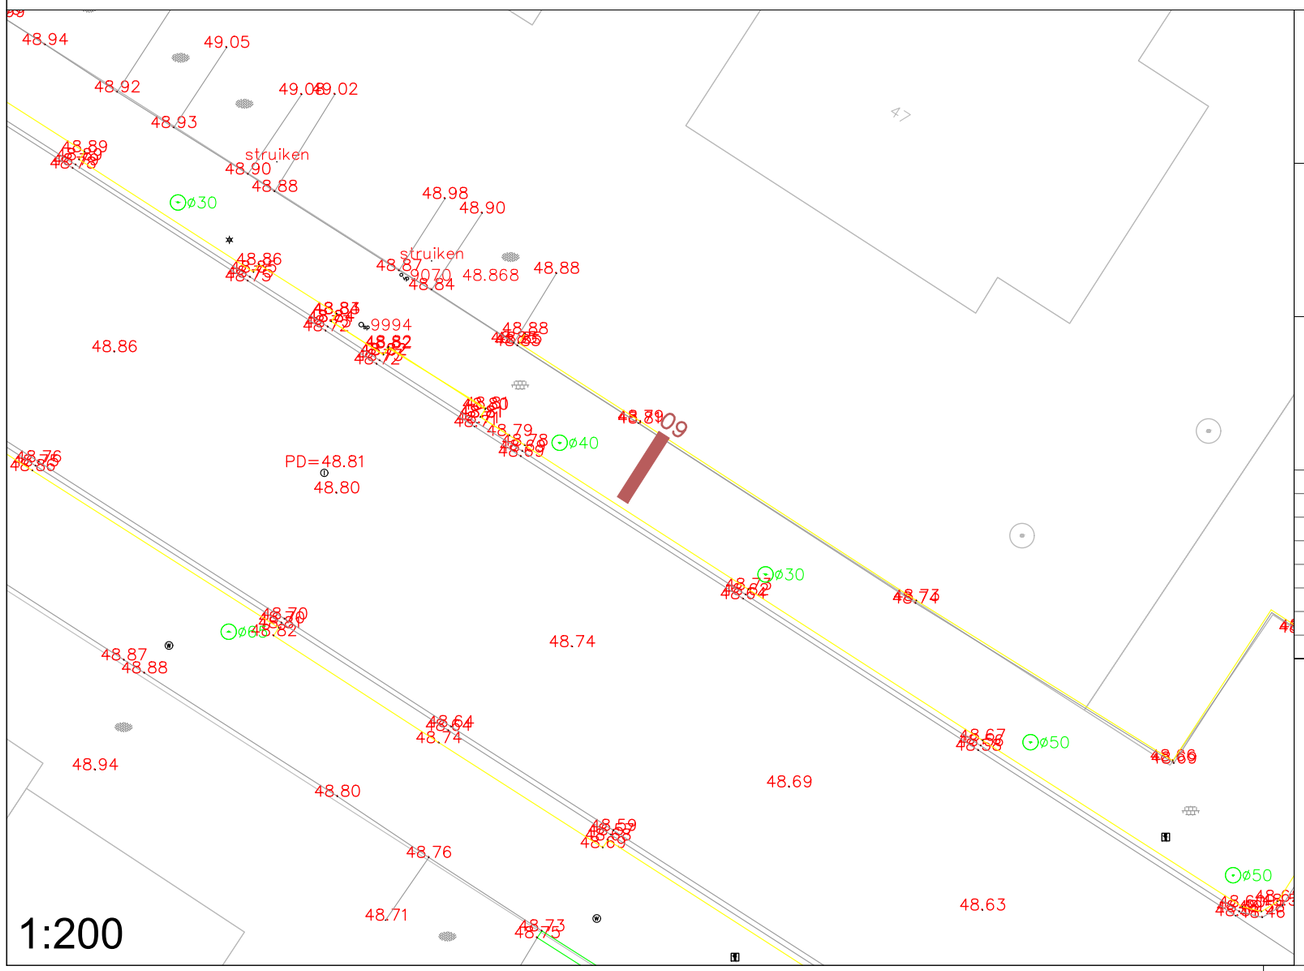

OPDRACHTGEVER

Gemeente Sittard-Geleen-Born

PROJECT:

Proefsleuven Wilhelminastraat /Engelenkampstraat Sittard

OMSCHRIJVING:

Revisie proefsleuf 9

REVISIE	OMSCHRIJVING	GETEKEND	DATUM
6			
5			
4			
3			
2			
1			
0			

Projectnr:	WN25	Datum:	1-06-2025
Besteknr:	n.v.t.		
Tekeningnr:	WN25307-9	Status:	Concept
Getekend:	SGo	Formaat:	A3
Schaal:	1:20 / 1:200		