


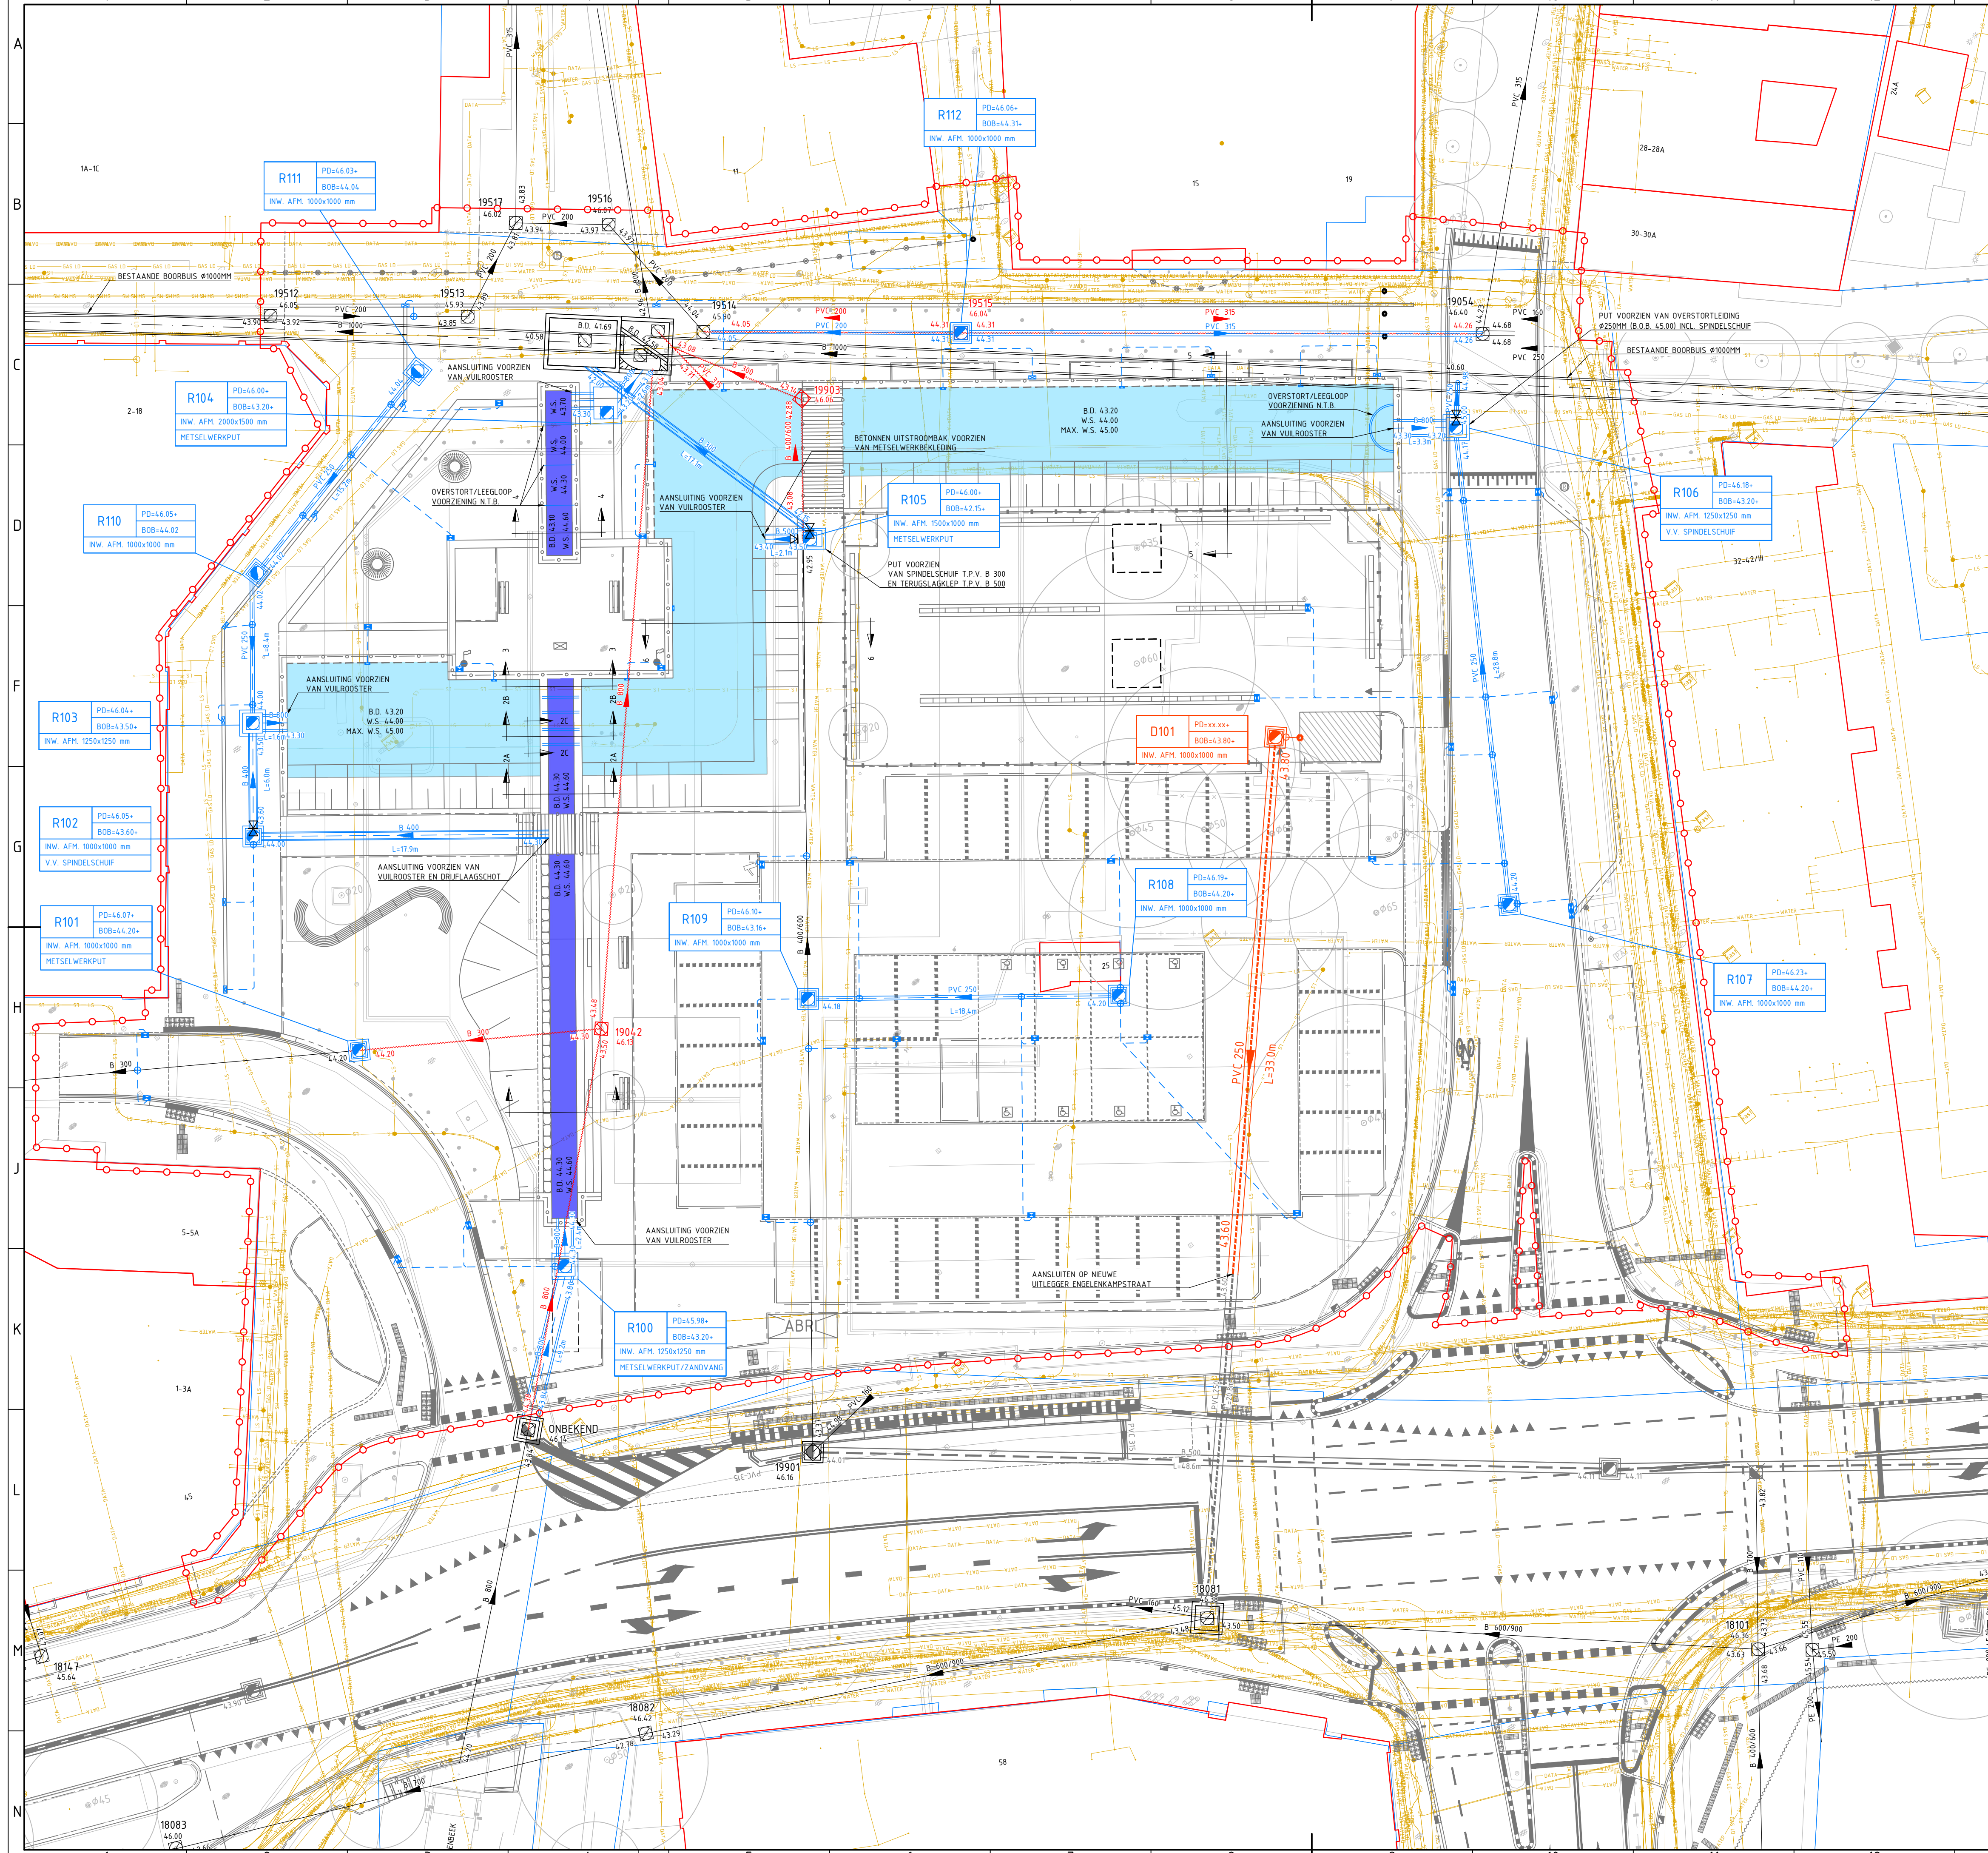

LEGENDA

ALGEMEEN

- BGT
- NIUW ONTWERP
- KADASTRALE GRENS
- BESTAANDE BEBOUWING
- WATEROPPERVLAK NIEUWE MOLENTAK
- WATEROPPERVLAK NIEUWE GRACHT
- WERKGRENS

K&L

- DATA
- LAAGSPANNING
- MIDDENSPANNING
- HOGEDRUK GASLEIDING
- LAGE DRUK GASLEIDING
- WATERLEIDING
- GEEMEENTELIJK PERSRIOOL

RIOLERING

- HWA-RIOL
INCL. DIAMETER, MATERIAAL, LENGTE EN VLOEIVLAHOGHEIT
- INSPECTIEPUT
HWA-RIOL
- DWA-RIOL
INCL. DIAMETER, MATERIAAL, LENGTE EN VLOEIVLAHOGHEIT
- INSPECTIEPUT
DWA-RIOL
- KOLKAANSLUITING
PVC Ø160mm, KLEUR GRIS
- DWA-HUISAANSLUITING
PVC Ø160mm, KLEUR ROODBRUN
- INLAAT IN HWA-/DWA-RIOL
T.B.V. KOLKAANSLUITING
- STRAATKOLK
TWEEDIJG, TYPE AQUAWAY
S 2045 M-LINE GP2 V
- STRAATKOLK
TWEEDIJG, TYPE AQUAWAY
S 1933-1920 M-LINE GB2
- TE HANDHAVEN RIOLERING
DIAMETERBUS, STROOMRICHTING EN B.O.B.
- TE HANDHAVEN RIOLPUT
INCL. PUTNUMMER EN PUTDEKSELHOGHEIT
- TE VERWIJDEREN RIOLPUT
INCL. PUTNUMMER EN PUTDEKSELHOGHEIT
- TE VERWIJDEREN RIOLERING



versie	omschrijving	datum	getekend	vrijgegeven
3	Wijziging HWA-riool (t.b.v. Nota van Inlichting 0.1)	29-08-2025	MKP	RBE
2	Opmerkingen v1.0 verwerkt	15-07-2025	MKP	RBE
1	Eerste uitgave	02-07-2025	MKP	RBE

GEONIUS

project
**Tempelplein
Rioleringstekening**

onderdeel
Definitief uitvoeringsontwerp

getekend
M. Klomp

vrijgegeven
R. Beckers

opdrachtgever
Gemeente Sittard - Geleen

status
DEFINITIEF

schaal
1:200

formaat
A1

projectnummer
CA230082

tekeningnummer
CA230082-UO-RIO-T11-01

documentsoort
TEKENING

versie
3.0

Geenius Infra
De Asselen Kuil 10
6161 RD Geleen
+31 (0) 88 1300 600