
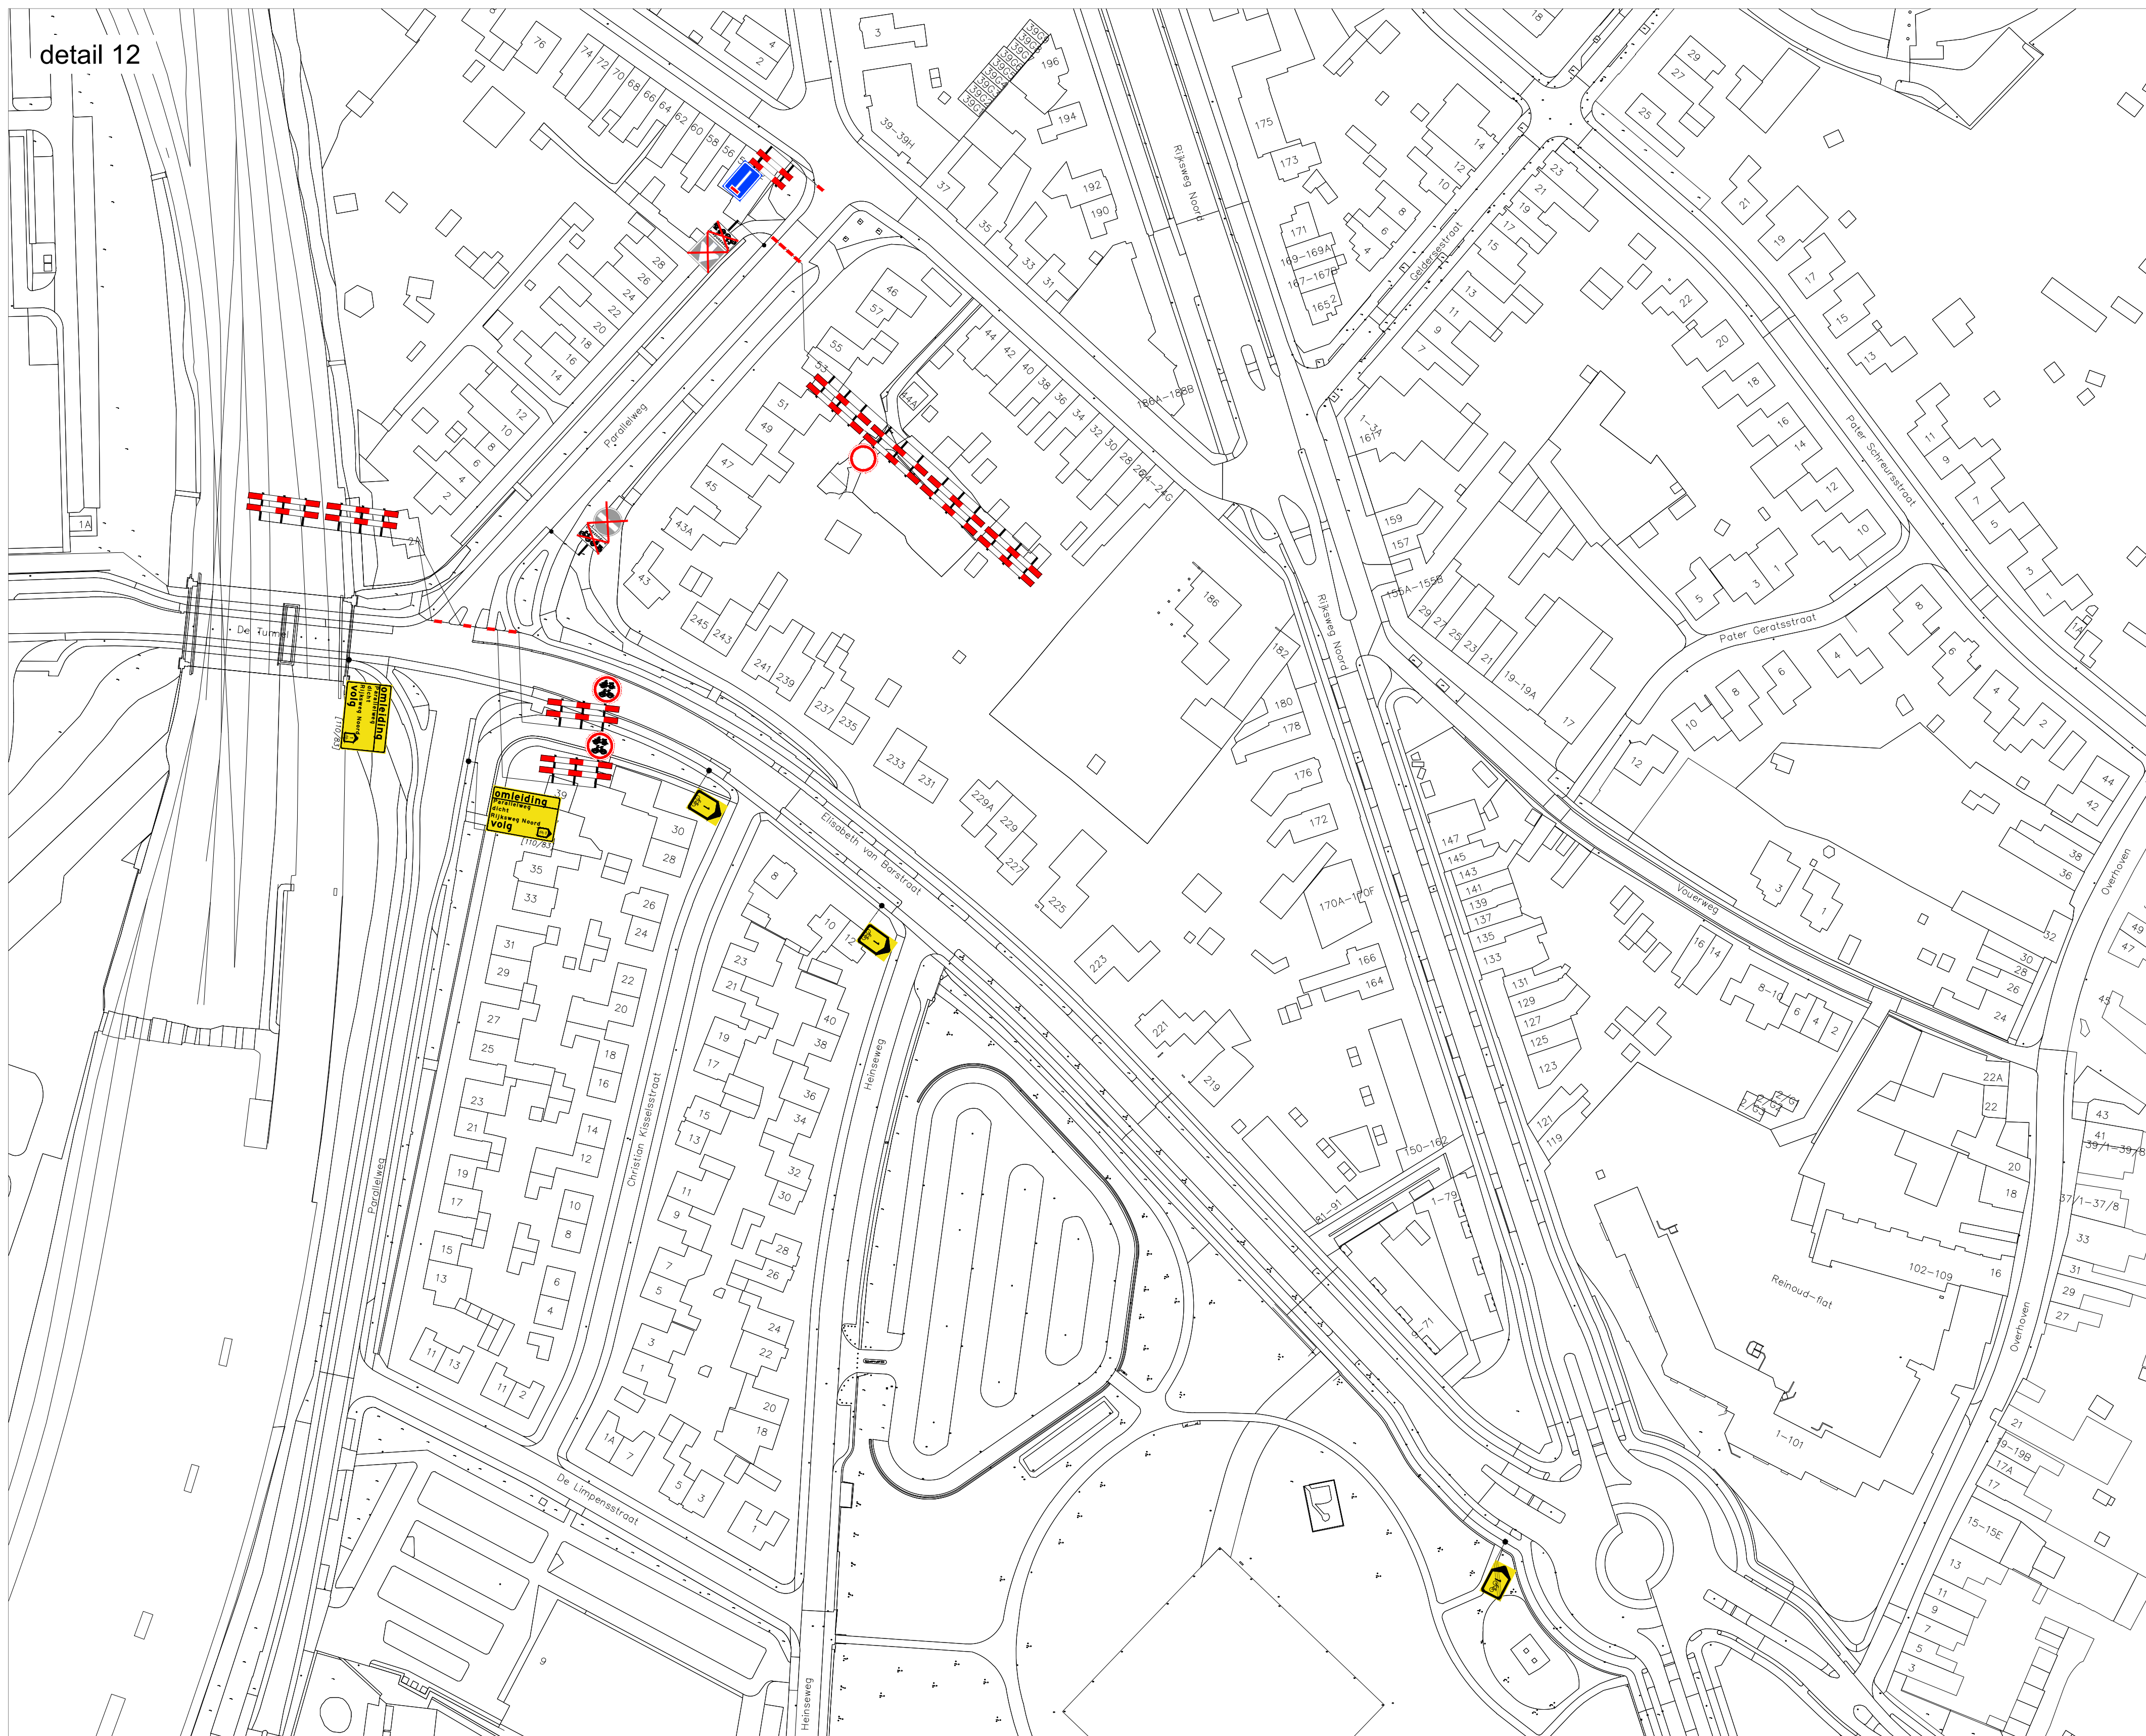
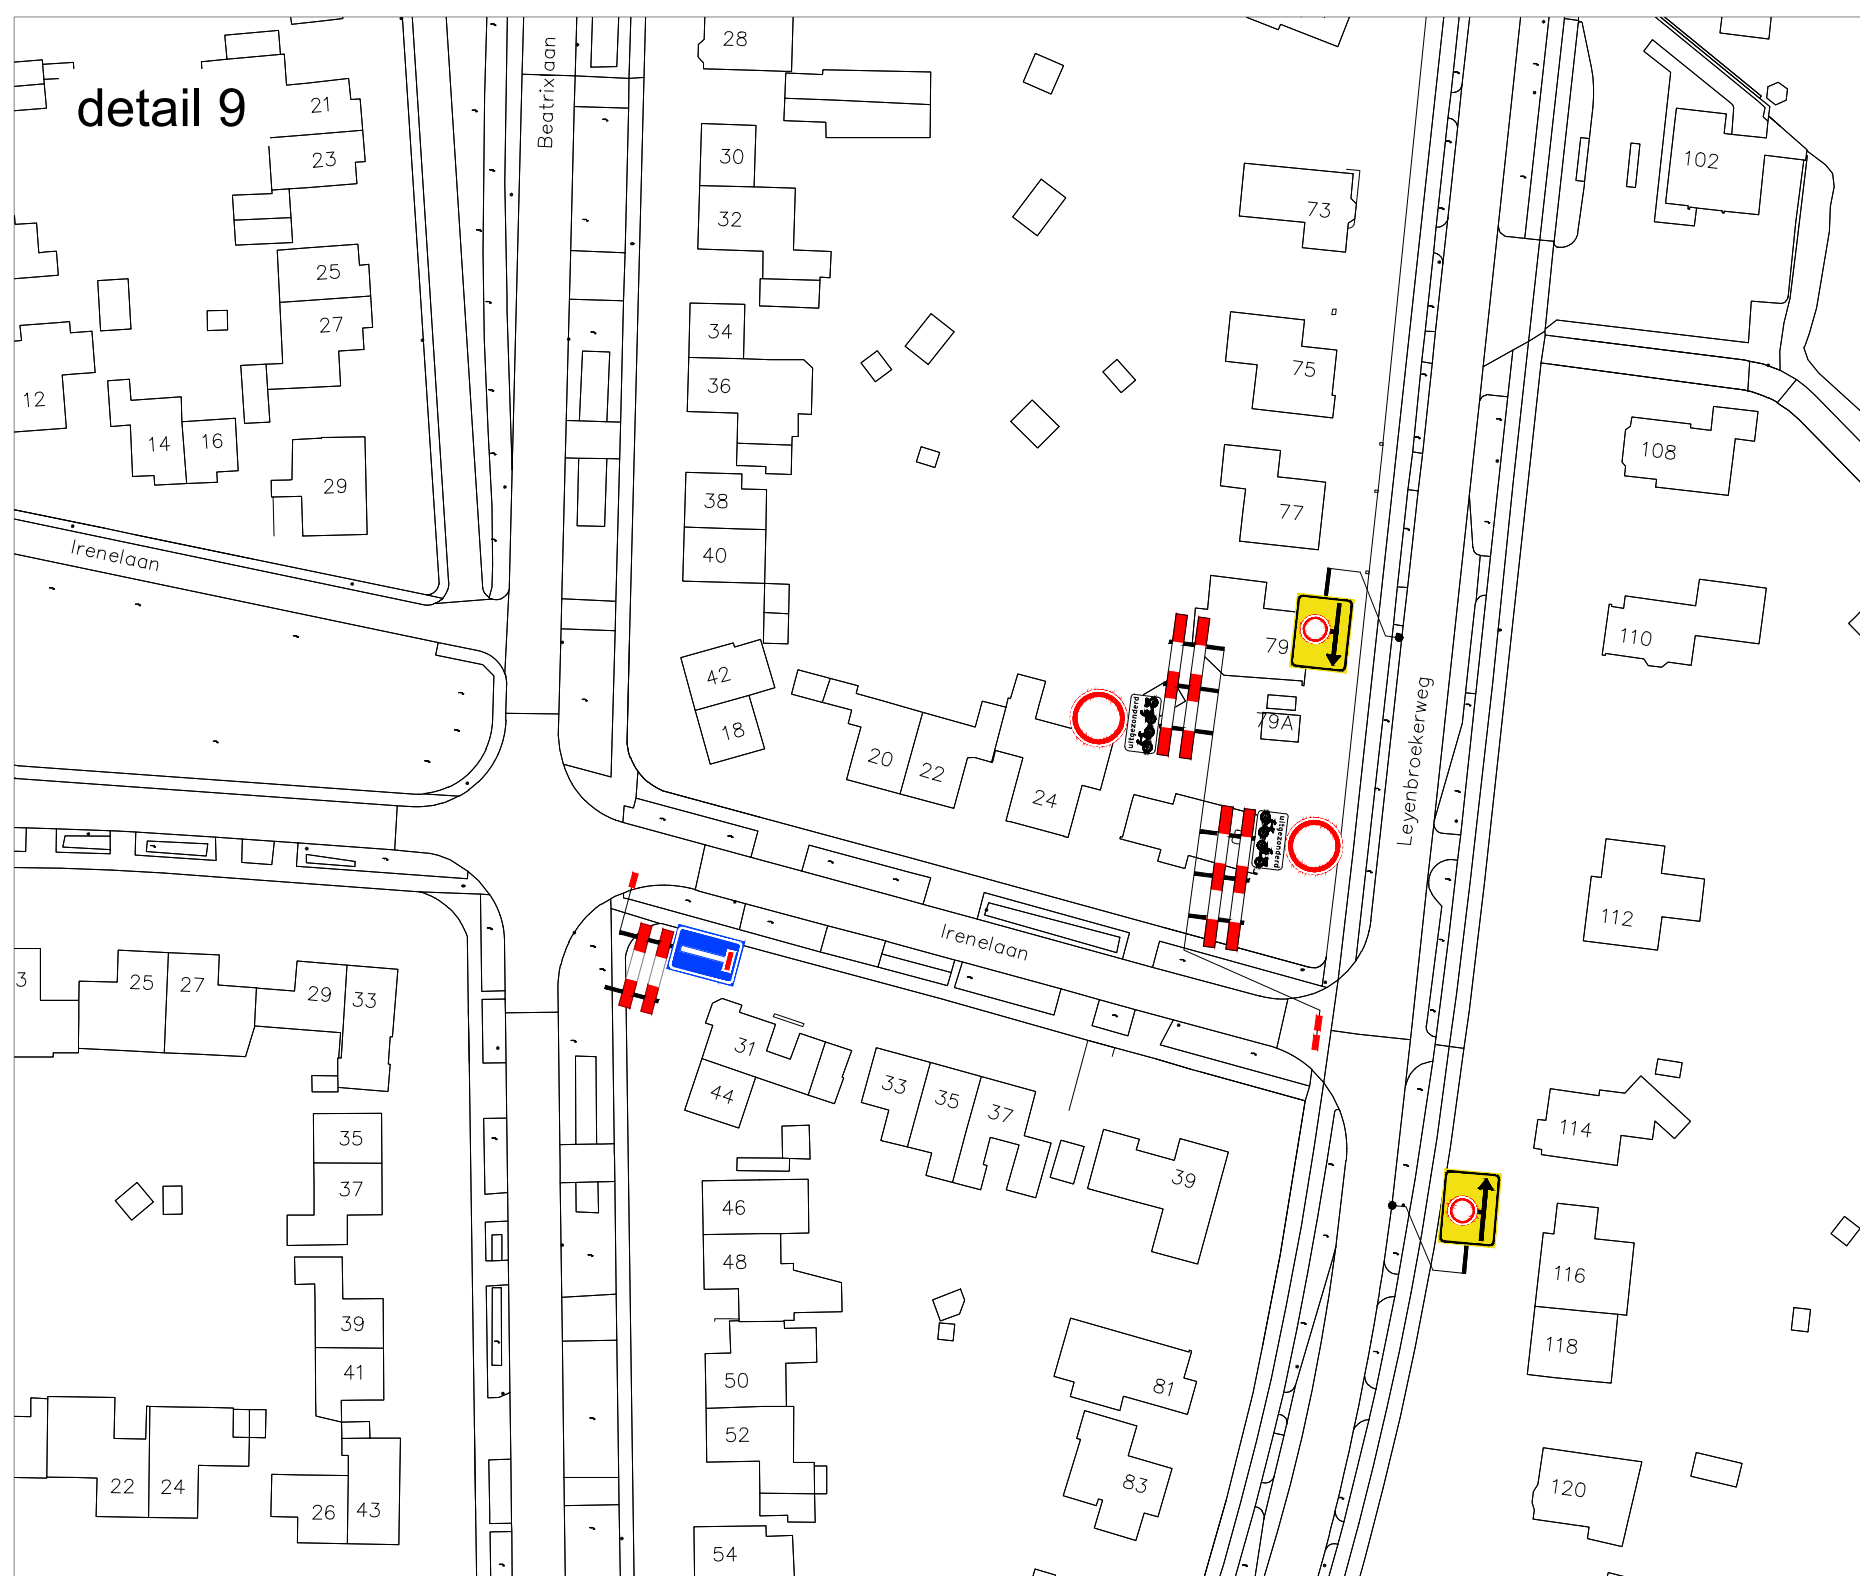
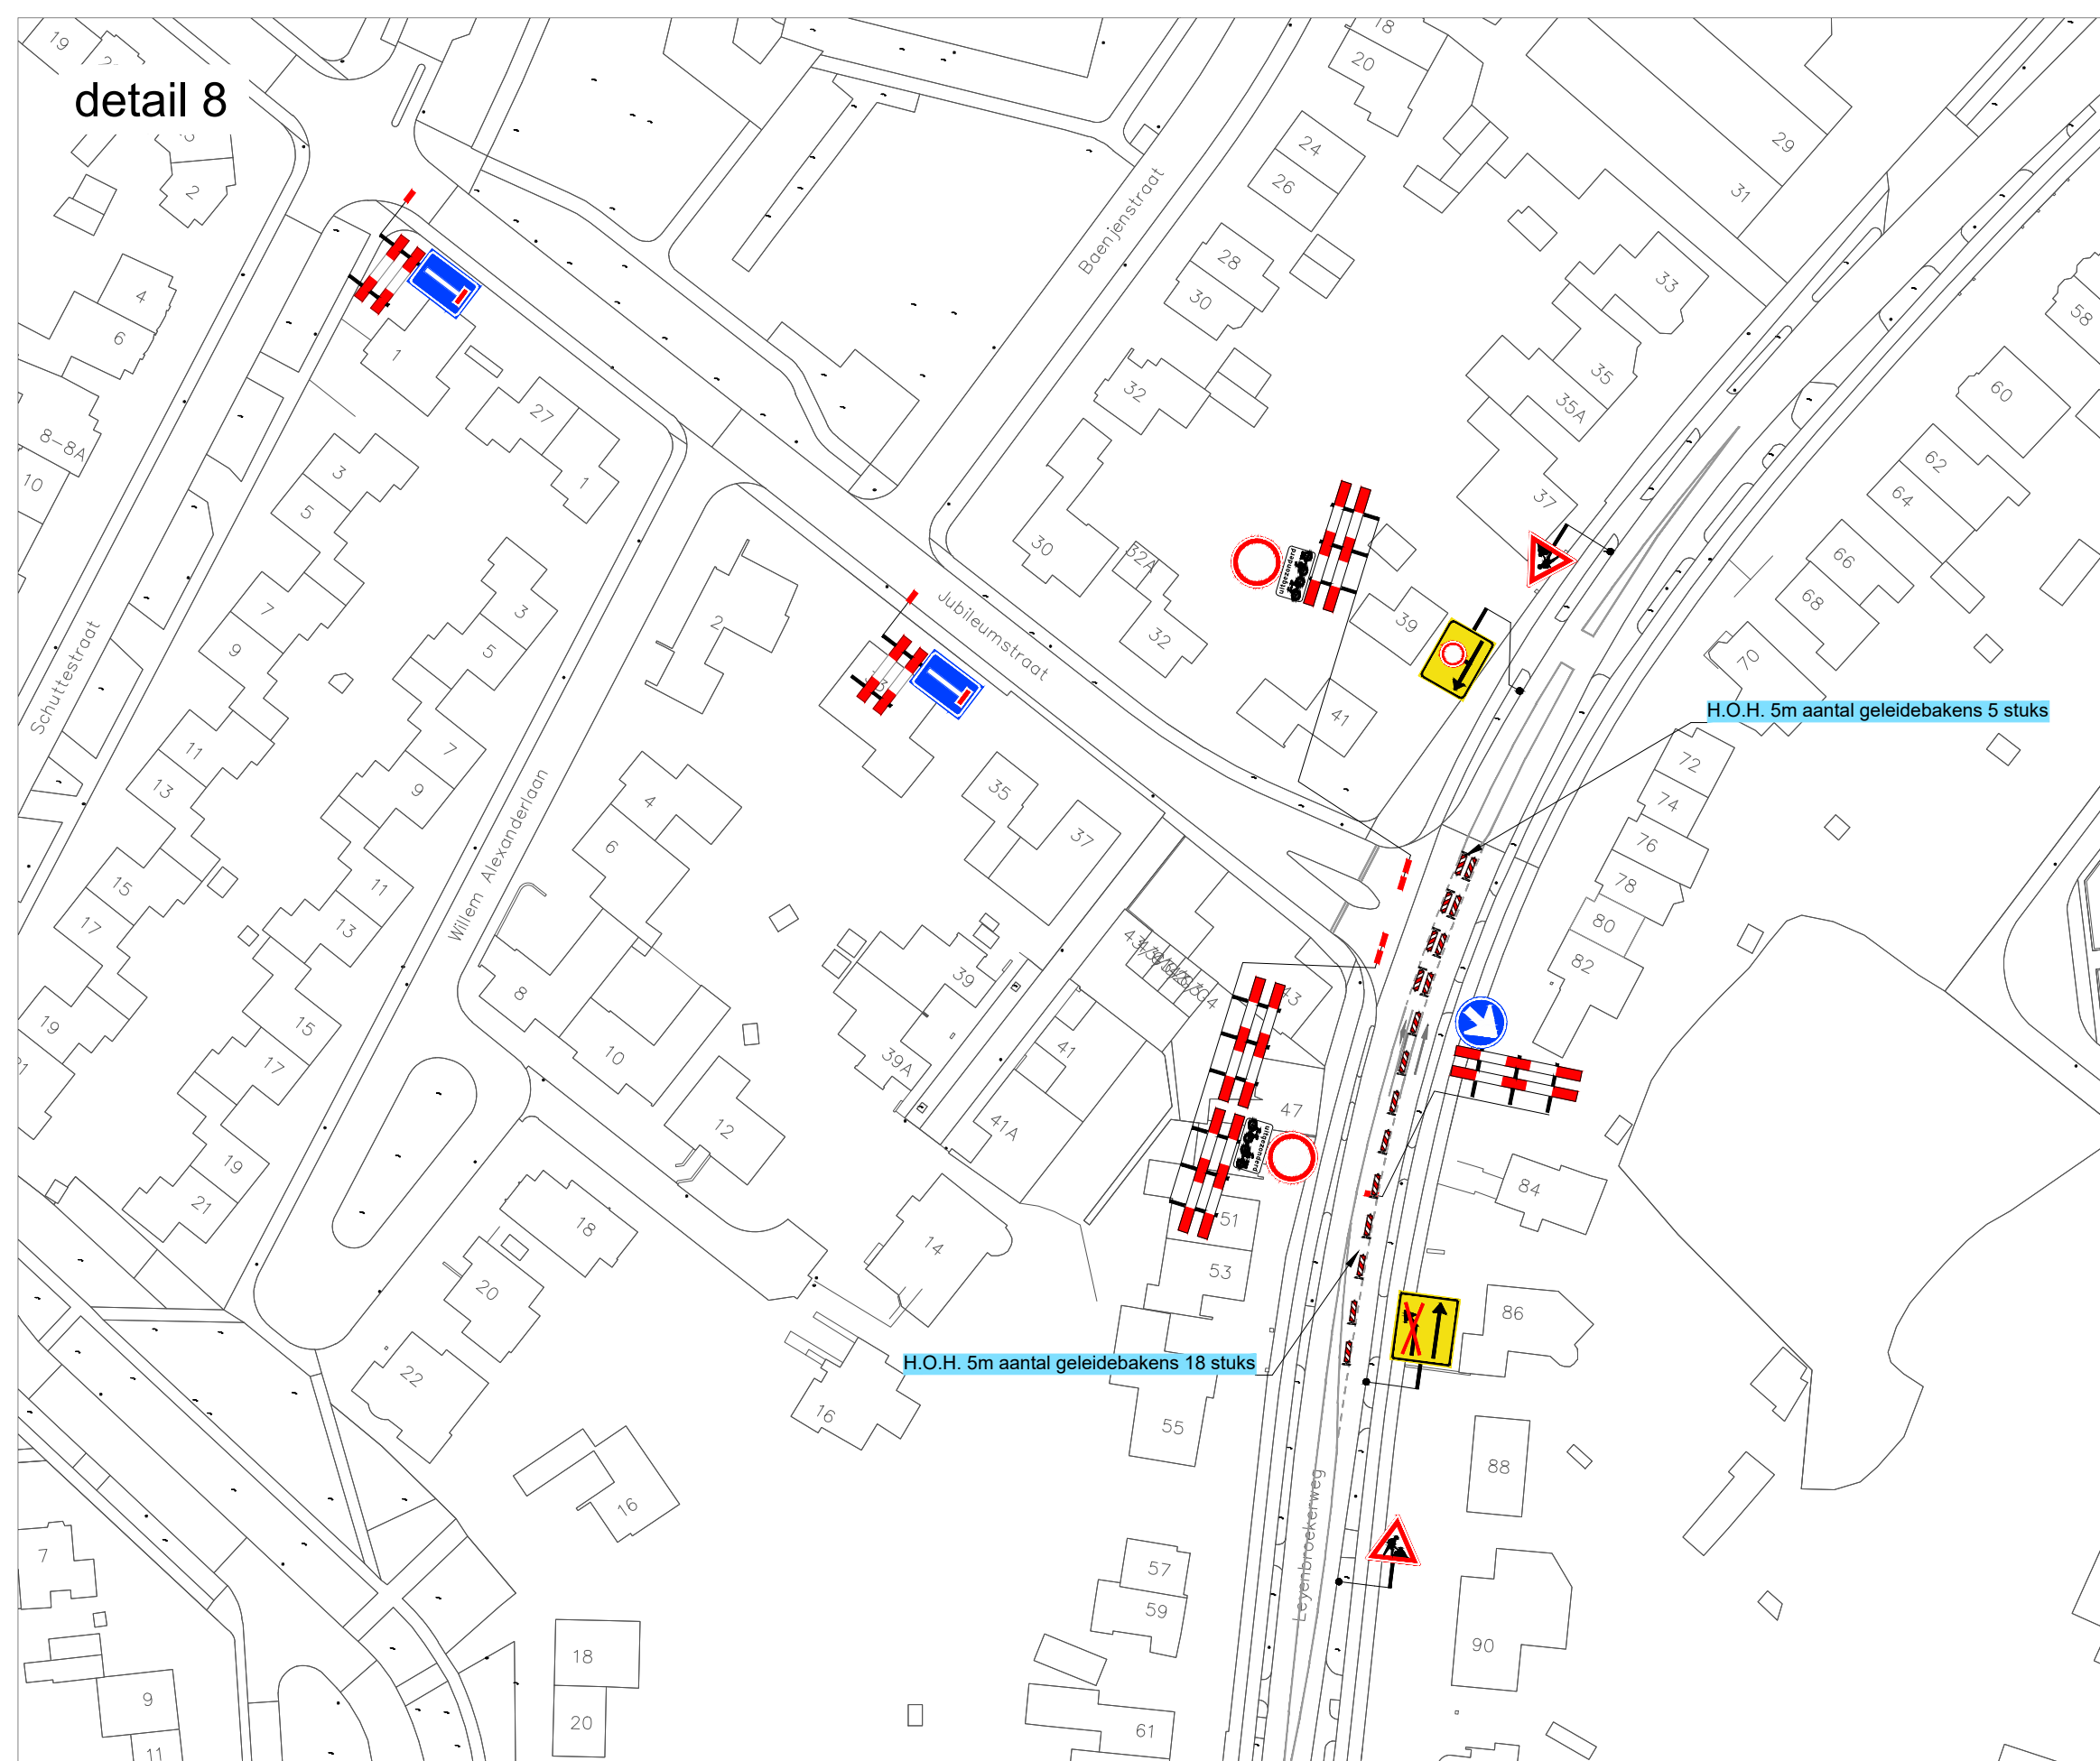
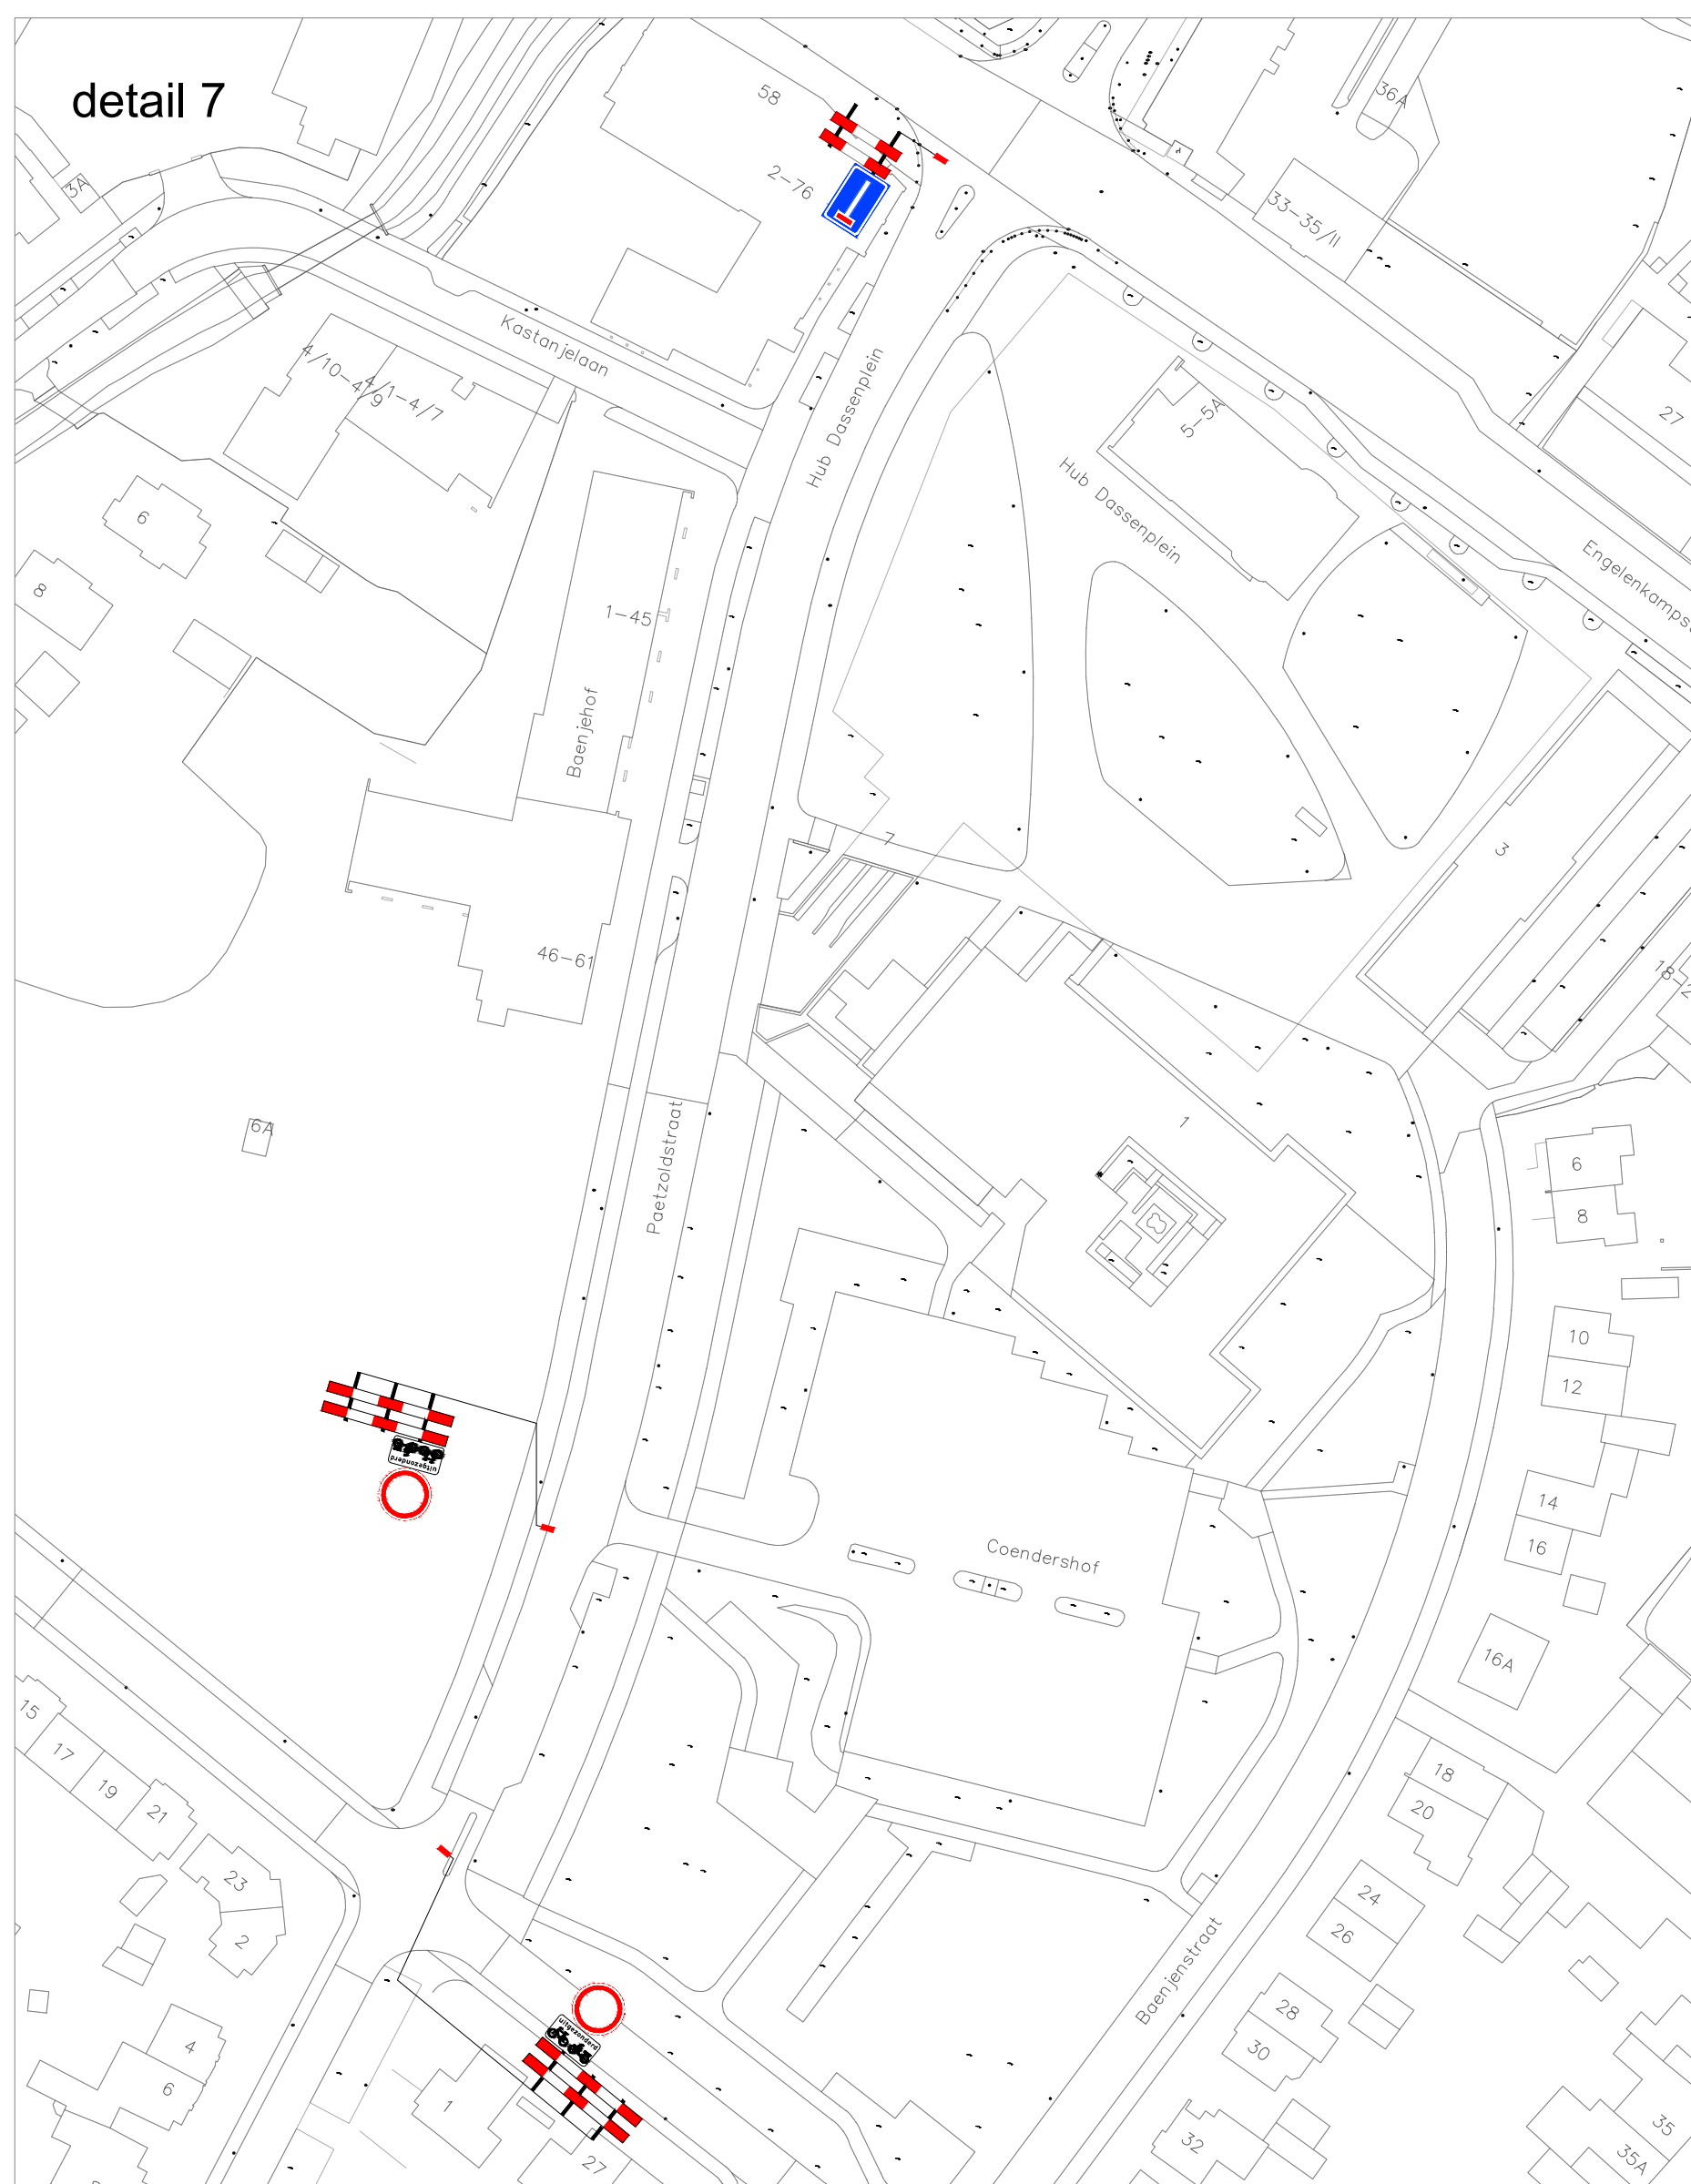
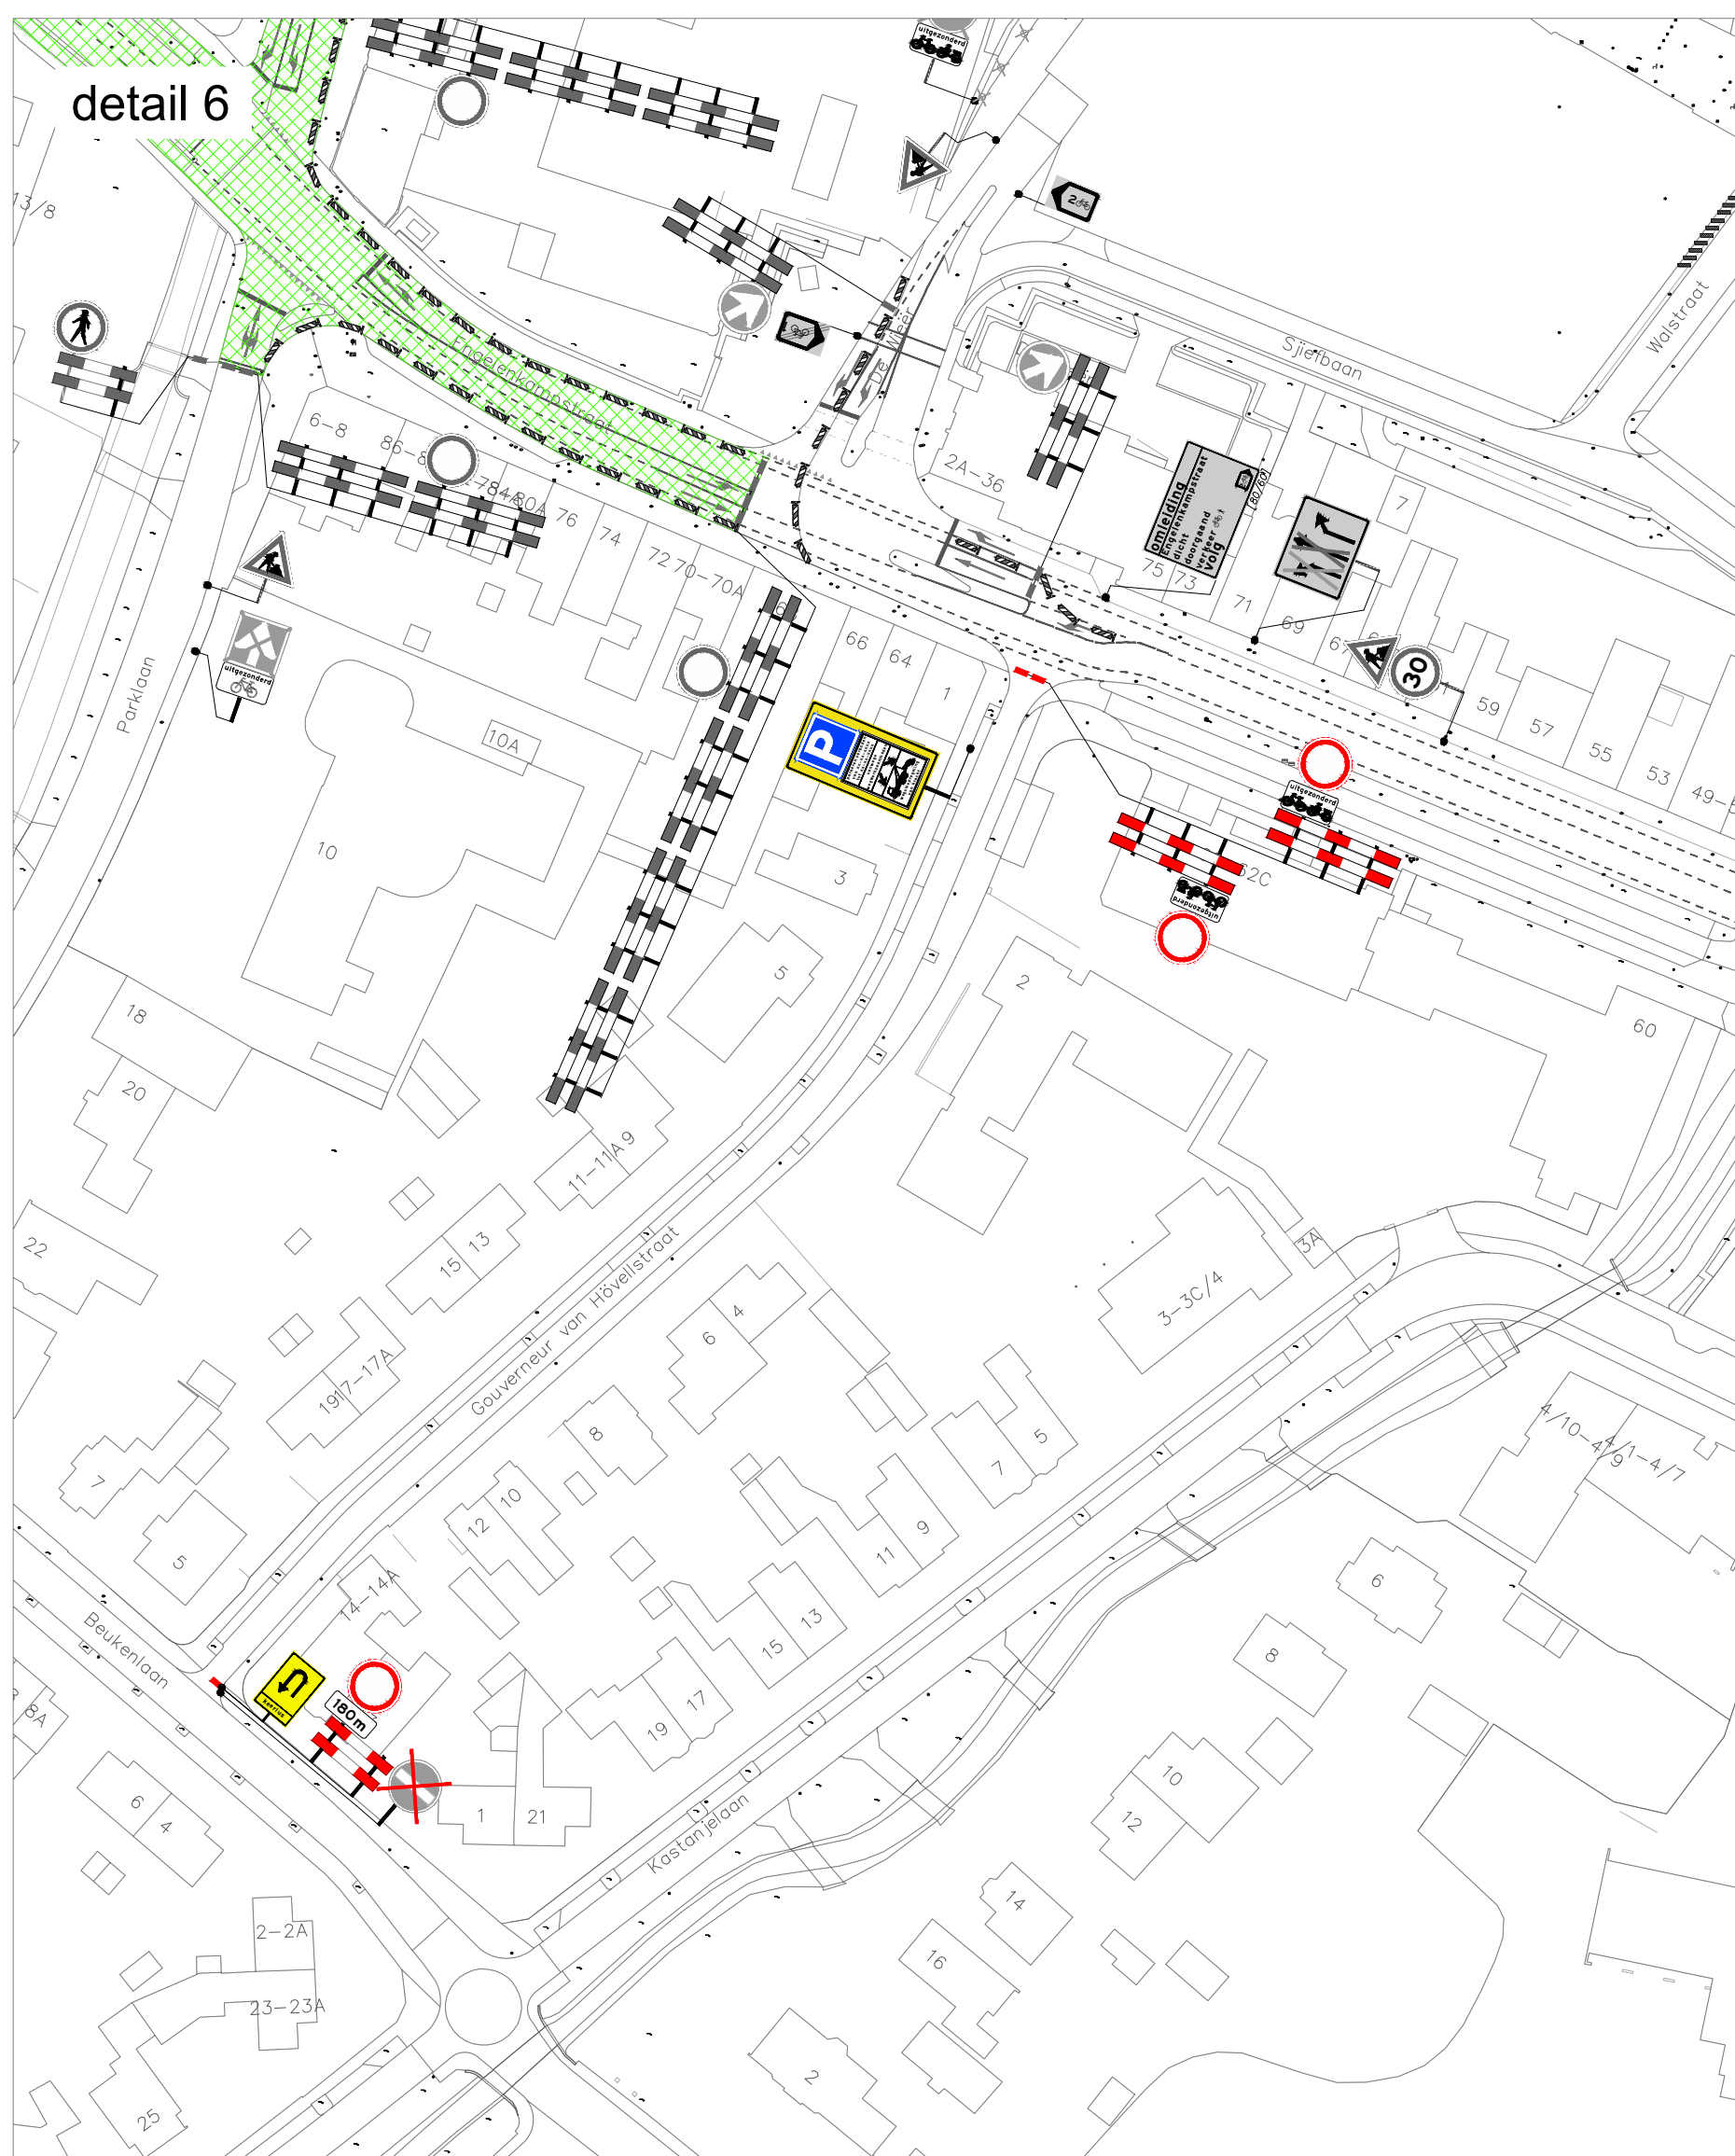
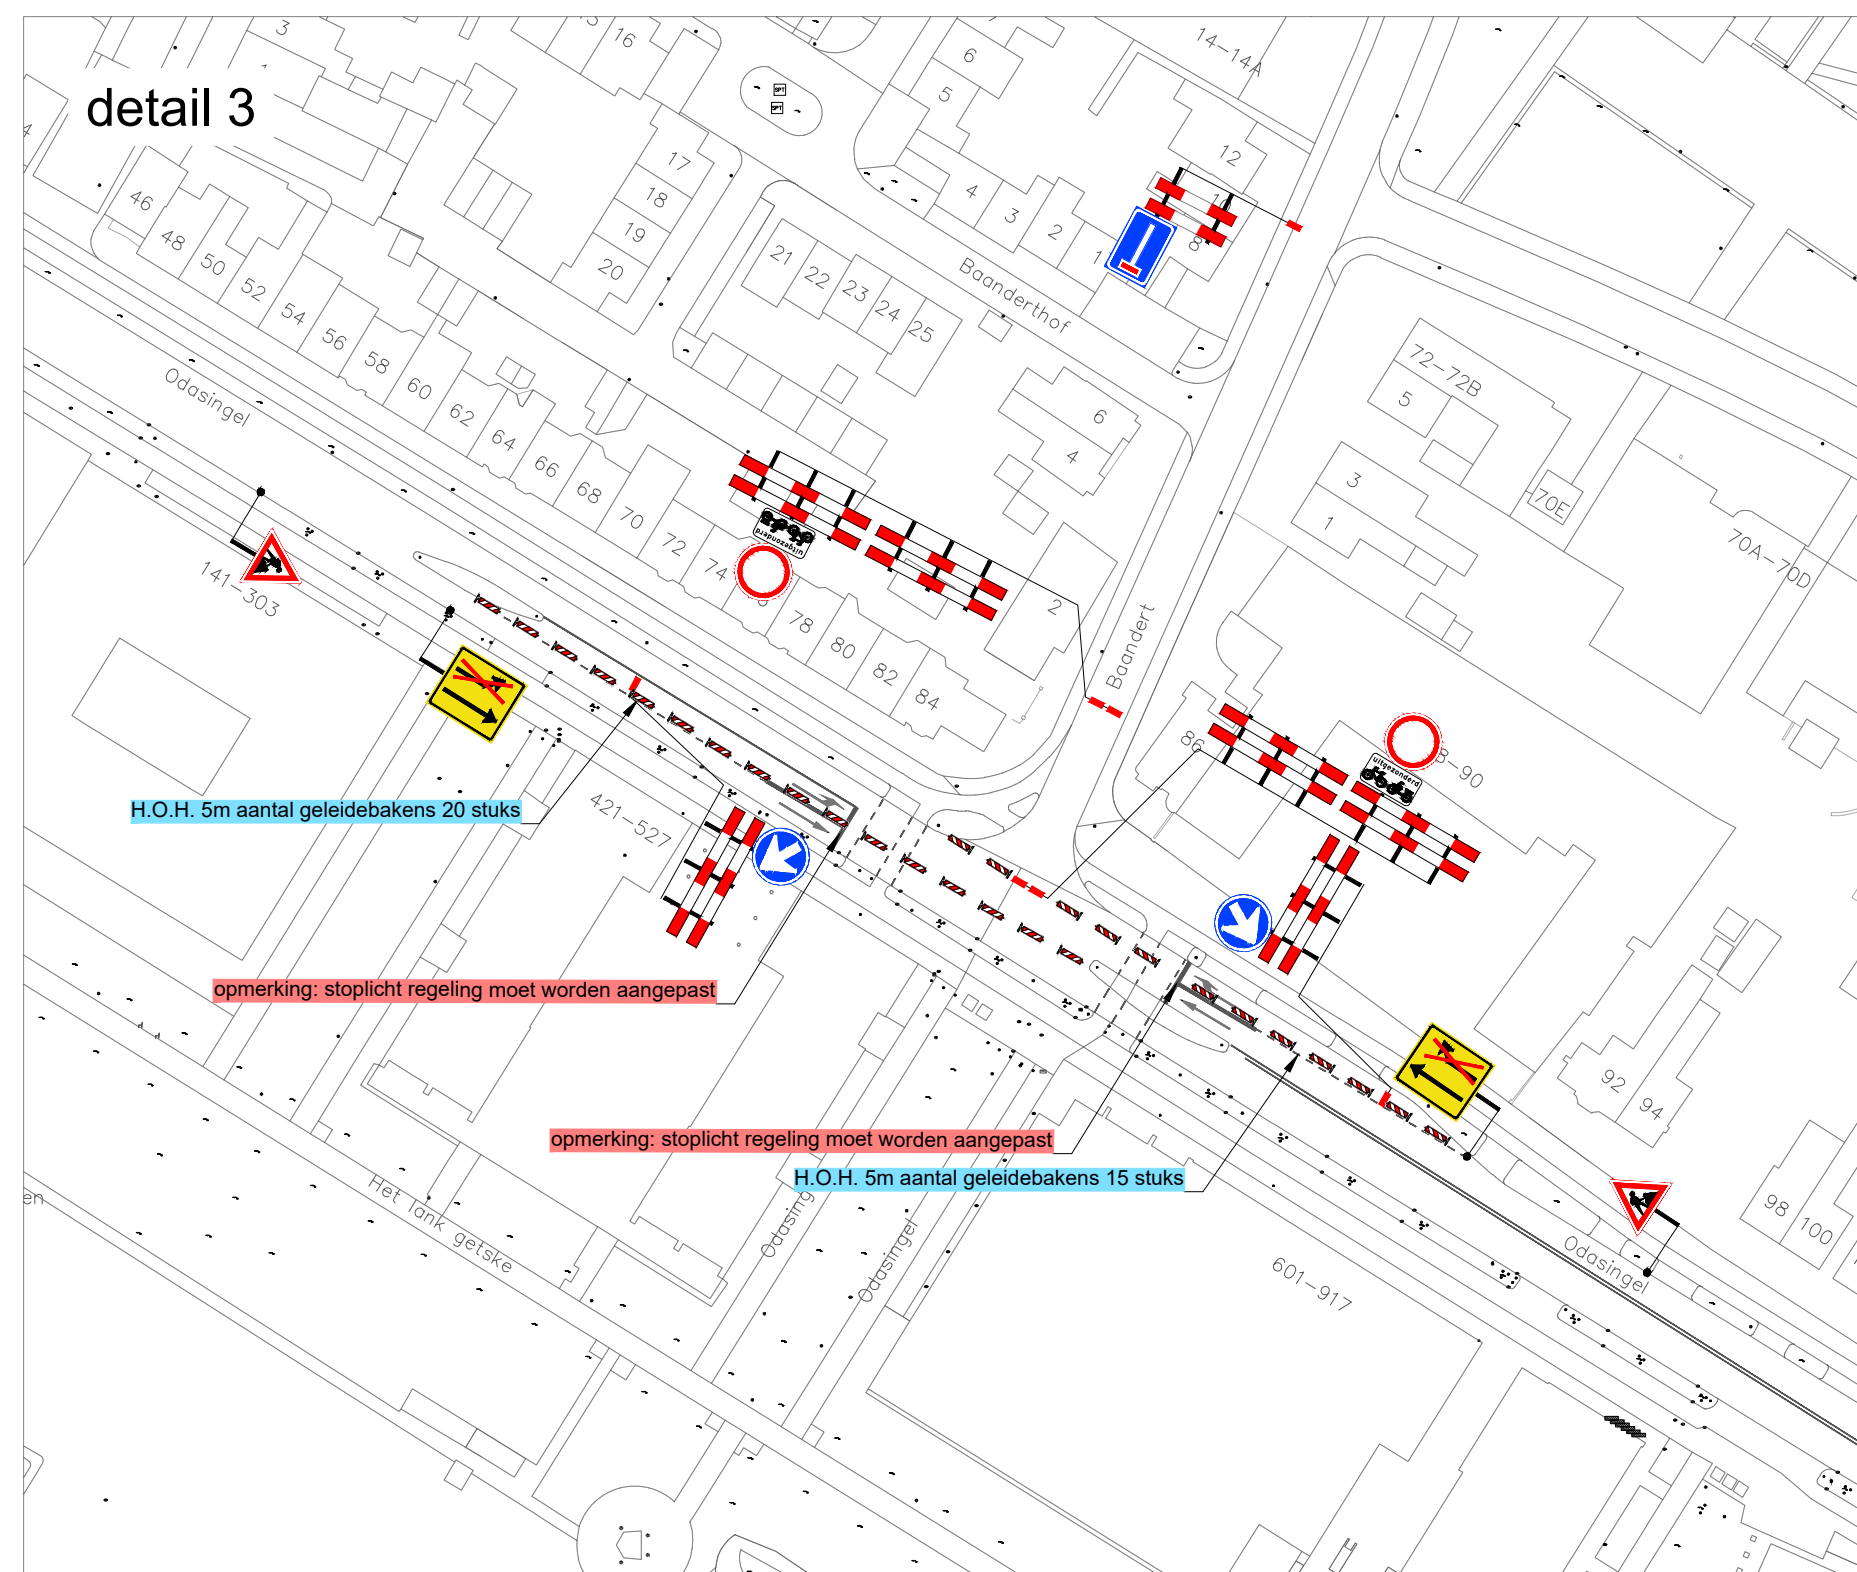
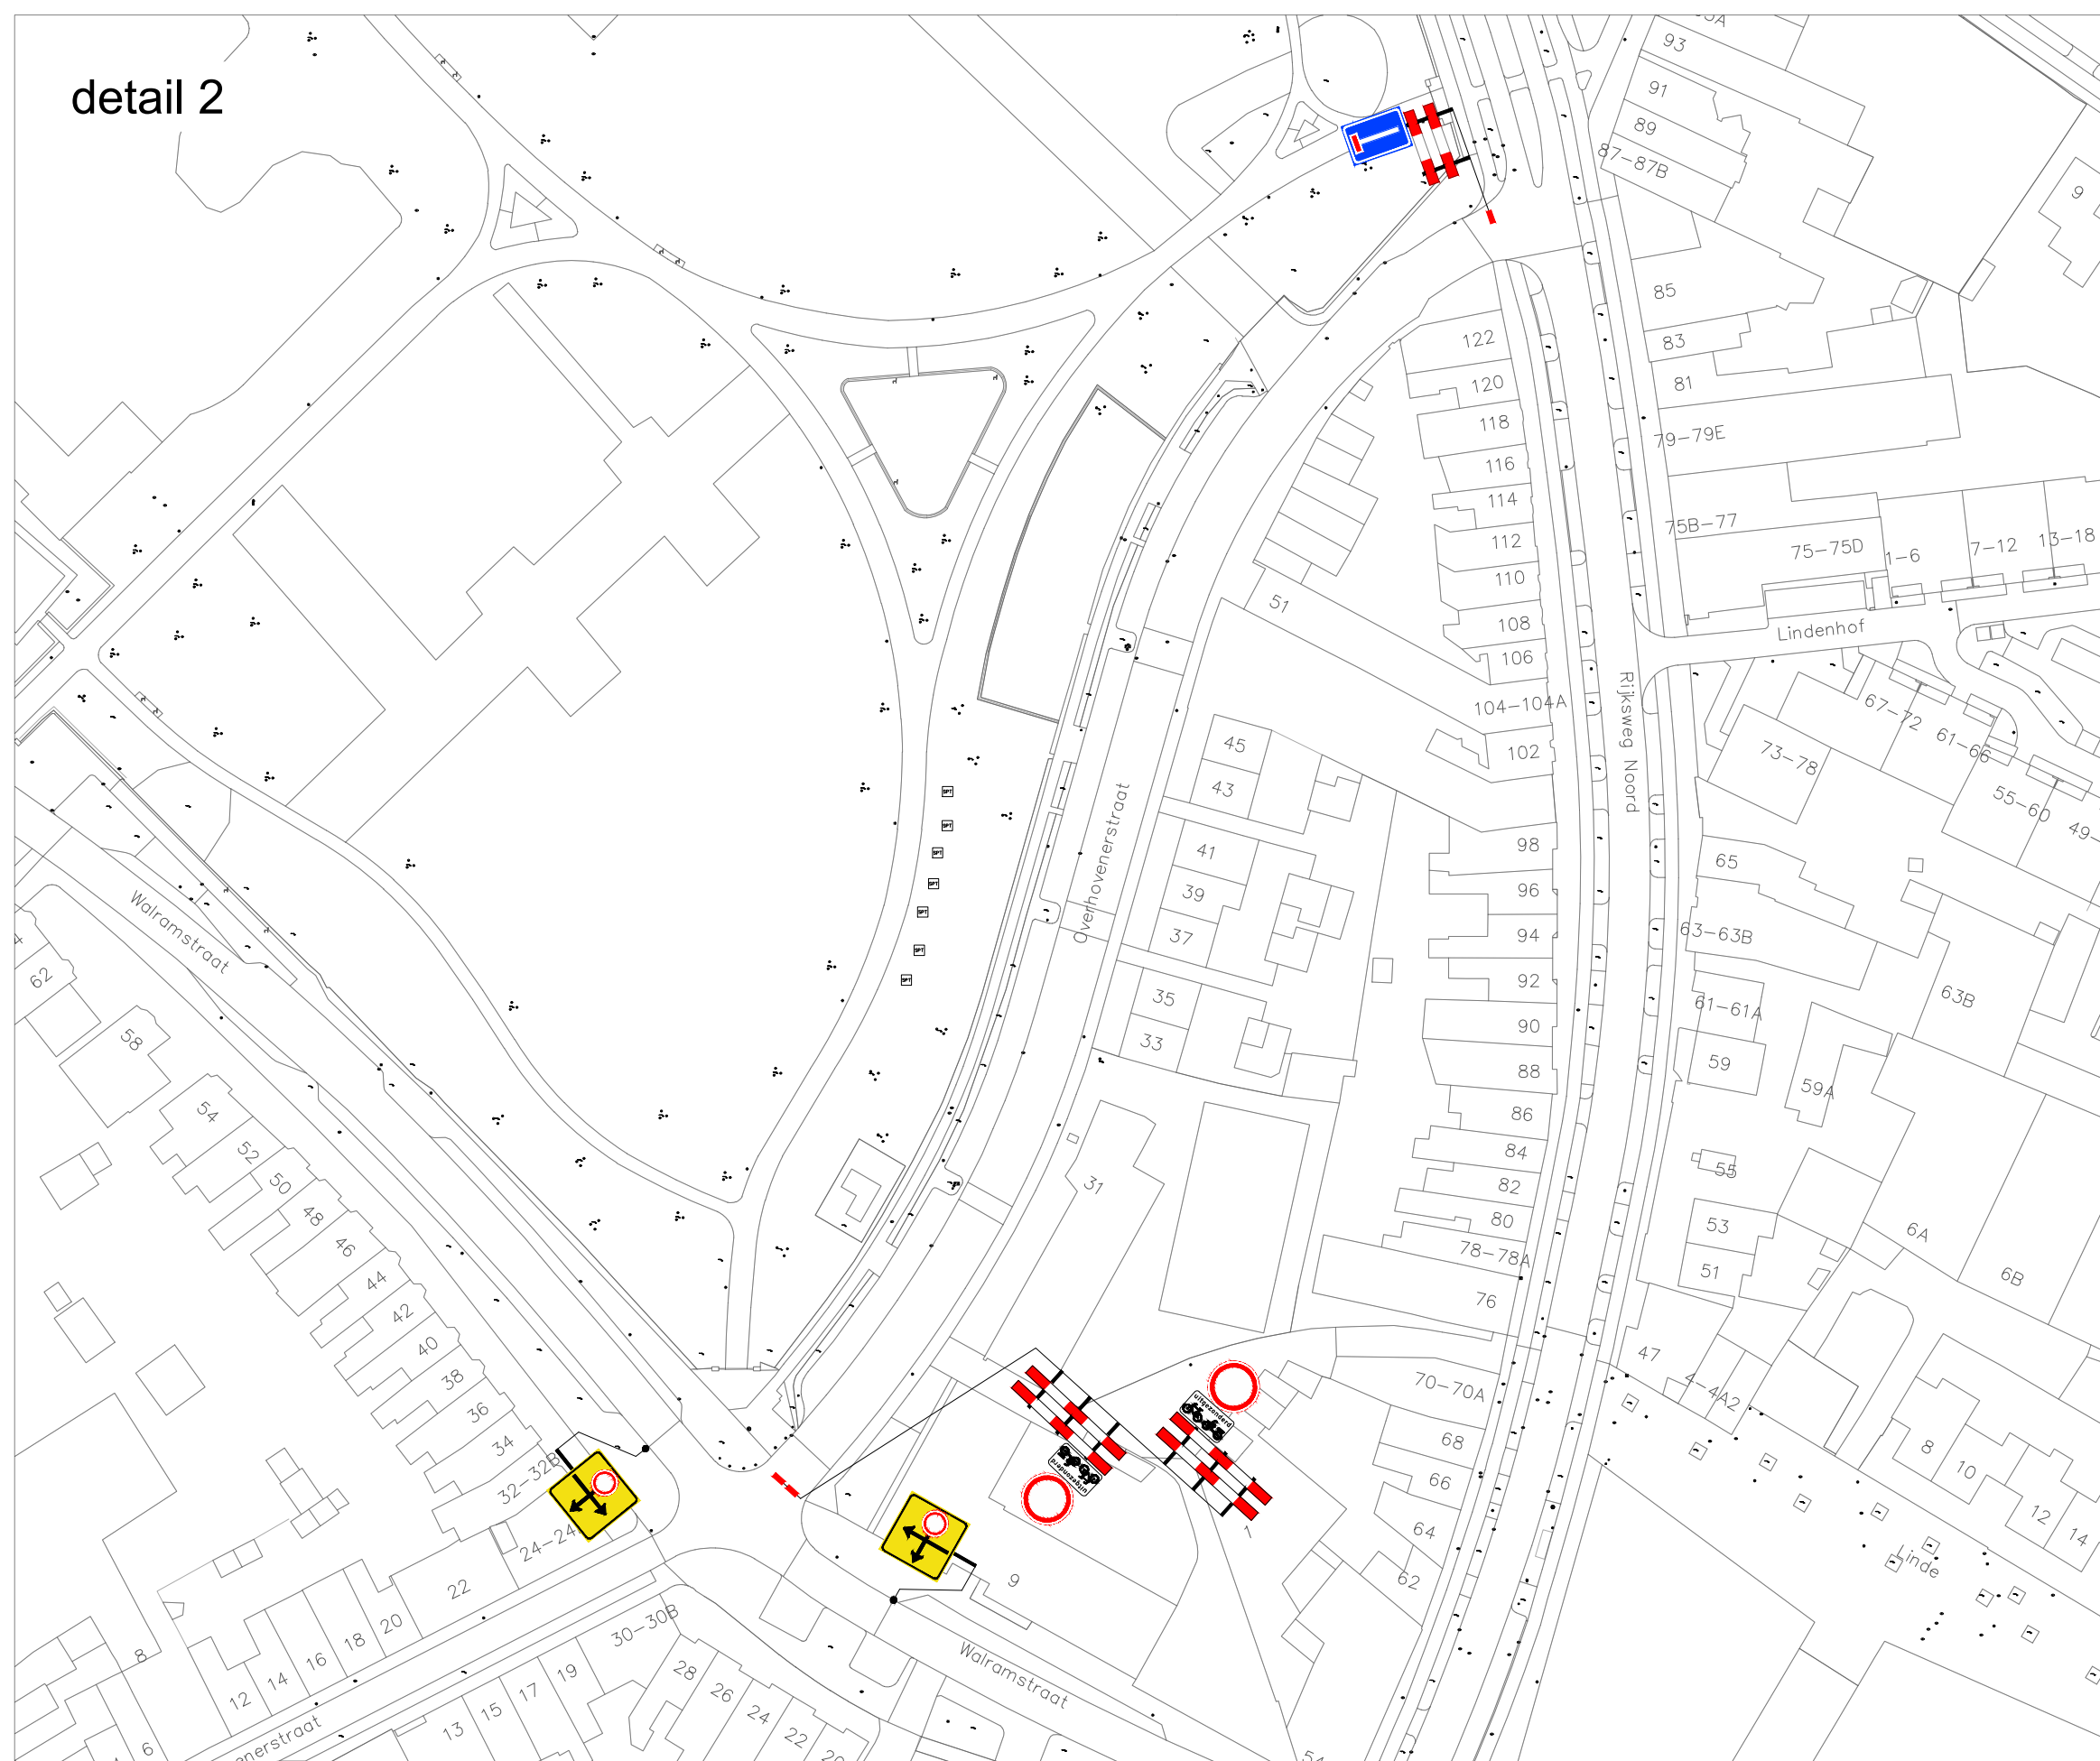


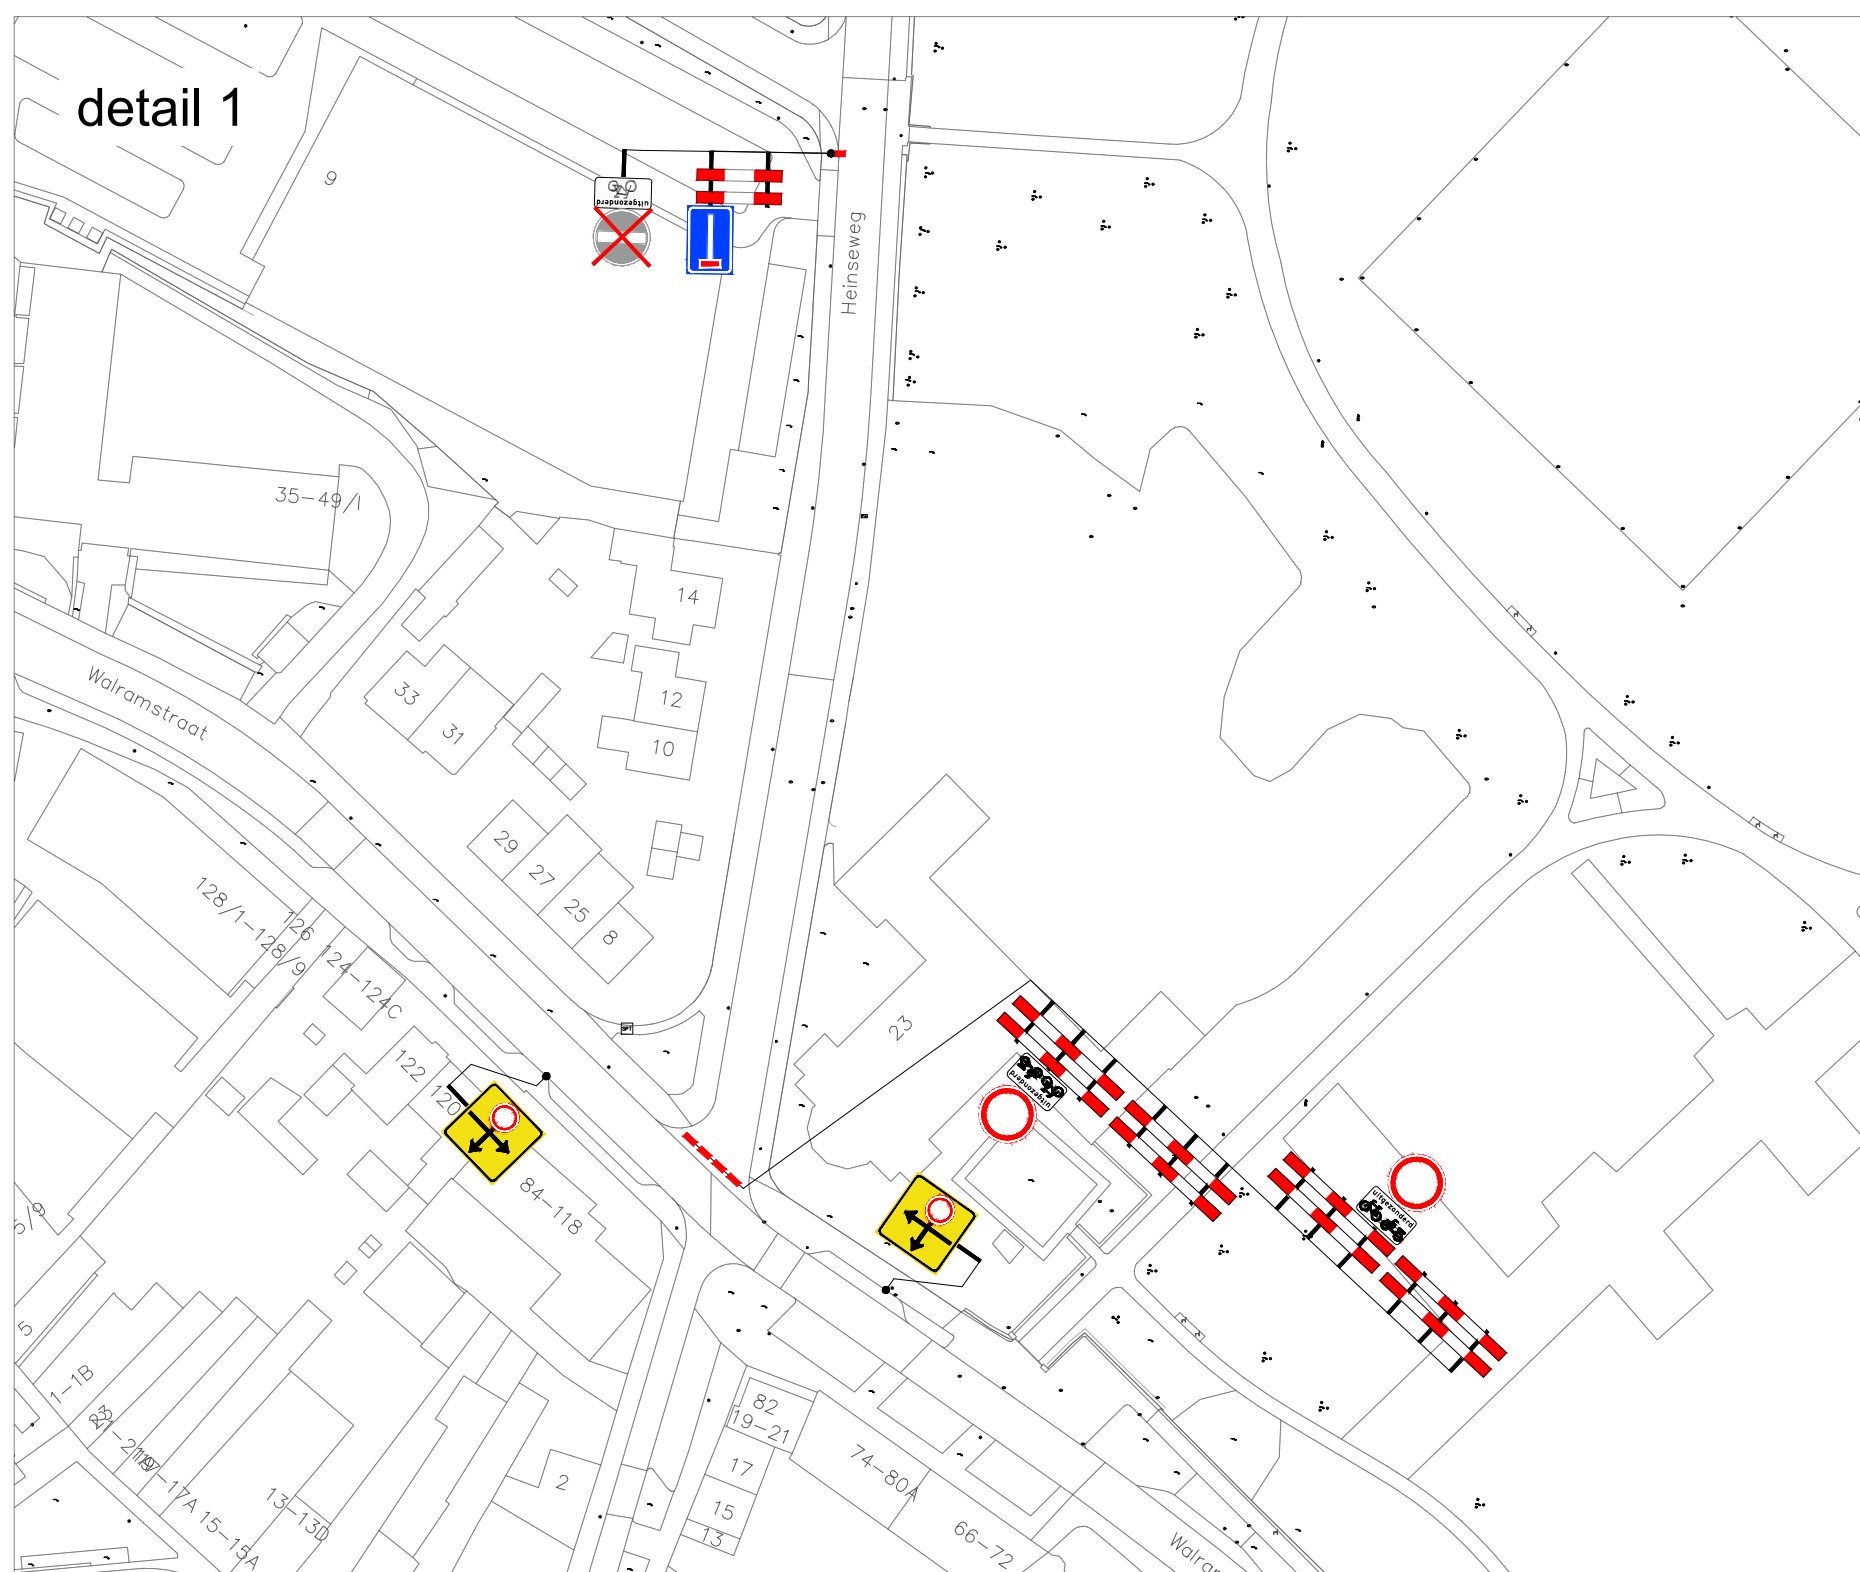

Legenda  sittarheugte  nawezige RvV beëindiging afslaan / afslaan		Oriëntatie 
