Voorgevel
Bestaande situatie

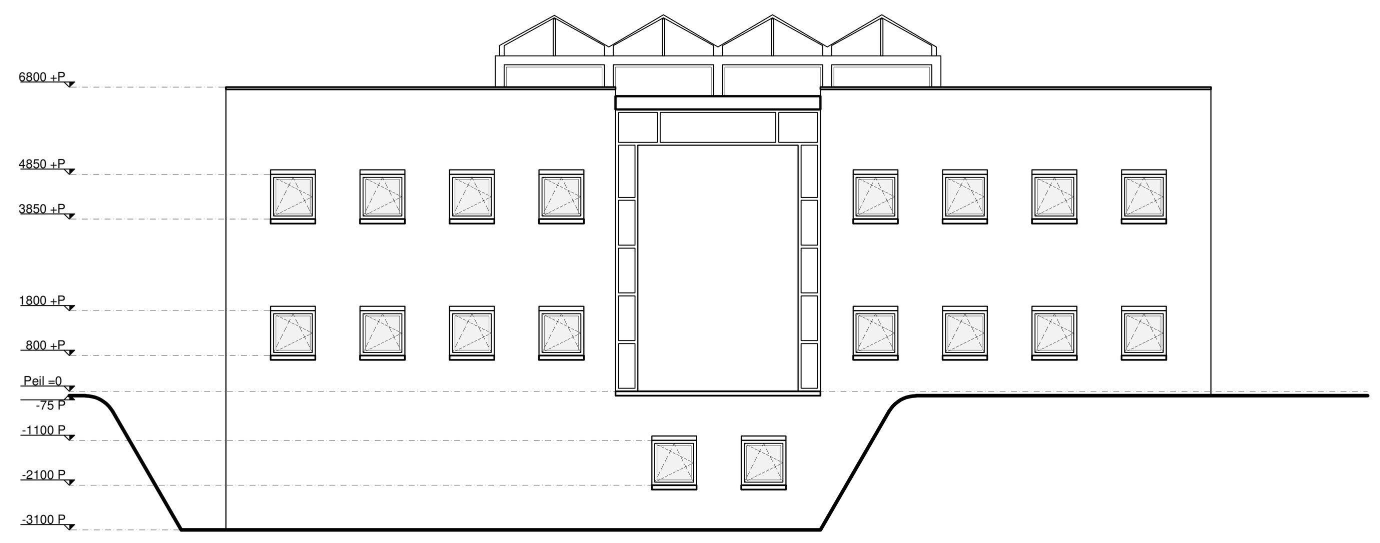

Rechterzijgevel
Bestaande situatie

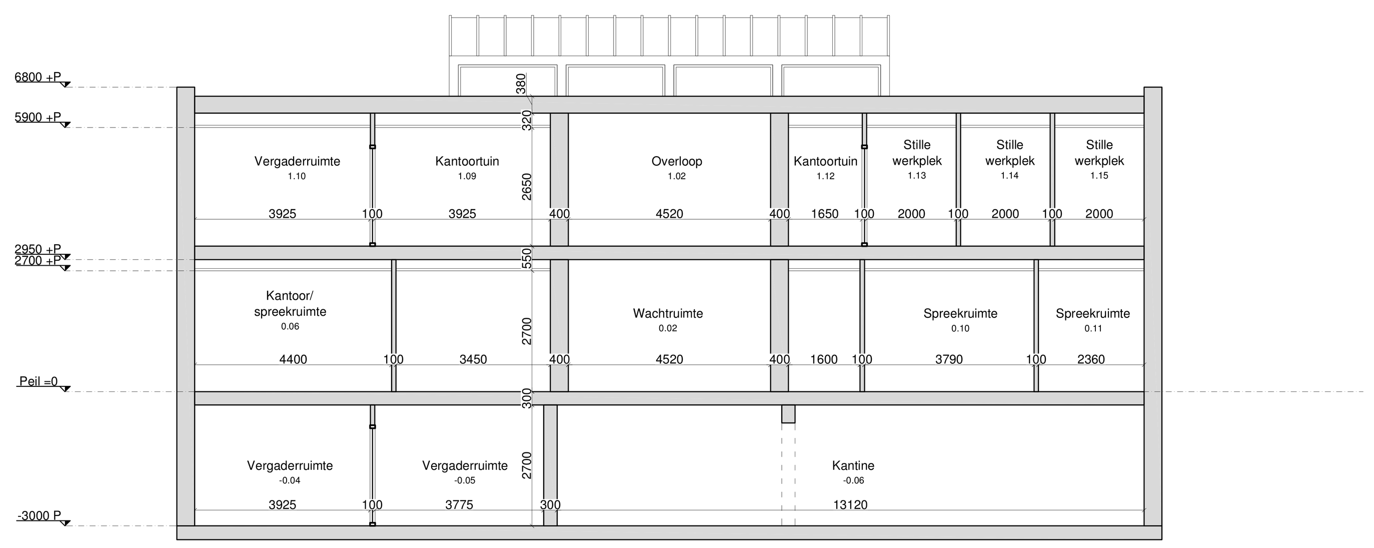

Conceptdoorsnede
Bestaande situatie

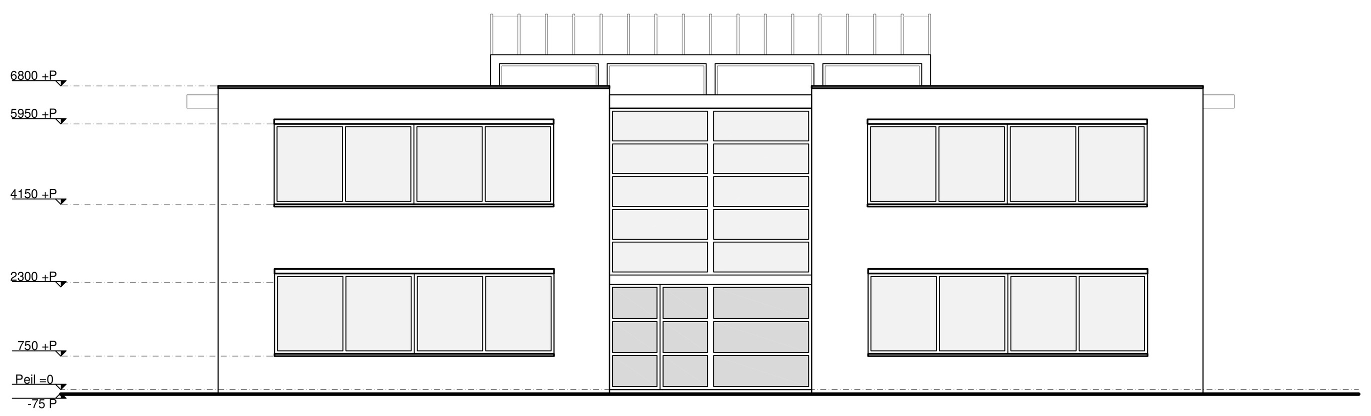

Achtergevel
Bestaande situatie

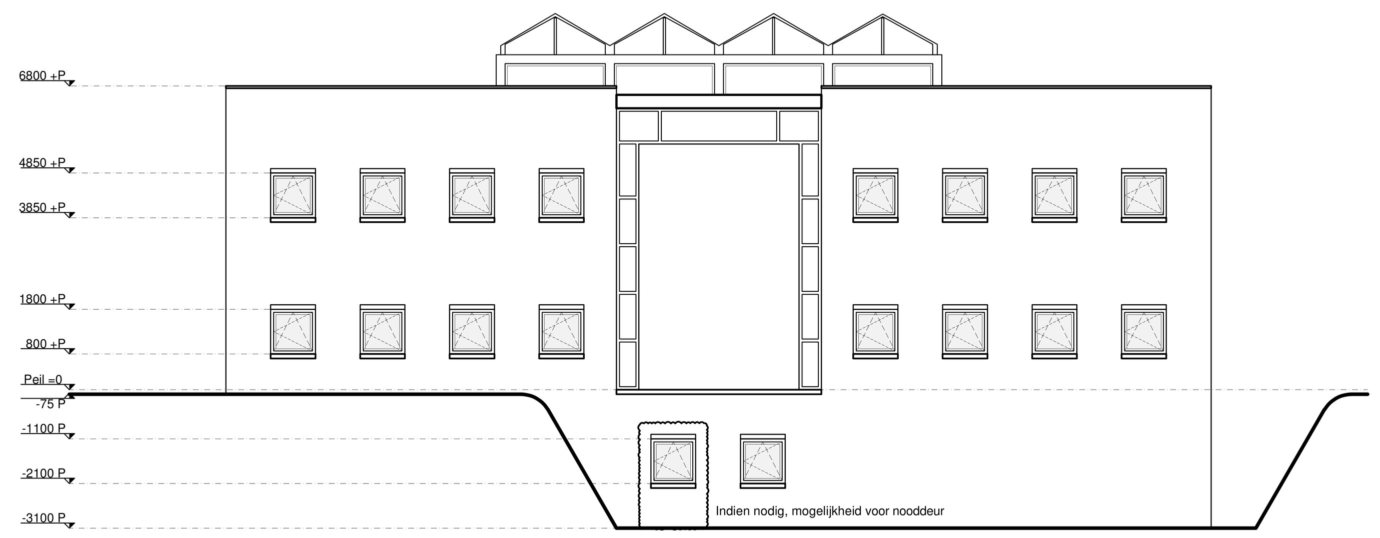

Linkerzijgevel
Bestaande situatie

Materialenoverzicht

Onderdeel	Materiaal	Kleur
gevels	metselwerk baksteen	rood genuanceerd
voegen	zandcement	grijs
kozijnen	kunststof	zwart
kozijnen (draaiende delen)	kunststof	zwart
voordeur	kunststof	zwart
beglazing	hr++	blank
raamdorpels	natuursteen	zwart
lateien	beton	grijs
balustrades	staal	grijs
dakbedekking	bitumen	zwart
dakrandafwerking	aluminium daktrim	blank

Renvooi

Symbool	Betekenis
	Wandcontactdoos
	Vloerdoos
	Noodknop
	Camerabewaking toegang - inpandig alleen voorbereiden op toevoegen van overzichtscamera in hal
	Paslezer
	Afsluitbaar cilinder/lezer
	Cilinder

Afmetingen

	Kantoor
Bebouwd oppervlakte	465 m^2
Bruto vloeroppervlakte	1.386 m^2
Bruto inhoud	4.247 m^3

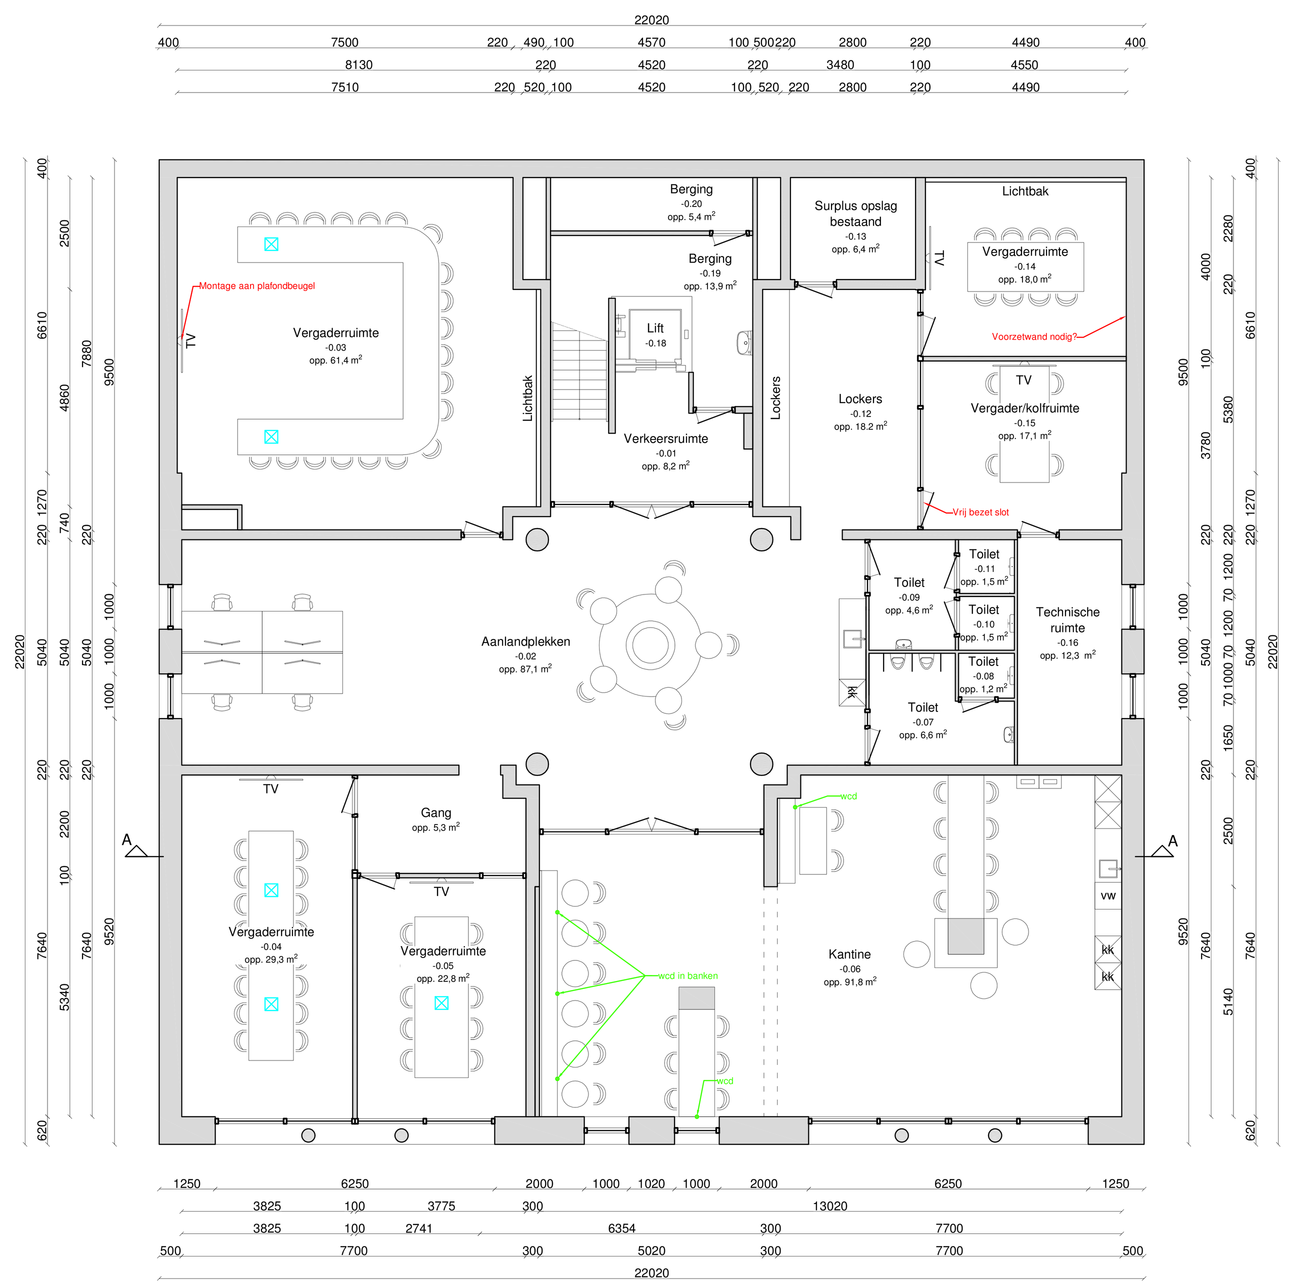

Kelder
Nieuwe situatie

Begane grond
Nieuwe situatie

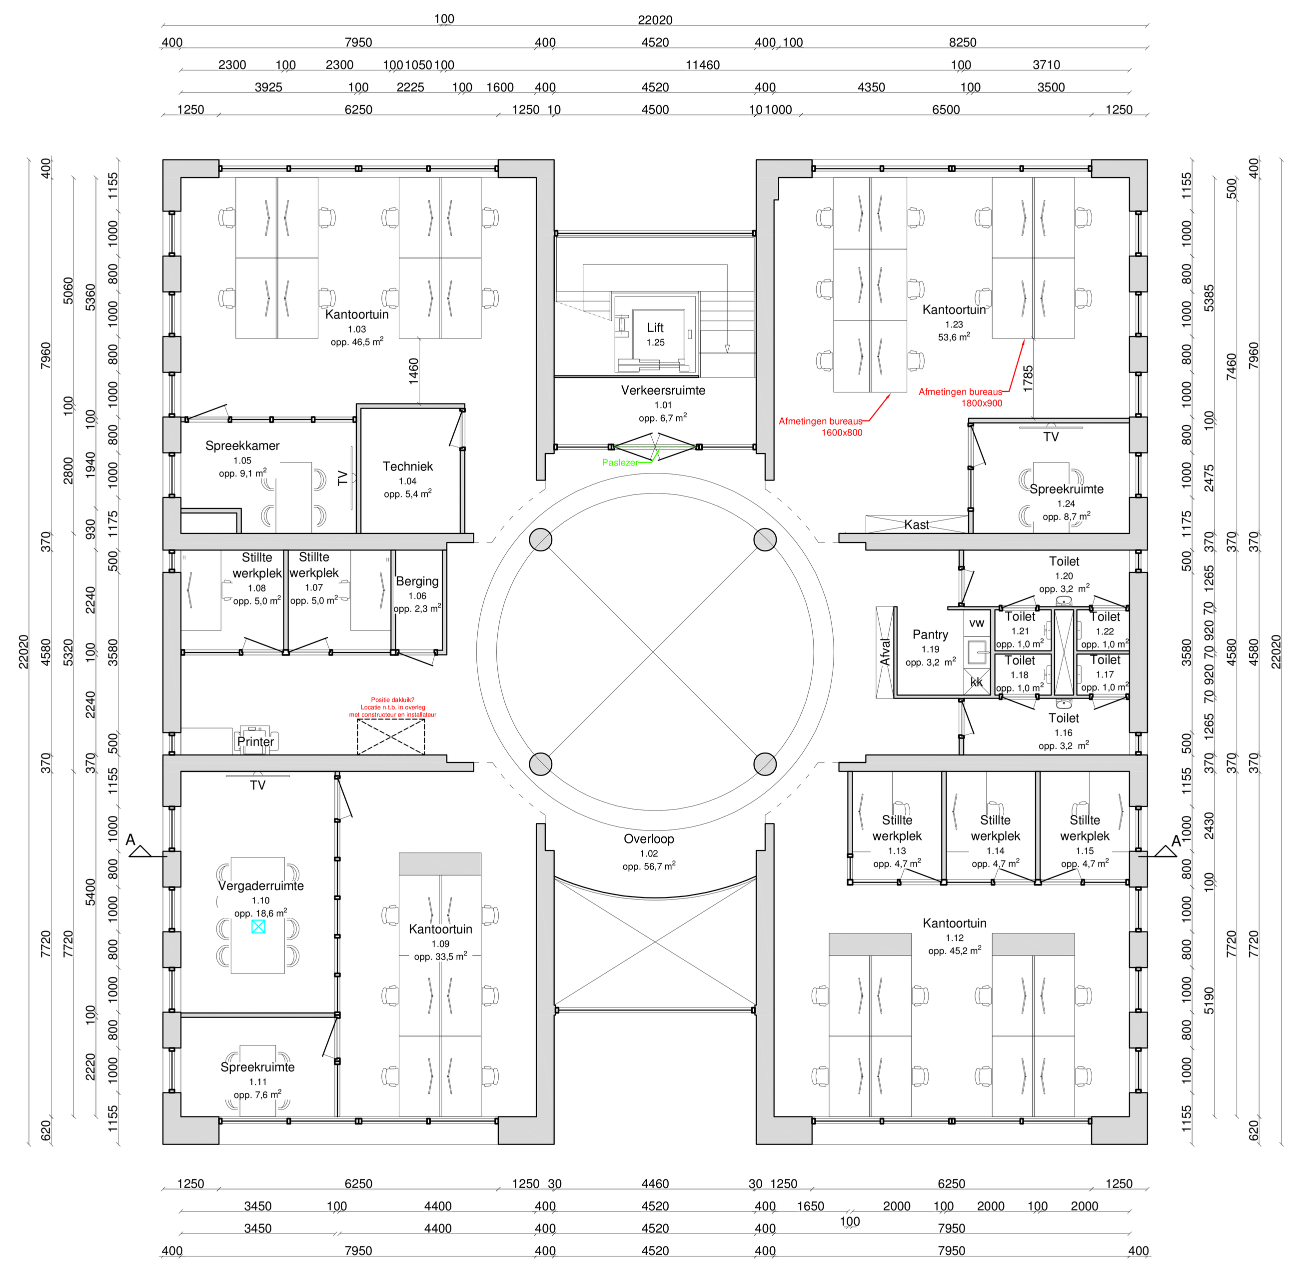

1e verdieping
Nieuwe situatie

Situatie

Kad. Gemeente = Zundert
Sectie = K
Nummer(s) = 8691
Schaal = 1:500

Legenda

Perceelsgrens
Kantoor

Project: Kantoorinrichting
Hofdreef 24
4881 DR Zundert

Opdrachtgever: Gemeente Zundert

Onderwerp: Voorlopig ontwerp
- Plattegronden
- Gevels
- Situatie

Projectnr.:	251250
Getekend:	La.H.
Gezien:	–
Schaal:	1:100 / 1:500
Formaat:	A0 (1189x841)
Datum:	30-09-2025
Wijz:	–

Gewijzigd op verzoek van opdrachtgever
Bouwbedrijf Gelens d.d. 18-12-2025
Doc:251250_VO00_2025-09-30 mds vlt Gelens 18-12-25

Tekeningnummer:
VO01

GELENS

Molenzicht 2 | 4881 BW Zundert | 076-5990340 | www.schoenmakersadvies.nl

III SCHOENMAKERS III
Architectuur | Ruimtelijke Ontwikkeling | Bouwadvies