
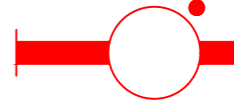
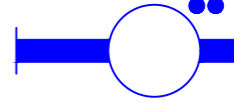



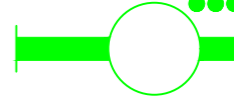


LEGENDA

-  Armatuur vervangen volgens armaturen vervangingslijst
-  Armatuur demonteren
-  Armatuur permanent uitschakelen
-  Armatuur reeds LED niet vervangen

OPMERKINGEN

- Deze tekening is opgesteld op basis van bouwkundige onderleggers zoals aangeleverd door de opdrachtgever. De aangeleverde onderleggers zijn niet gecontroleerd op juistheid of volledigheid.

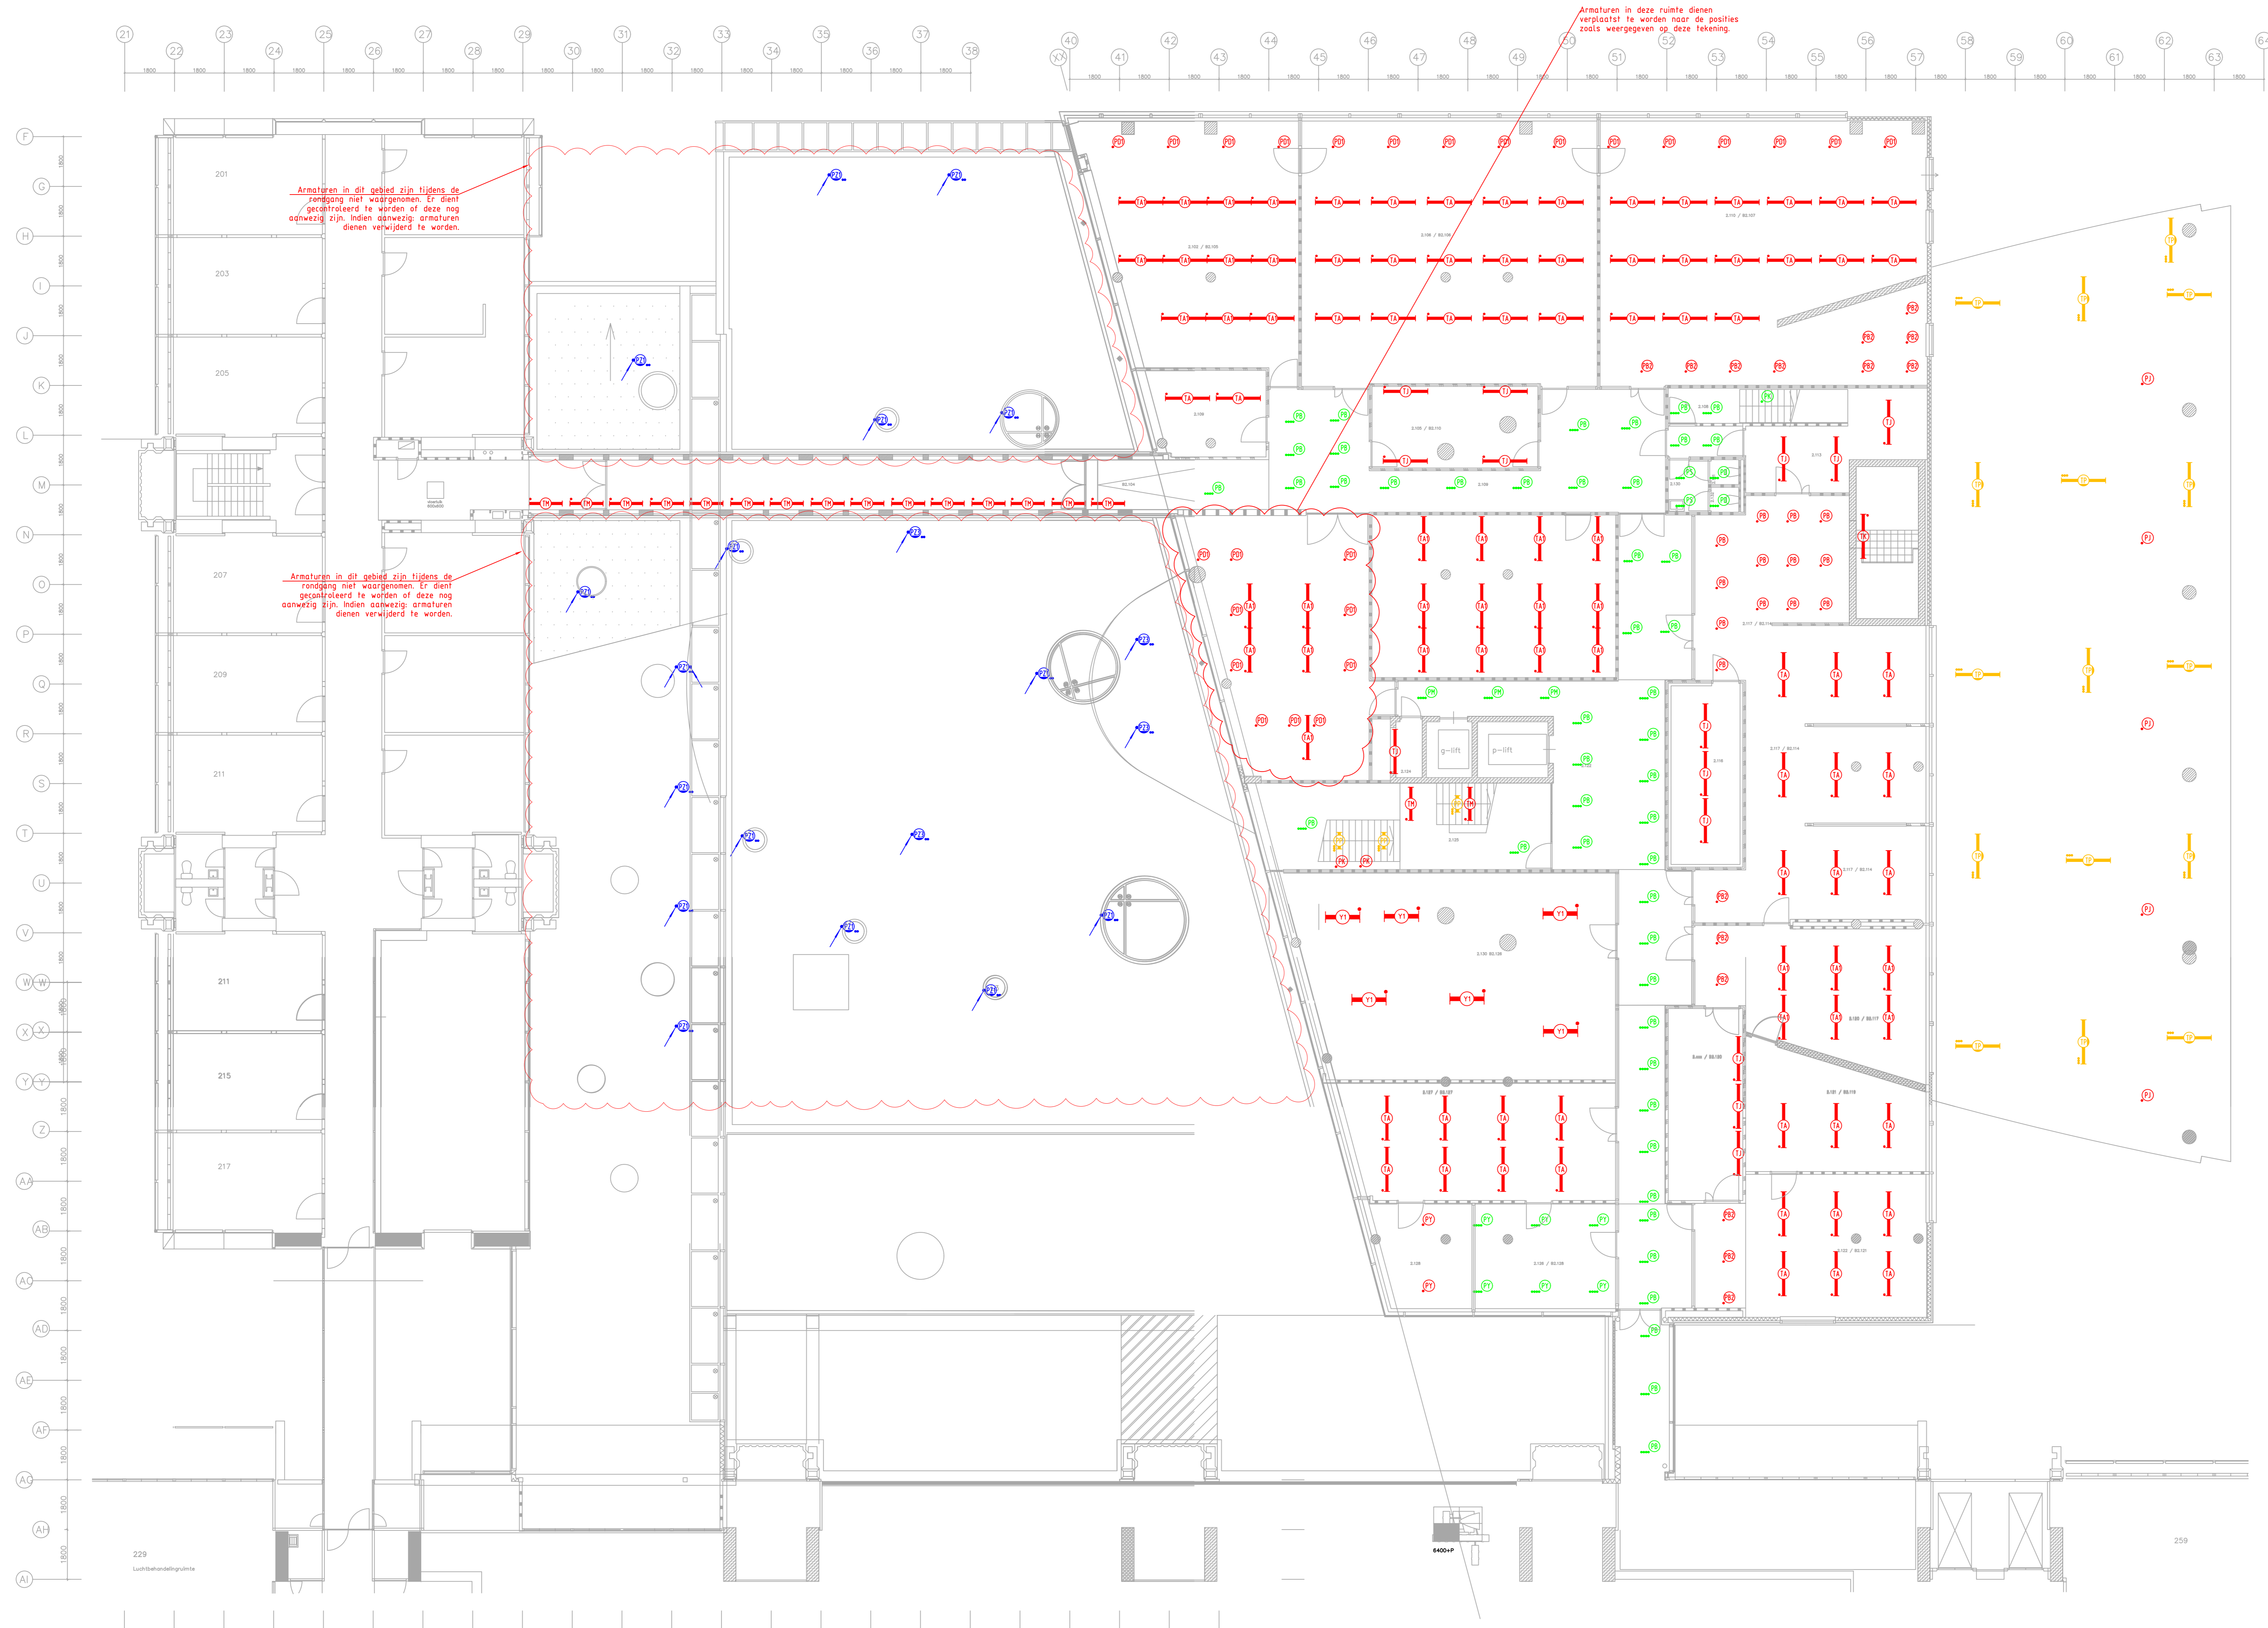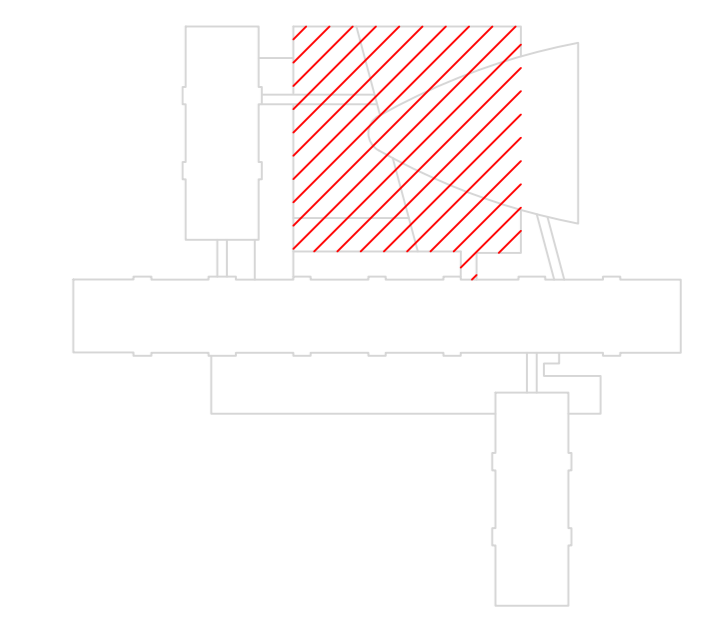

Opdrachtgever: Rijksvastgoedbedrijf Ministerie van Volkshuisvesting en Ruimtelijke Ordening
 Postbus 16169 2500 BD Den Haag
 Architect: -



Smedinghuis Lelystad
 Vervanging verlichtingsinstallatie

ELEKTROTECHNISCHE INSTALLATIES
 Verlichtingsinstallatie
 Plattegrond
 Koplamp - Tweede verdieping

SCHAAL	FORMAAT	DATUM	GETEKEND	BEKIJKEN	WUZ DATUM
1:100	A0	15-01-2026	Lba	Etn	
WERKNUMMER	GECONTROLEERD	GEZEEN	GEZEEN	GEZEEN	GEZEEN
RNL150 07352 0300					
BESTANDSNAMM				BLADNUMMER	
07352_ND_6300_FLP_Koplamp_02_NS_-_20260115				6300_FLP_Koplamp_02_NS_	