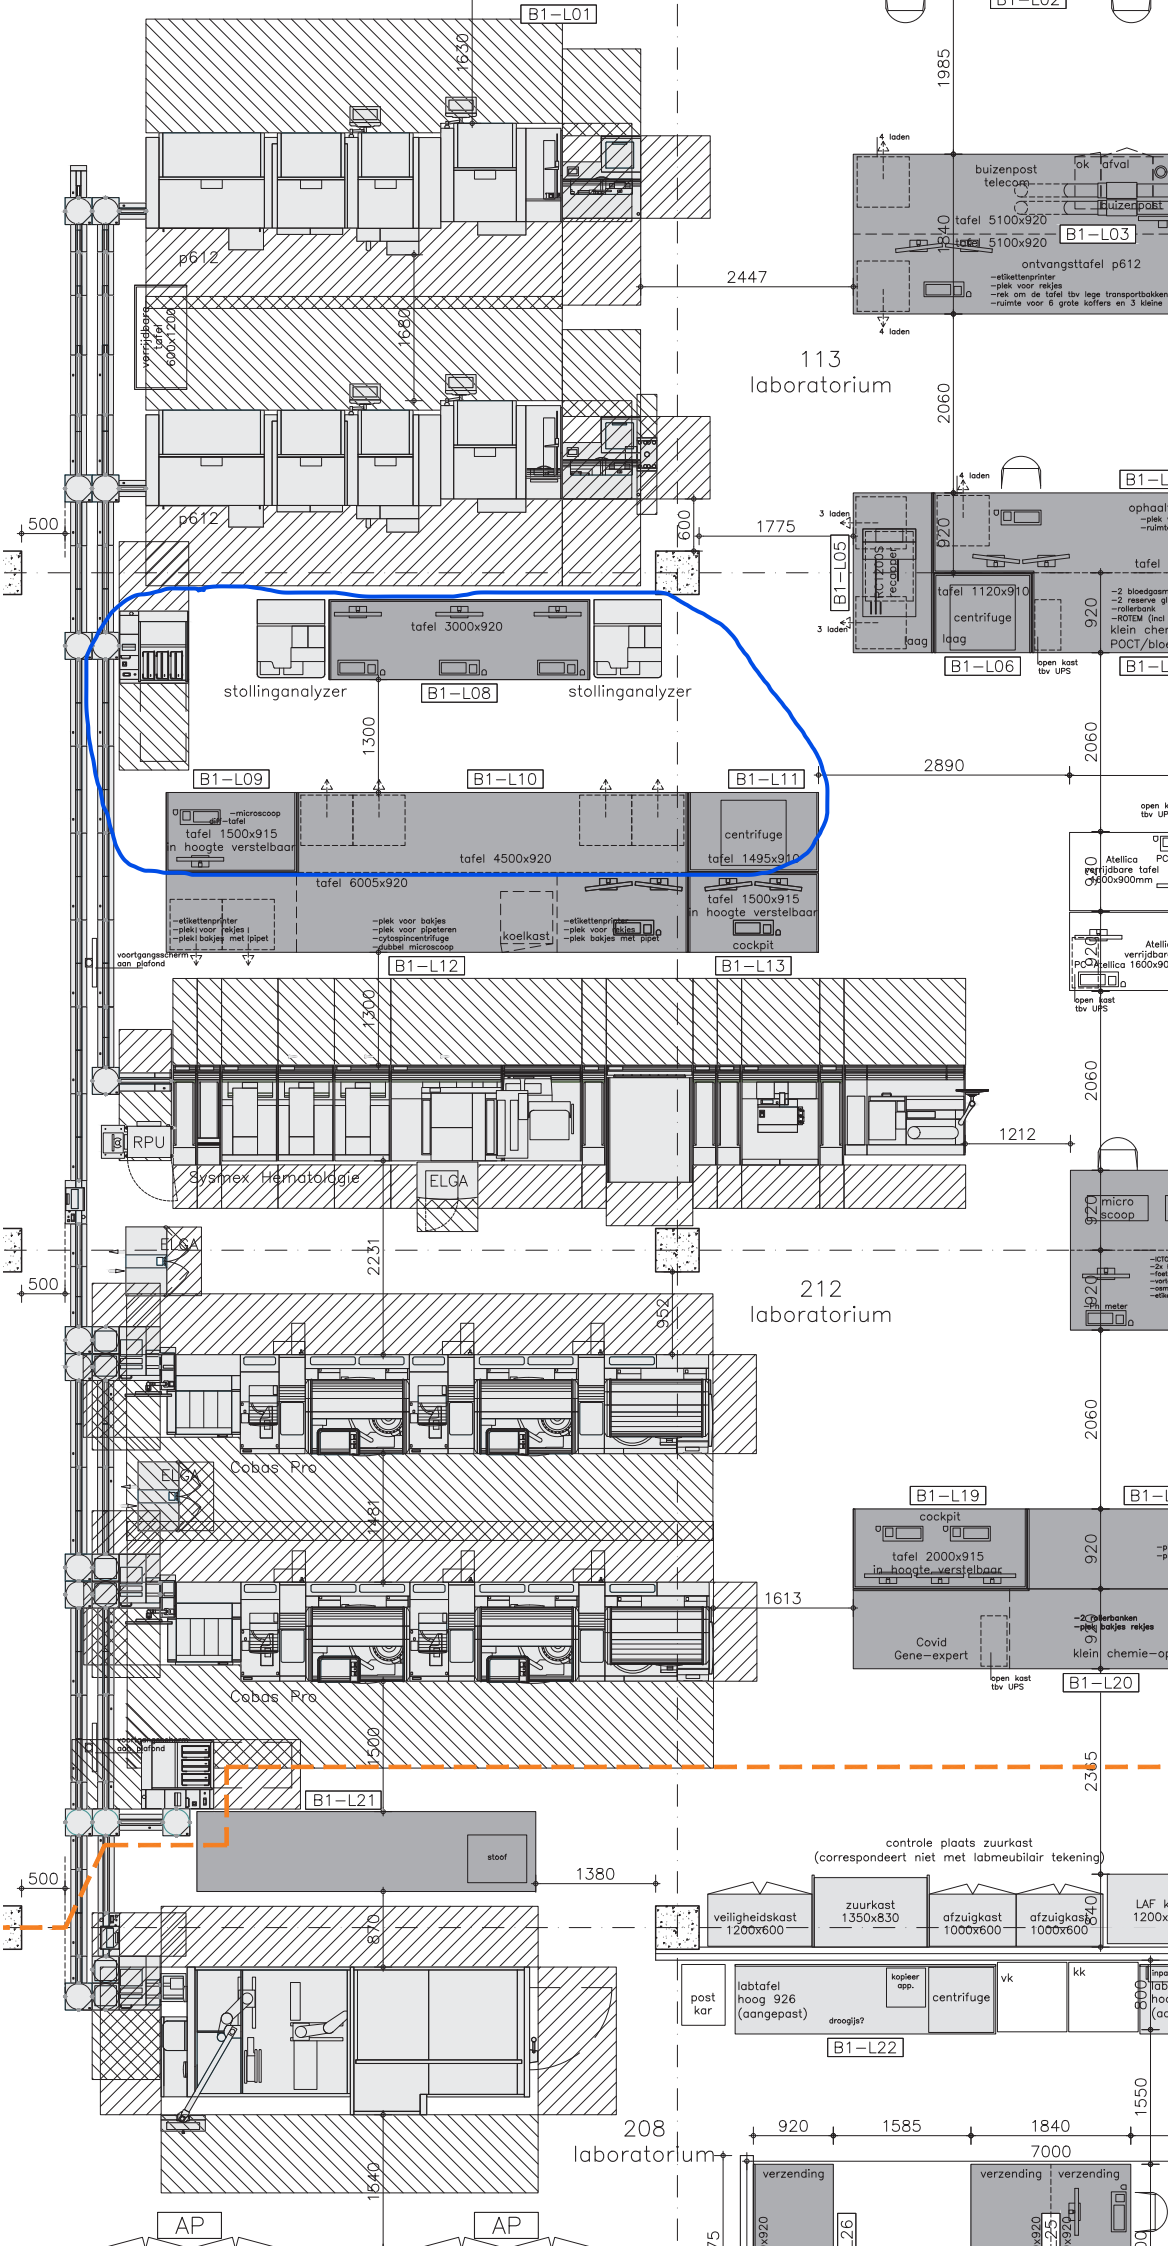
B1-L01
B1-L02
B1-L03
B1-L05
B1-L06
B1-L08
B1-L09
B1-L10
B1-L11
B1-L12
B1-L13
B1-L19
B1-L20
B1-L21
B1-L22
p612
verrijdbare tafel 600x1200
113
laboratorium
buizenpost
telecom
ok
afval
tafel 5100x920
ontvangsttafel p612
-etikettenprinter
-plek voor rekjes
-rek om de tafel tbv lege transportbakken
-ruimte voor 6 grote koffers en 3 kleine
4 laden
3 laden
Rotors recapper
laag
tafel 1120x910
centrifuge
open kast tbv UPS
tafel 3000x920
stollinganalyzer
stollinganalyzer
tafel 1500x915
in hoogte verstelbaar
-microscoop
-tafel
tafel 4500x920
centrifuge
tafel 1495x910
tafel 6005x920
-etikettenprinter
-plek voor rekjes
-plek bakjes met pipet
-plek voor bakjes
-plek voor pipeteren
-cytospincentrifuge
-dubbel microscoop
koelkast
tafel 1500x915
in hoogte verstelbaar
cockpit
voortgangsscherm aan plafond
RPU
Sysmex Hematologie
ELGA
212
laboratorium
Cobas Pro
Cobas Pro
cockpit
tafel 2000x915
in hoogte verstelbaar
Covid
Gene-expert
-2 rollerbanken
-plek bakjes rekjes
stoof
controle plaats zuurkast
(correspondeert niet met labmeubilair tekening)
veiligheidskast
1200x600
zuurkast
1350x830
afzuigkast
1000x600
afzuigkast
1000x600
post
kar
labtafel
hoog 926
(aangepast)
kopieer app.
centrifuge
vk
kk
208
laboratorium
verzending
verzending
verzending
AP
AP
500
1985
2447
2060
1775
600
1300
2890
2060
1300
1212
2060
2231
952
2060
1481
1613
2365
1500
1380
870
1540
920
1585
1840
7000
1550