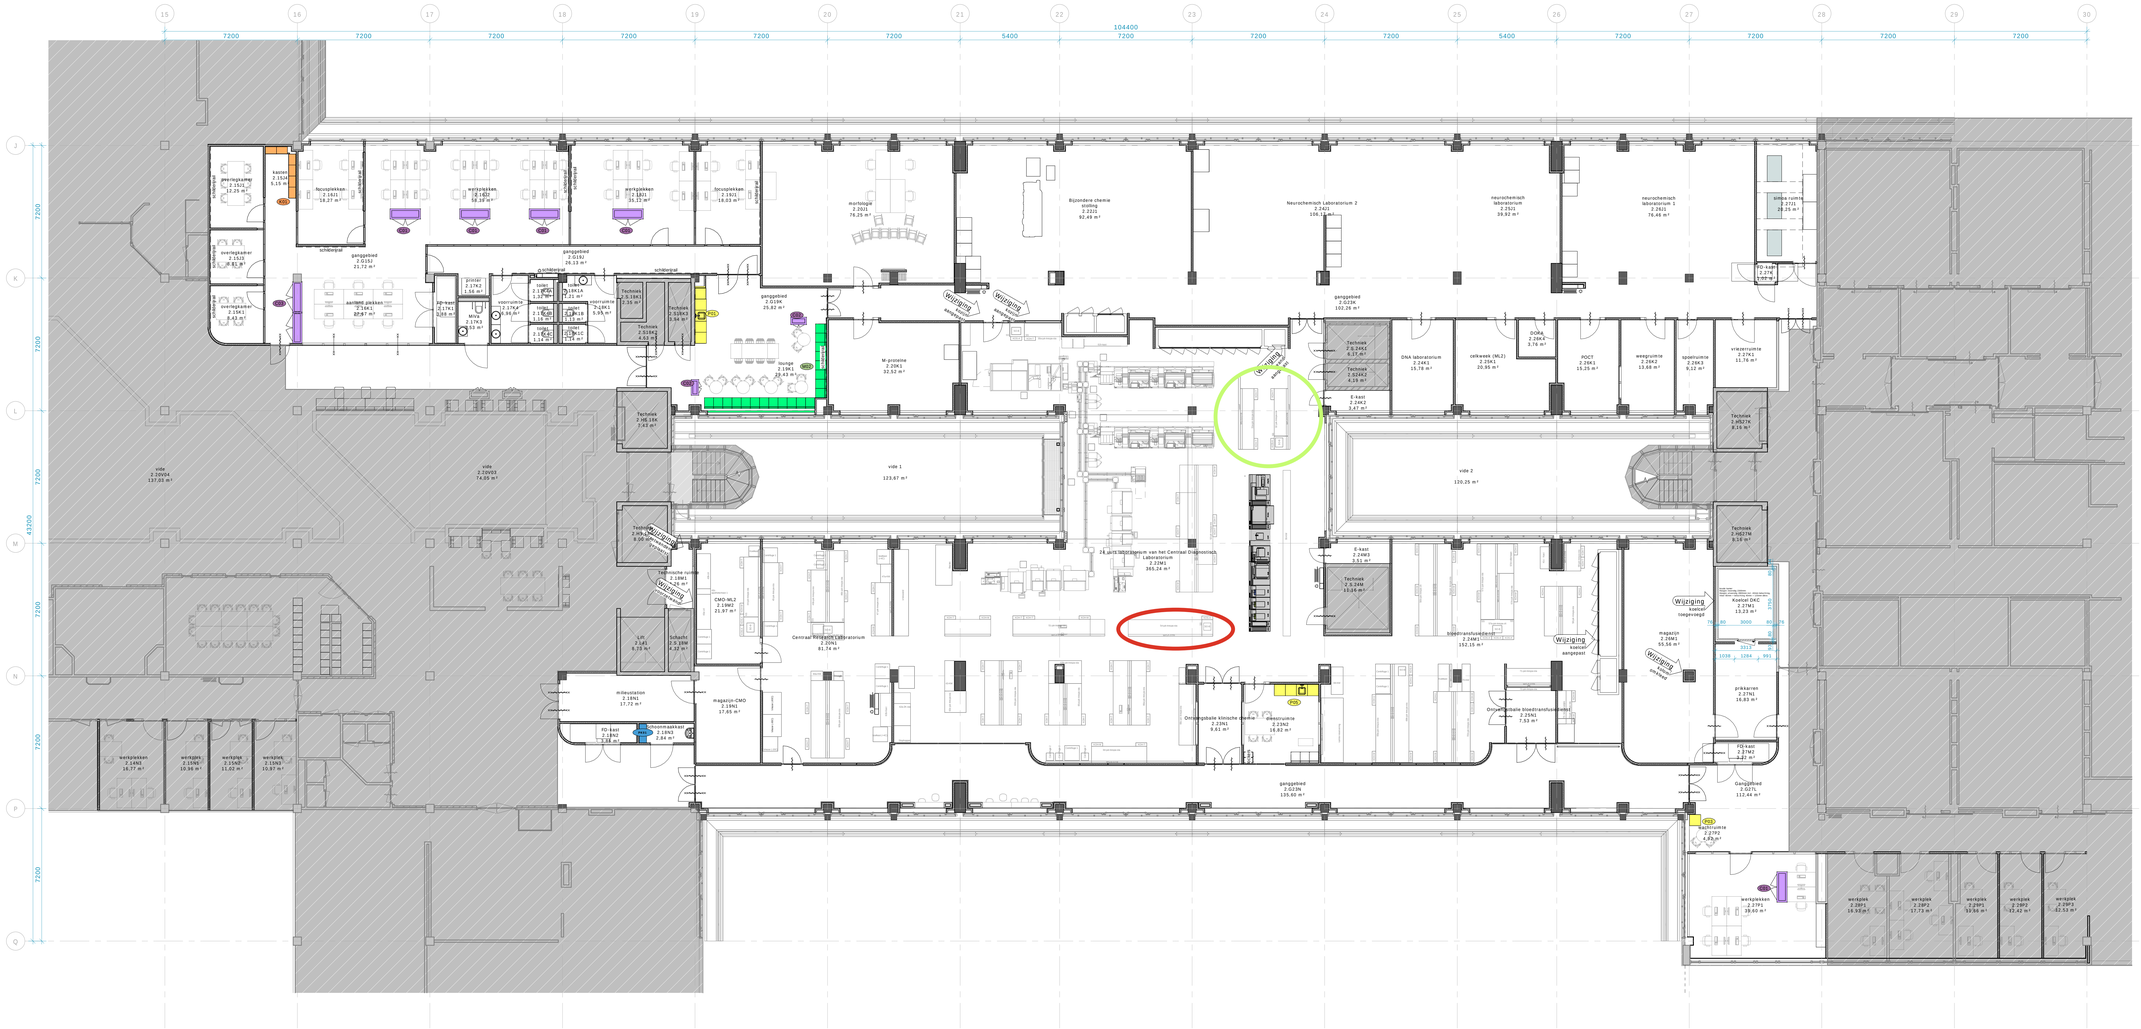

RENVOOI; Vaste inrichting

- = Pantry's
- = Zithoeken
- = Plantenbakken
- = Wandkasten
- = Balie's
- = Legplanken

Symbool vaste inrichting

A-01.01 — merk vaste inrichting
opmerking (indien aanwezig)

B-01:
- hoofdvoorngevving (per element afhankelijk) 01: 02:
- basiscode element vaste inrichting
  - A Afwerking algemeen (grijs)
  - B Balie (rood)
  - C Plantenbak (paars)
  - K Kast (oranje)
  - M Zithoek (groen)
  - P Pantry (geel)
  - S Sanitair (blauw)
  - W Werkbanken (bruin)

Afkortingen t.b.v. pantry

v.w.	vaatwasser
k.k.	koelkast
vr.	vriezer
afw.	afwasbak
r.a.	rondspoelbak
mag.	magnetron
p.	blind paneel
sch.	schappen
sta.	stang

schilderijrail

Noord

Datum	8/01-11-19
Schaal	A4+
Afdeling	1 : 100
Goedkeuring	RAA
Gemaakt door	BDA
Gerekend	BDA

Vilnc Projectbureau Nieuwsteeg 62 8954
Technisch ontwerp
19630
Nieuwste gebouwdeel "Brug"
Aa1Bstatafeling
Plan 2.2M1 t/m 2.2M2
Vaste inrichting BOBB-2e verdieping

Opdrachtgever
Projectfase
Projectnummer
Project
Status
Tekeningnummer
Tekening

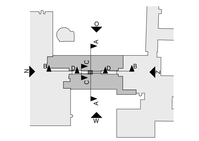

0,0 m — 10,0 m

Vaste inrichting "Brug"
2e verdieping nieuw

LEEUWENKAMP ARCHITECTEN
ontwerp
advies
bouwmanagement

Kalkovenweg 2 T 072 515 16 44
Postbus 405 info@leeuwenkamp.nl
1800 AK Alkmaar www.leeuwenkamp.nl