

Bewegwijzeringsplan

RWS geluidschermen MJPG 27/28

Colofon	
Opdrachtgever	Rijkswaterstaat Zuid Nederland
Projectnummer planvorming	044137
Projectnummer uitvoering	044361
Portfoliomanager	Michel Nieuwenhout
Adviseur Planvorming	Ardi Misran
werkvoorbereider	Wouter Pronk
Projectcoördinator Realisatie	Chris Stouten
Status/versienummer	Concept 0.3.
Opsteldatum	Februari 2026

Inhoudsopgave

Projectinformatie

Ontwerpkeuzes en motivering

Overzichtskaart Scope

Kruispuntschetsen en Specificatiestaten

Bijlagen

- Overzichtstekeningen (apart document).
-

Projectinformatie

Aanleiding

In het kader van het Meerjaren Programma Geluidsanering (MJPg) worden op verschillende locaties geluidschermen bijgeplaatst. In totaal gaat het om ongeveer 55 locaties, waarvan de bulk in 2029 en 2030 gereed moet zijn.

Van 12 schermen geldt dat de schermen in 2027 gerealiseerd moeten zijn.

We zijn nu bezig met de voorbereidingen voor de aanbesteding van deze schermen.

Onderdeel daarvan is inventariseren of, en zo ja waar, bewegwijzering aangepast moet worden.

Zie bijlage voor de 12 locaties van de geluidschermen.

Per e-mail is reeds eerder tussen NBD en RWS afgestemd of op deze locaties noodzaak is tot het wijzigen van BWW.

Na een laatste exercitie vanuit projectteam RWS zijn 4 locaties bepaald waar de realisatie van geluidschermen consequenties heeft voor 4 bewegwijzeringsobjecten.

Het bewegwijzeringsplan zal dus bestaan uit 4 objecten.

Daarnaast houden we rekening met twee maal een overlegmoment.

Uitgangspunten

T045_41 A58 Re 81,73 - 82,20_480 2m
BWW 08325/004

T047_02 A27 Li 5,98 - 6,33_396 4m
BWW 11115/061

T116_06 A67 Re 70,82 - 71,49_668 2m
BWW 10211/011T

T133_06 A76 Re 9,62 - 10,02_405 5m
BWW 74991/004

Verwachte planning: Eind 2026 - Begin 2027 Uitvoering in afstemming.



Ontwerpkeuzes en motivering

In deze tabel staan de ontwerpkeuzes gemotiveerd indien:



- er sprake is van een afwijking van de Richtlijn Bewegwijzering.
- er zich zaken afspelen buiten de scope van dit project die invloed hebben op bijvoorbeeld de gebruikte doelen (bijvoorbeeld andere projecten).
- andere projecten in de (nabije) toekomst van belang zijn.

Object	Keuze	Motivering
	T045_41 A58 Re 81,73 - 82,20_480 2m	
08325/004	Bord op (zweep)mast	Weinig ruimte in nieuw situatie t.b.v. aanleg geluidswal
	T047_02 A27 Li 5,98 - 6,33_396 4m	
11115/061	Bord en mast verplaatsen Plaatsen obstakelbeveiliging	Stroomopwaarts verplaatsen t.b.v. aanleg van geluidswal A027-5.500-Li-1
	T116_06 A67 Re 70,82 - 71,49_668 2m	
10211/011	Bord en stelling verplaatsen	Stroomopwaarts verplaatsen t.h.v. begin geluidswal.
	T133_06 A76 Re 9,62 - 10,02_405 5m	
74991/004	Bord en mast verwijderen Bord ombouwen voor plaatsen aan vakwerkportaal	
		** NBd advies. Ten behoeve van hergebruik borden. Borden op locatie te verwijderen en op werkplaats ombouwen t.b.v. herplaatsen aan mast en/of Portaal. Tijdige houden van afstemming tussen civiele aannemer RWS en aannemer NBd werkzaamheden.

Overzichtskaart Scope

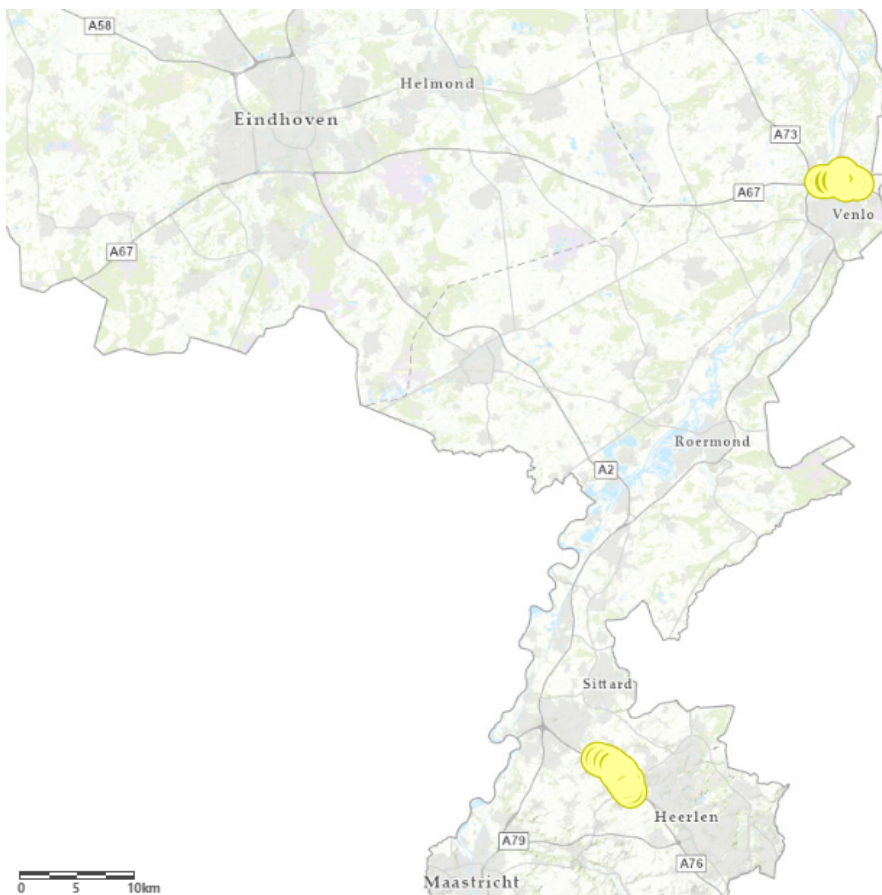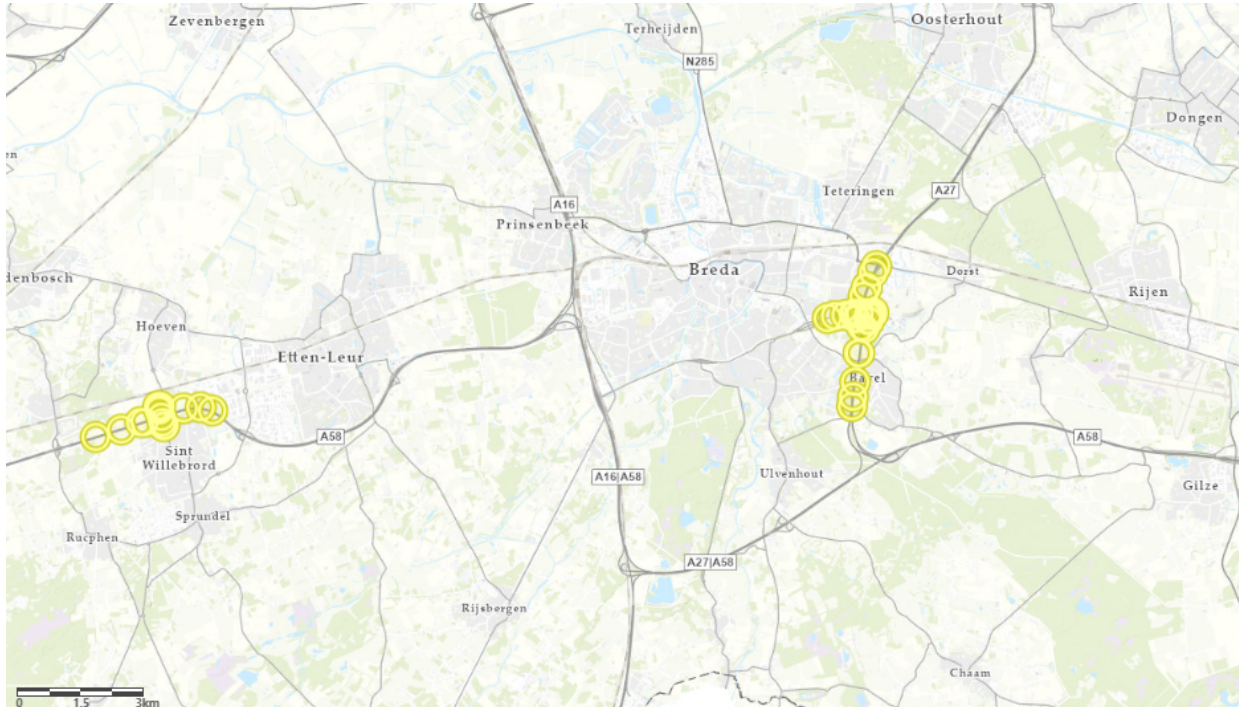

Kruispuntschetsen en Specificatiestaten

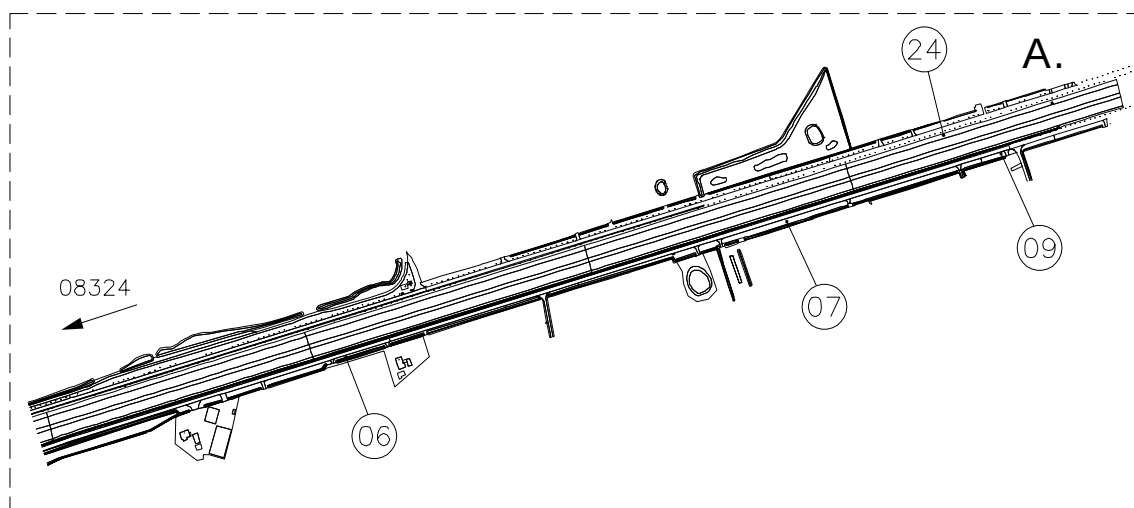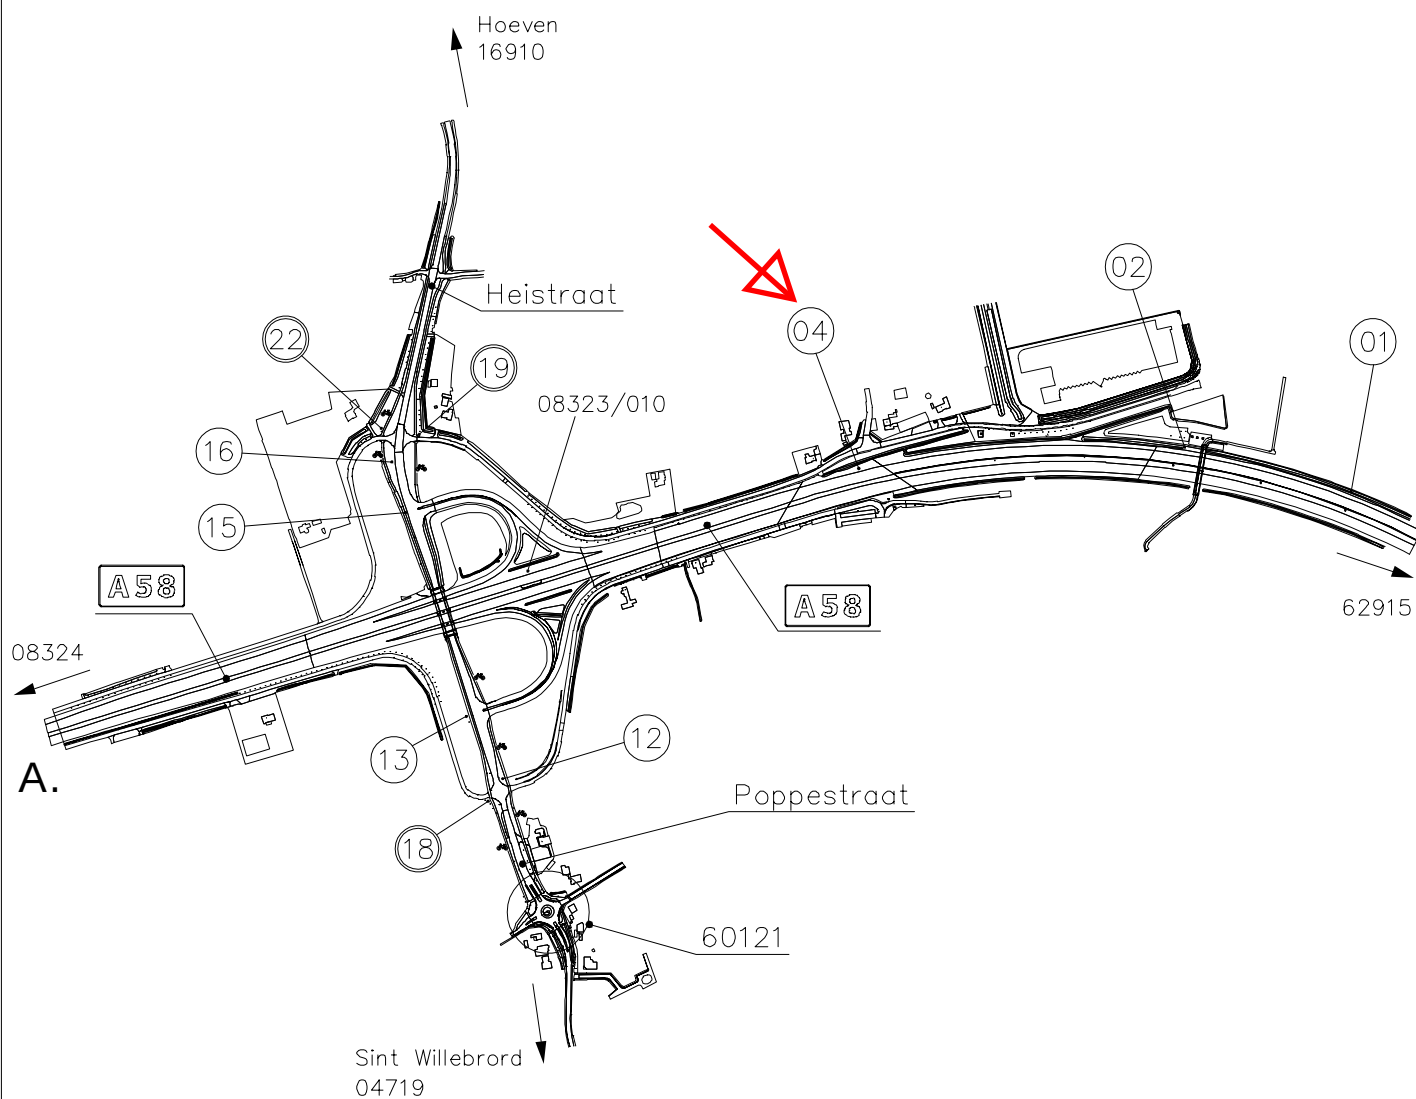

○ Algemeen ○ Fiets □ Object ⬡ Route ▲ Voetgangers □ Portaal □ Info

NBd

Nationale
Bewegwijzeringsdienst

Omschrijving : A58 – Poppestraat – Heistraat

Wegnummer 1: A58

Wegnummer 3:

Wegnummer 2:

Wegnummer 4:

Locatieaanduiding: 20

Soort aanduiding: AF

Provincie: NB


Getekend: CM

Gemeente: RUCPHEN/HALDERBERGE

Datum: 09-10-2018

Wegbeheerder: GEM\RWS

Revisie: 8

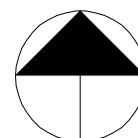

kruispuntnummer:

08325

Kruispuntschets

Provincie: NB		Gemeente: RUCPHEN	Soort: VVS	Bordnr: 08325/004
Wegbeh: 15664 RWS		Opmerkingen Bord van stelling hergebruiken, ombouwen naar bord op mast. onderzijde bord 5.0m. Werkszaamheden in afzetting/overleg met civiel aannemer. Specificatiestaat NBd Nationale Bewegwijzeringsdienst		
Onderh: 17479 RWS				
Off./Ord. : 044361				
PD nr. PD00716849				
Artikelnummer:	Nw.	Tot.	Omschrijving:	Bouwjr:
E1003		1	Ondersteuning	2020
E1001		1	Bord 4000 x 2100	
MR6461	1	1	FUNDATIE MAST BORD 5,0M <=10M2	2025
MR6401	1	1	MAST BRD GECOAT GR 5,0M <=10M2	2025
Standplaats			Kleuren:	
A58, Afrit 20 St. Willebrord			wit op blauw:	*
A058-82,050-Re-1			zwart op wit:	**
			wit op geel:	***
			rood op wit:	****
			wit op groen:	*****
			groen op bruin:	*****
			groen op wit:	*****
Lettertype, kleuren 360/270 Ee (mm)			Maten in mm	km
Afrit 20 St. Willebrord A058-82,050-Re-1 Rijkswaterstaat Geluidsbeperkende constructie 04 5,0m				
Art.code plaatsing	Aant.	Omschrijving werkzaamheden:		Getekend: AM
PR1553	1	VERWIJD BORD EN STLG <=20M2		Datum: 26-08-2025
PR7601	1	PLAATSSEN MAST BORD 5,0M <=10M2		Gezien:
PR1401	1	PLAATSSEN BORD OP MAST <=10M2 Bord op stelling ombouwen,hergebruik bord op mast.		Revisie: 5
Bord van stelling hergebruiken, ombouwen naar bord op mast. onderzijde bord 5.0m. Werkszaamheden in afzetting/overleg met civiele aannemer.				Bordnummer: 08325/004




RWS CIV NBd- nat. bewegw. dienst

ardi.misran@rws.nl

ardi.misran@rws.nl

Schermafbeelding

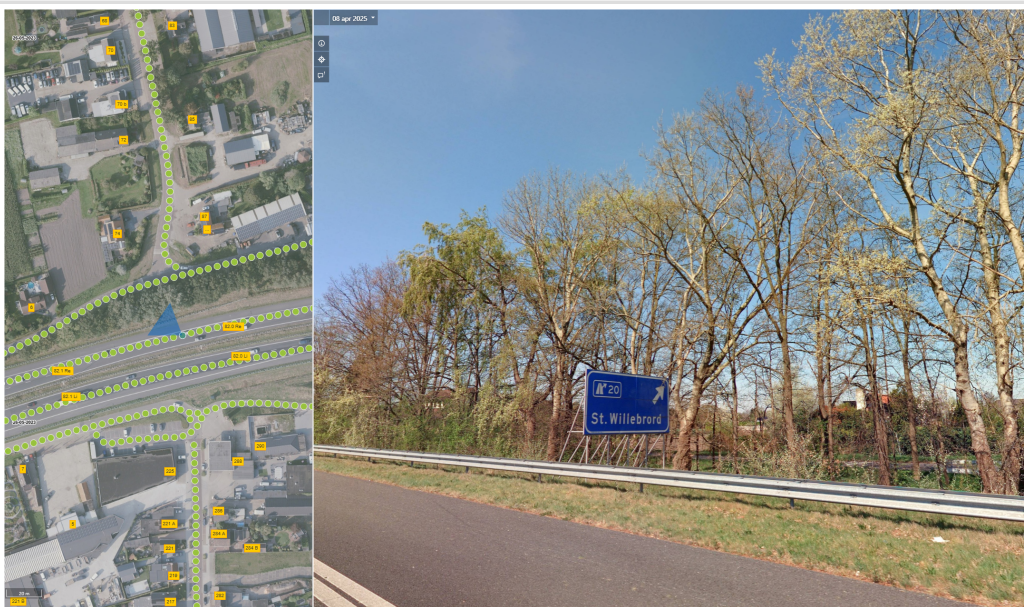

Panorama ID:


W0D0N0ZK, 08 apr 2025

Viewer link: [Klik hier om de link te openen](#)

Opmerkingen

08325/004

A58-82,0 Re

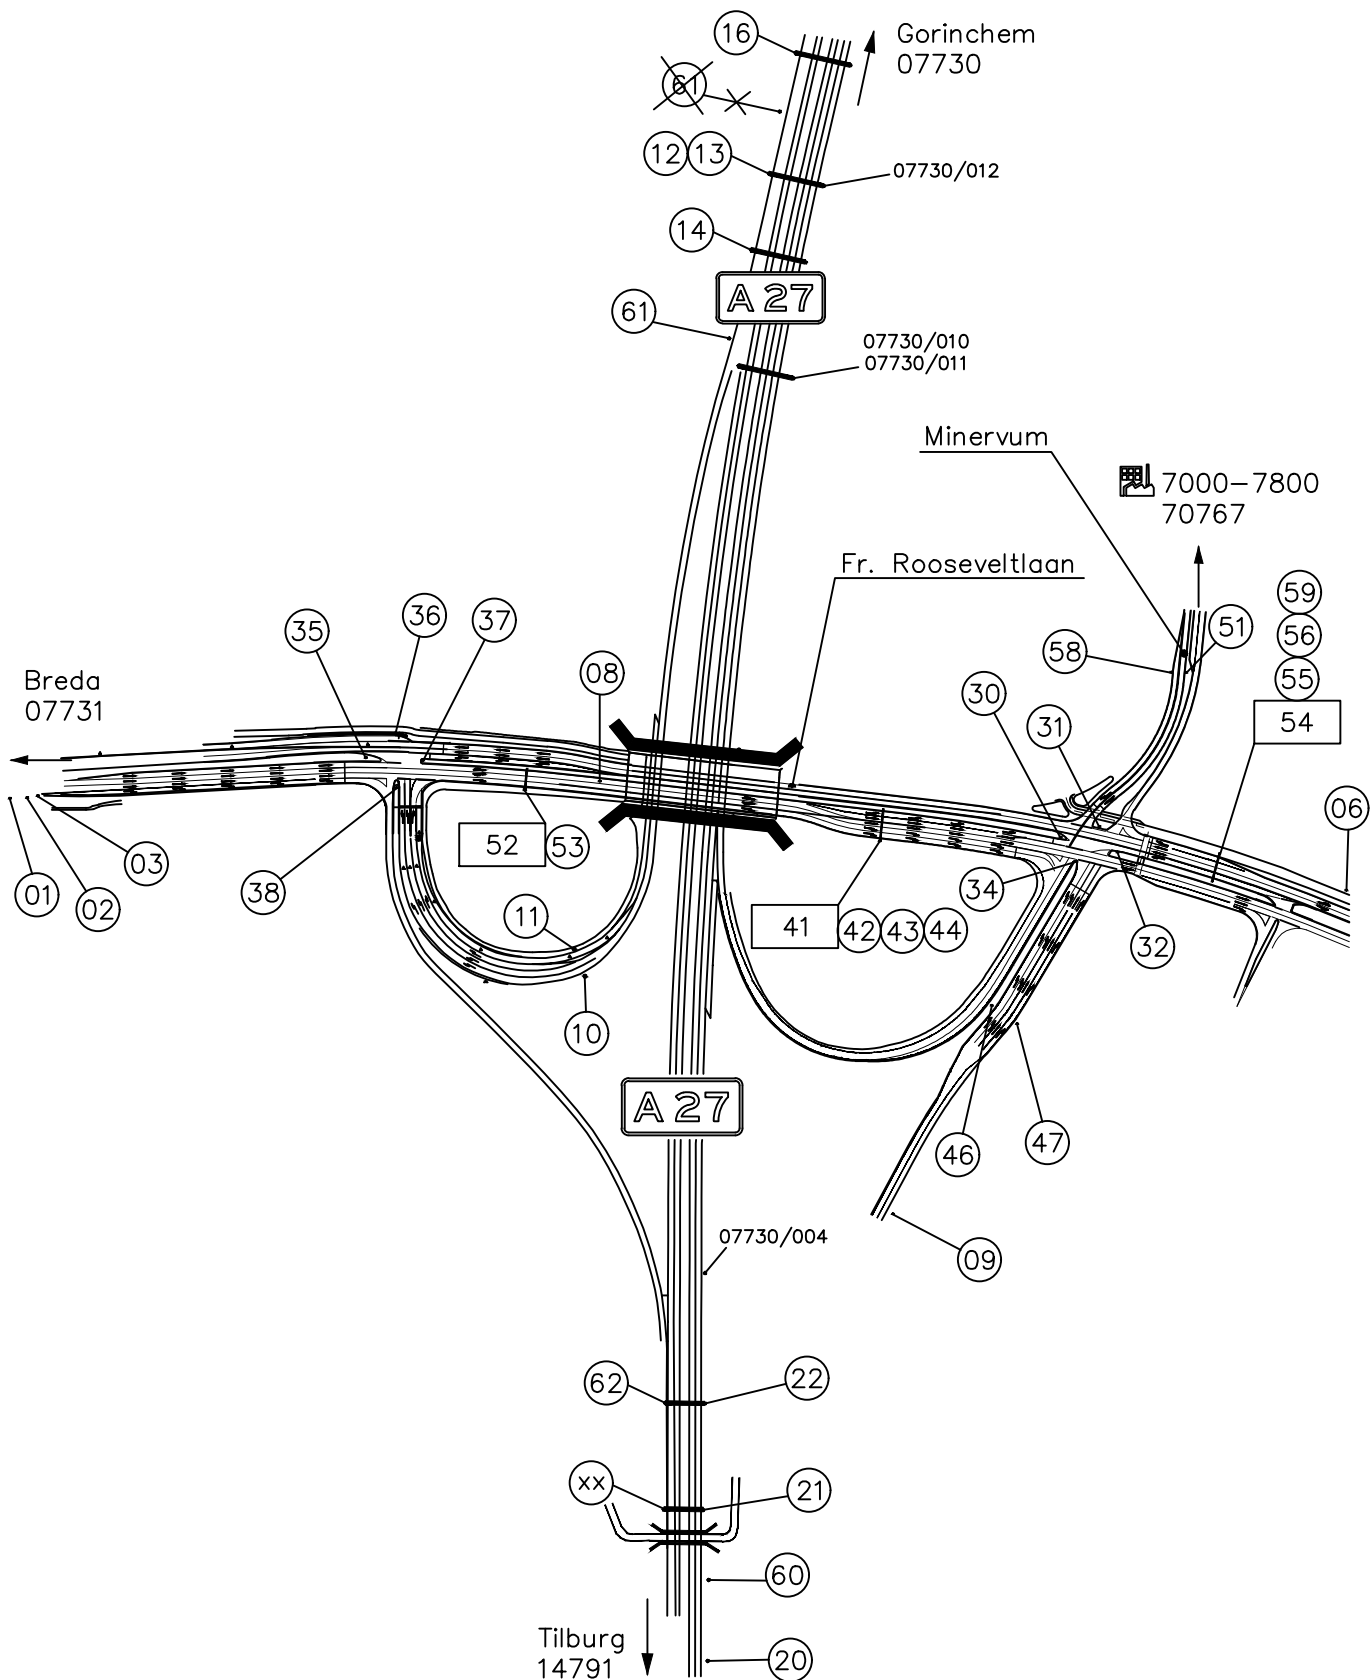

○ Algemeen ○ Fiets □ Object □ Route △ Voetgangers □ Portaal □ Info

NBd

Nationale
Bewegwijzeringsdienst

Omschrijving : A27 - Fr. Rooseveltlaan

Wegnummer 1: A27

Wegnummer 2:

Locatieaanduiding: 15

Wegnummer 3:

Wegnummer 4:

Soort aanduiding: AF

Provincie: NB


Gemeente: BREDA

Wegbeheerder: GEM\RWS

Getekend: HVK

Datum: 14-05-19

Revisie: 4

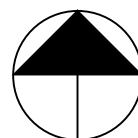

kruispuntnummer:

11115

Kruispuntschets

Provincie: NB		Gemeente: BREDA		Soort: VVM	Bordnr: 11115/061																
Wegbeh: 15664 RWS		Opmerkingen			Specificatiestaat NBd Nationale Bewegwijzeringsdienst																
Onderh: 17479 RWS																					
Off./Ord. : 044361																					
PD nr. PD00716453																					
Artikelnummer:	Nw.	Tot.	Omschrijving:			Bouwjr:															
MD02		1	ONDERSTEUNINGSCONSTRUCTIE			2017															
MD03		1	BORD B X H (MM) 5250 x 2400			2017															
Standplaats A27, afrit 15 Breda A027-6,150-Li-1 naar A027-5,500-Li-1					Kleuren: <table border="0"> <tr><td>wit op blauw:</td><td>*</td></tr> <tr><td>zwart op wit:</td><td>**</td></tr> <tr><td>zwart op geel:</td><td>**</td></tr> <tr><td>wit op rood:</td><td>***</td></tr> <tr><td>rood op wit:</td><td>****</td></tr> <tr><td>wit op groen:</td><td>*****</td></tr> <tr><td>wit op bruin:</td><td>*****</td></tr> <tr><td>groen op wit:</td><td>*****</td></tr>
Lettertype, kleuren 305/229 Ee					Maten in mm	km															
Art.code plaatsing	Aant.	Omschrijving werkzaamheden:			Getekend: AM																
PR7663	1	VERW MAST BORD 5,0M <=20M2			Datum: 09-02-2026																
PR7682	1	HERPLTS MAST BORD 5,0M <=15M2			Gezien:																
PR1472	1	HERPLTS BORD OP MAST <=15M2			Revisie: 2																
===== Werkzaamheden in civiele afzetting. Herplaatsen mast en bord op nieuwe locatie.			Bordnummer: 11115/061																		




RWS CIV NBd- nat. bewegw. dienst

ardi.misran@rws.nl

ardi.misran@rws.nl

Schermafbeelding

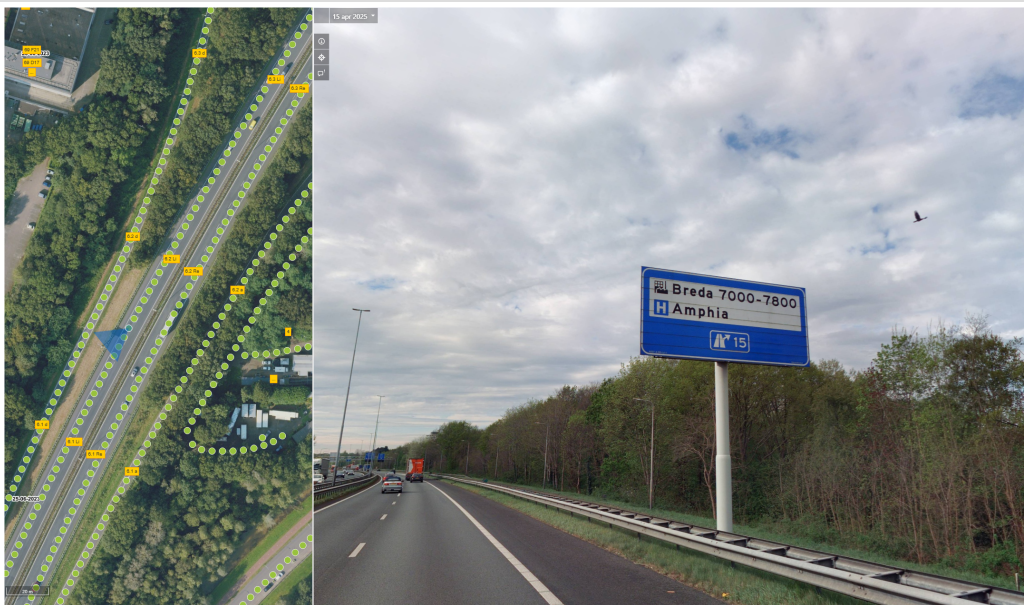

Panorama ID:

W0CXOMOM, 15 apr 2025

Viewer link: [Klik hier om de link te openen](#)

Opmerkingen

11115/061

A27-6,2-Li huidig locatie



RWS CIV NBd- nat. bewegw. dienst

ardi.misran@rws.nl

ardi.misran@rws.nl

Schermafbeelding



Panorama ID:




W0CWYUXJ, 04 apr 2025

Viewer link: [Klik hier om de link te openen](#)

Opmerkingen

11115/061

nieuw locatie na verplaatsing

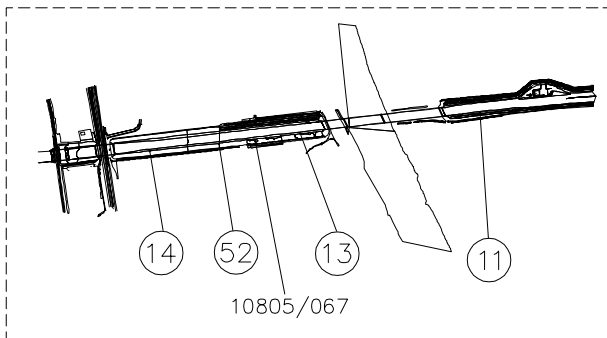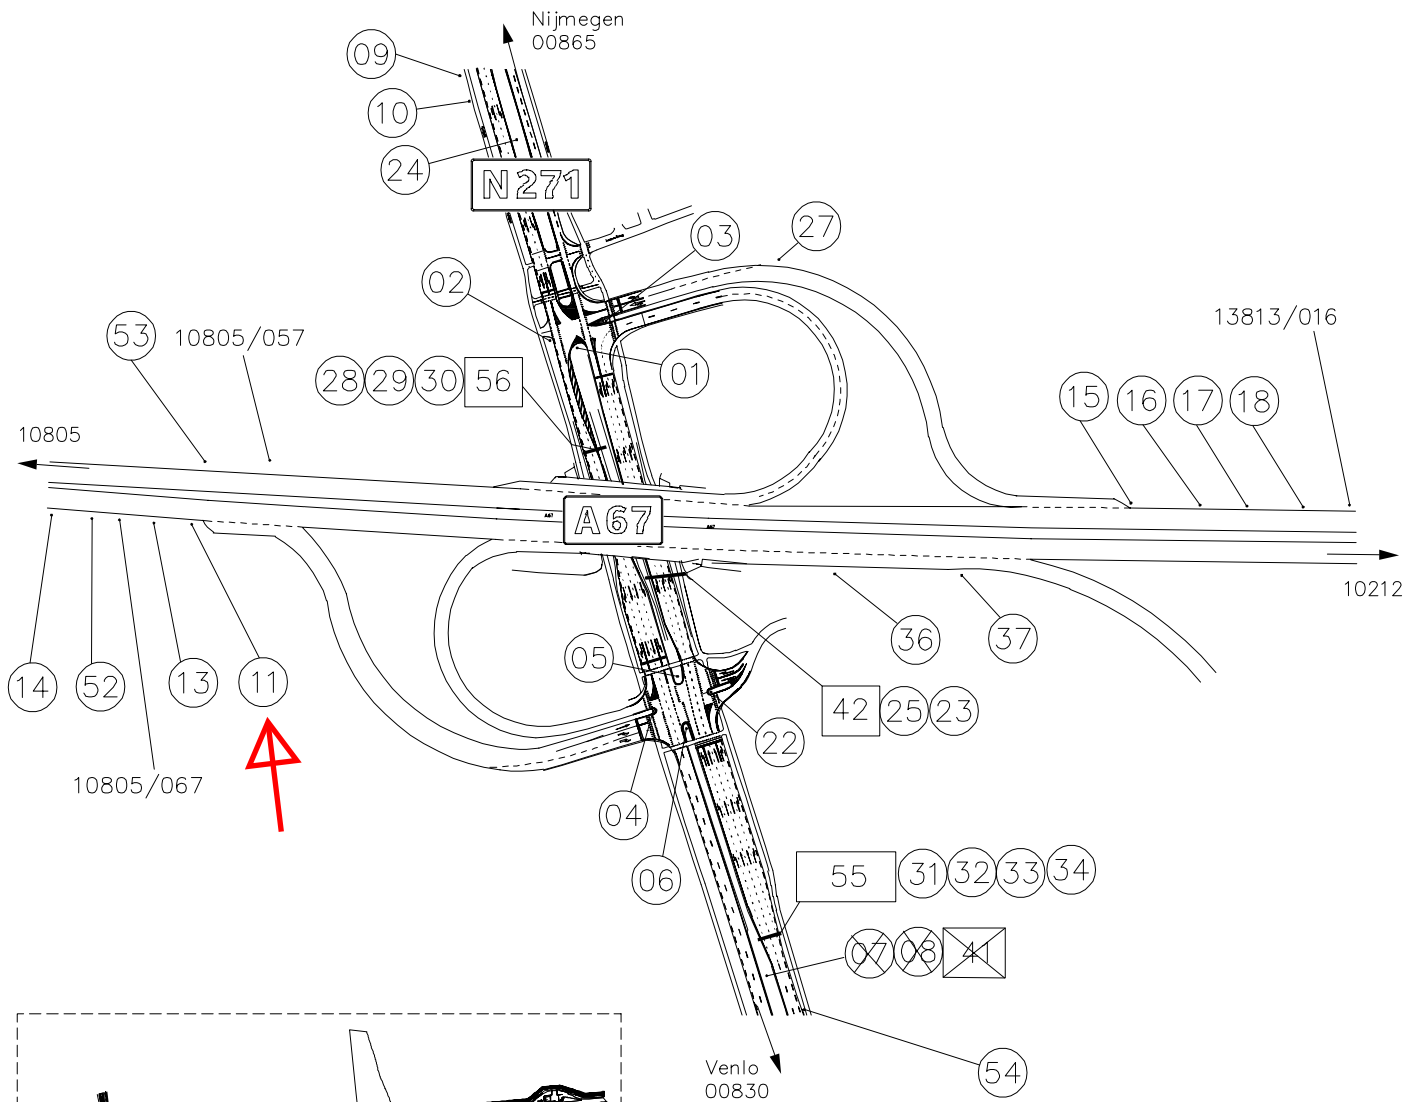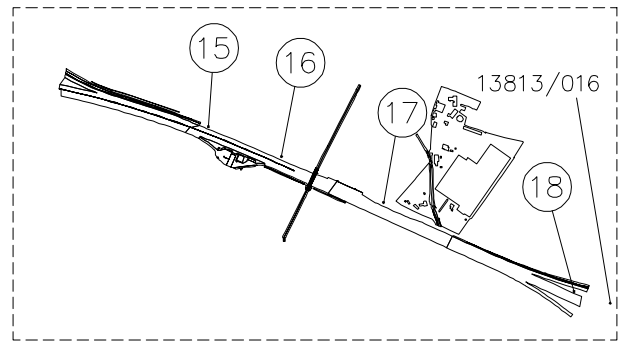

○ Algemeen
○ Fiets
□ Object
⬡ Route
△ Voetgangers
□ Portaal
□ Info

NBd


Nationale
Bewegwijzeringsdienst

Omschrijving : A67 – Velden
 Wegnummer 1: A67
 Wegnummer 2: N271
 Locatieaanduiding: 40

Wegnummer 3:
 Wegnummer 4:
 Soort aanduiding: AF

Provincie: LI
 Gemeente: VENLO
 Wegbeheerder: PROV/RWS

Getekend: PVS
 Datum: 20-09-23
 Revisie: 8

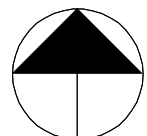

kruispuntnummer:

10211

Kruispuntschets



RWS CIV NBd- nat. bewegw. dienst

ardi.misran@rws.nl

ardi.misran@rws.nl

Schermafbeelding



Panorama ID:

W0CWJZ4S, 03 apr 2025


Viewer link: [Klik hier om de link te openen](#)


Opmerkingen

10211/011

A67-70,9-Re



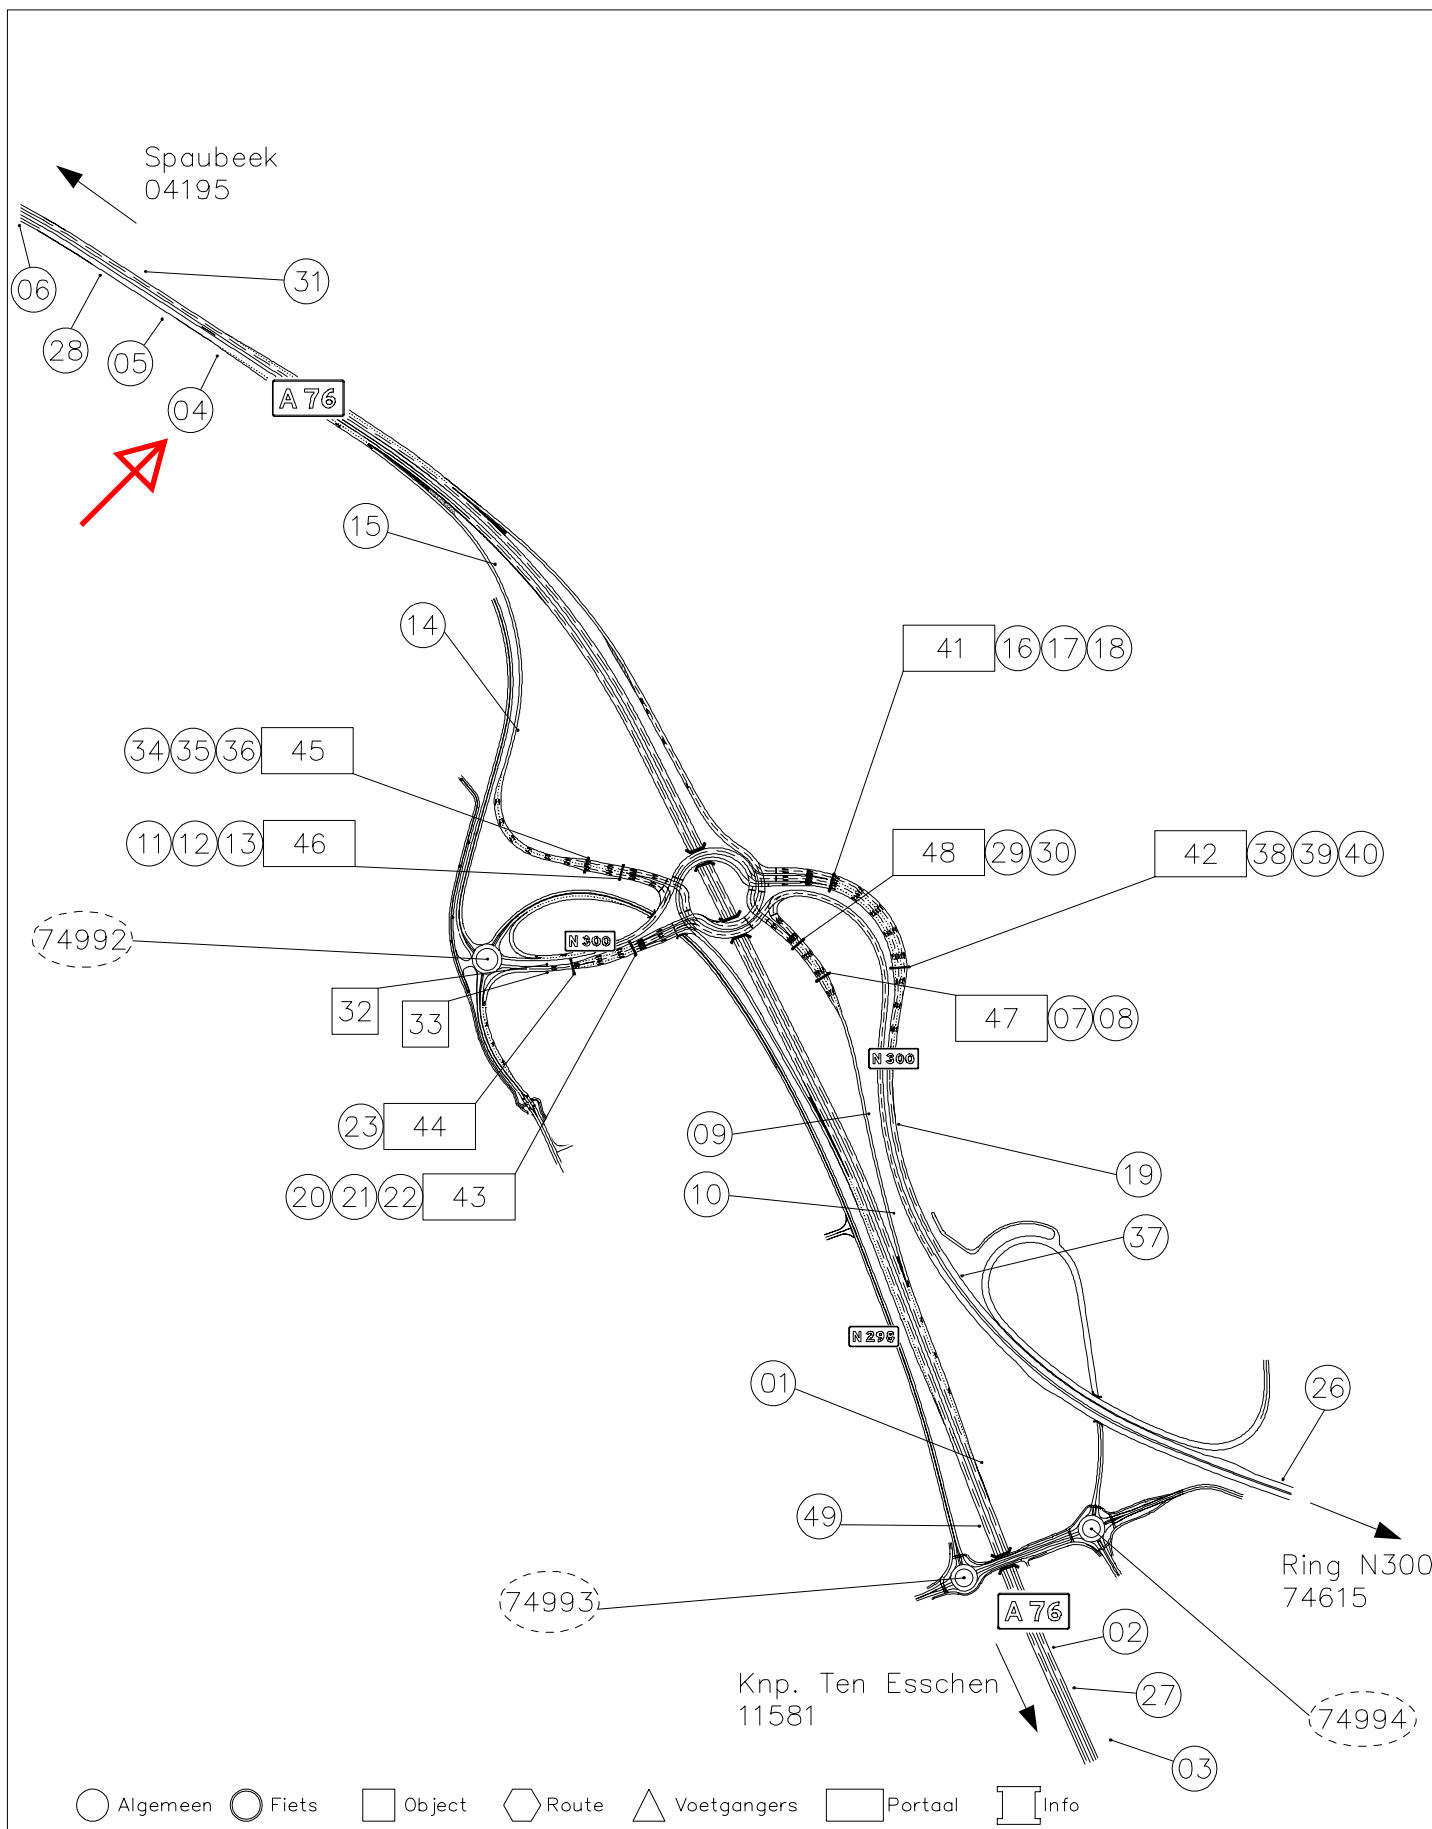

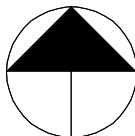NBd Nationale Bewegwijzeringsdienst	Omschrijving : A76 – N300		Wegnummer 3:		 kruispuntnummer: 74991
	Wegnummer 1: A76		Wegnummer 4:		
Kruispuntschets	Wegnummer 2: N300		Soort aanduiding:		
	Locatieaanduiding: Afrit 5 Nuth				
	Provincie: LI		Getekend: AM		
	Gemeente: BEEKDAELEN		Datum: 29–07–2025		
	Wegbeheerder: PROV / RWS		Revisie: 2		

Provincie: LI			Gemeente: BEEKDAELEN	Soort: VAM		Bordnr: 74991/004
Wegbeh: 15664 RWS			Opmerkingen Werkzaamheden in afzetting civiele aannemer Hoogte onderzijde bord tot MV= 7.00m (onderzijde vakwerkportaal)			Specificatiestaat NBd¹⁹ Nationale Bewegwijzeringsdienst
Onderh: 17479 RWS						
Off./Ord. : 044361						
PD nr. PD00716455						
Artikelnummer:		Nw.	Tot.	Omschrijving:	Bouwjr:	
E1003			1	Ondersteuning		
E1001			1	Bord 3750 x 4800	2019	
Standplaats					Kleuren:	wit op blauw: zwart op wit: zwart op geel: wit op rood: rood op wit: wit op groen: wit op bruin: groen op wit:
A76, Afrit 5 Nuth						* ** *** **** ***** ***** *****
A076-9,700-Re-1						
Lettertype, kleuren 360/270 Ee (mm)					Maten in mm	km
Afrit 5 Nuth Schinnen Brunssum Landgraaf RING *N300 **					/04	
Art.code plaatsing	Aant.	Omschrijving werkzaamheden:				Getekend: AM
PR1453	1	VERWIJD BORD OP MAST <=20M2				Datum: 26-08-2025
PR7663	1	VERW MAST BORD 5,0M <=20M2 (inclusief fundatie)				Gezien:
PR1090	1	WERKZAAMHEDEN VOLGENS SPEC Hergebruik bord. portaal bevestiging				Revisie: 2
PR1803	1	PLAATSEN PANEEL <=20M2				Bordnummer:
Werkzaamheden in afzetting civiele aannemer Hoogte onderzijde bord tot MV= 7.00m (onderzijde vakwerkportaal)					74991/004	



RWS CIV NBd- nat. bewegw. dienst

ardi.misran@rws.nl

ardi.misran@rws.nl

Schermafbeelding



Panorama ID:

W0CS64V7, 28 mrt 2025

Viewer link: [Klik hier om de link te openen](#)

Opmerkingen

74991/004

A76-9,8-Re

