

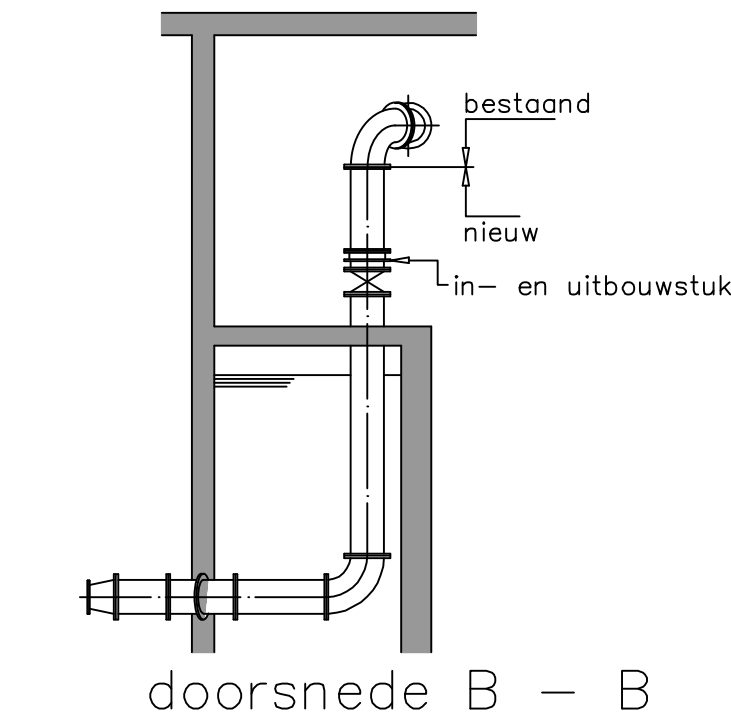



VOOR TRACE LEIDINGEN MERENWIJK EN  
TERREINRIOLERING ZIE TEK. LN 3B01 086  
VOOR MAATVOERING ZIE TEK. LN 3B01 087

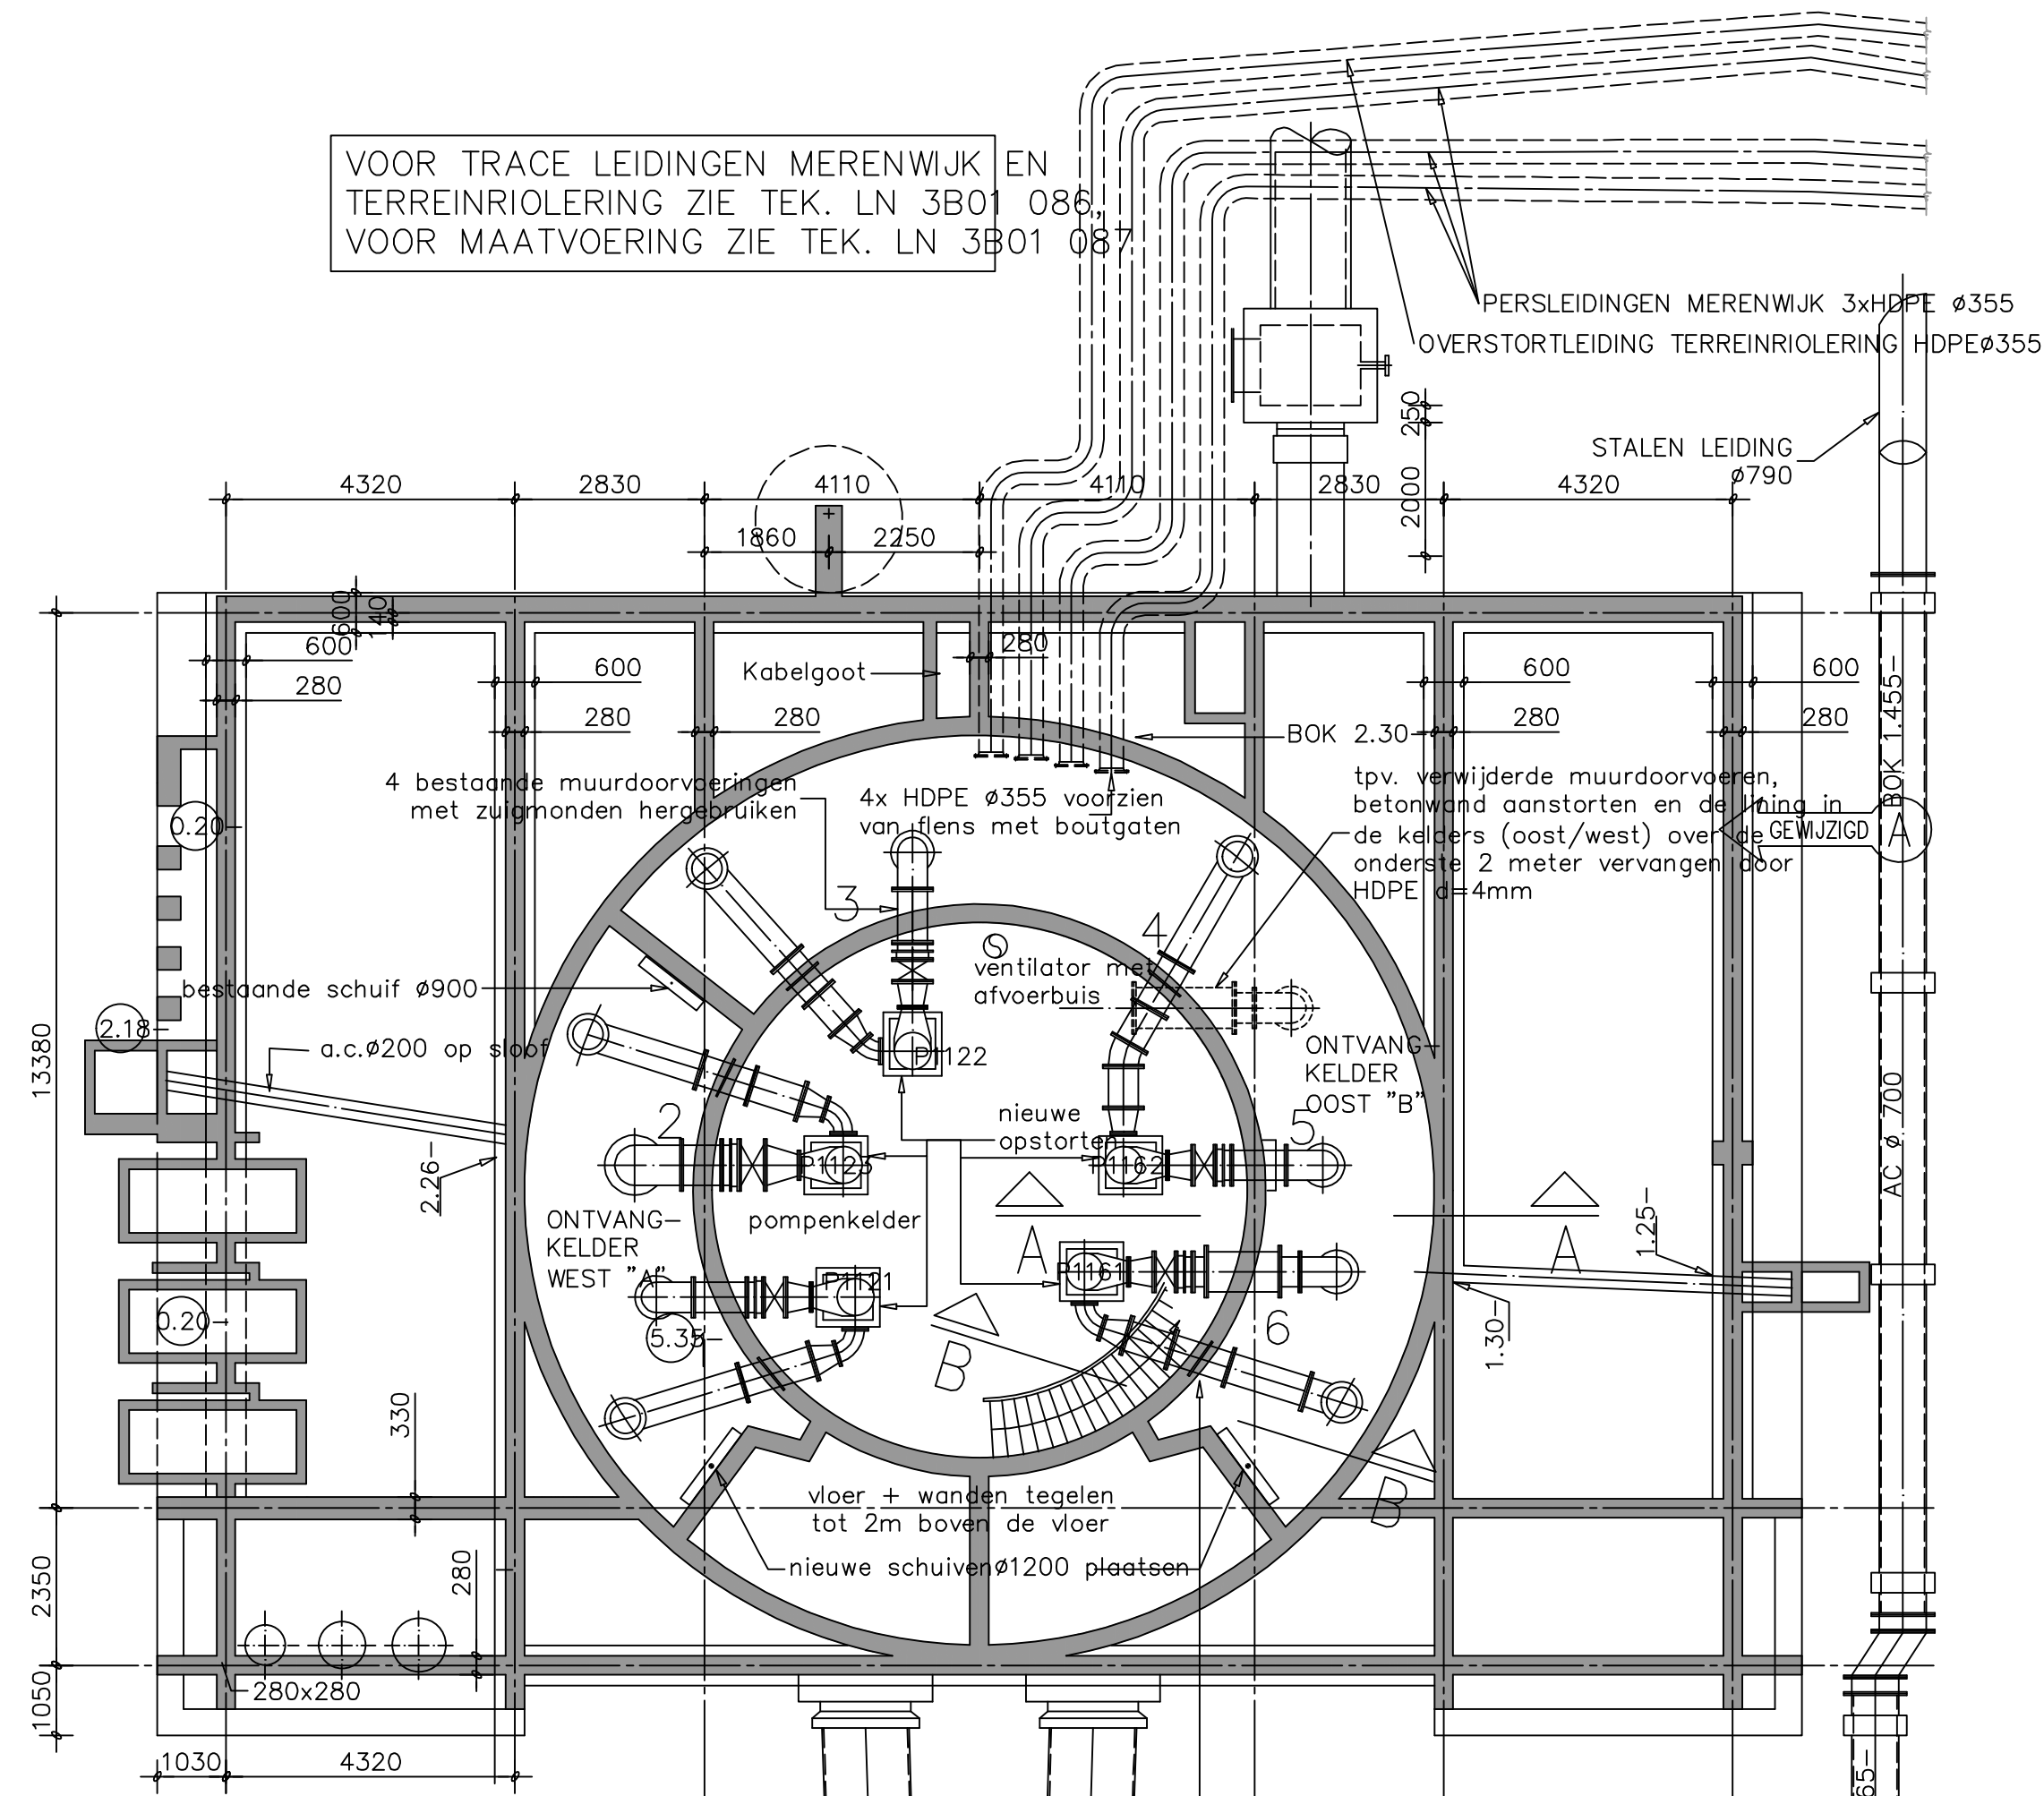


doorsnede A - A

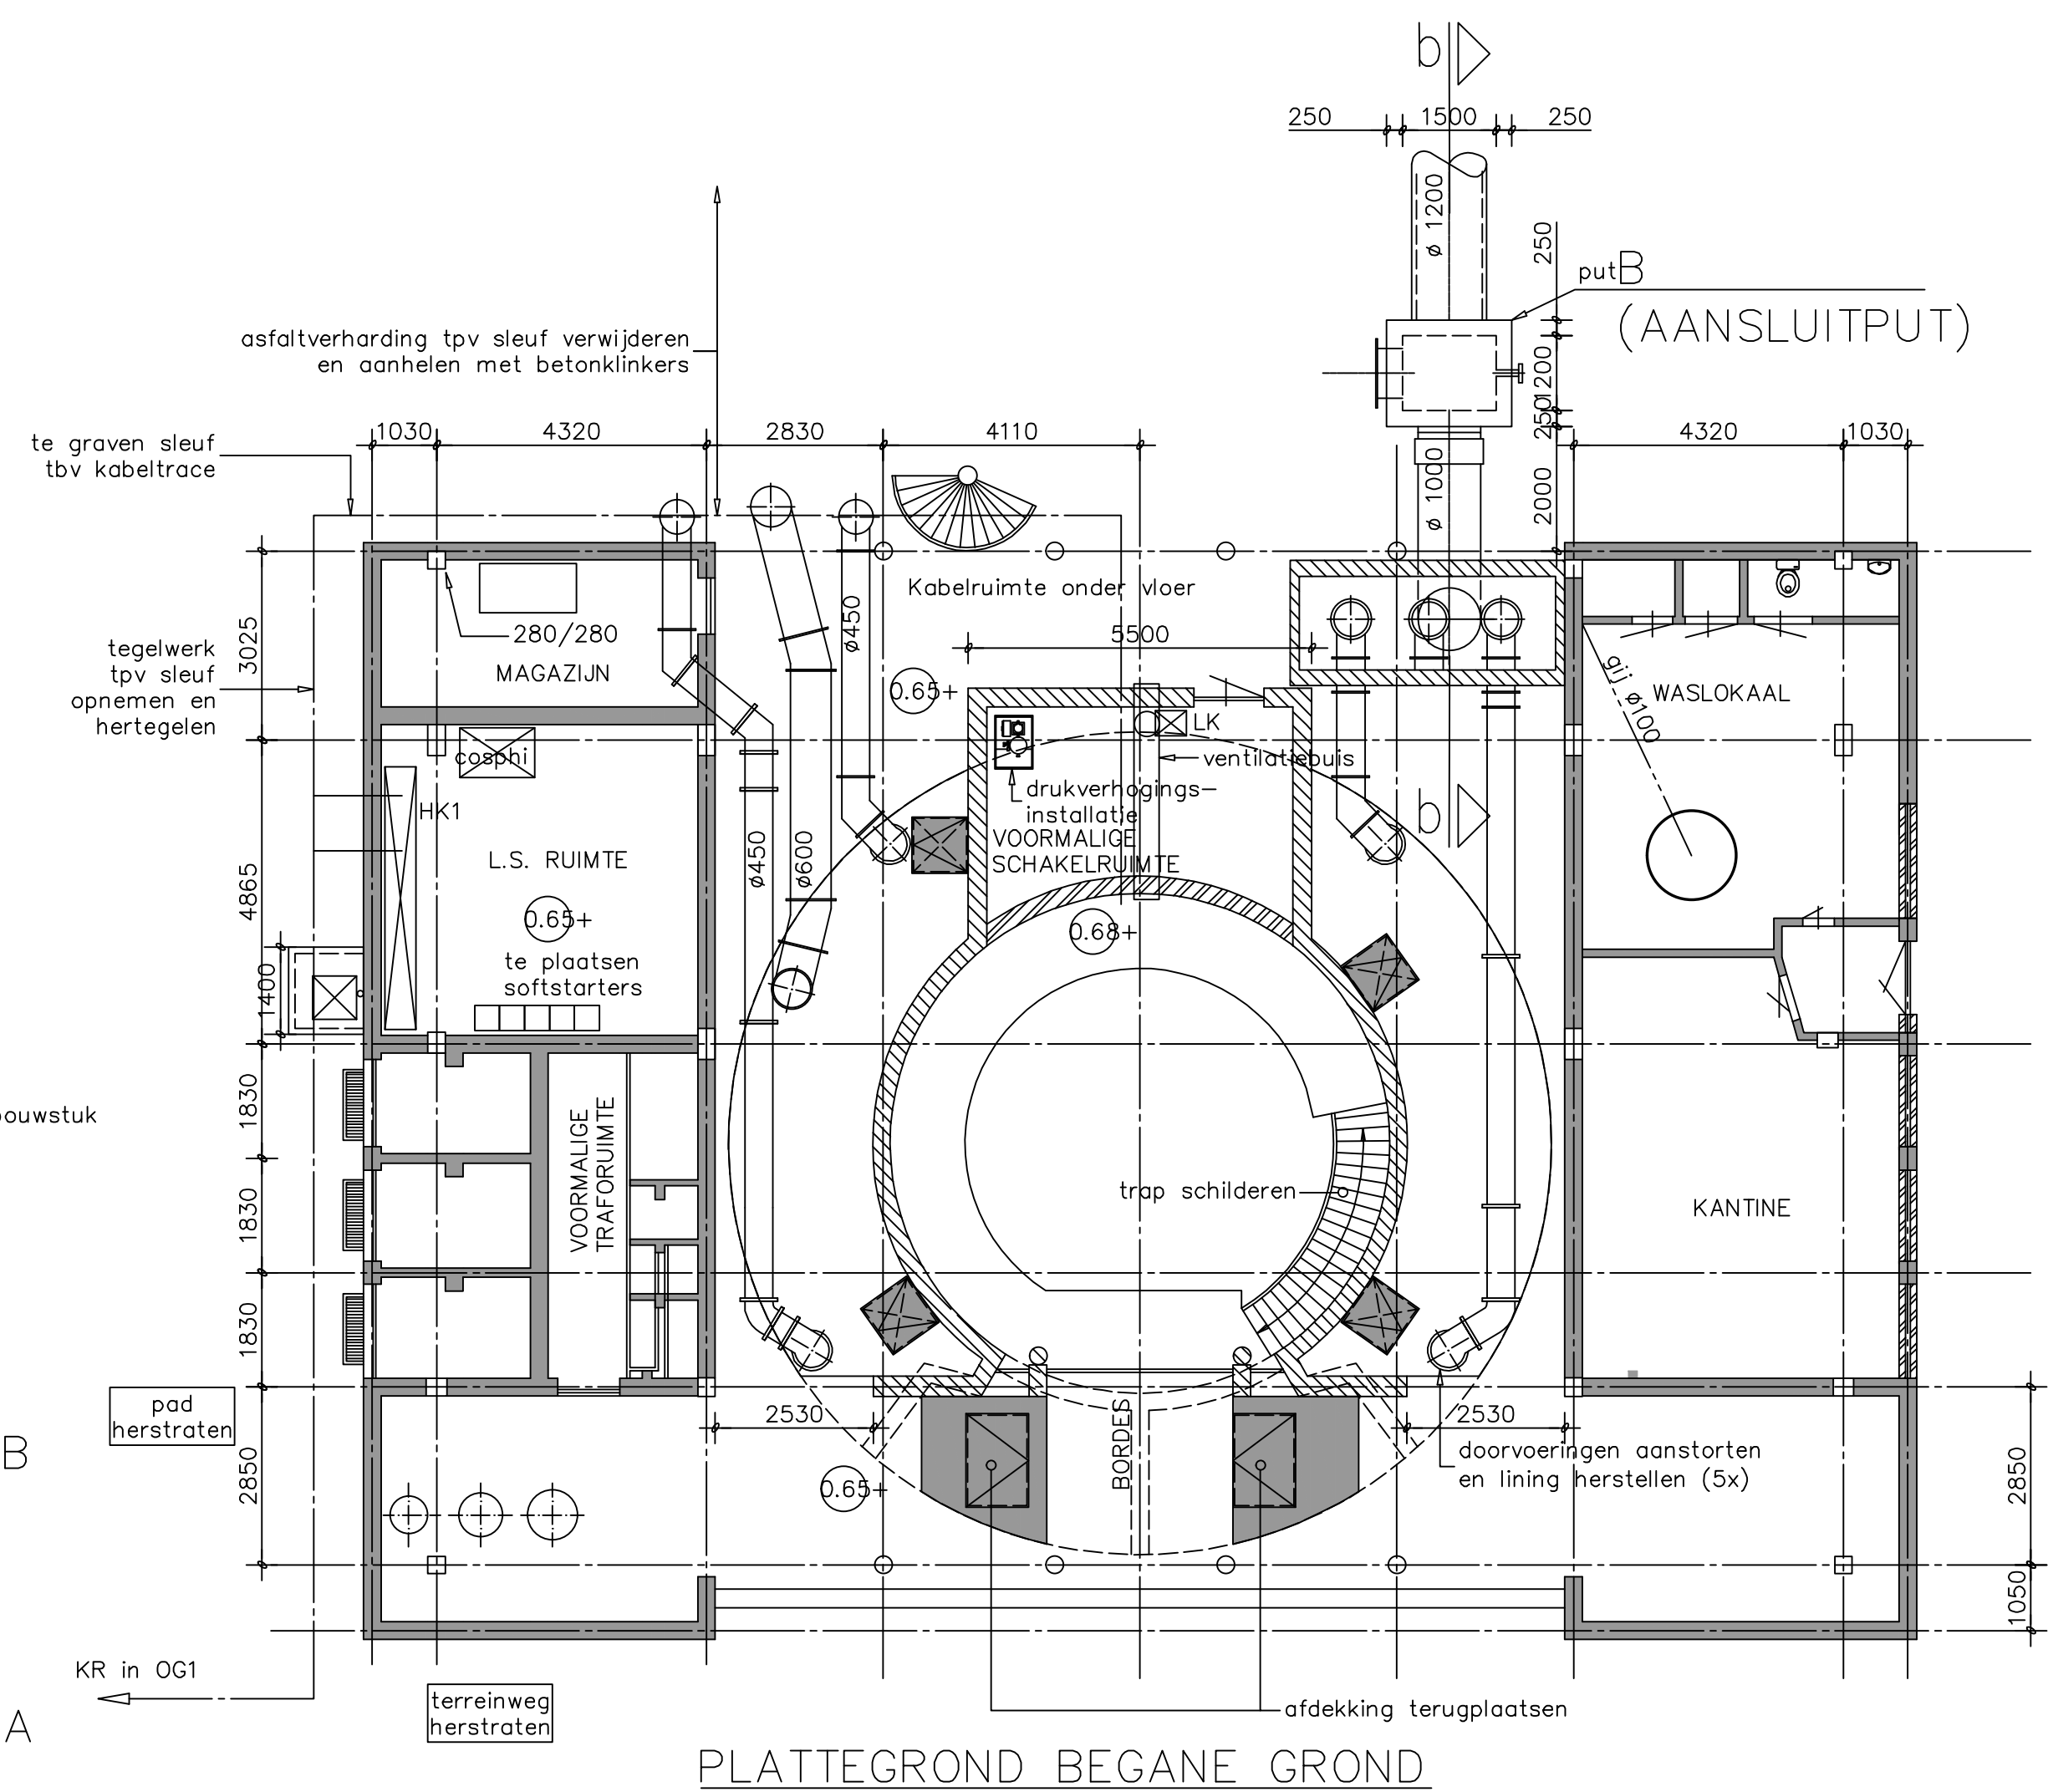


PLATTEGROND BEGANE GROND

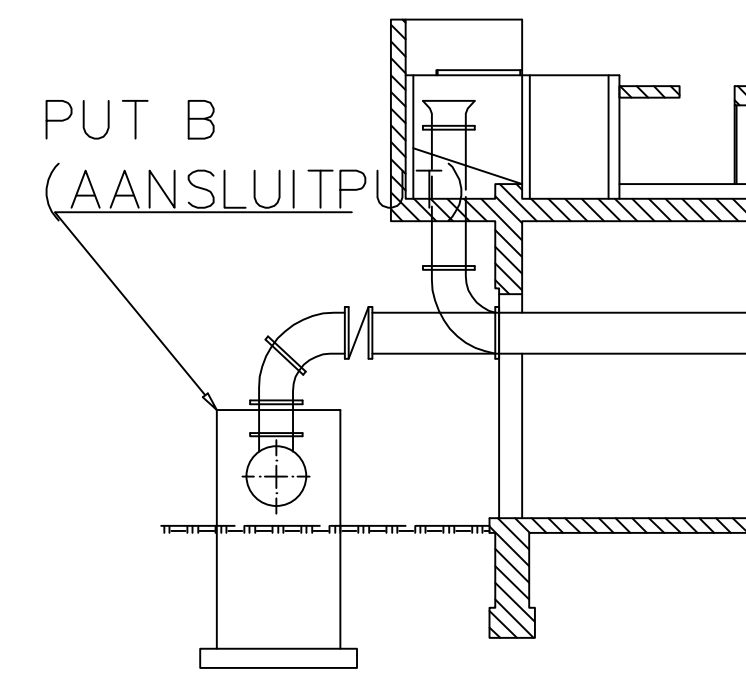

DSN C

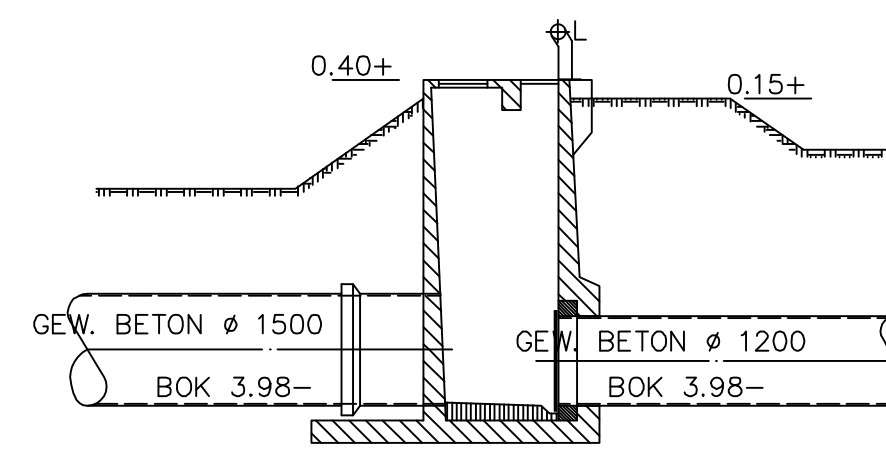

DSN a-a

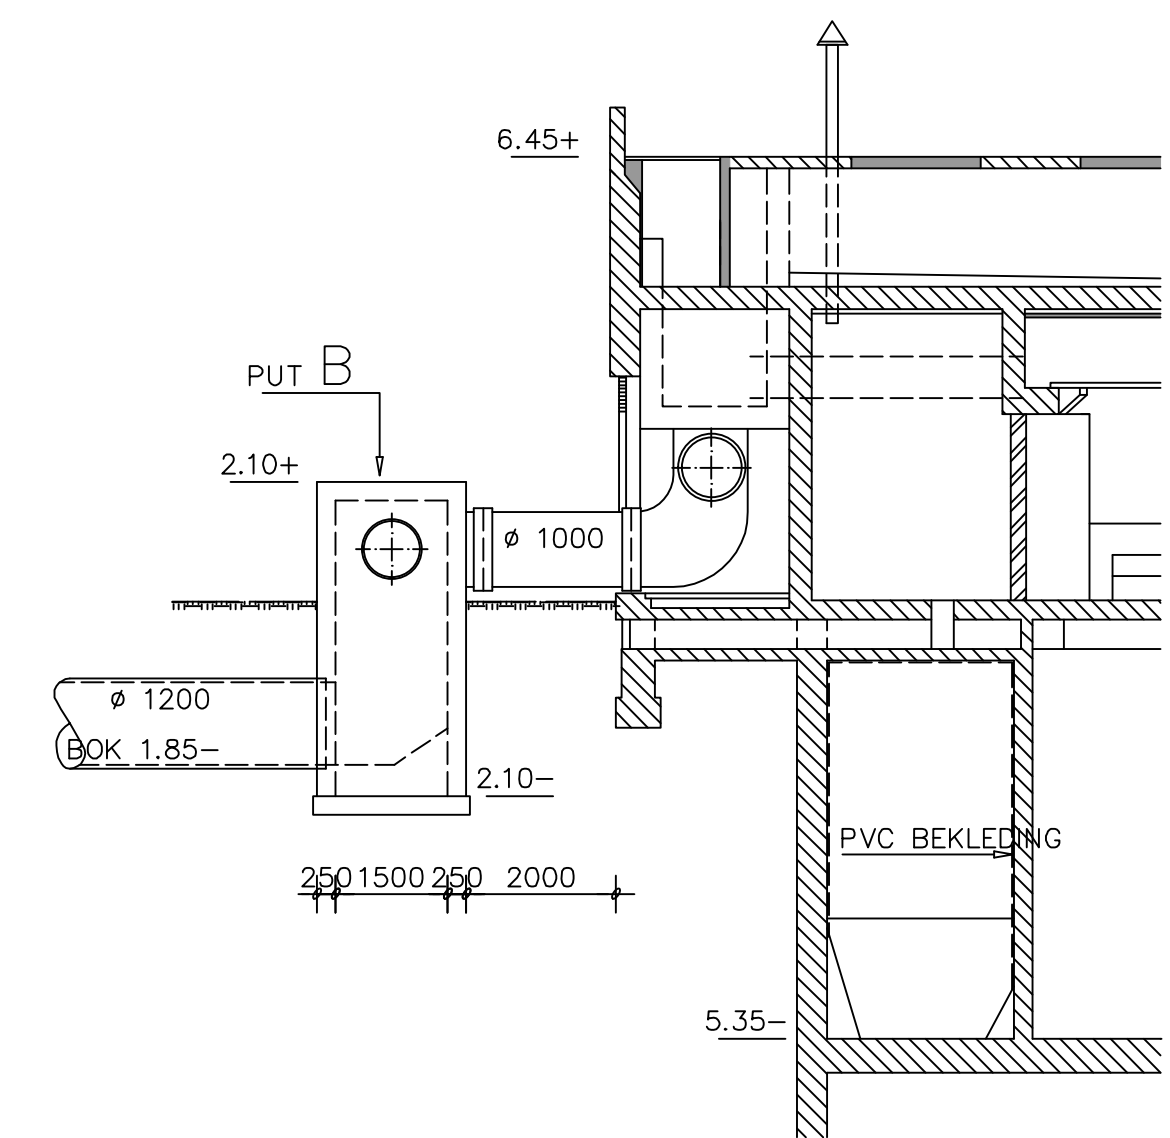

DSN b-b

A		Revisie		W. Verburg		2-7-2005	
wijz.		omschrijving:		get.:		d.d.:	
awzi Leiden Noord		nieuwe situatie		get.:		d.d.:	
Hoogheemraadschap van Rijnland		get.:		datum:		schaal: 1:100	
C. Spaans		get.:		datum:		behoort bij:	
get.:		datum:		tek.:		nr.:	
Postbus 156, 2300 AD Leiden. Telefoon 071-5168268. Telefax 071-5123916		nr.:		tek.:		LN 3C03203	