


Japanse Duizendknoop (JDK)
De Krijgsman.
tekening 4 van 7 Muiden
datum 22-01-2026

Gewijzigd.
datum 22-01-2026

Japanse
Duizendknoop
(JDK)

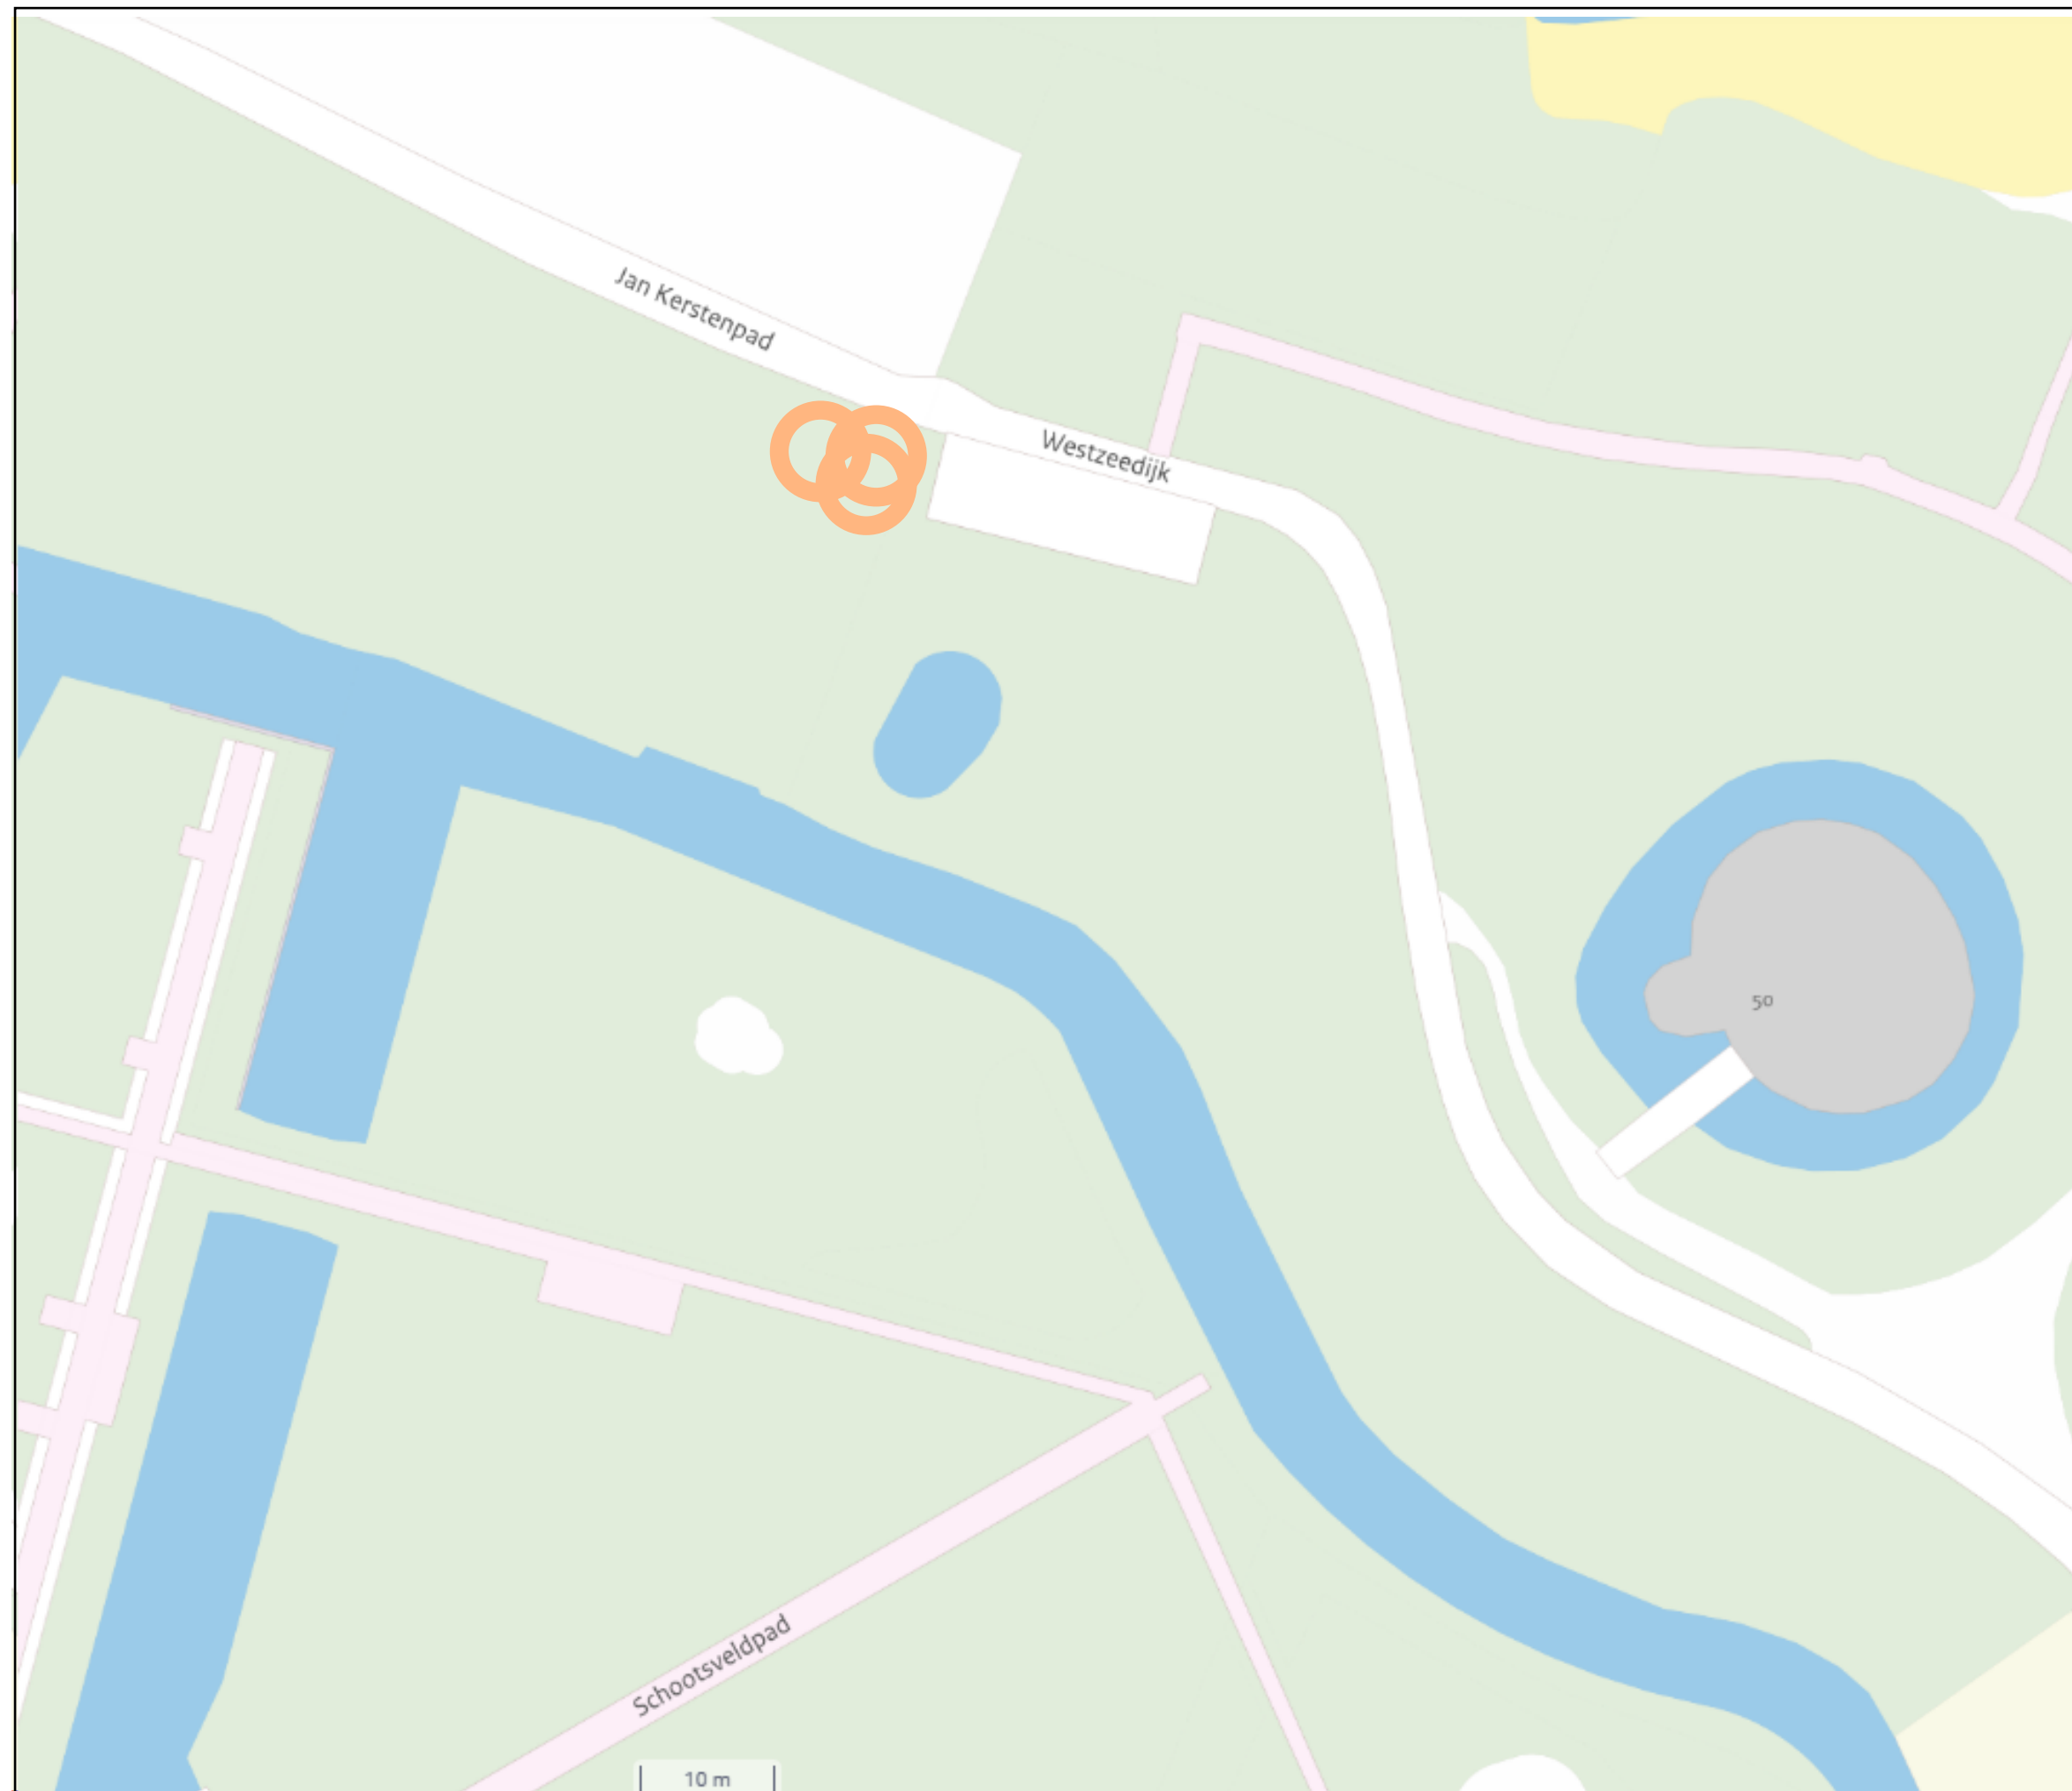

Schaal: 1:1000

