


Japanse Duizendknoop (JDK)  
Waldenlaan Bussum.  
Achter nr.17 en nr.19.  
tekening 6 van 7

Datum 22-01-2026  
Gewijzigd.  
datum 22-01-2026

Japanse  
Duizendknoop

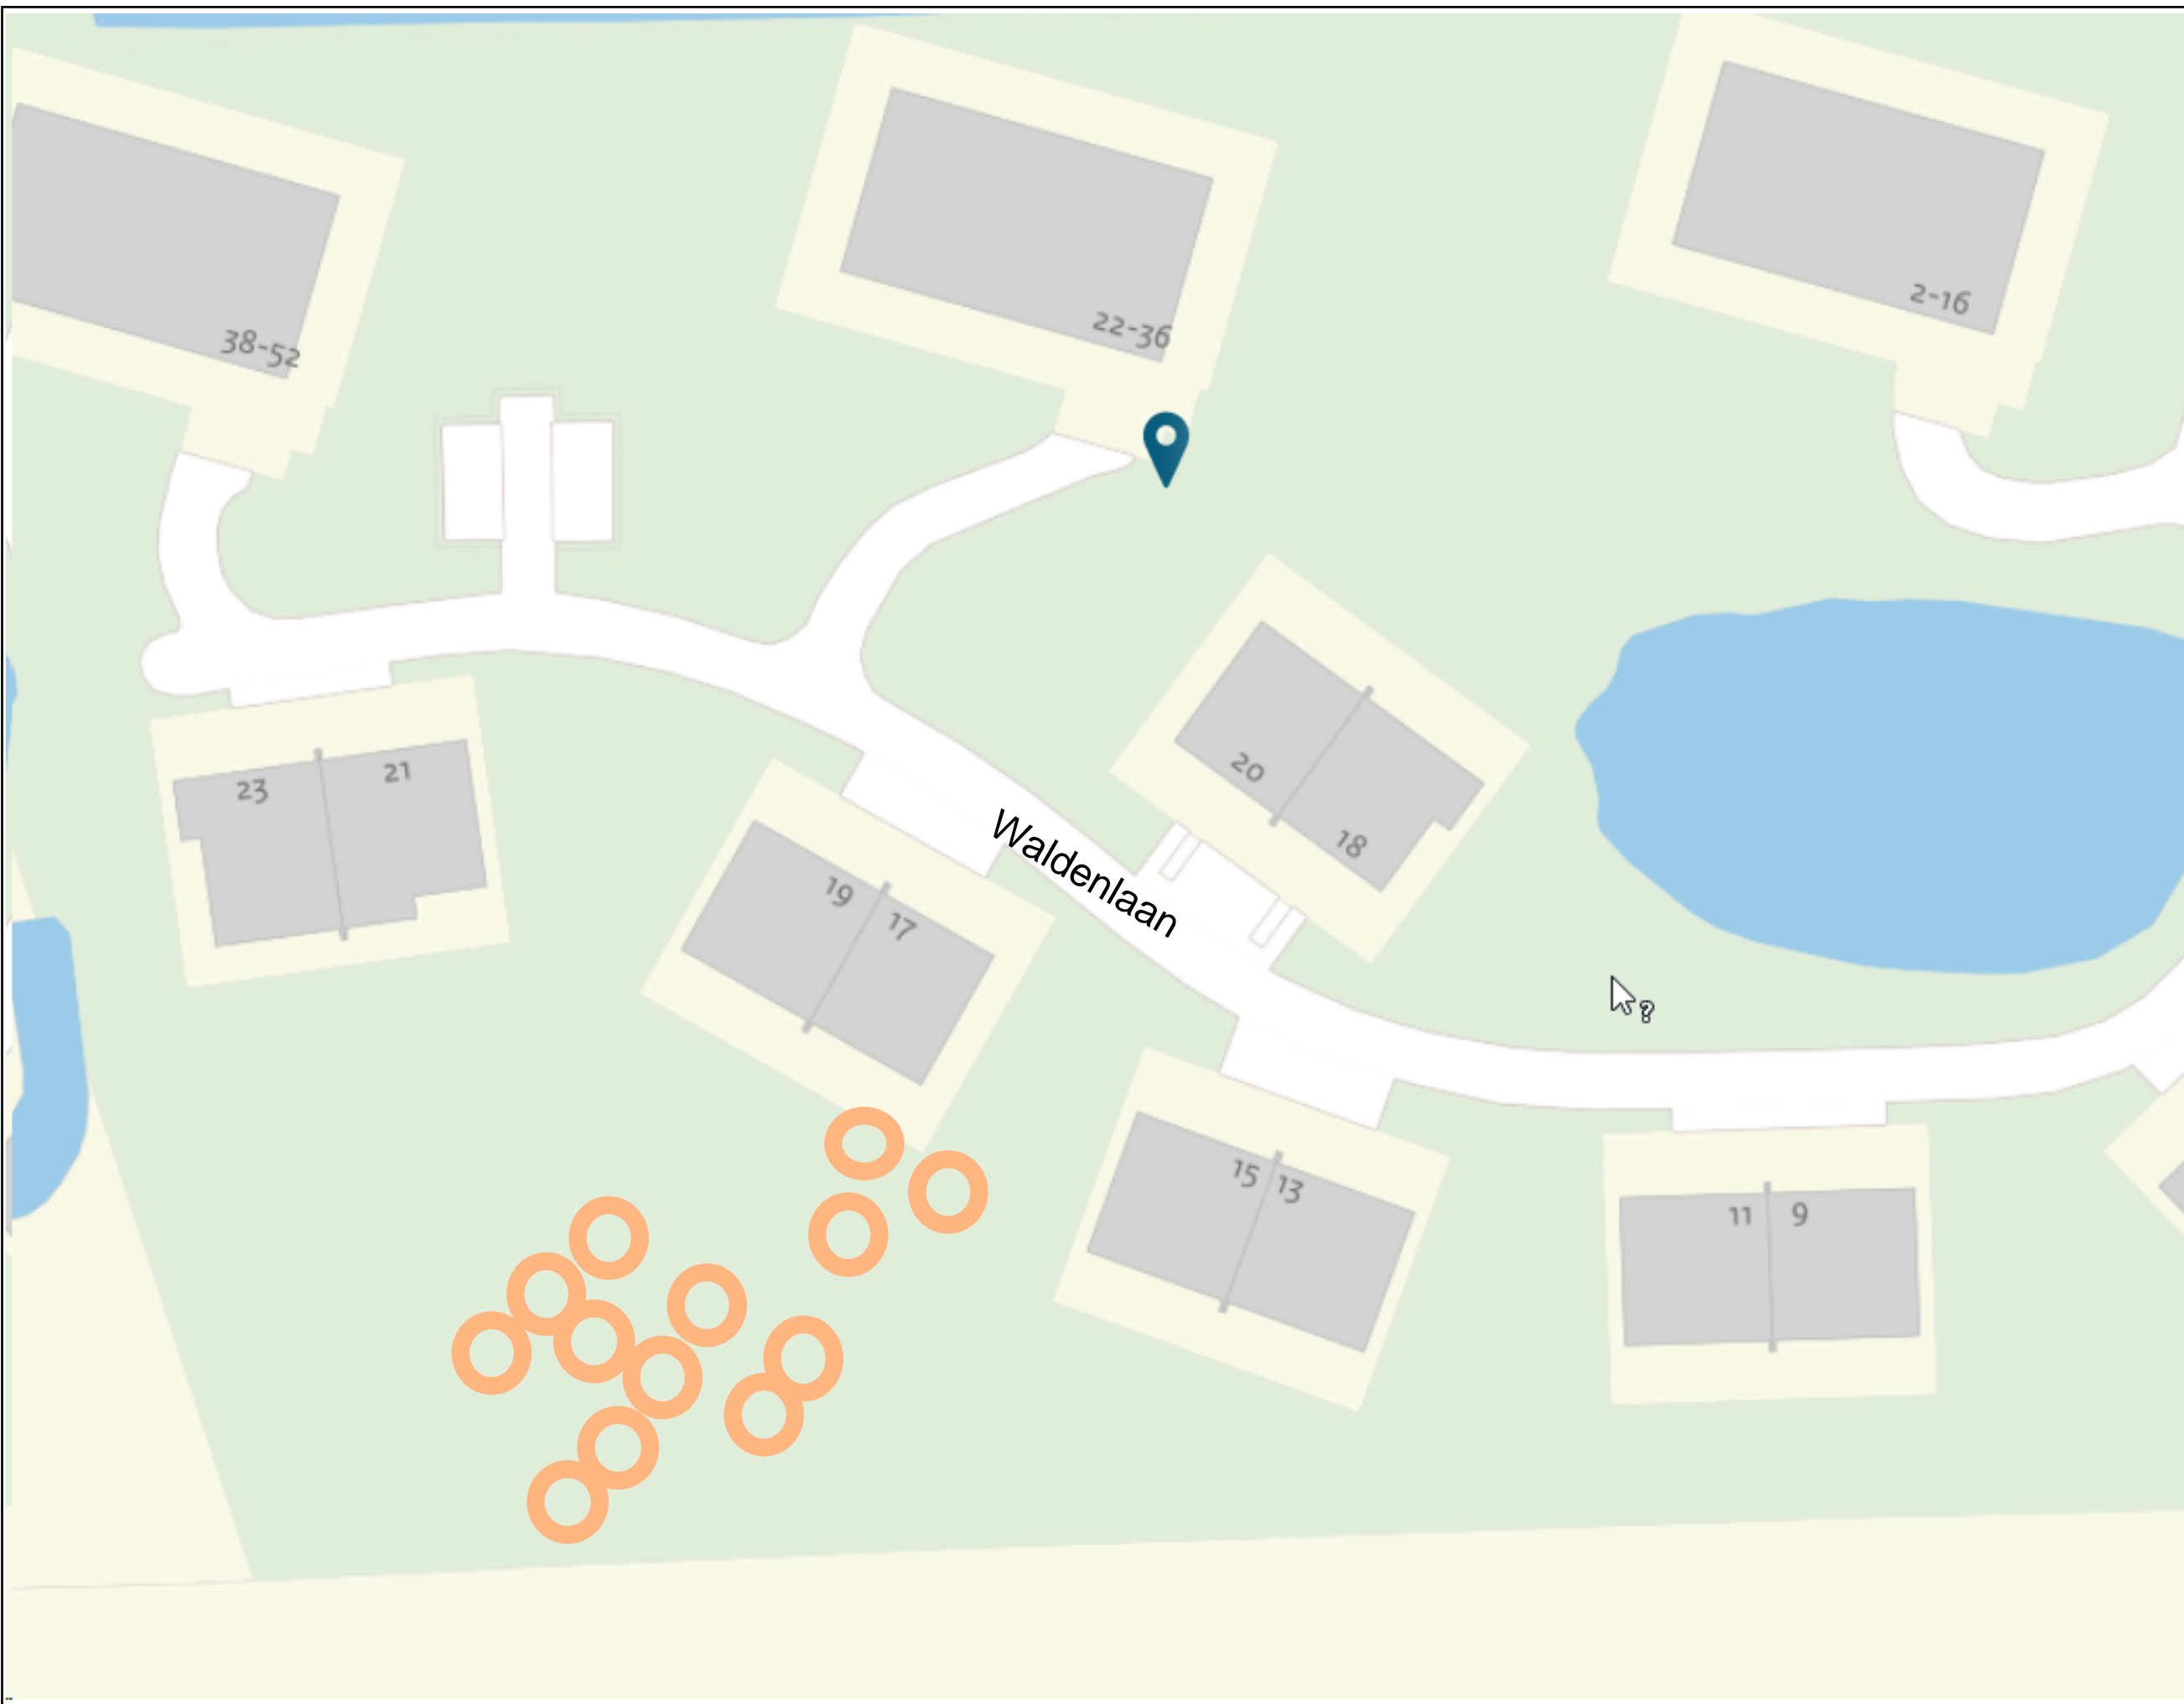

Afdrukdatum: 18-08-2023

Schaal: 1:1000

