



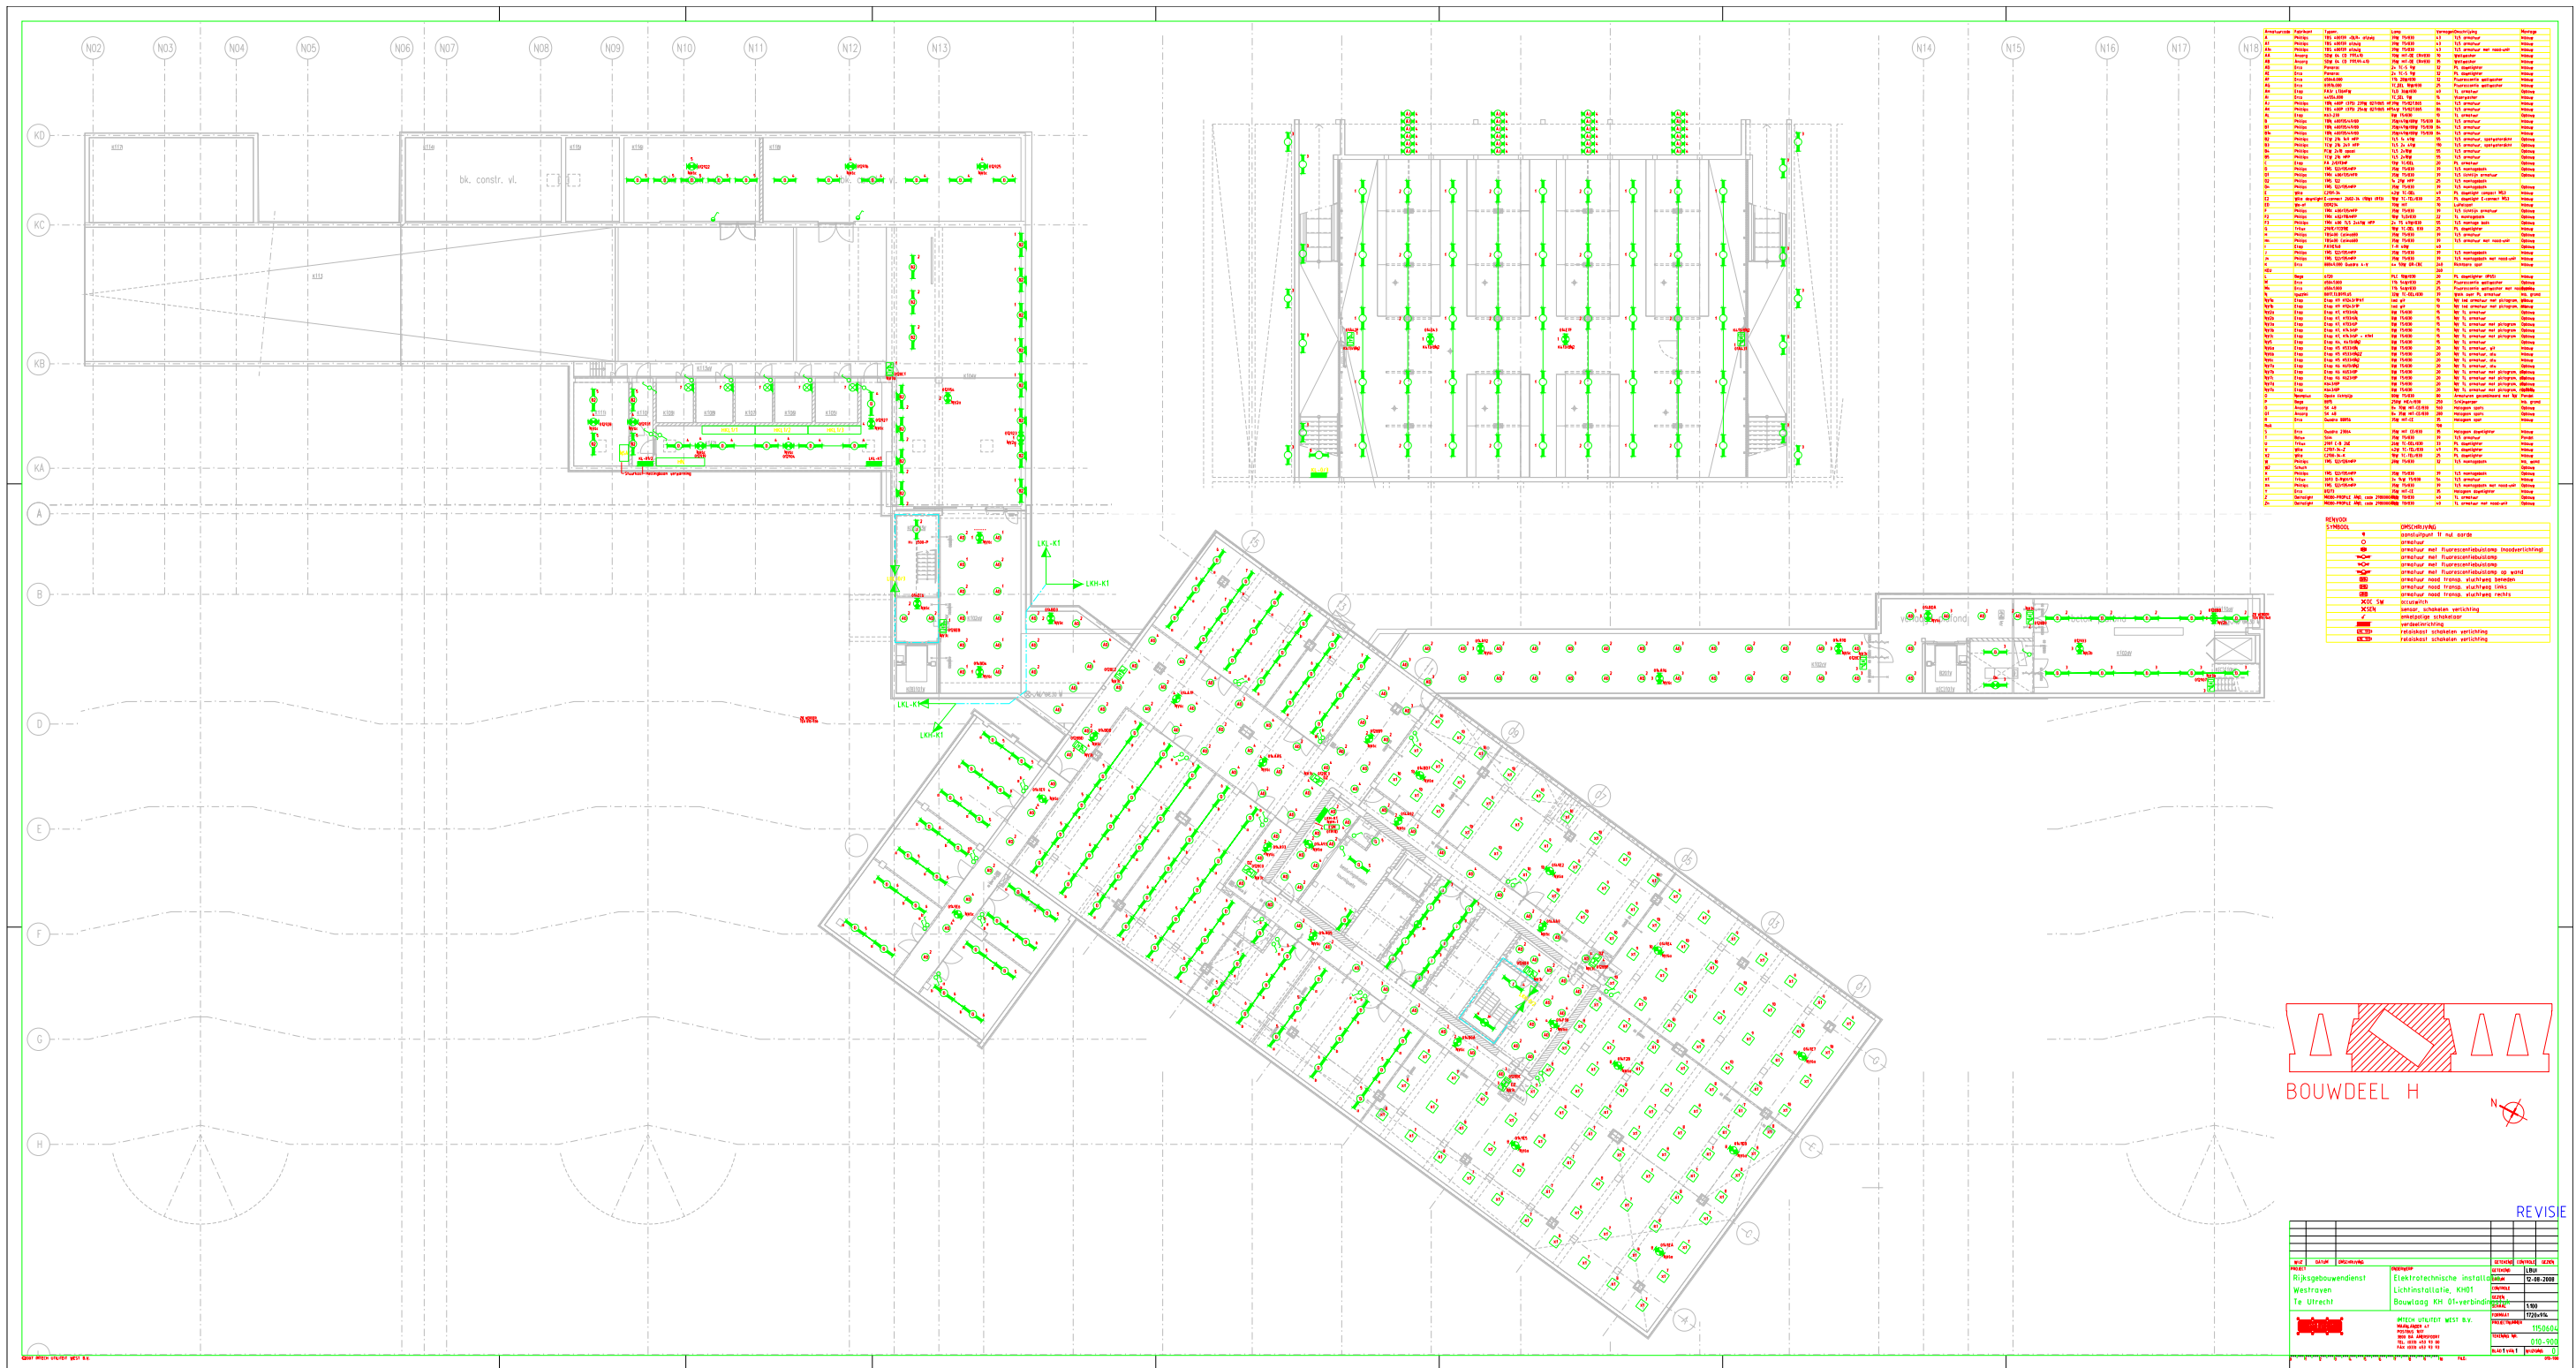

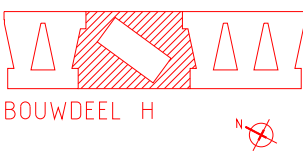

Revisie	datum	omschrijving	ontworpen	getekend	controle	datum
1						
2						
