
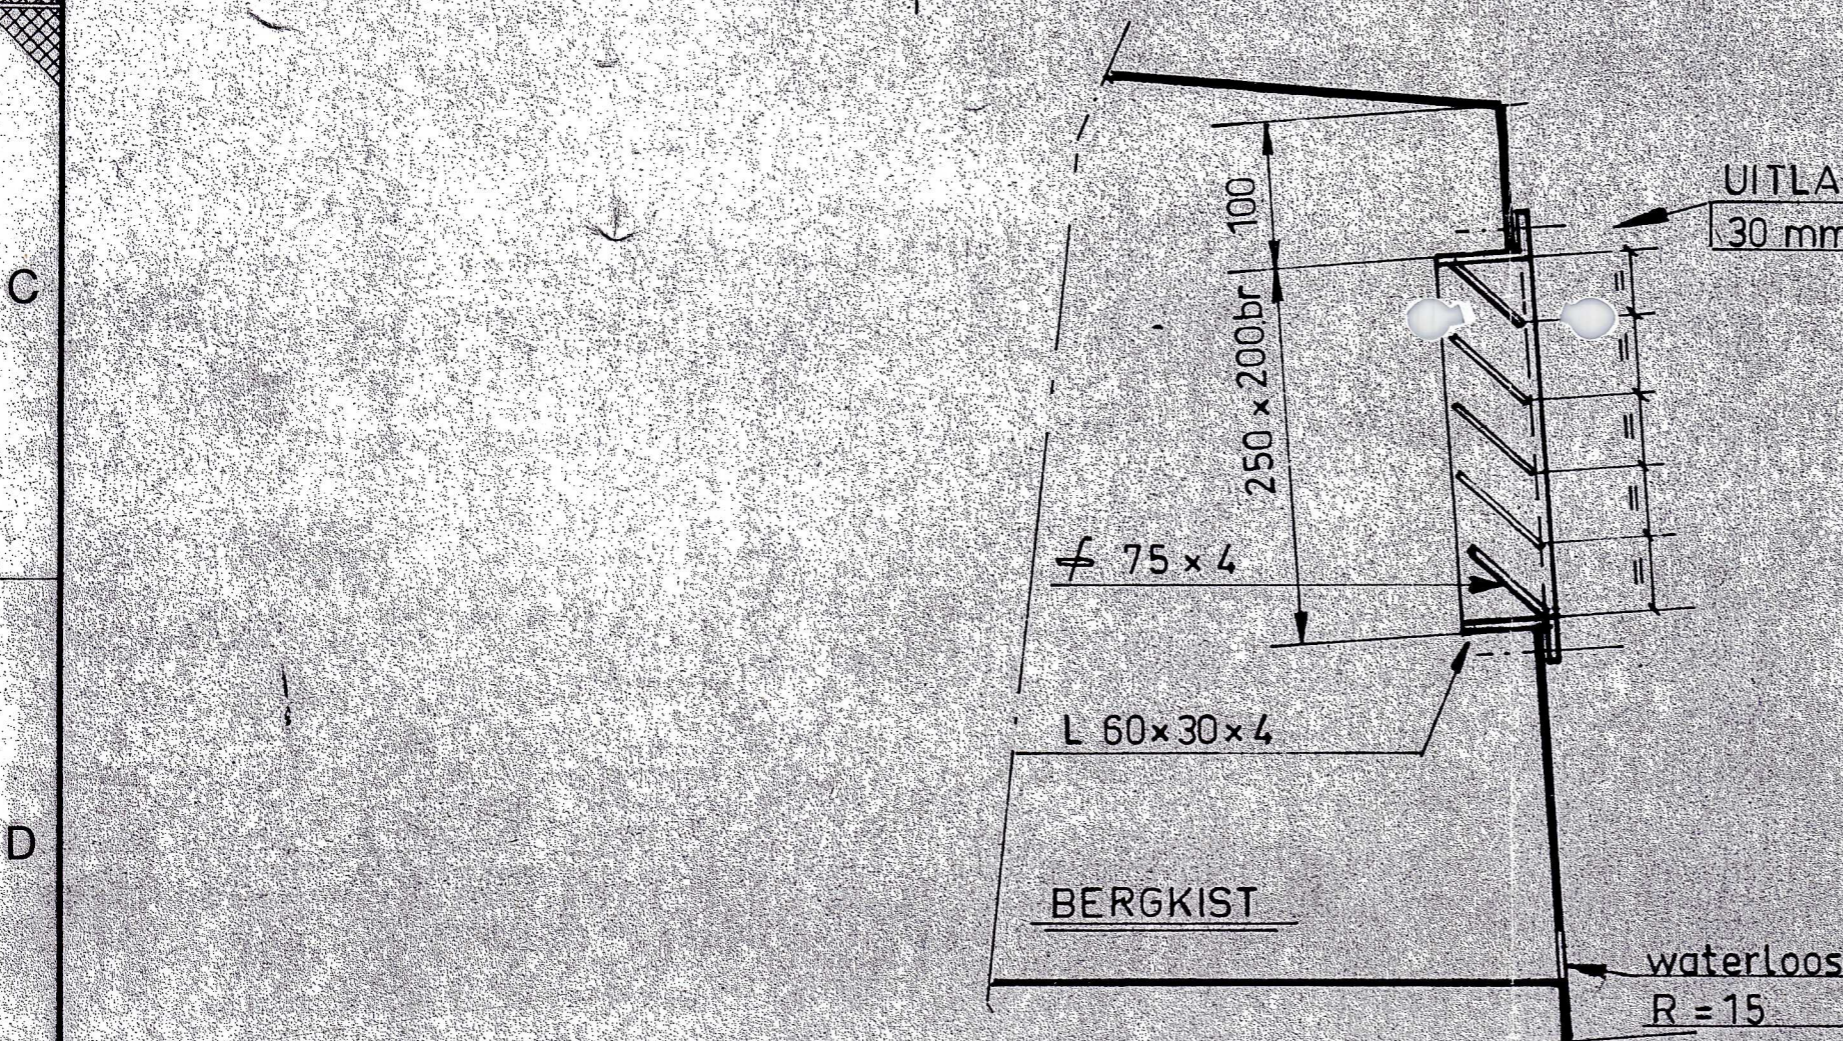
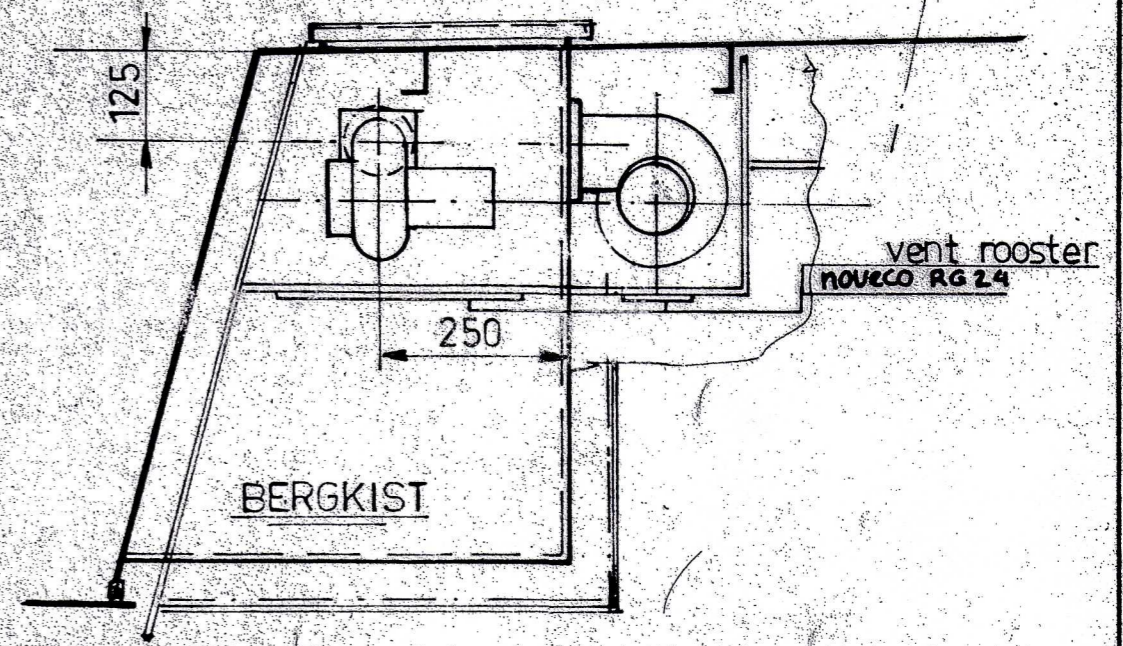


AANZICHT VOORROEF

DOORSNEDE A-A

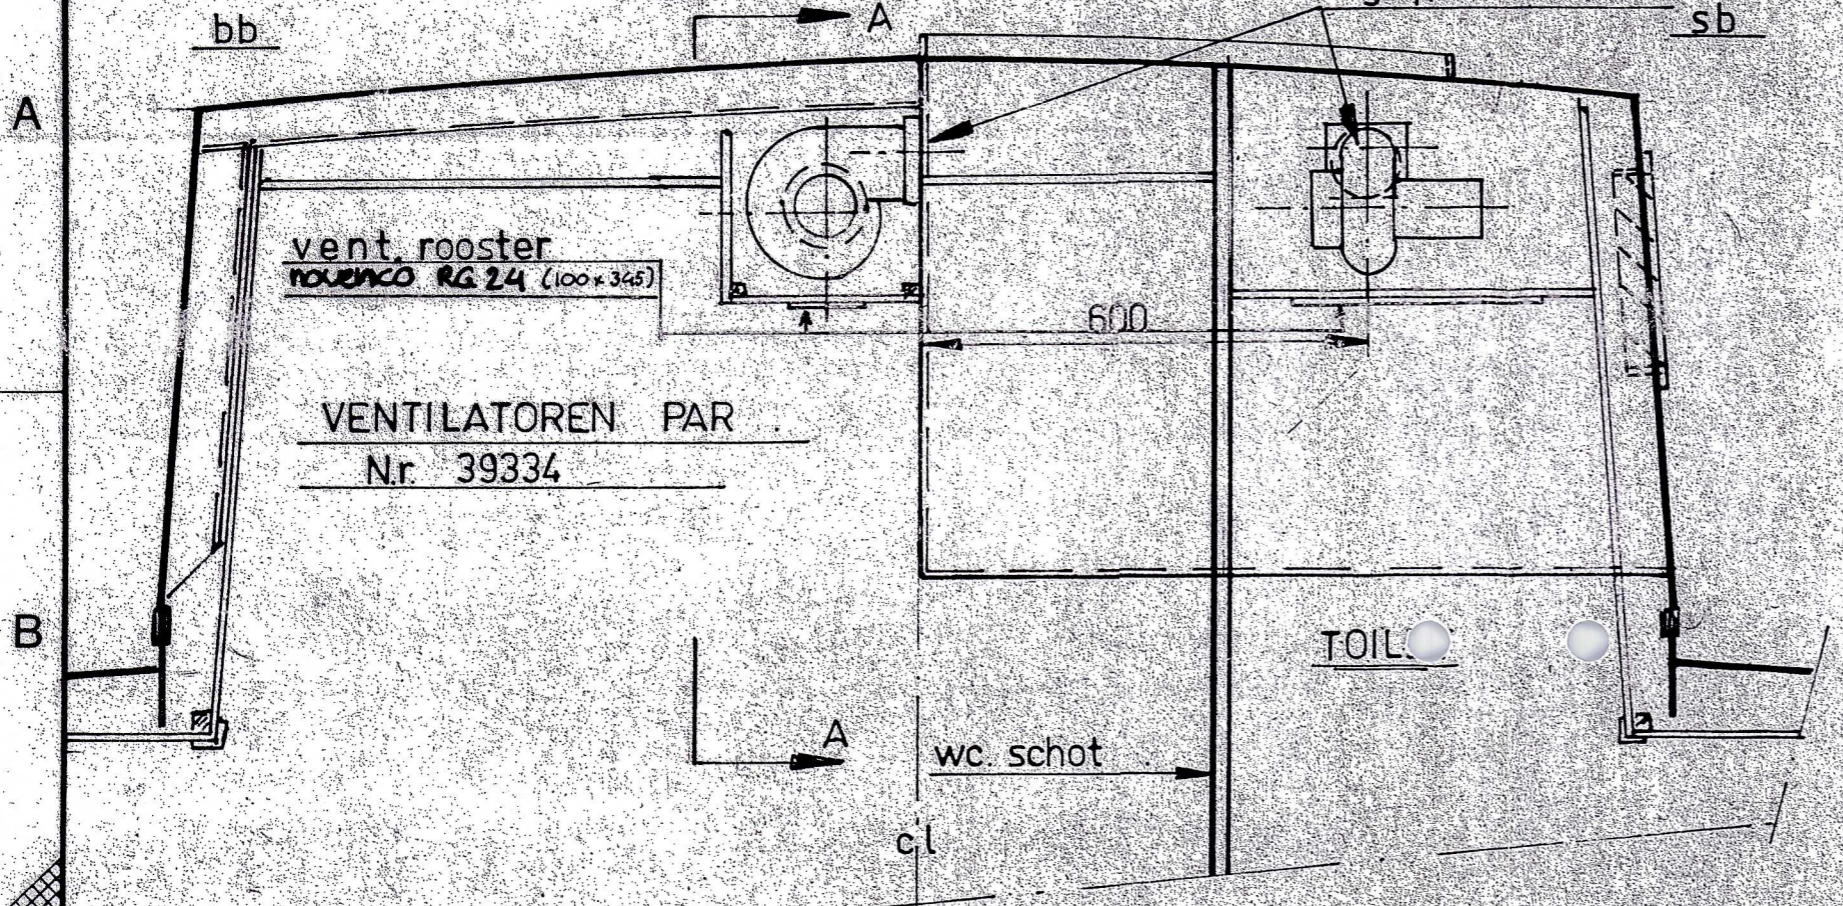

OBSERVATIE			
MATERIAAL			
1:10. 1:5			
Nde J. 13-12-90			
GEZIEK			
BENAMING		auteursnummer	
<u>VENTILATIE ROEF - TOILET</u>		dit ontwerp is het eigendom van Schottel en wordt beschermd door het auteursrecht.	
<b>SCHOTTEL</b>		tek. 36.02. B - 2 0 3	INDEX
overgenomen van	vervangt	wordt vervangen door	