
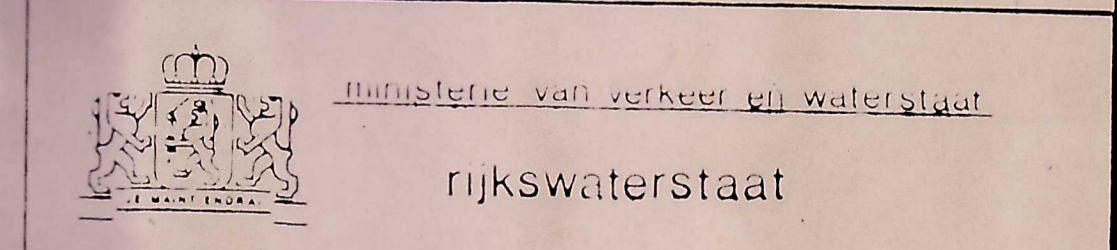


Pos. nr.	Pijpdiam.	Materiaal
A	31,7 x 1,25	DIN 2394 KB
B	25,4 x 1,25	DIN 2394 KB
C	18 x 1,25	DIN 2394 KB
D		
E		
F		
G		
H		
I		
J		

Pos. nr.	Stuks	Omschrijving	n.d.	Numm.	Fabr.	Opmerking
1	1	Z.V. KETEL			Kalola	b 25 29 kW
2	1	CIRCULATIE POMP			FRACO	TYPE F1-AG-24V
3	1	AFTAPKRAAN	1/2"		FLANCO	MESSING
4	1	OVERDRUK VENTIEL	1/2"		FLANCO	MESSING
5	1	DRUK EXPANSIEVAT	3/4"		FLEXON	SLTR - SATO
6	1	SLANGTUUL	1/2"			MESSING
7	1	SCHUIFAFSLUITER	1/2"	290	ECON.	BRONS
8	1	TERUGSLAG KLEP	1/2"	500	ECON.	BRONS
9	1	MANO - THERMOMETER	1/2"		FLANCO	MESSING
10	14	REGELAFSLUITER	1/2"	1565	ECON.	BRONS
11	13	ONTWICHTINGSKRAAN	1/2"		FLANCO	MESSING
12	4	THERMOSTAATKRAAN	1/2"		DANFOSS	
13						
14	1	RADIATOR			STELRAD	640 x 1000 Type 33
15	1	RADIATOR			STELRAD	800 x 600 Type 33
16	2	RADIATOR			STELRAD	720 x 600 Type 22
17	1	RADIATOR			STELRAD	480 x 500 Type 21
18	1	RADIATOR			STELRAD	720 x 800 Type 22
19						
20	1	RIBBENBUISKACHEL			SINUS	WDZ 2000 - 2 kW
21	1	RIBBENBUISKACHEL			SINUS	WDZ 1500 - 1,5 kW
22	1	RIBBENBUISKACHEL			SINUS	WDZ 1000 - 1 kW
23	1	RIBBENBUISKACHEL			SINUS	WDZ 1500 - 1,5 kW
24		converter			JAGA	400 - 20 D
25						
26						

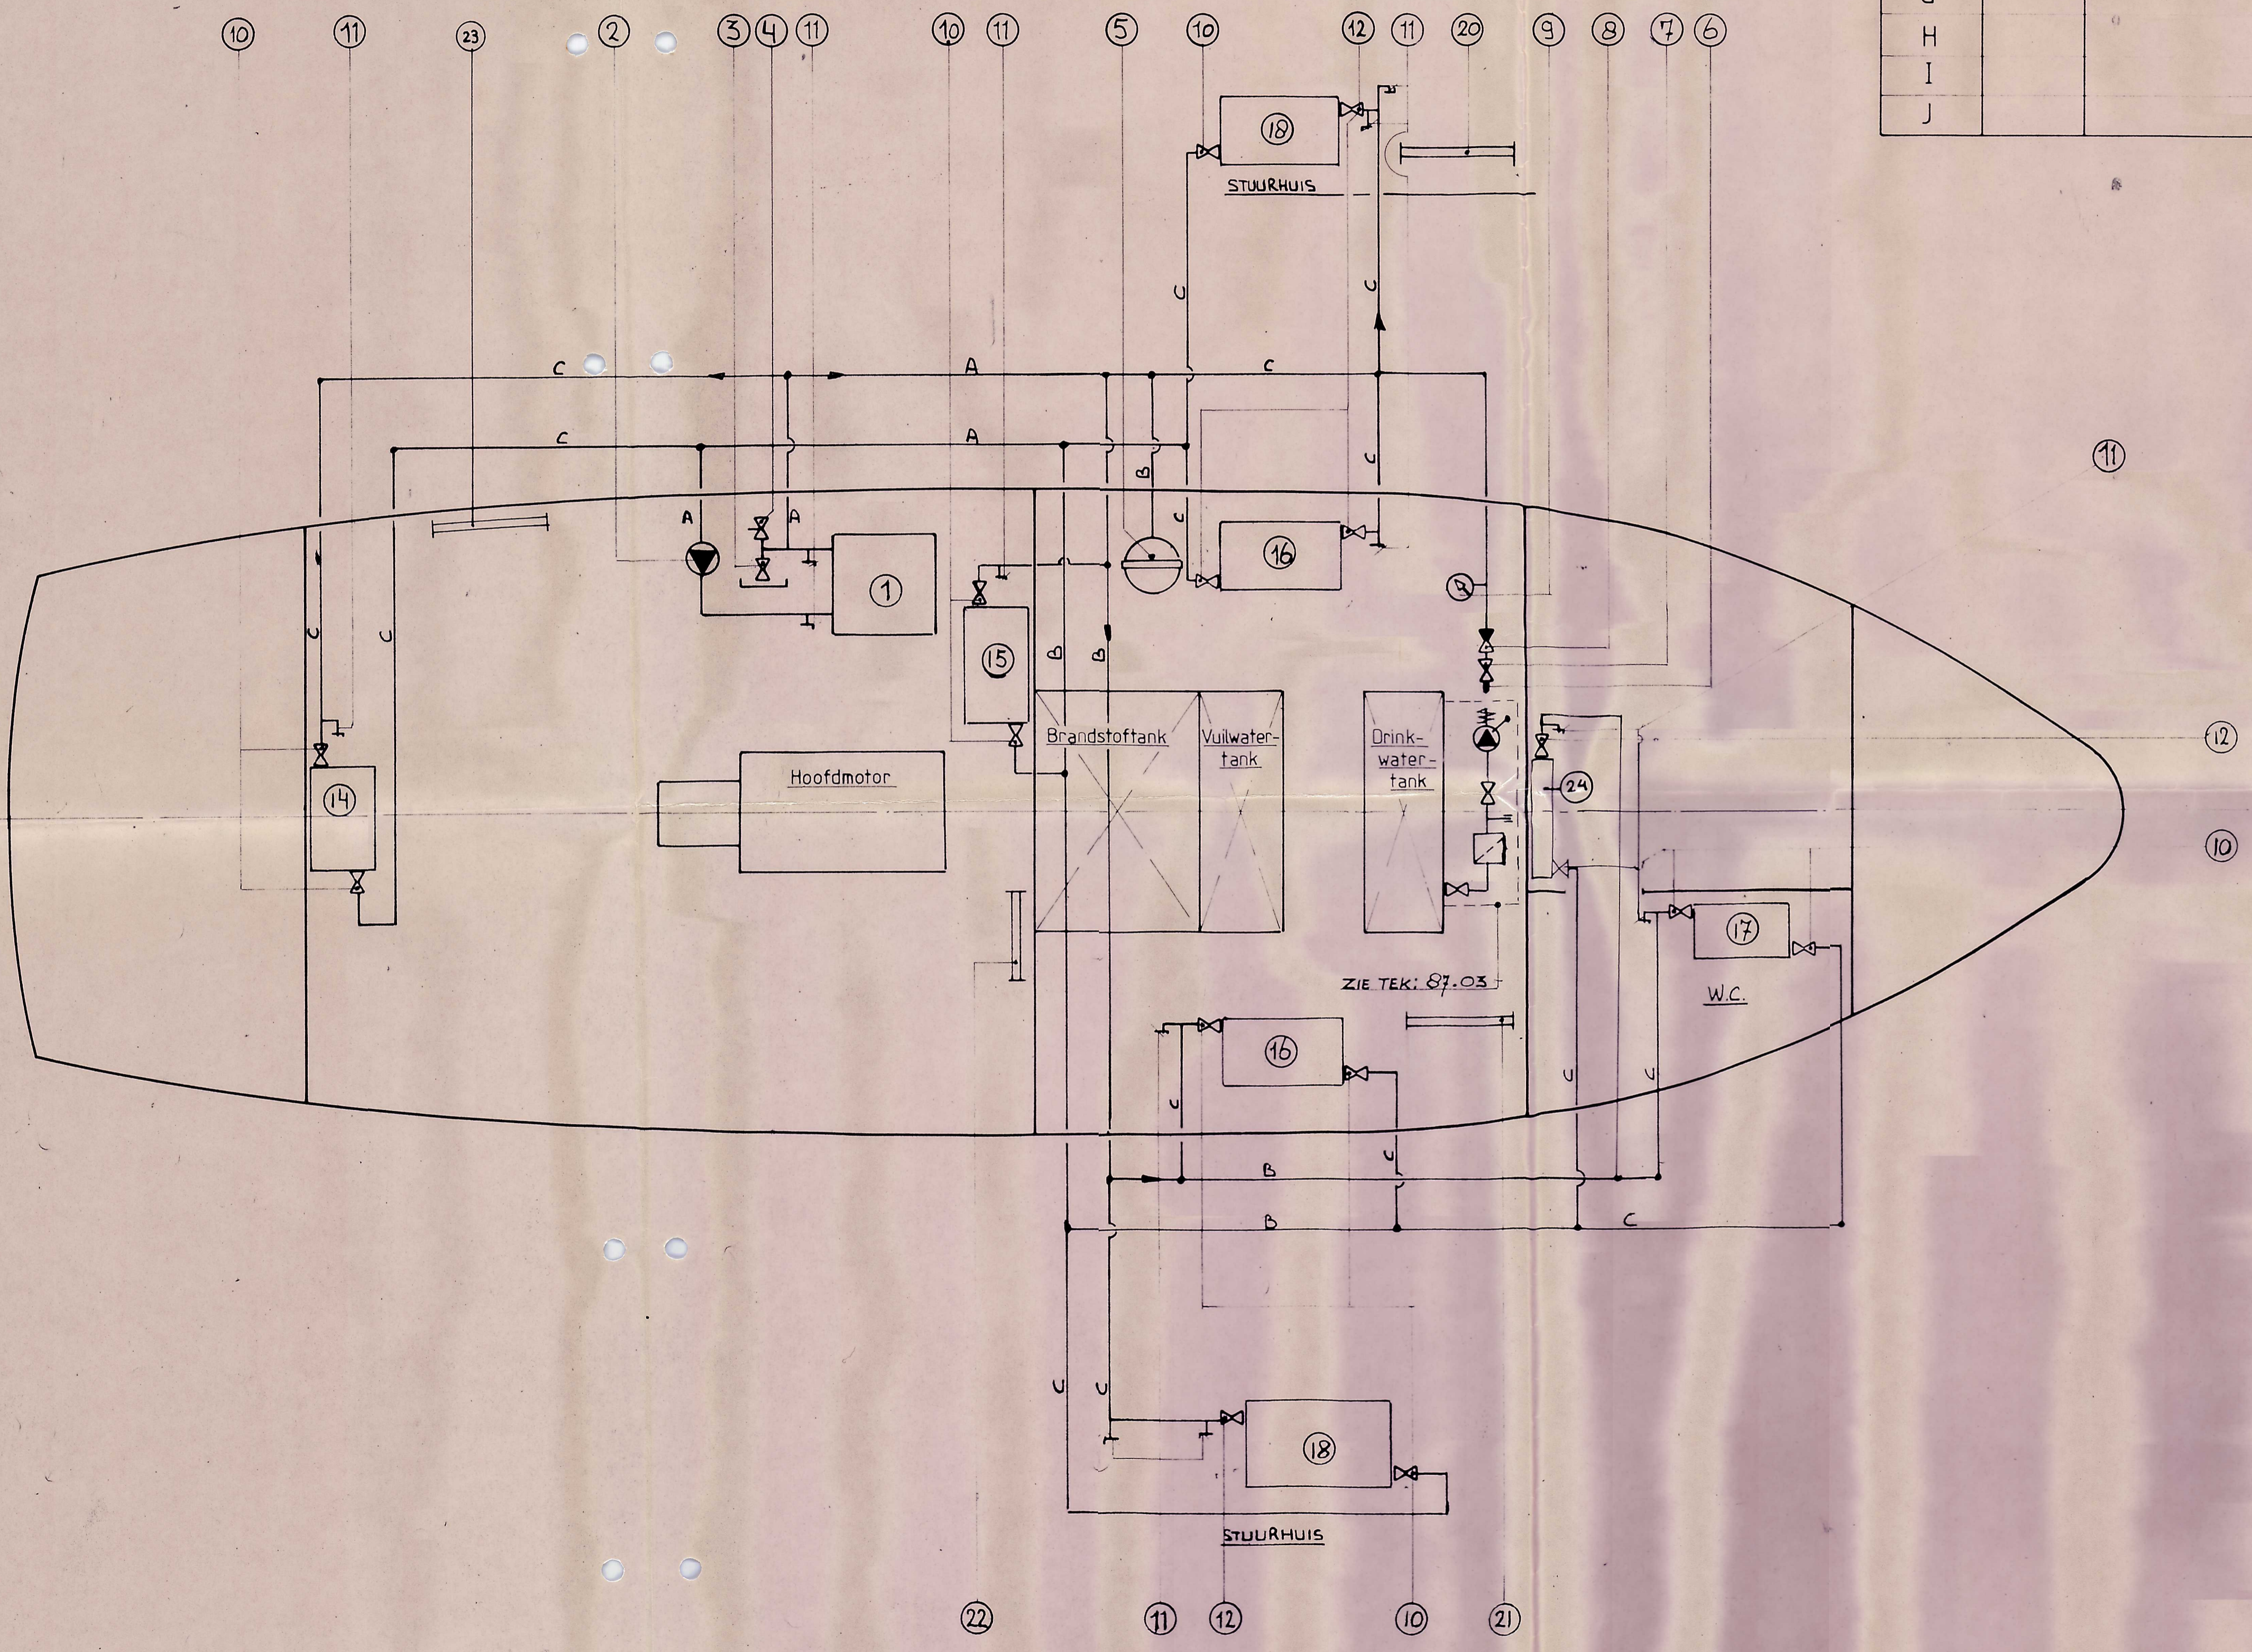

Vergebied: Ic-II, tot 15mijl uit de Nederlandse kust.

Ingenieursburo **MULDER**

15m Peil- en Meetvaartuig R.W.S.

Verwarmingsschema

Al. Revisie 4-6-91
 van laast-scheepsbouw

Revisie 15-3-91
 van laast-scheepsbouw

Drawn: C. VISSER Date: 15-9-88 Scale: 1/

Checked: Yardno: Drwno: 75.10

Description: PO Box 444 4200 AK Gorinchem, Holland. (0)1830-35711