


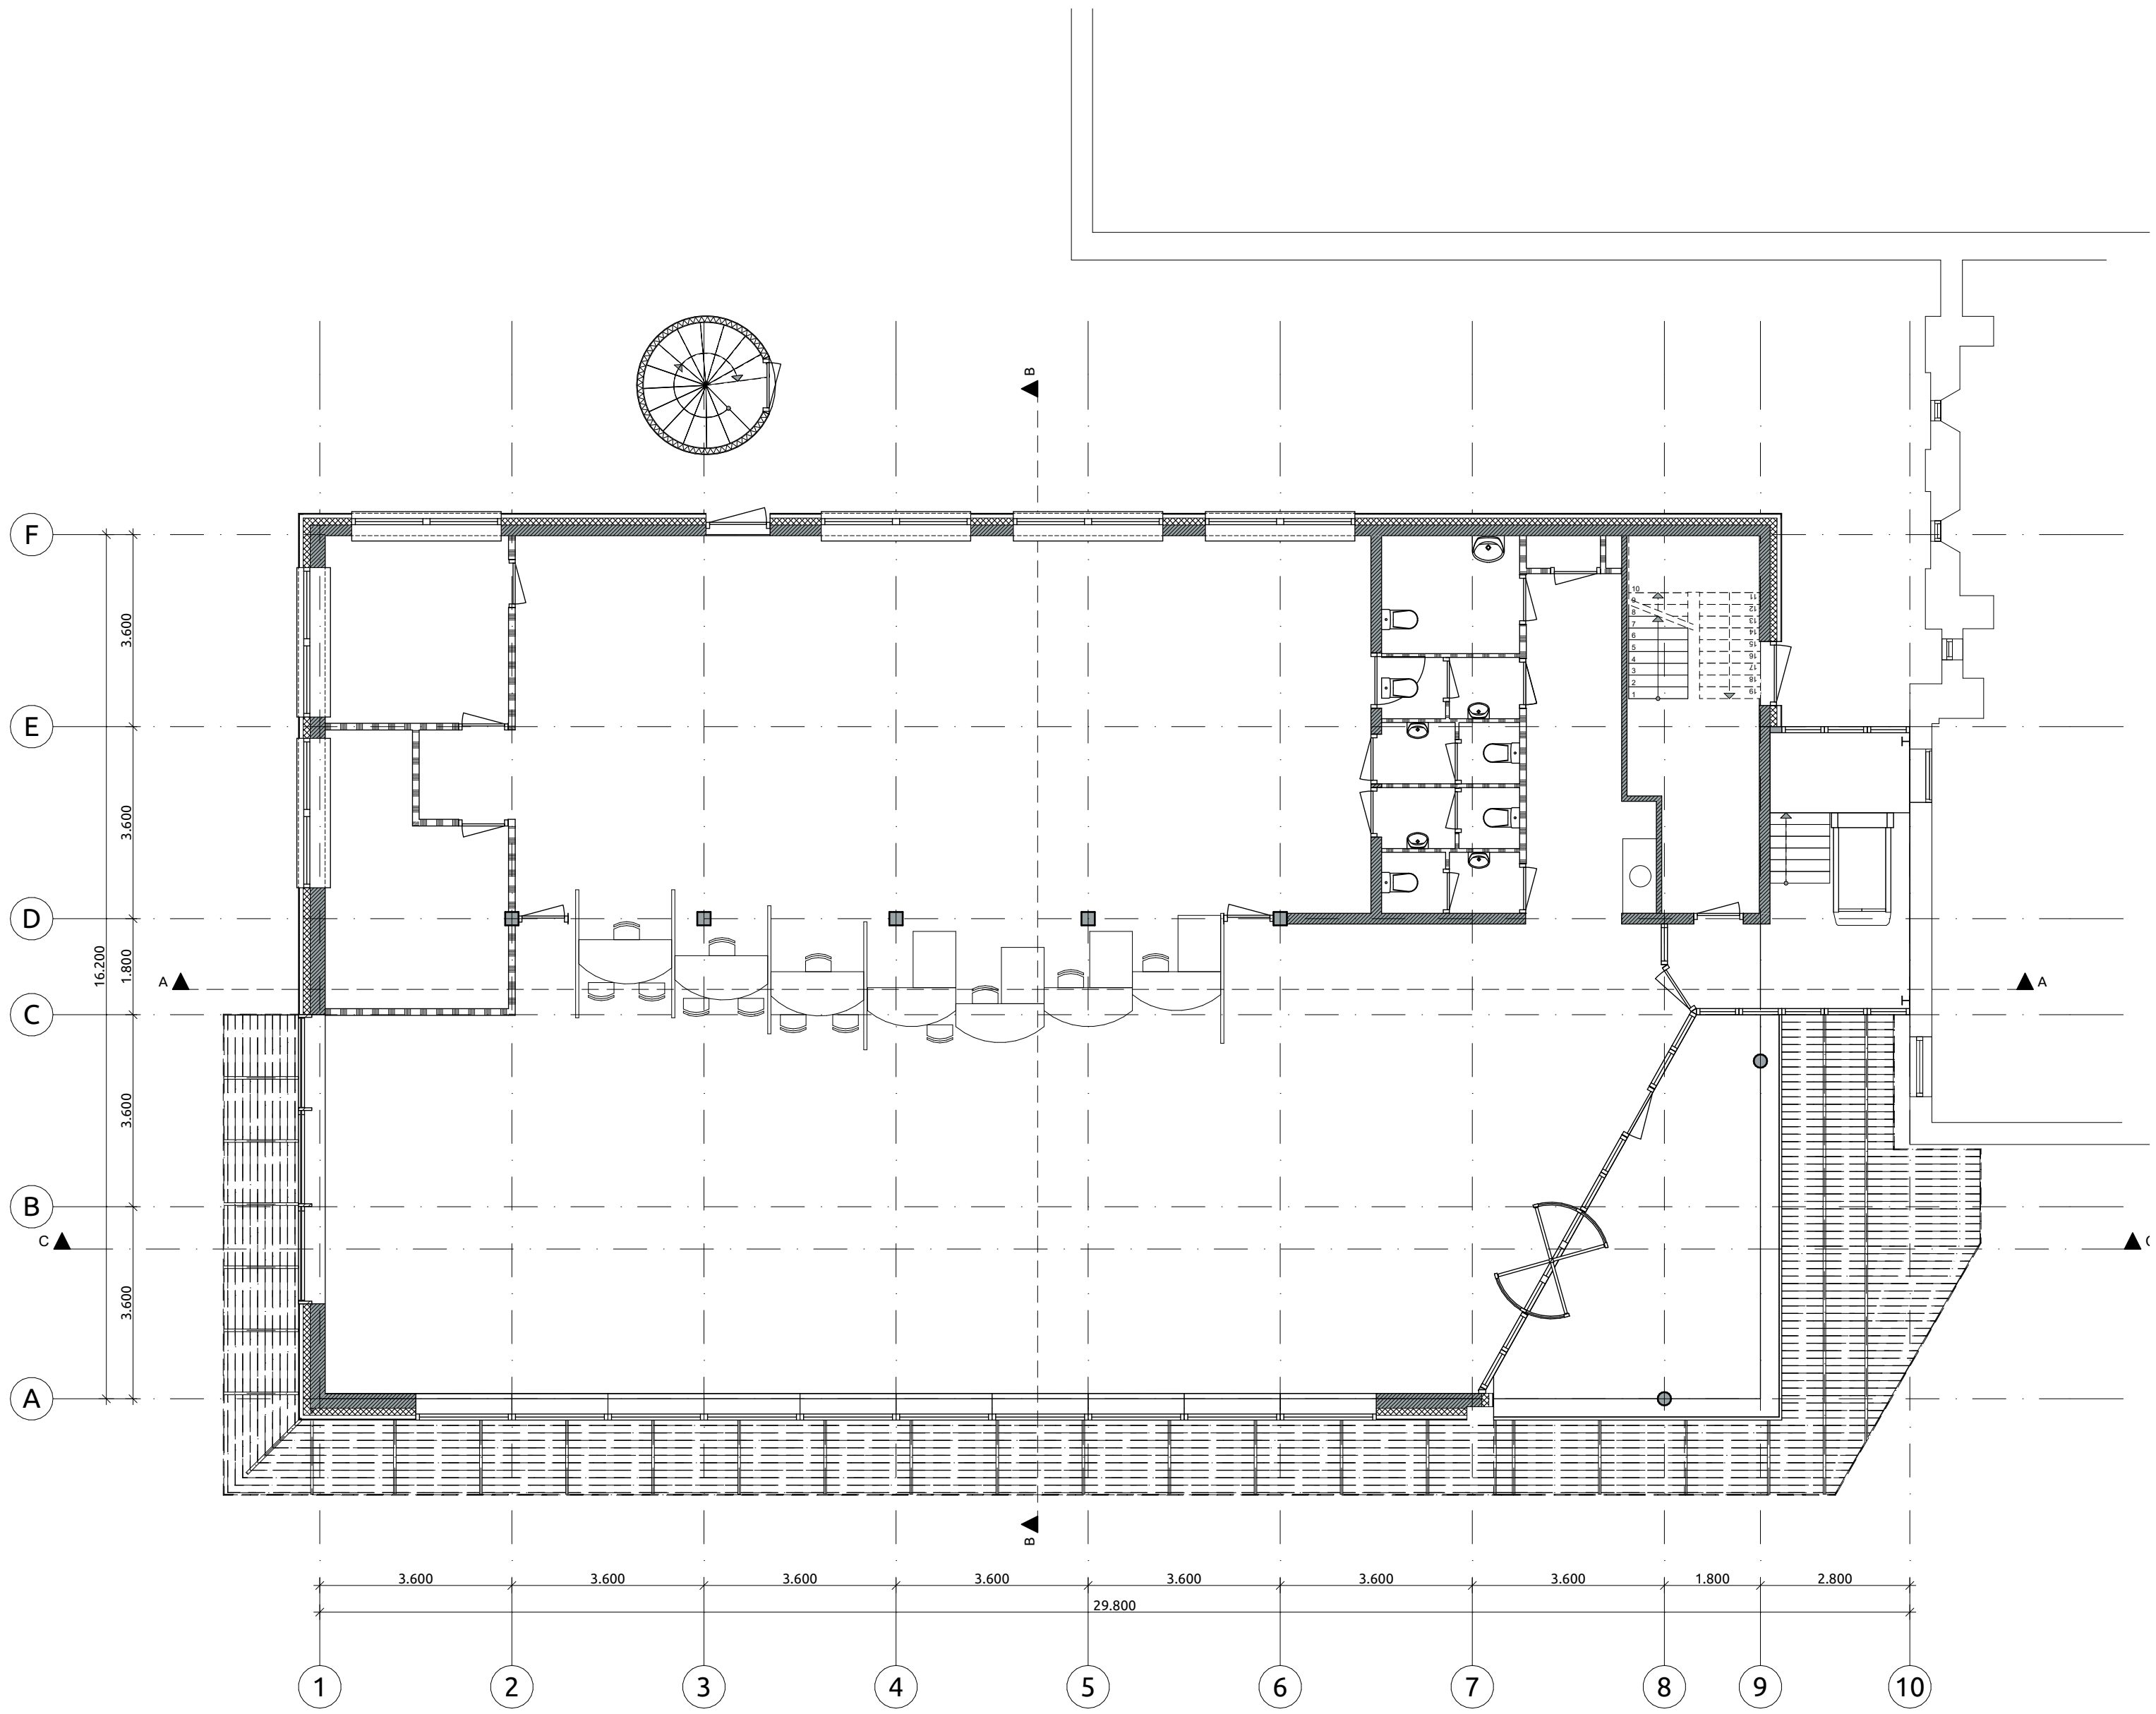

Voorlopig Ontwerp

CONCEPT - Februari 2026



ALLE MATEN IN HET WERK TE CONTROLLEREN

VERSIE

a

OPMERKINGEN

OPDRACHTGEVER
Gemeente Gilze en Rijen

PROJECT
Bestuurszetel
Gilze en Rijen

ONDERWERP
bestaand
begane grond

PROJECTNUMMER

25-014

TEKENINGNUMMER/VERSIE

SOb.010/a

&R
IE
NK
SE
FUTUREPROOF

Jan van Polanenkaade 26B1
4811 KM Breda
T +31 76 52 393 20
info@rienks.nl
www.rienks.nl

GETEKEND

IN

ONTWERP

EP/RV

DATUM

FASE

Schetsontwerp

FORMAAT


A2

SCHAAL

1:100

STATUS

concept

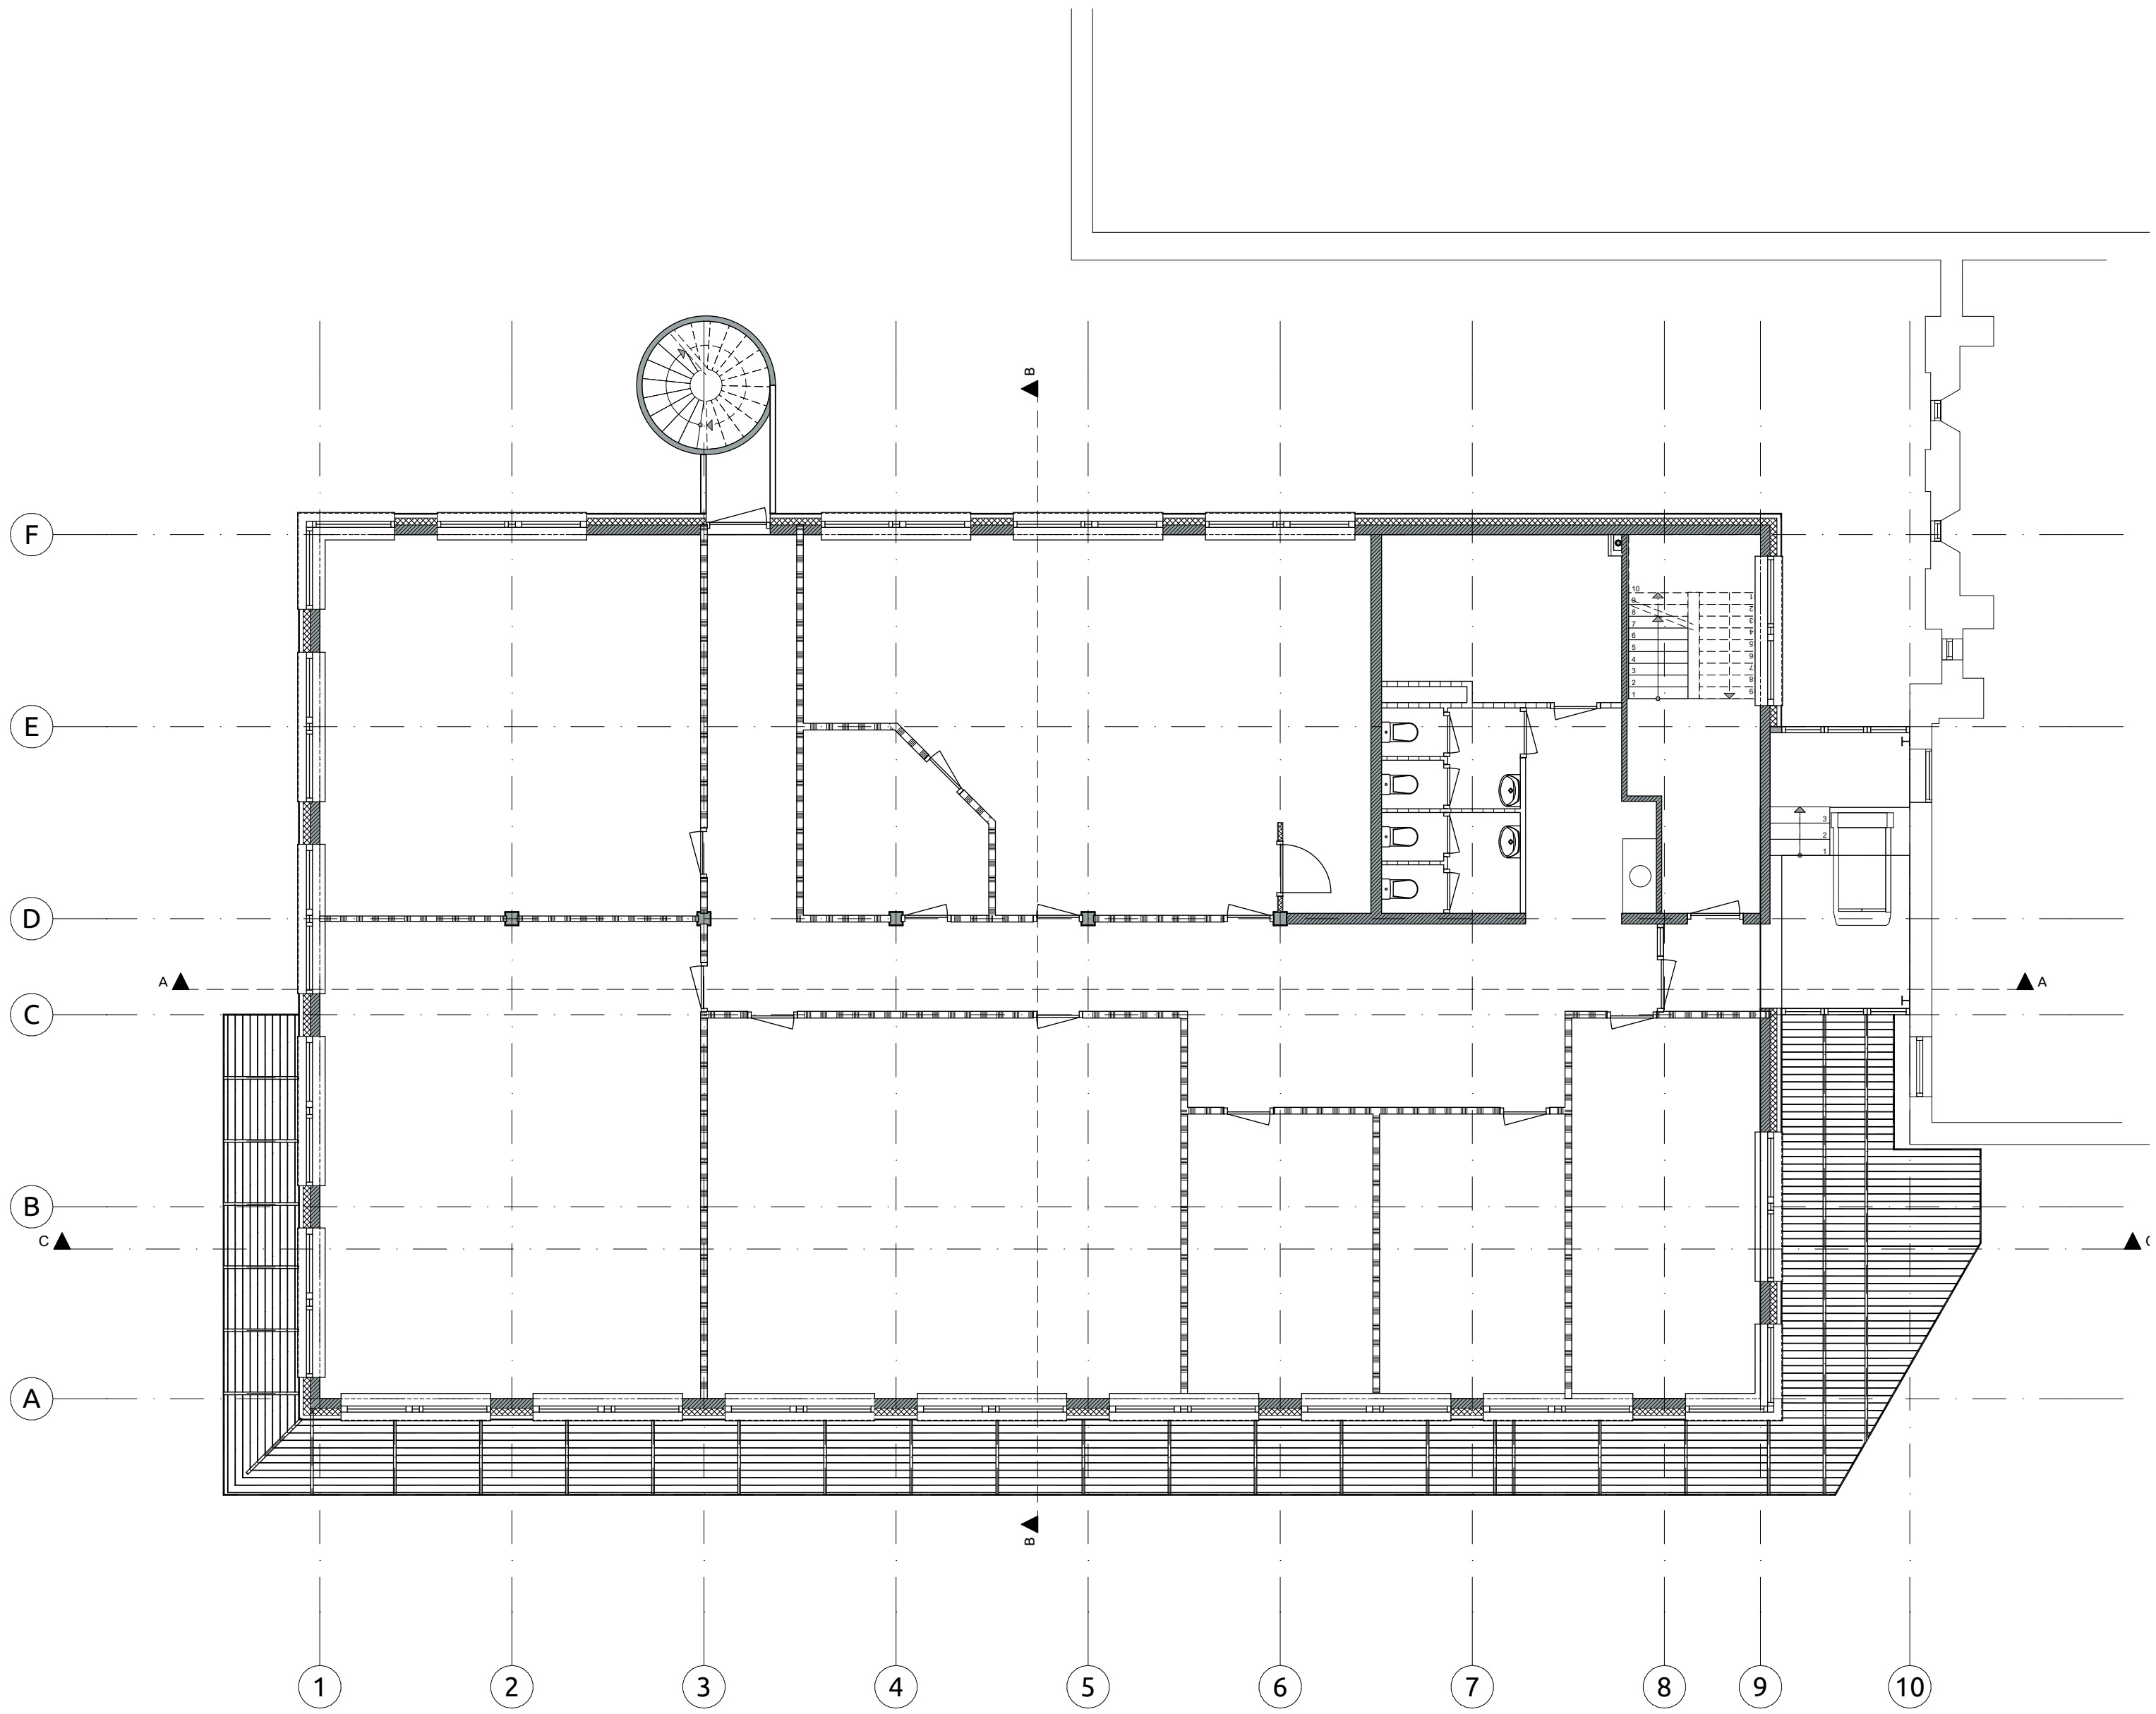


ALLE MATEN IN HET WERK TE CONTROLEREN

VERSIE		OPMERKINGEN	
a		<div>ARCHITECTS</div> <div>&RIENKS</div> <div>FUTUREPROOF</div>	
OPDRACHTGEVER			
Gemeente Gilze en Rijen			
PROJECT			
Bestuurszetel		<div>Jan van Polanenkade 26B1</div> <div>4811 KM Breda</div> <div>T +31 76 52 393 20</div> <div>info@rienks.nl</div> <div>www.rienks.nl</div>	
Gilze en Rijen			
ONDERWERP			
bestaand			
1e verdieping			
PROJECTNUMMER		GETEKEND	FORMAAT
25-014		IN	A2
TEKENINGNUMMER/VERSIE		ONTWERP	SCHAAL
SOB.011/a		EP/RV	1:100
		DATUM	STATUS
			concept
		FASE	
		Schetsontwerp	

ARCHITECTS
**&R
IENK
SE**
FUTUREPROOF

Jan van Polanenkode 26B1
4811 KM Breda
T +31 76 52 393 20
info@rienks.nl
www.rienks.nl

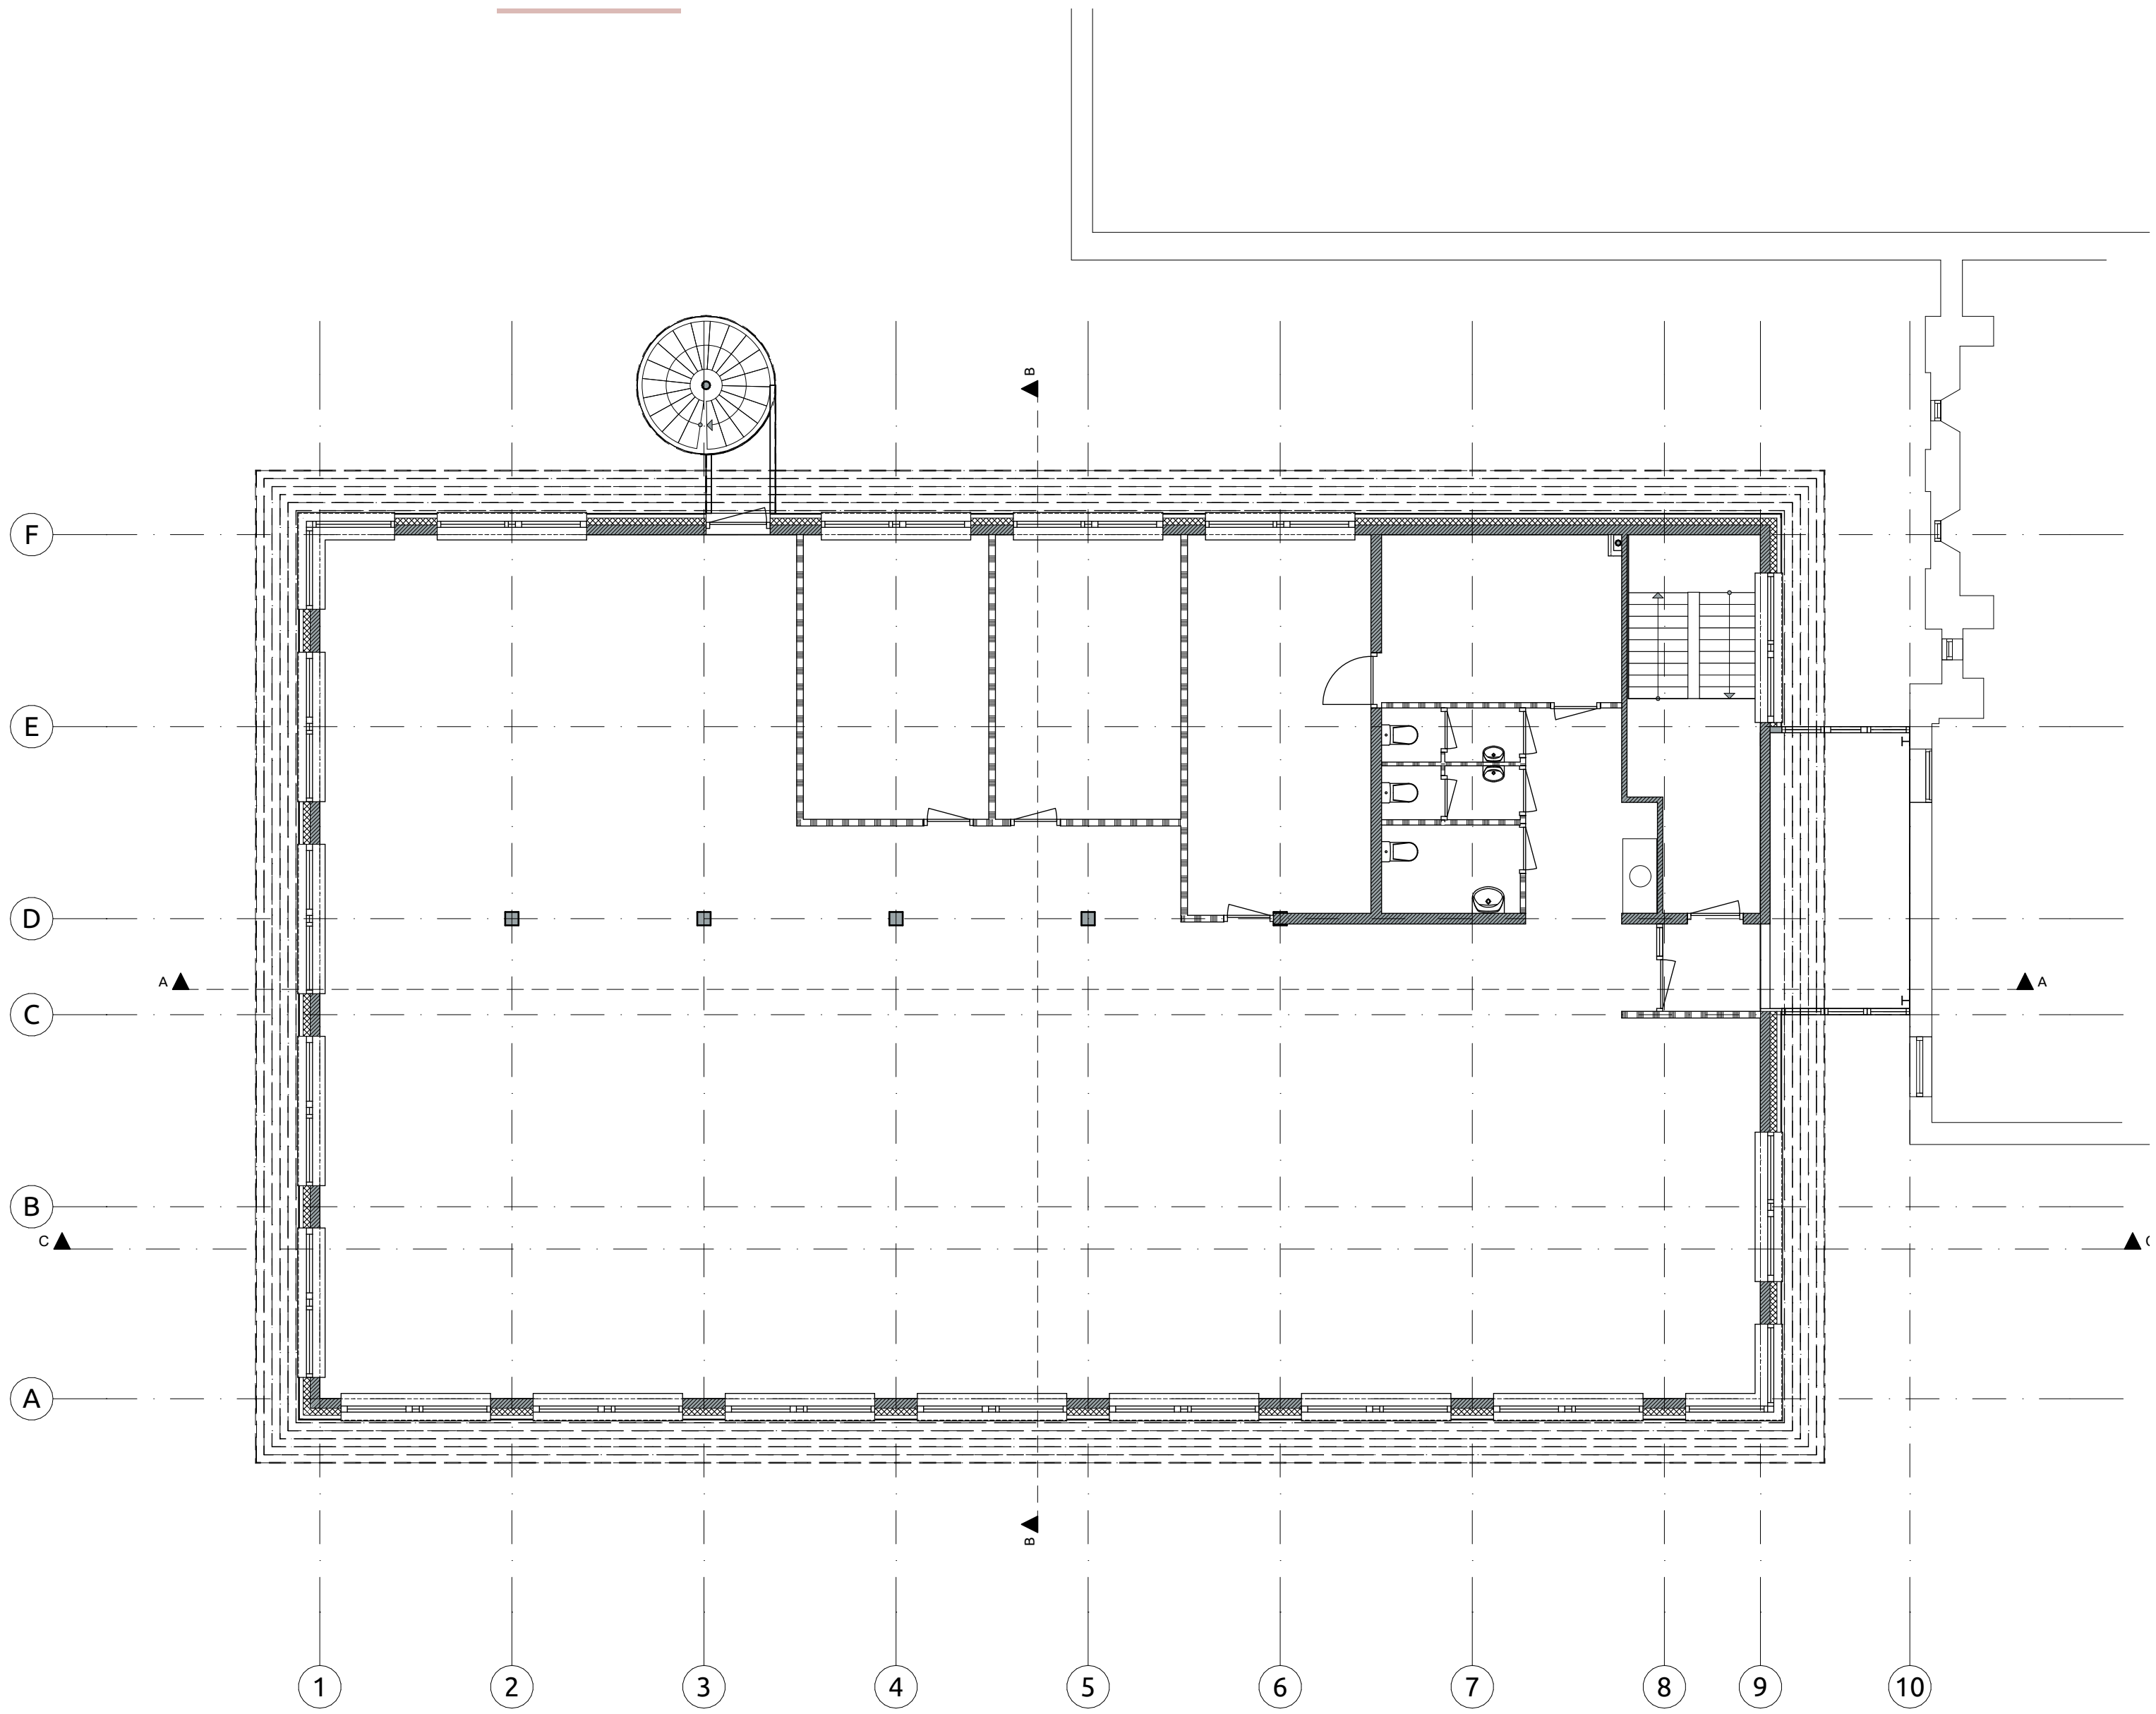

ALLE MATEN IN HET WERK TE CONTROLEREN

VERSIE

OPMERKINGEN

a

OPDRACHTGEVER
Gemeente Gilze en Rijen

PROJECT
Bestuurszetel
Gilze en Rijen

ONDERWERP
bestaand
2e verdieping

PROJECTNUMMER

25-014

TEKENINGNUMMER/VERSIE

SOb.012/a

ARCHITECTS
**&R
IENK
SE**
FUTUREPROOF

Jan van Polanenkade 26B1
4811 KM Breda
T +31 76 52 393 20
info@rienks.nl
www.rienks.nl

GETEKEND
IN

ONTWERP
EP/RV

DATUM

FASE

Schetsontwerp

FORMAAT
A2

SCHAAL
1:100

STATUS

concept



ALLE MATEN IN HET WERK TE CONTROLEREN

VERSIE

e

OPMERKINGEN

OPDRACHTGEVER
Gemeente Gilze en Rijen

PROJECT
Bestuurszetel
Gilze en Rijen

ONDERWERP
nieuw
begane grond

PROJECTNUMMER
25-014

TEKENINGNUMMER/VERSIE
SOn.010/e

ARCHITECTS
& R
IENK
SE
FUTUREPROOF

Jan van Polanenkaade 26B1
4811 KM Breda
T +31 76 52 393 20
info@rienks.nl
www.rienks.nl

GETEKEND
IN

FORMAAT
A2


ONTWERP
EP/RV

SCHAAL
1:100

DATUM
04-02-2026

STATUS
concept

FASE
Schetsontwerp

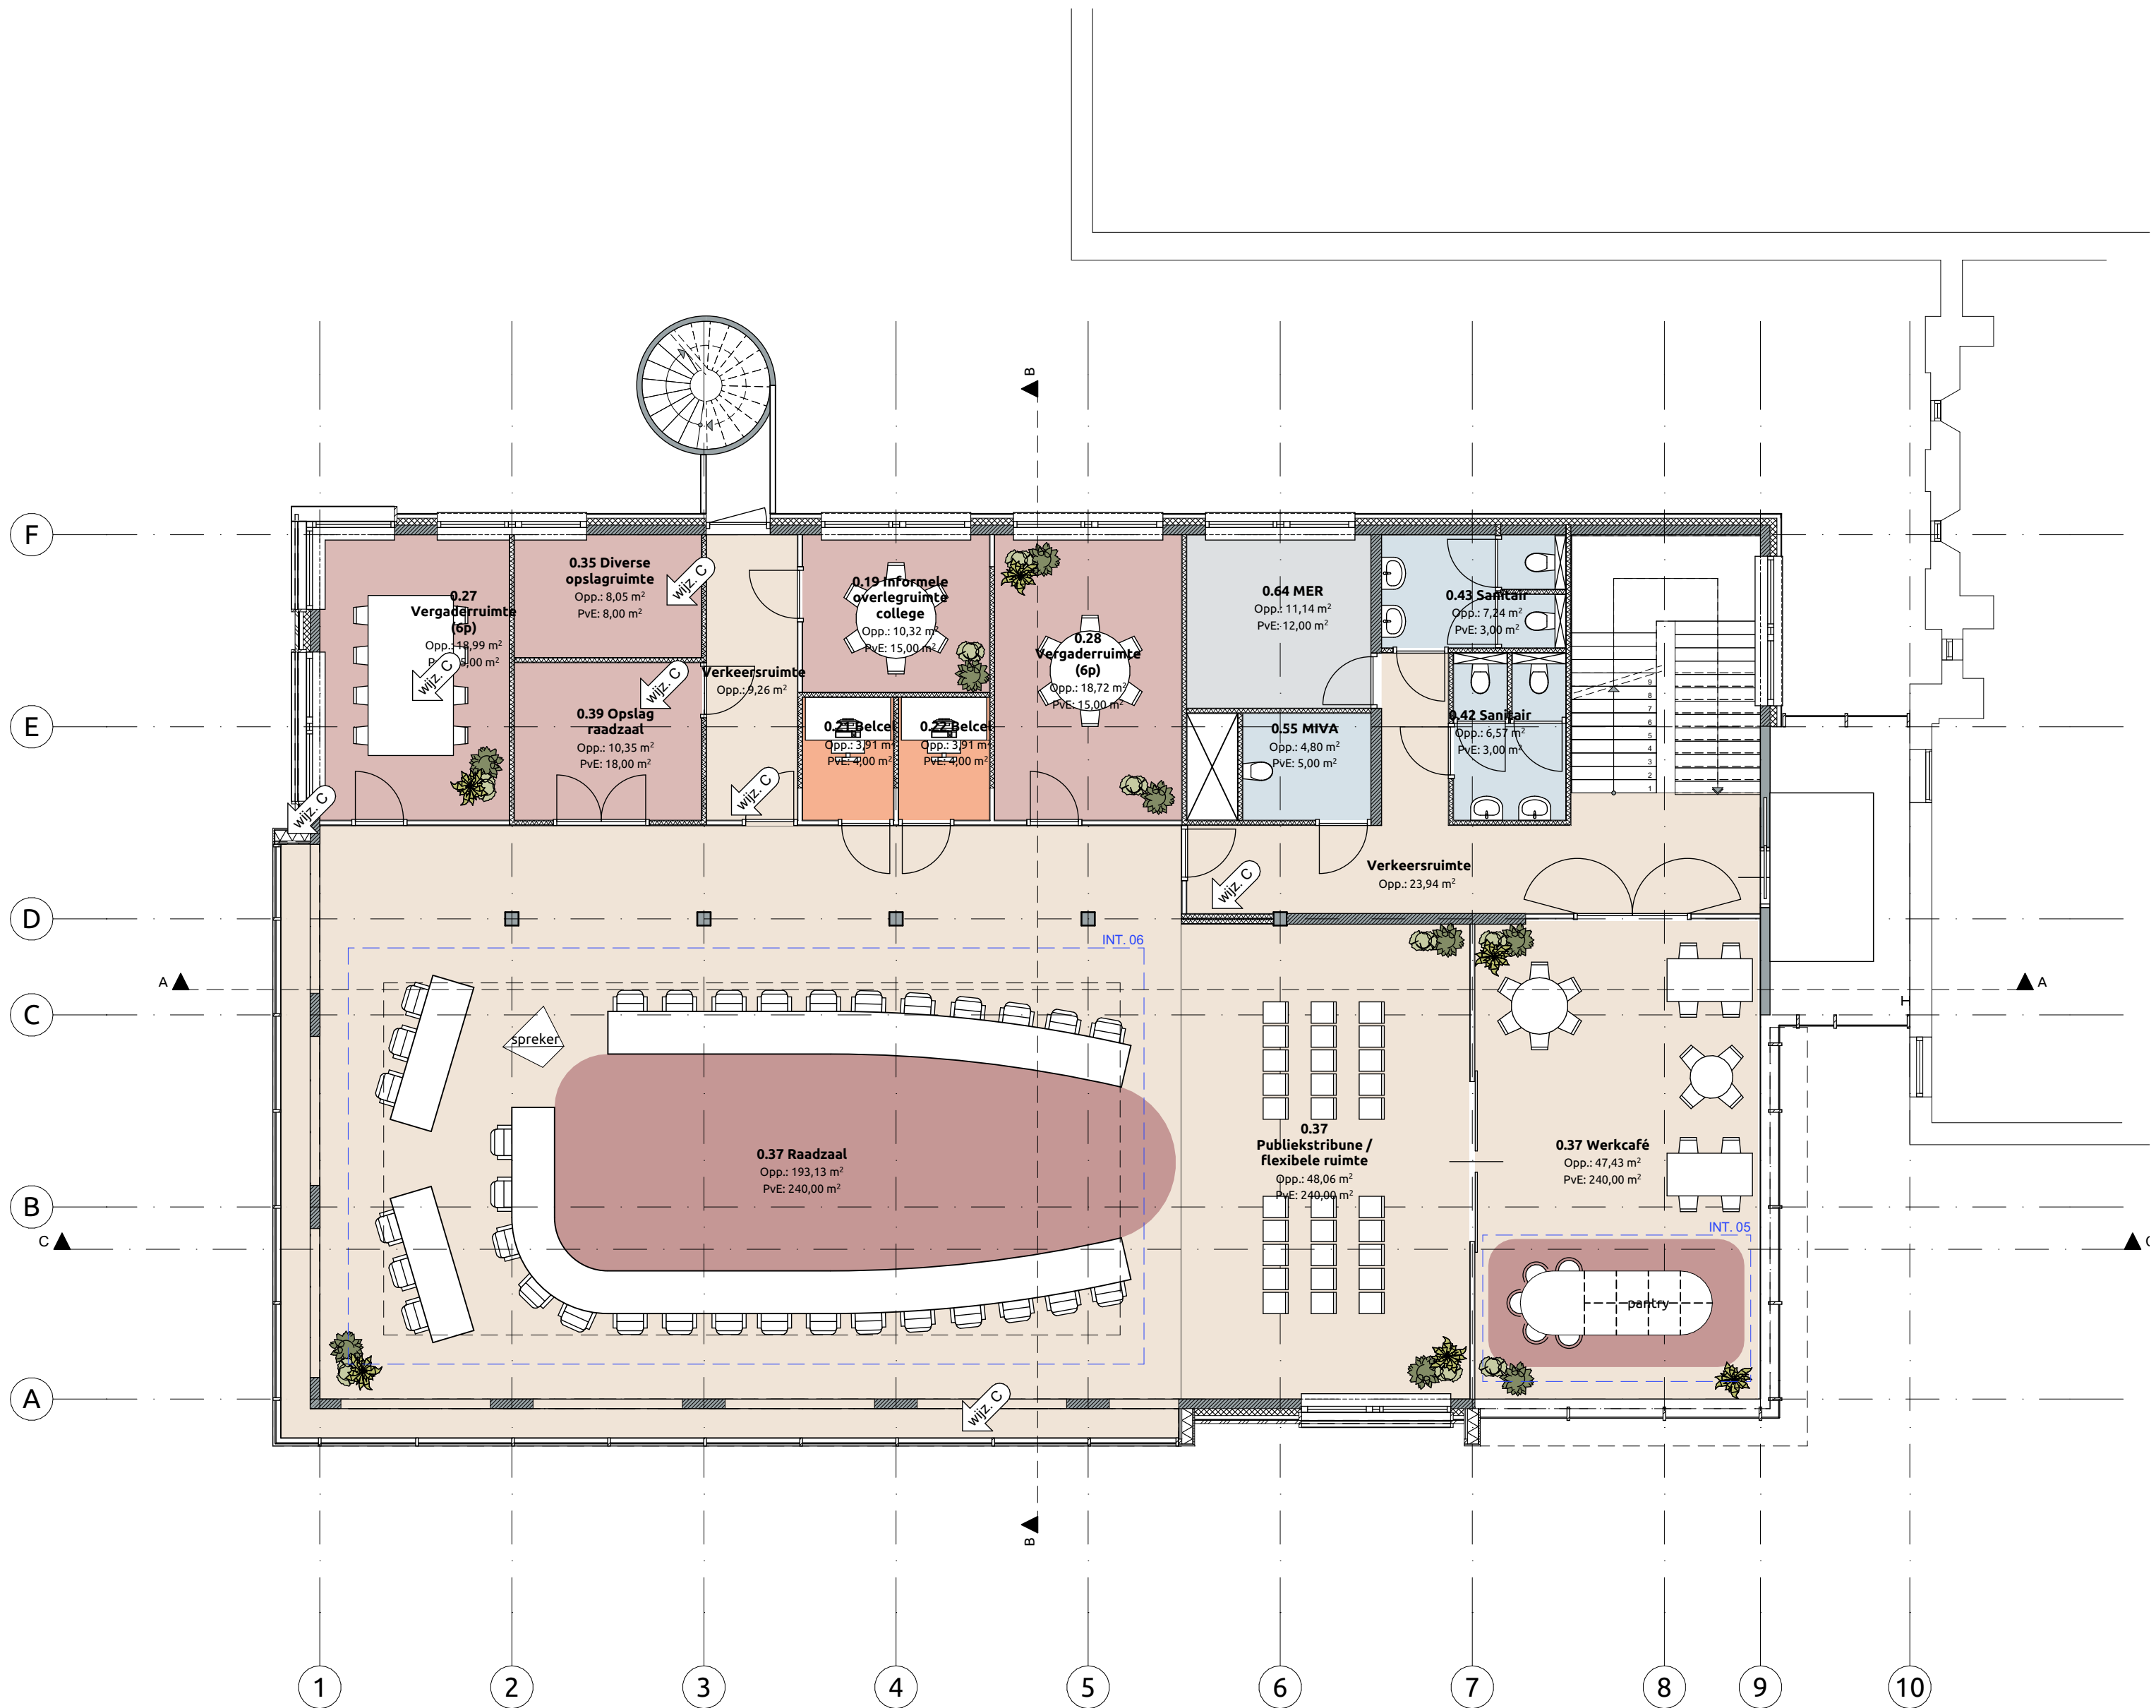

ALLE MATEN IN HET WERK TE CONTROLEREN

VERSIE

OPMERKINGEN

C

OPDRACHTGEVER
Gemeente Gilze en Rijen

PROJECT
Bestuurszetel
Gilze en Rijen

ONDERWERP
nieuw
1e verdieping

PROJECTNUMMER
25-014

TEKENINGNUMMER/VERSIE
SON.011/c

ARCHITECTS
&RIENKSEN
FUTUREPROOF

Jan van Polanenkaade 26B1
4811 KM Breda
T +31 76 52 393 20
info@rienks.nl
www.rienks.nl

GETEKEND
IN

ONTWERP
EP/RV

DATUM
05-12-2025

FASE
Schetsontwerp

FORMAAT
A2

SCHAAL
1:100

STATUS
concept



ALLE MATEN IN HET WERK TE CONTROLEREN

VERSIE		OPMERKINGEN	
C			
<div>OPDRACHTGEVER</div> <div>Gemeente Gilze en Rijen</div>			
<div>PROJECT</div> <div>Bestuurszetel</div> <div>Gilze en Rijen</div>			
<div>ONDERWERP</div> <div>nieuw</div> <div>2e verdieping</div>			
PROJECTNUMMER		GETEKEND IN	FORMAAT A2
25-014		ONTWERP EP/RV	SCHAAL 1:100
TEKENINGNUMMER/VERSIE		DATUM 05-12-2025	STATUS concept
SOn.012/c		FASE Schetsontwerp	

ARCHITECTS

&R

IE

NK

S=

FUTUREPROOF

Jan van Polanenkade 26B1

4811 KM Breda


T +31 76 52 393 20

info@rienks.nl

www.rienks.nl



Jan van Polanenke 26B1
4811 KM Breda
T +31 76 52 393 20
info@rienks.nl
www.rienks.nl

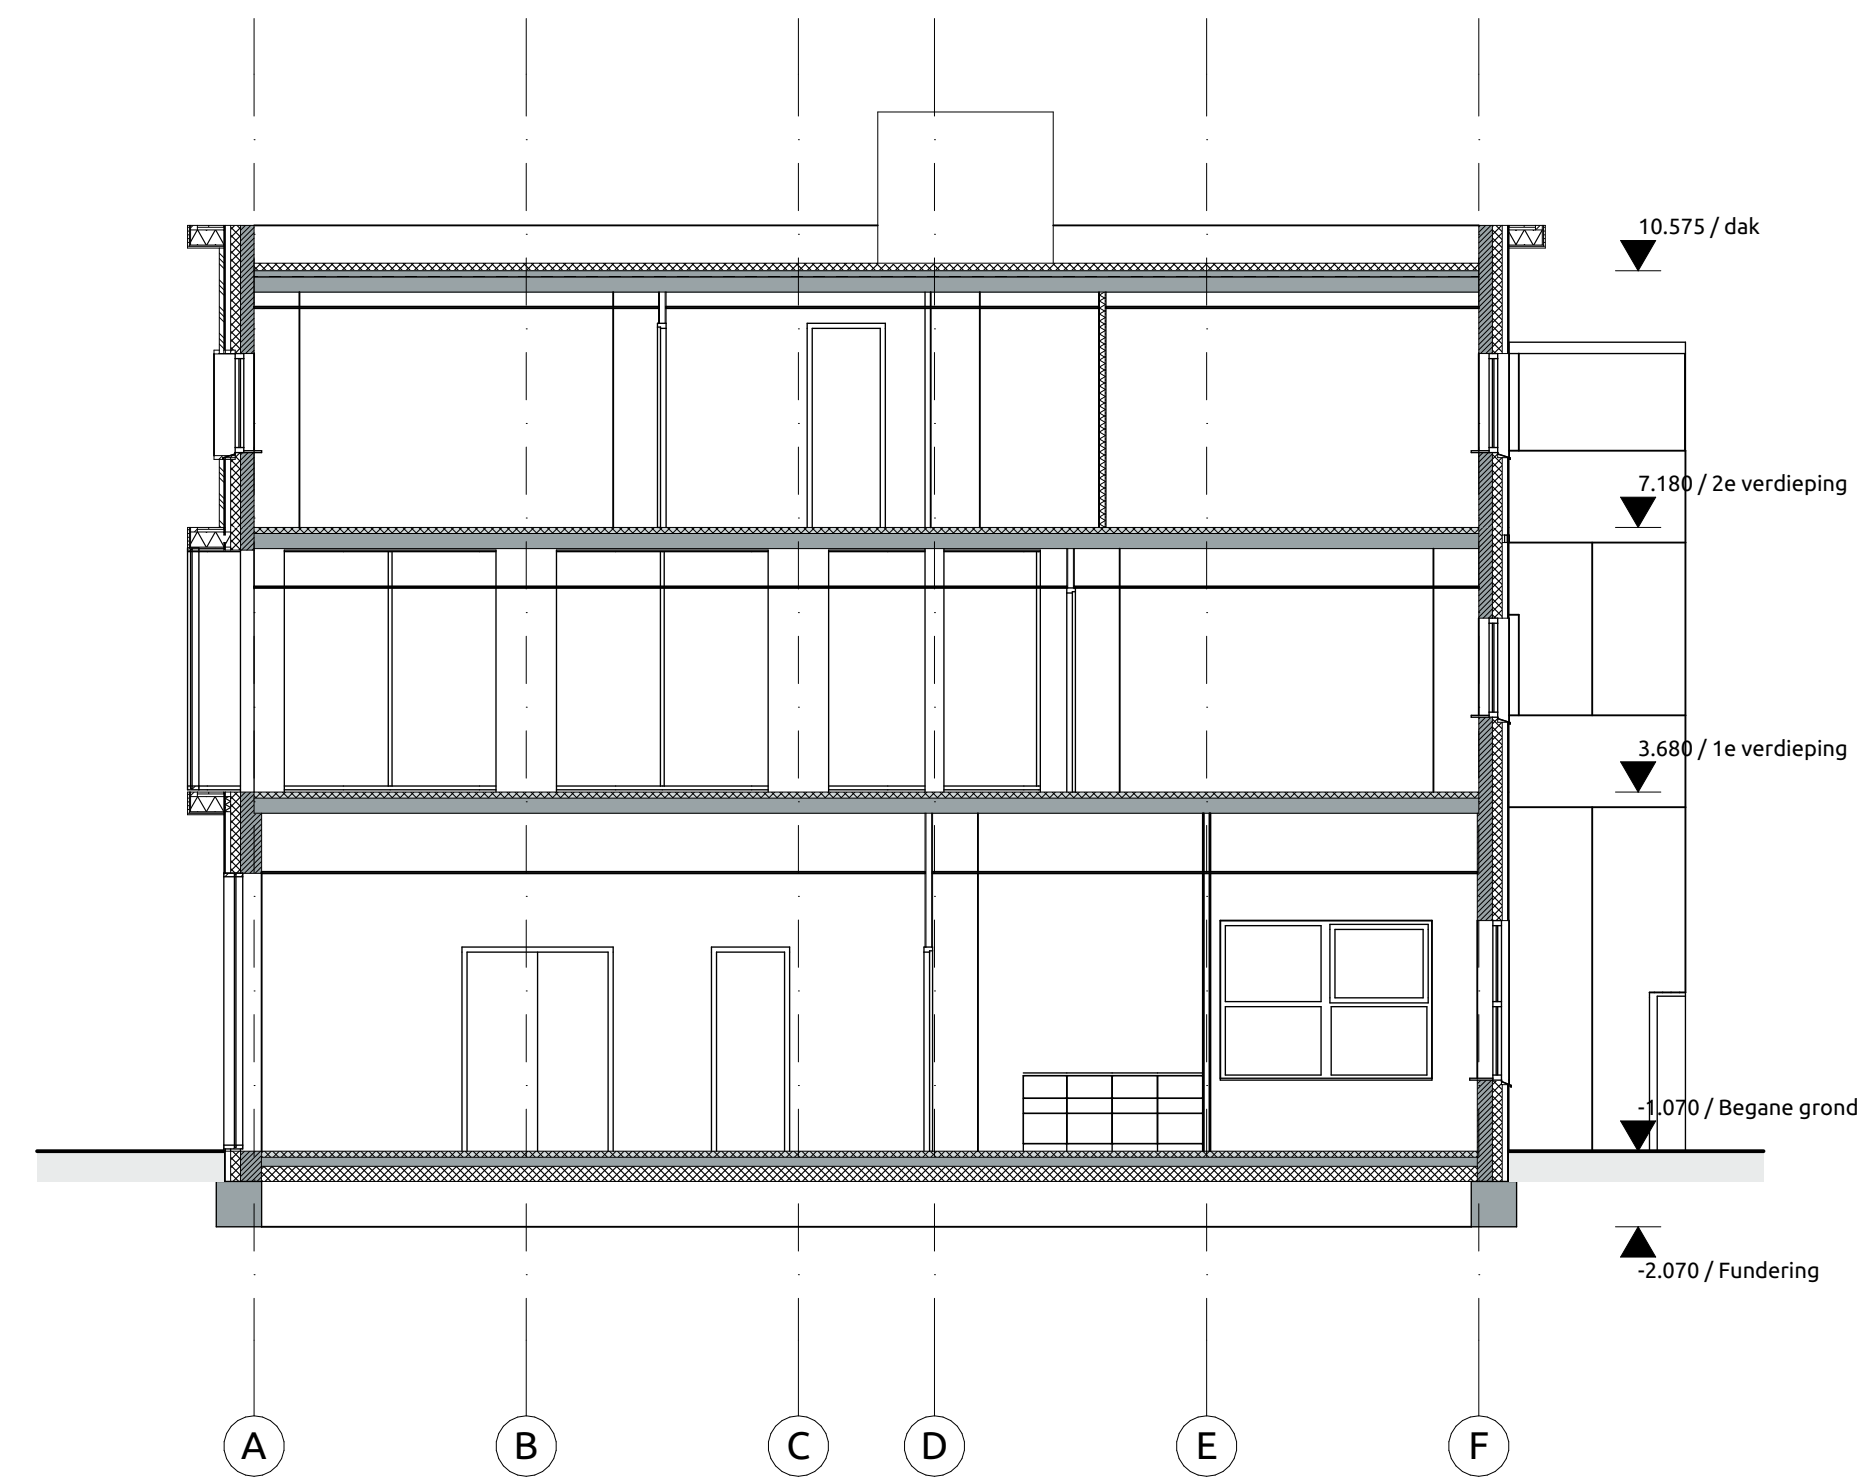

VERSIE	OPMERKINGEN	 ARCHITECTS	
OPDRACHTGEVER Gemeente Gilze en Rijen			
PROJECT Bestuurszetel Gilze en Rijen			
ONDERWERP nieuw doorsnedes		Jan van Polanenakade 26B1 4811 KM Breda T +31 76 52 393 20 info@rienks.nl www.rienks.nl	
PROJECTNUMMER 25-014		GETEKEND IN	FORMAAT A1
		ONTWERP EP/RV	SCHAAL 1:100
TEKENINGNUMMER/VERSIE SOn.020/c		DATUM 05-12-2025	STATUS concept
		FASE Schetsontwerp	

