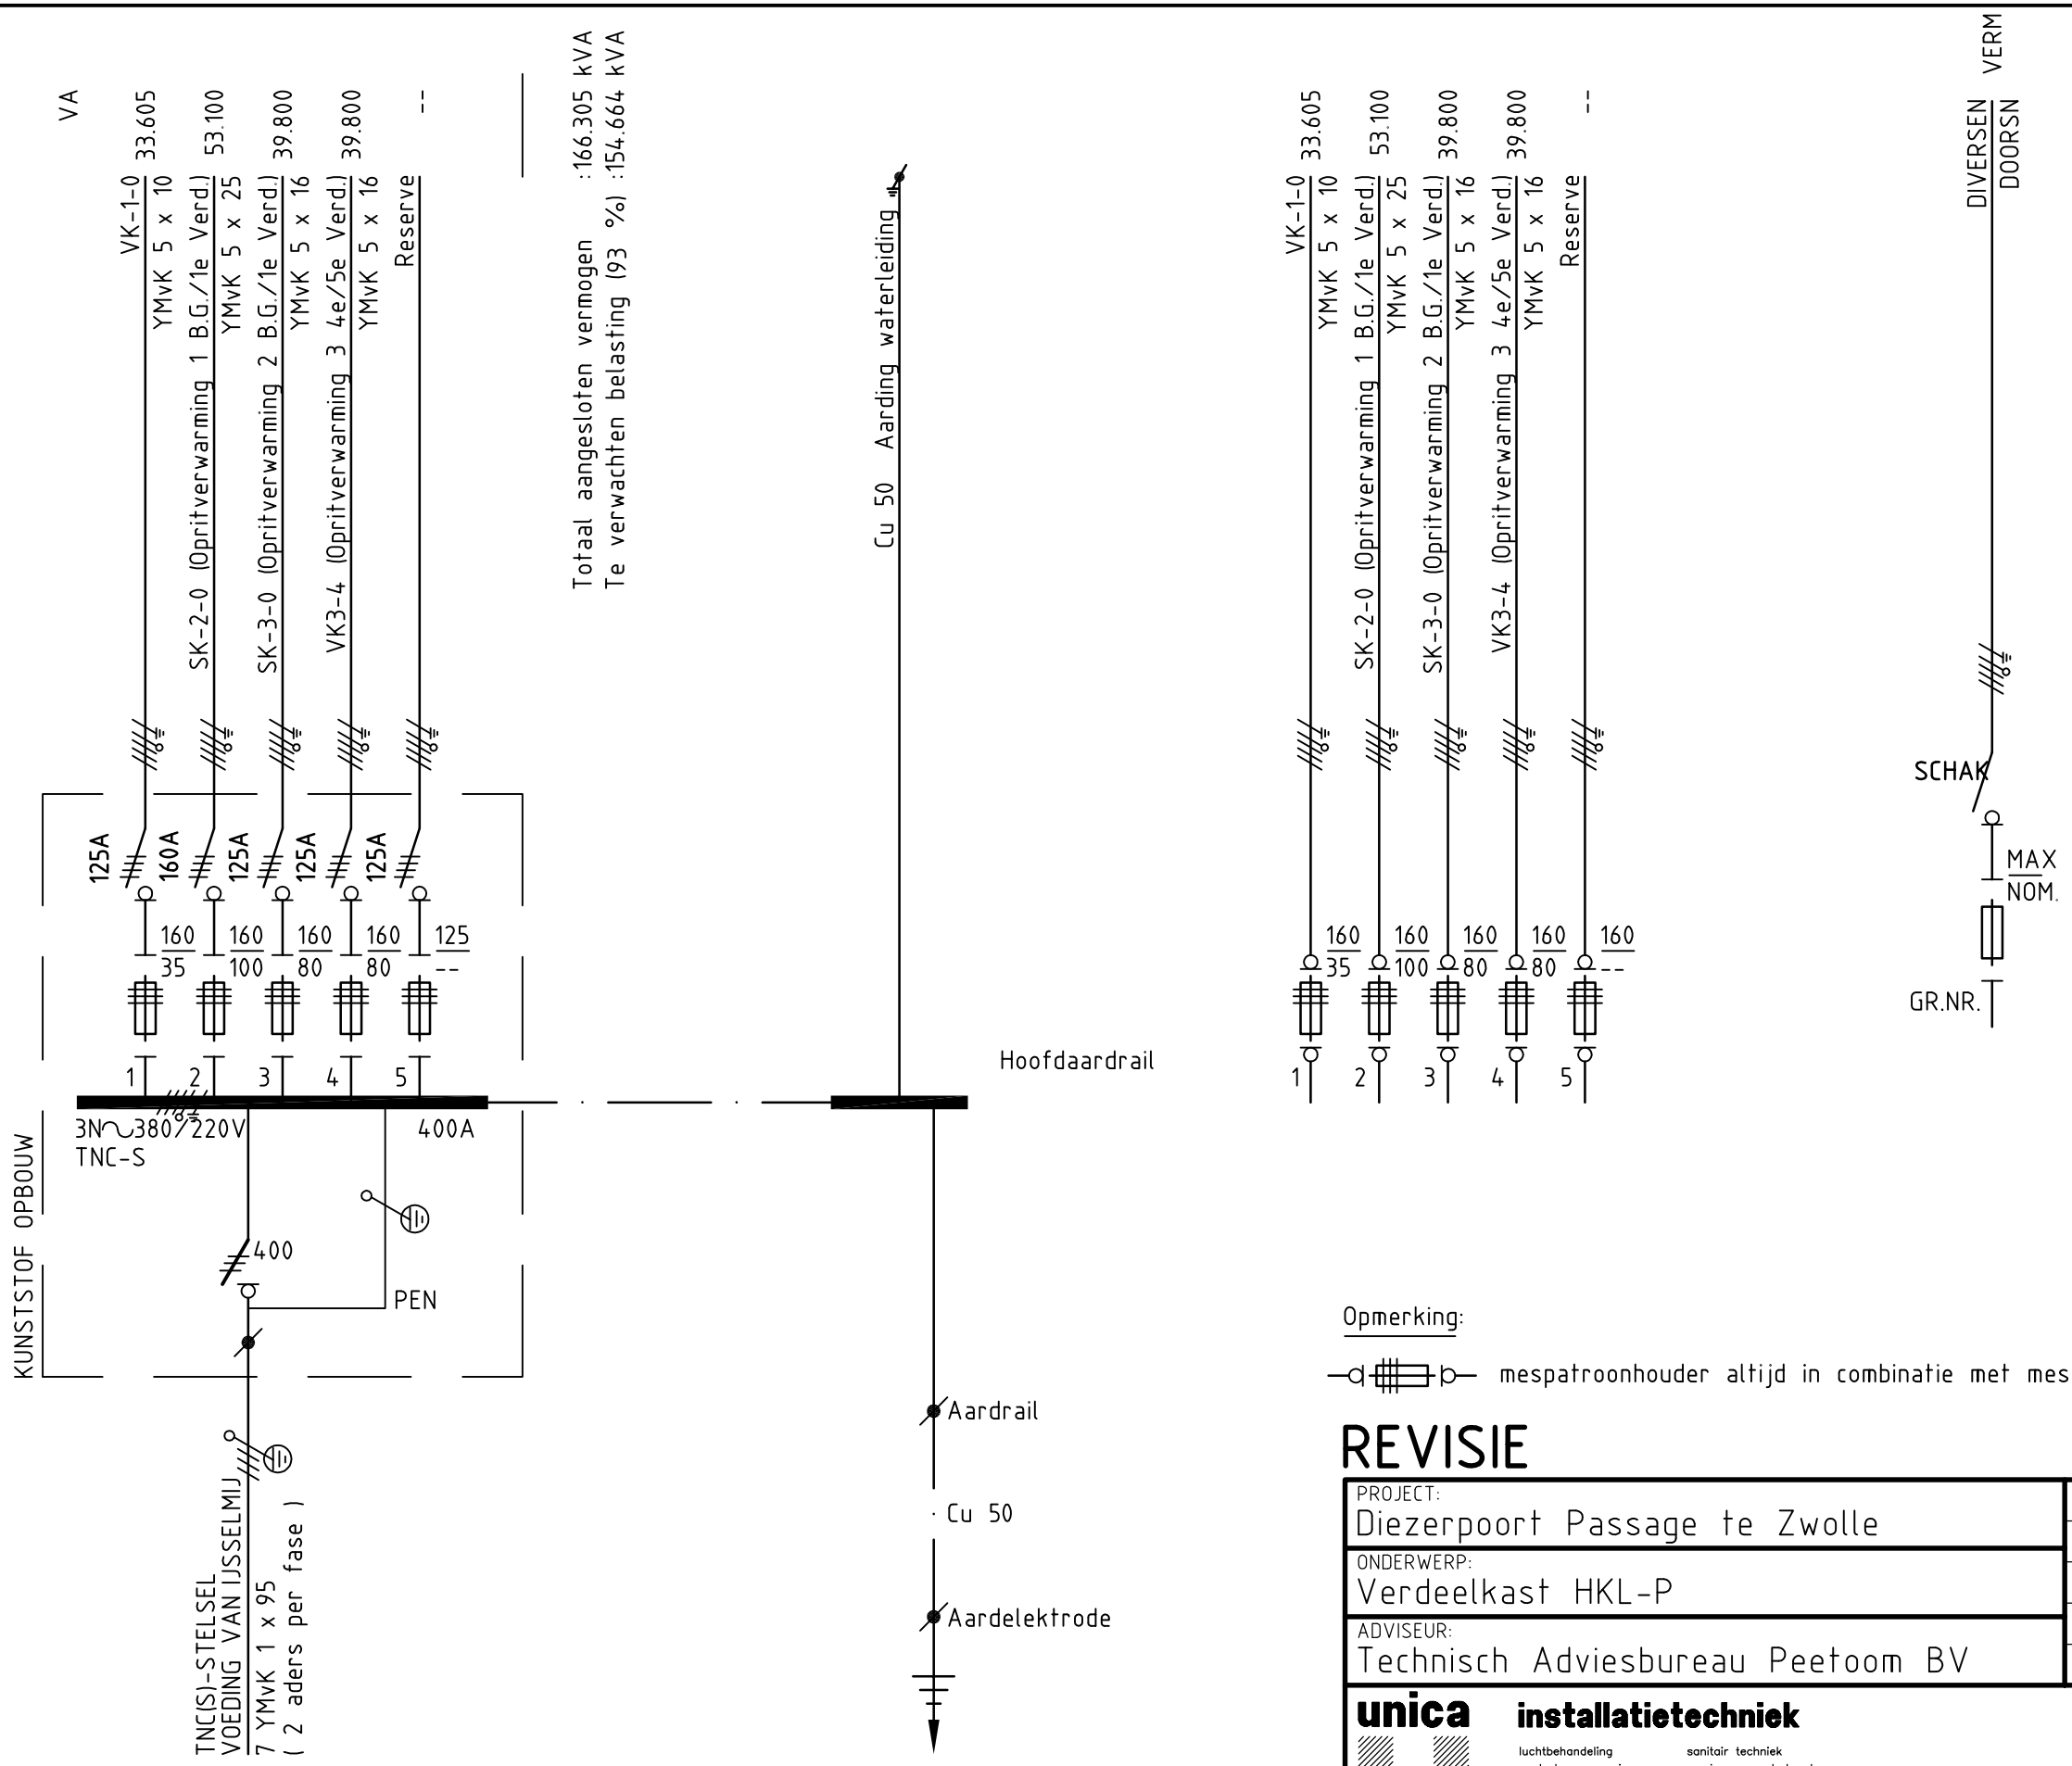

Opmerking:

mespatroonhouder altijd in combinatie met mespatroonlastscheider

REVISIE

PROJECT: Diezerpoort Passage te Zwolle	SCHAAL: –		PROJ.NO. 3211
	DATUM:		
ONDERWERP: Verdeelkast HKL-P	GETEKEND: AG		ORDER NO. 221123
	ACCOORD:		
ADVISEUR: Technisch Adviesbureau Peetoom BV	REVISIE: 29-01-'93	WIJZ.DATUM	FORMAAT A3
unica installatietechniek			BLAD EPGV1

luchtbehandeling
centrale verwarming
elektrotechniek
telematica
sanitair techniek
service en onderhoud
energietechniek

afdeling elektrotechniek	038-297900
afdeling regeltechniek	038-297900
amsterdam	020-925380
emmen	05910- 30666
leeuwarden	058-137800
groningen	050-122009
arnhem	085-231234

G:\AG\DIEZEPOO\EPGV1.DWG