Van	Naar	Doorsnede
Automaat	Lus D8.1	VO-YMvKas 2x2,5
Automaat	Lus D9.1	VO-YMvKas 2x2,5
Automaat	Lus D9.2	VO-YMvKas 2x2,5
Automaat	Lus D8.2	VO-YMvKas 2x2,5
Automaat	Lus D8.3	VO-YMvKas 2x2,5
Automaat	Lnt 10.1	VO-YMvKas 4x1,5
Automaat	Lus D10.1	VO-YMvKas 2x2,5
Automaat	Lus D10.2	VO-YMvKas 2x2,5
Automaat	Lnt 10.2+12.1	VO-YMvKas 10x1,5
Automaat	Lnt 1.1+2.1+12.2+Puts	VO-YMvKas 12x1,5
Automaat	Lus D12.1	VO-YMvKas 2x2,5
Automaat	Lus D12.2	VO-YMvKas 2x2,5
Automaat	Lnt 8.2	VO-YMvKas 4x1,5
Automaat	Lnt 8.1+9.1	VO-YMvKas 10x1,5
Automaat	Lus D2.2	VO-YMvKas 2x2,5
Automaat	Lus D2.1	VO-YMvKas 2x2,5
Automaat	Lnt 2.2	VO-YMvKas 4x1,5
Automaat	Lnt 1.2	VO-YMvKas 4x1,5
Automaat	Lus D1.2	VO-YMvKas 2x2,5
Automaat	Lus D2.3	VO-YMvKas 2x2,5
Automaat	V.w.s. ri.2	VO-YMvKas 2x1,5
P.Z.E.M. kabel	V.w.s. ri.8	VO-YMvKas 2x1,5

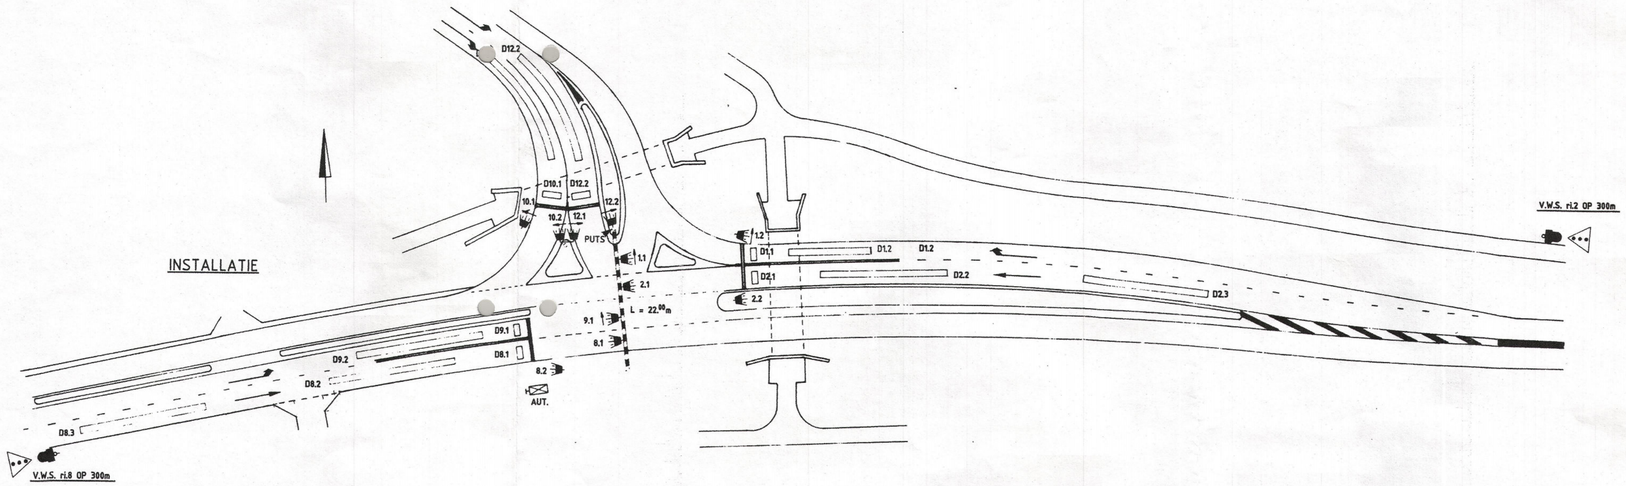

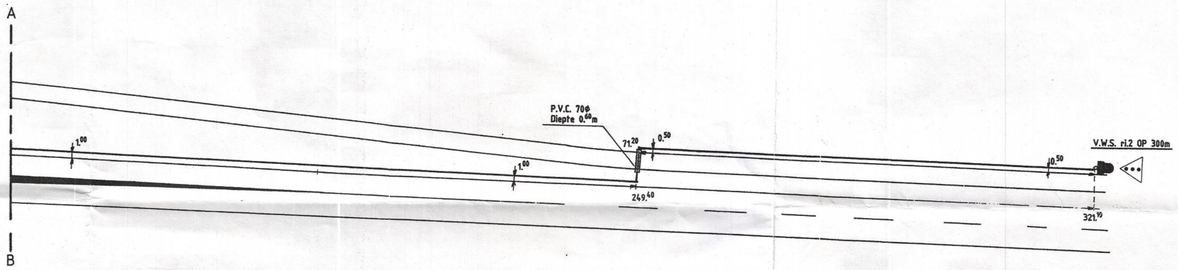

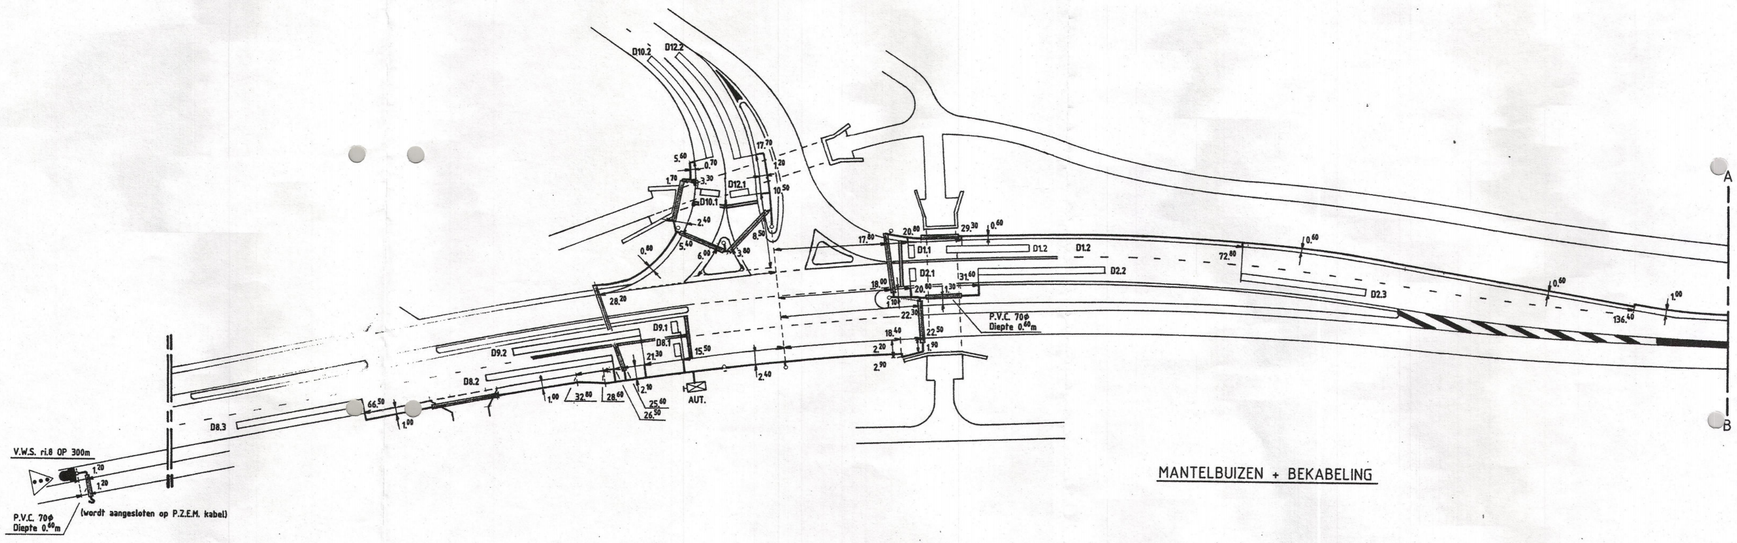

MANTELBUIZEN + BEKABELING

OPMERKING: NIET NADER AANGEGEVEN MANTELBUIZEN ZIJN DOOR DERDEN AANGEBRACHT

| DETEKTIELUSSEN | | |