




LEGENDE COORDINATIE CASCO

- onderdeel van het bouwproject
- onderdeel van het interieurproject
- gewenste aanpassing van het bouwproject - verwijderen
- gewenste aanpassing van het bouwproject - toevoegen/wijzigen

Technisch Ontwerp

Drawing no.	Rev. no.
A-FFE-T-G-LO-06	A
Sheet size:	A0

Rev.	Date	Revision includes	Int.
A	22.03.2024	Aanpassingen of review gebruiker	

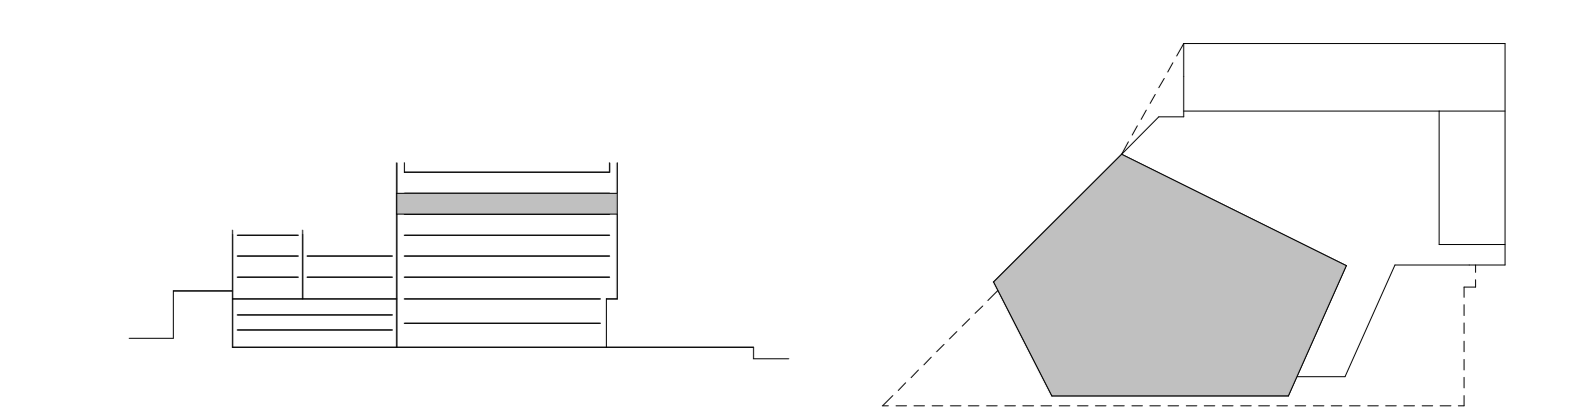

DORDTHUIS - Dordrecht

Titel: Plattengond 6e verdieping - interieur			
Project no.:	681813.091	Status:	Issued
Scale:	1:100	Drawn:	EMO, CCD
Date:	16.02.24	Checked:	MSI
Rev. date:	22.03.2024	Approved:	MPO
Drawing no.		Rev. no.	
A-FFE-T-G-LO-06		A	

Client: Gemeente Dordrecht / Spuiboulevard 300/311 GR Dordrecht
 Architect: Schmidt Hammer Lassen Architects / Pallas 2 Nijlégade 17A / DK-2300 Copenhagen S
 Lead & MEP engineer: Victor Steinhilber / Westwark 4/2200 DK Rijswijk
 Structural engineer: Peters Bouwtechniek / Cruikshuyweg 98-5 1019 AJ Amsterdam
 Building physics engineer: oGH/ Casuarstraat 5 2511 VB Den Haag

Tel: +31 78 630 89 89
 Tel: +45 86 20 18 00
 Tel: +31 70 305 22 22
 Tel: +31 20 305 09 40
 Tel: +31 88 346 75 00

**schmidt hammer
lassen architects**