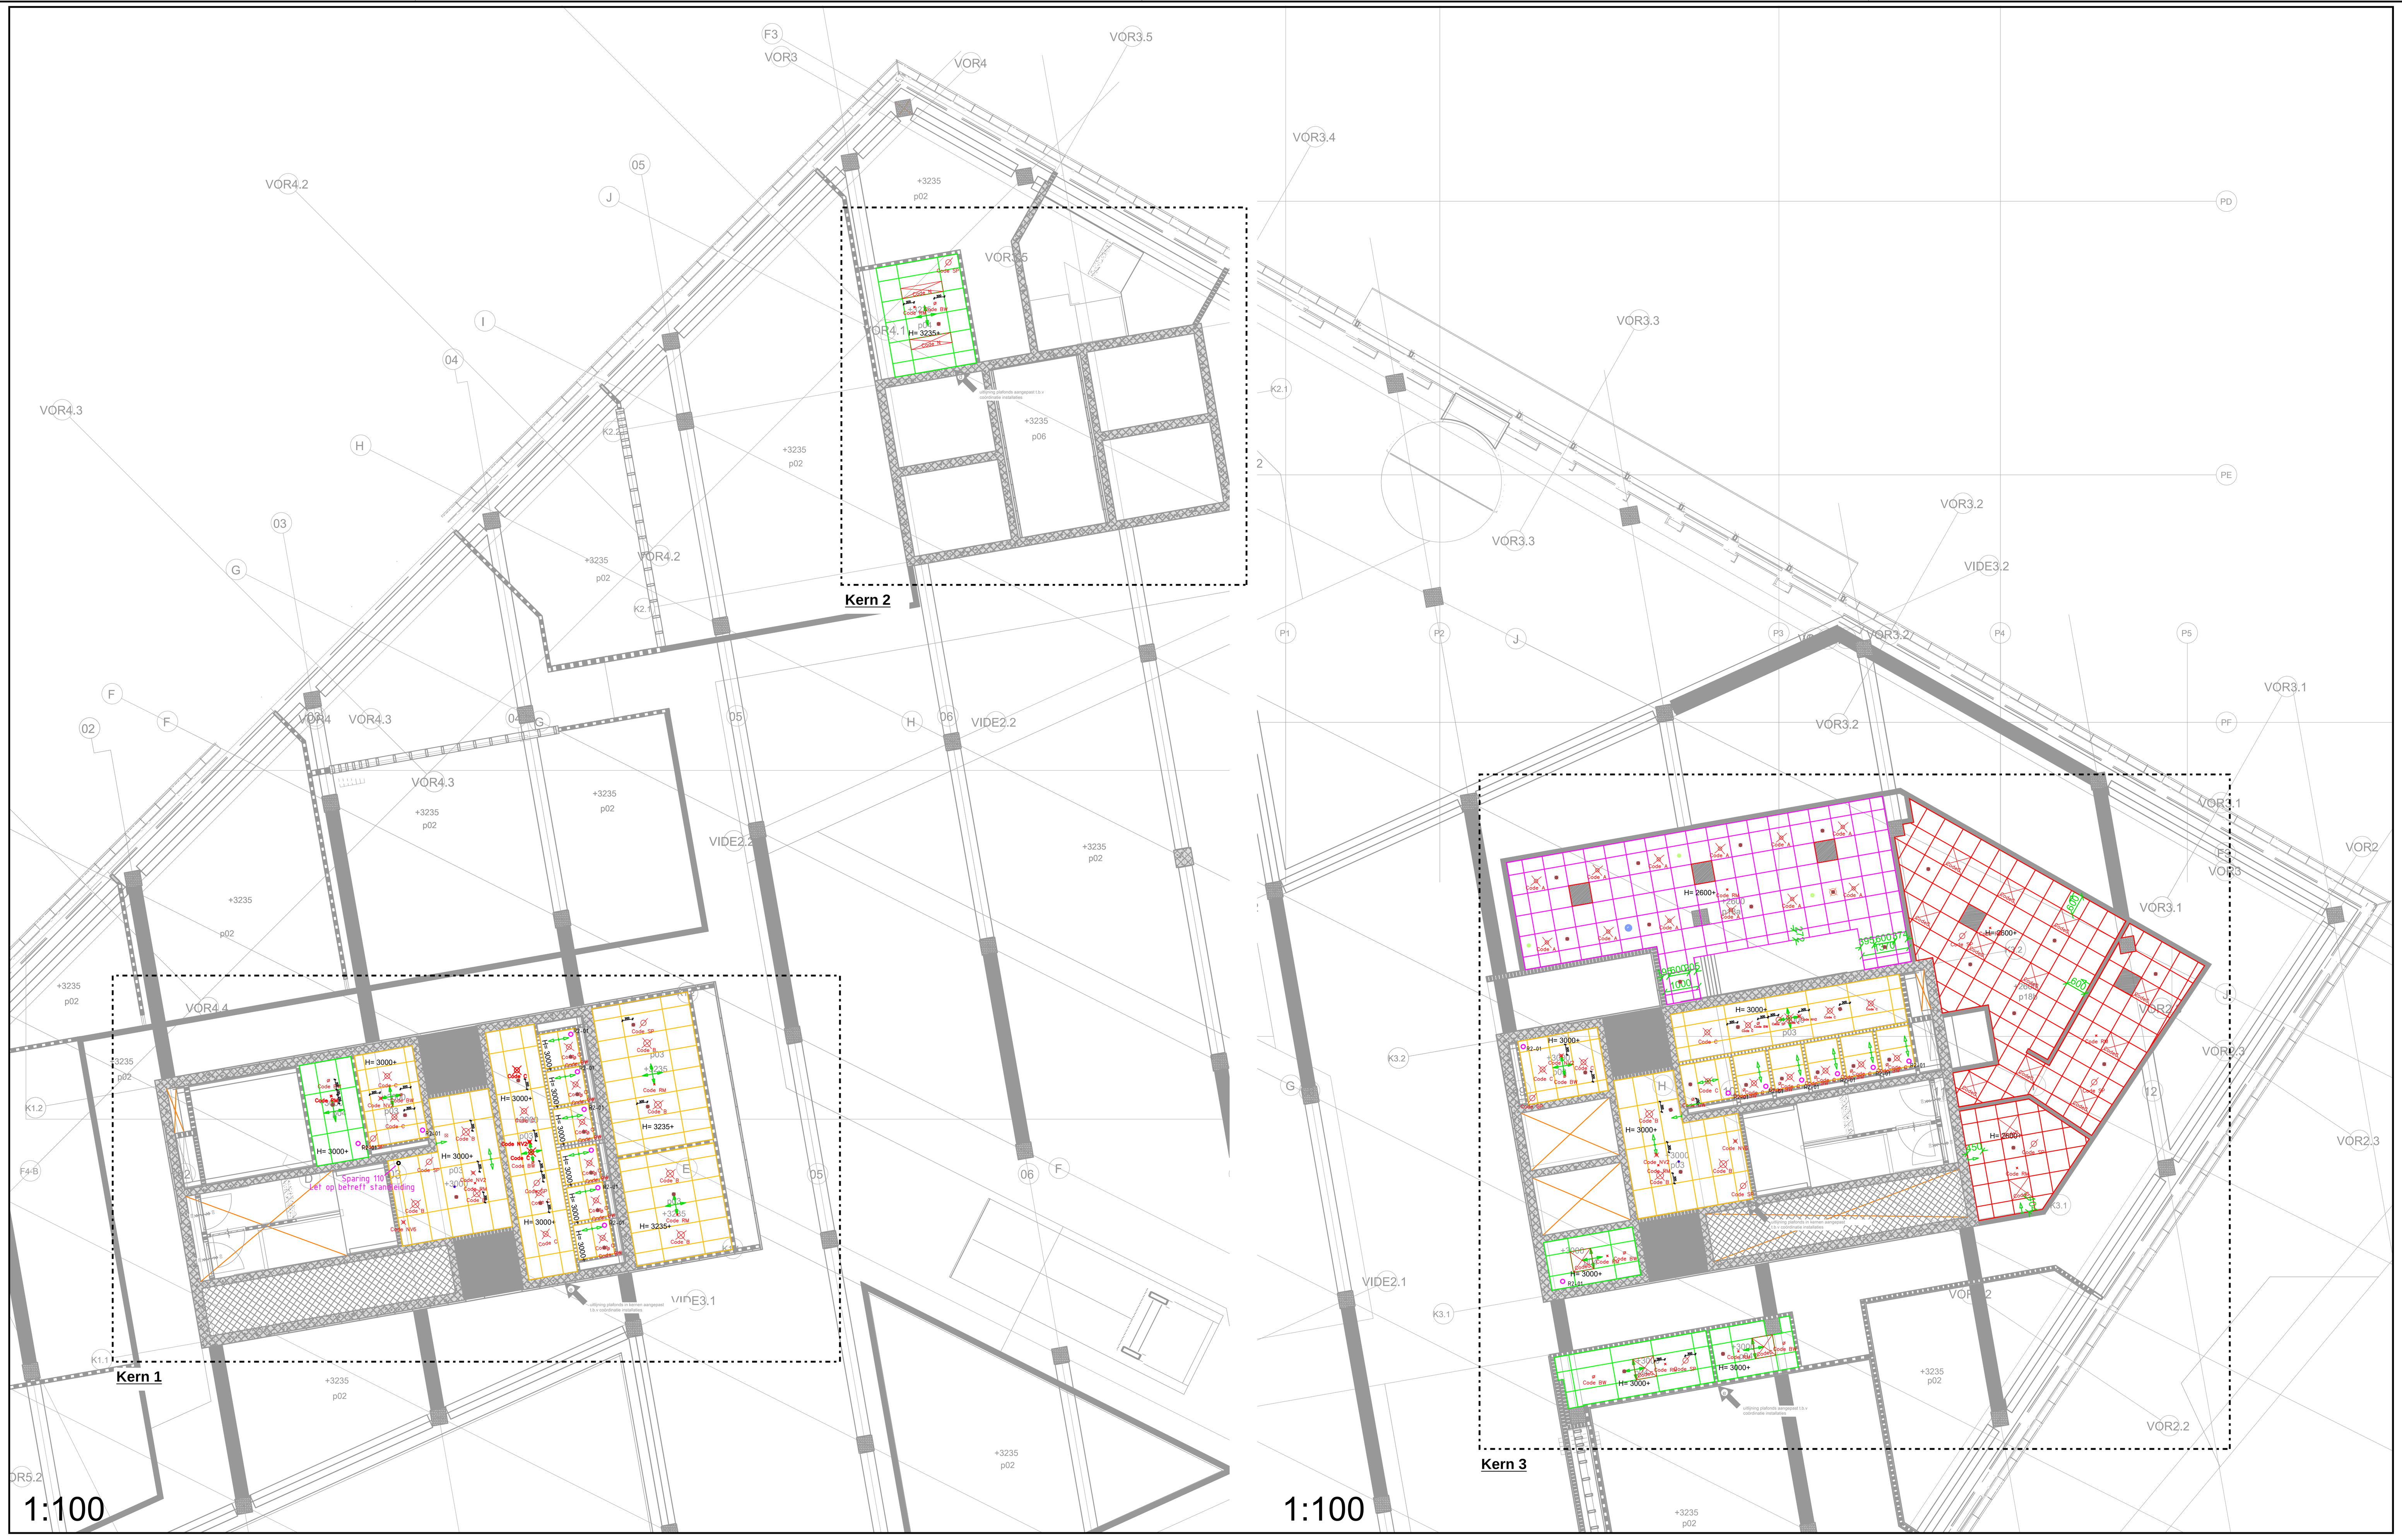

Overzicht 2e verdieping Huis

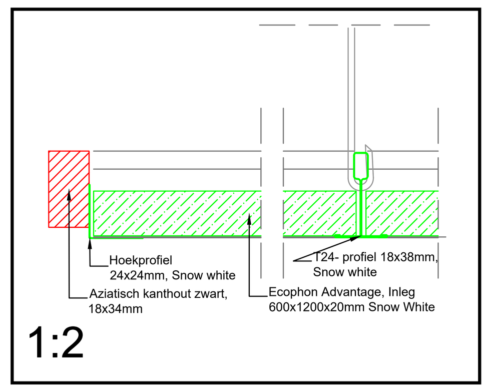

Ophangdetail P04

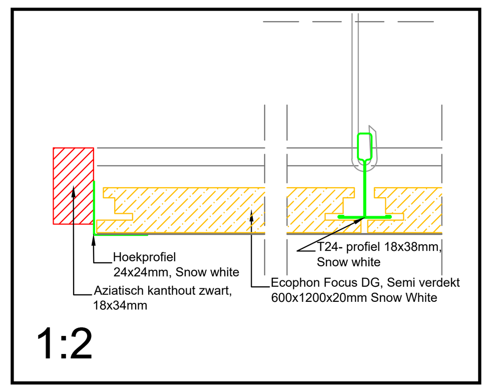

Ophangdetail P03

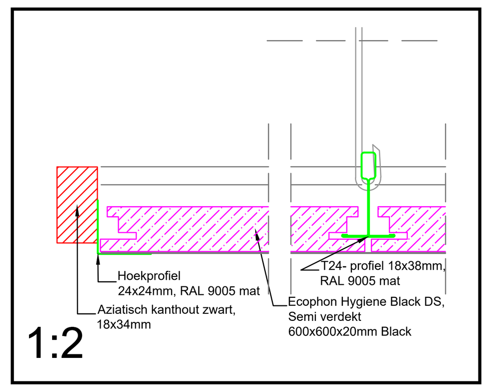

Ophangdetail P18a

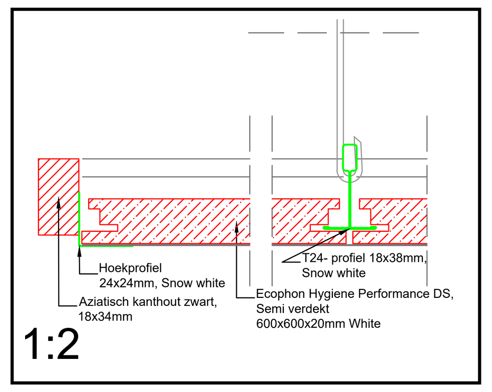

Ophangdetail P18b

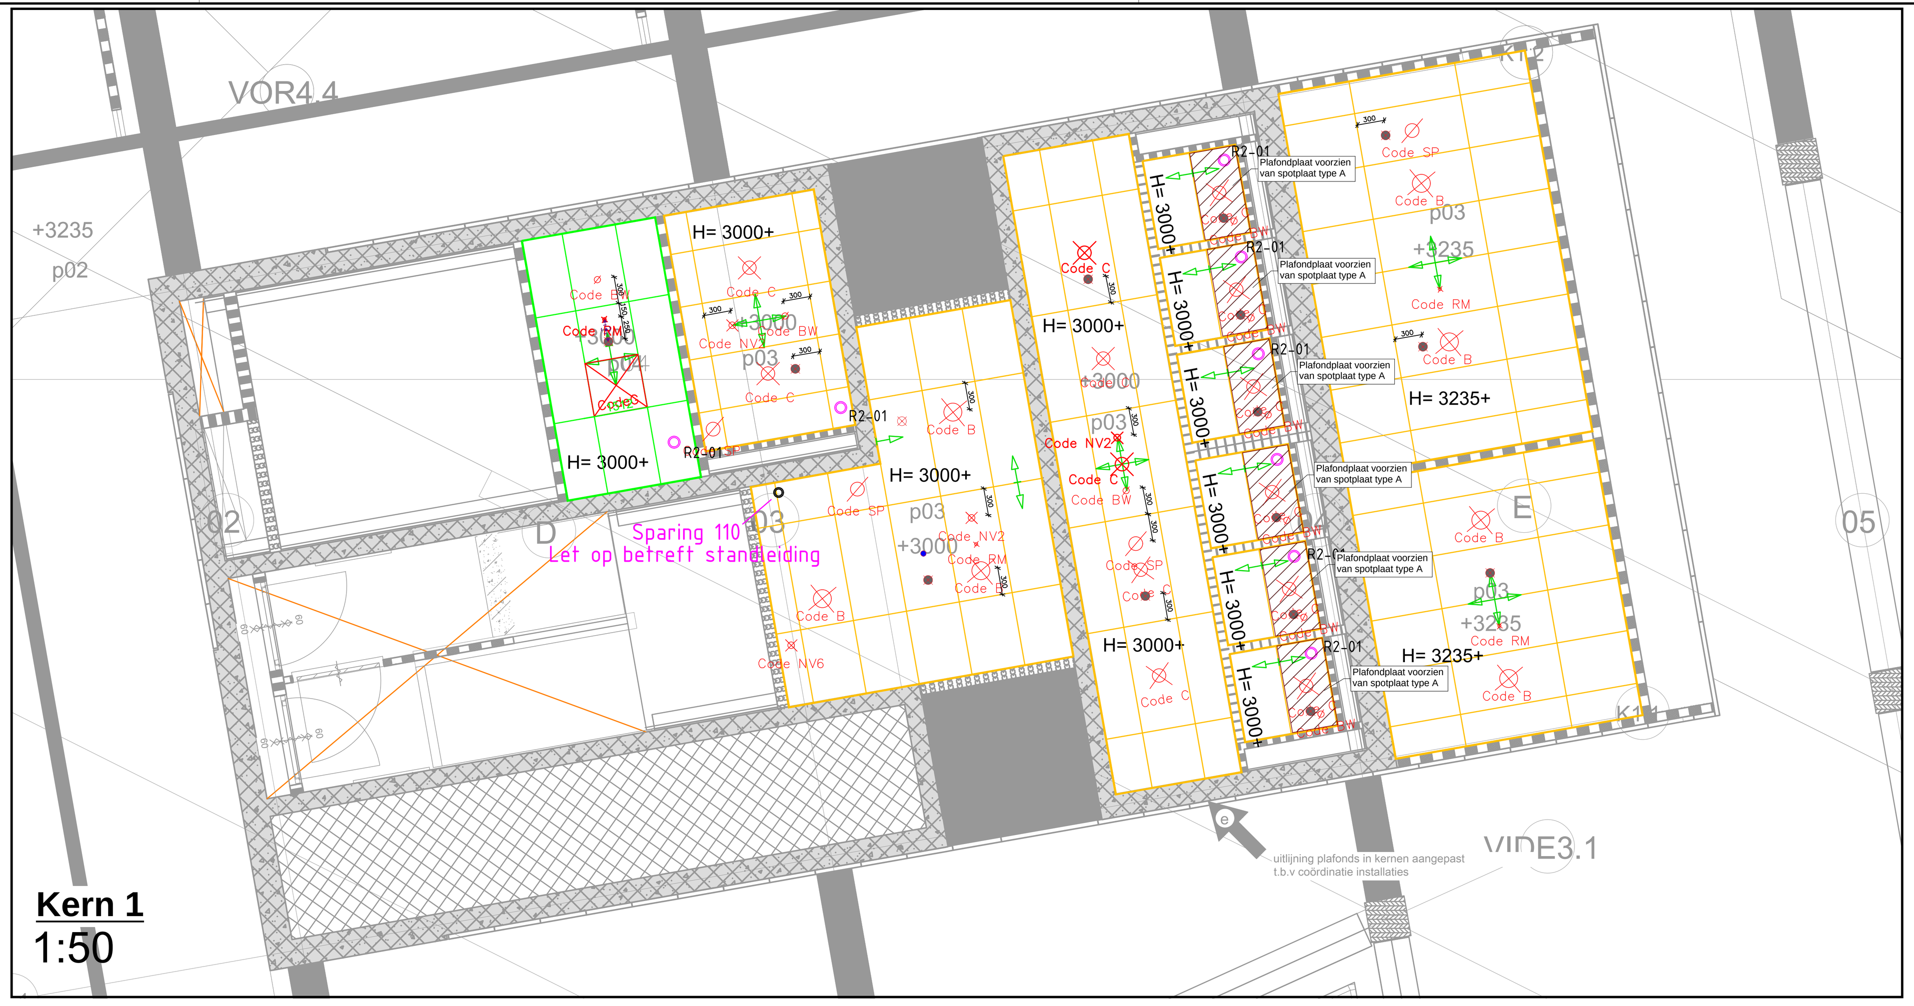

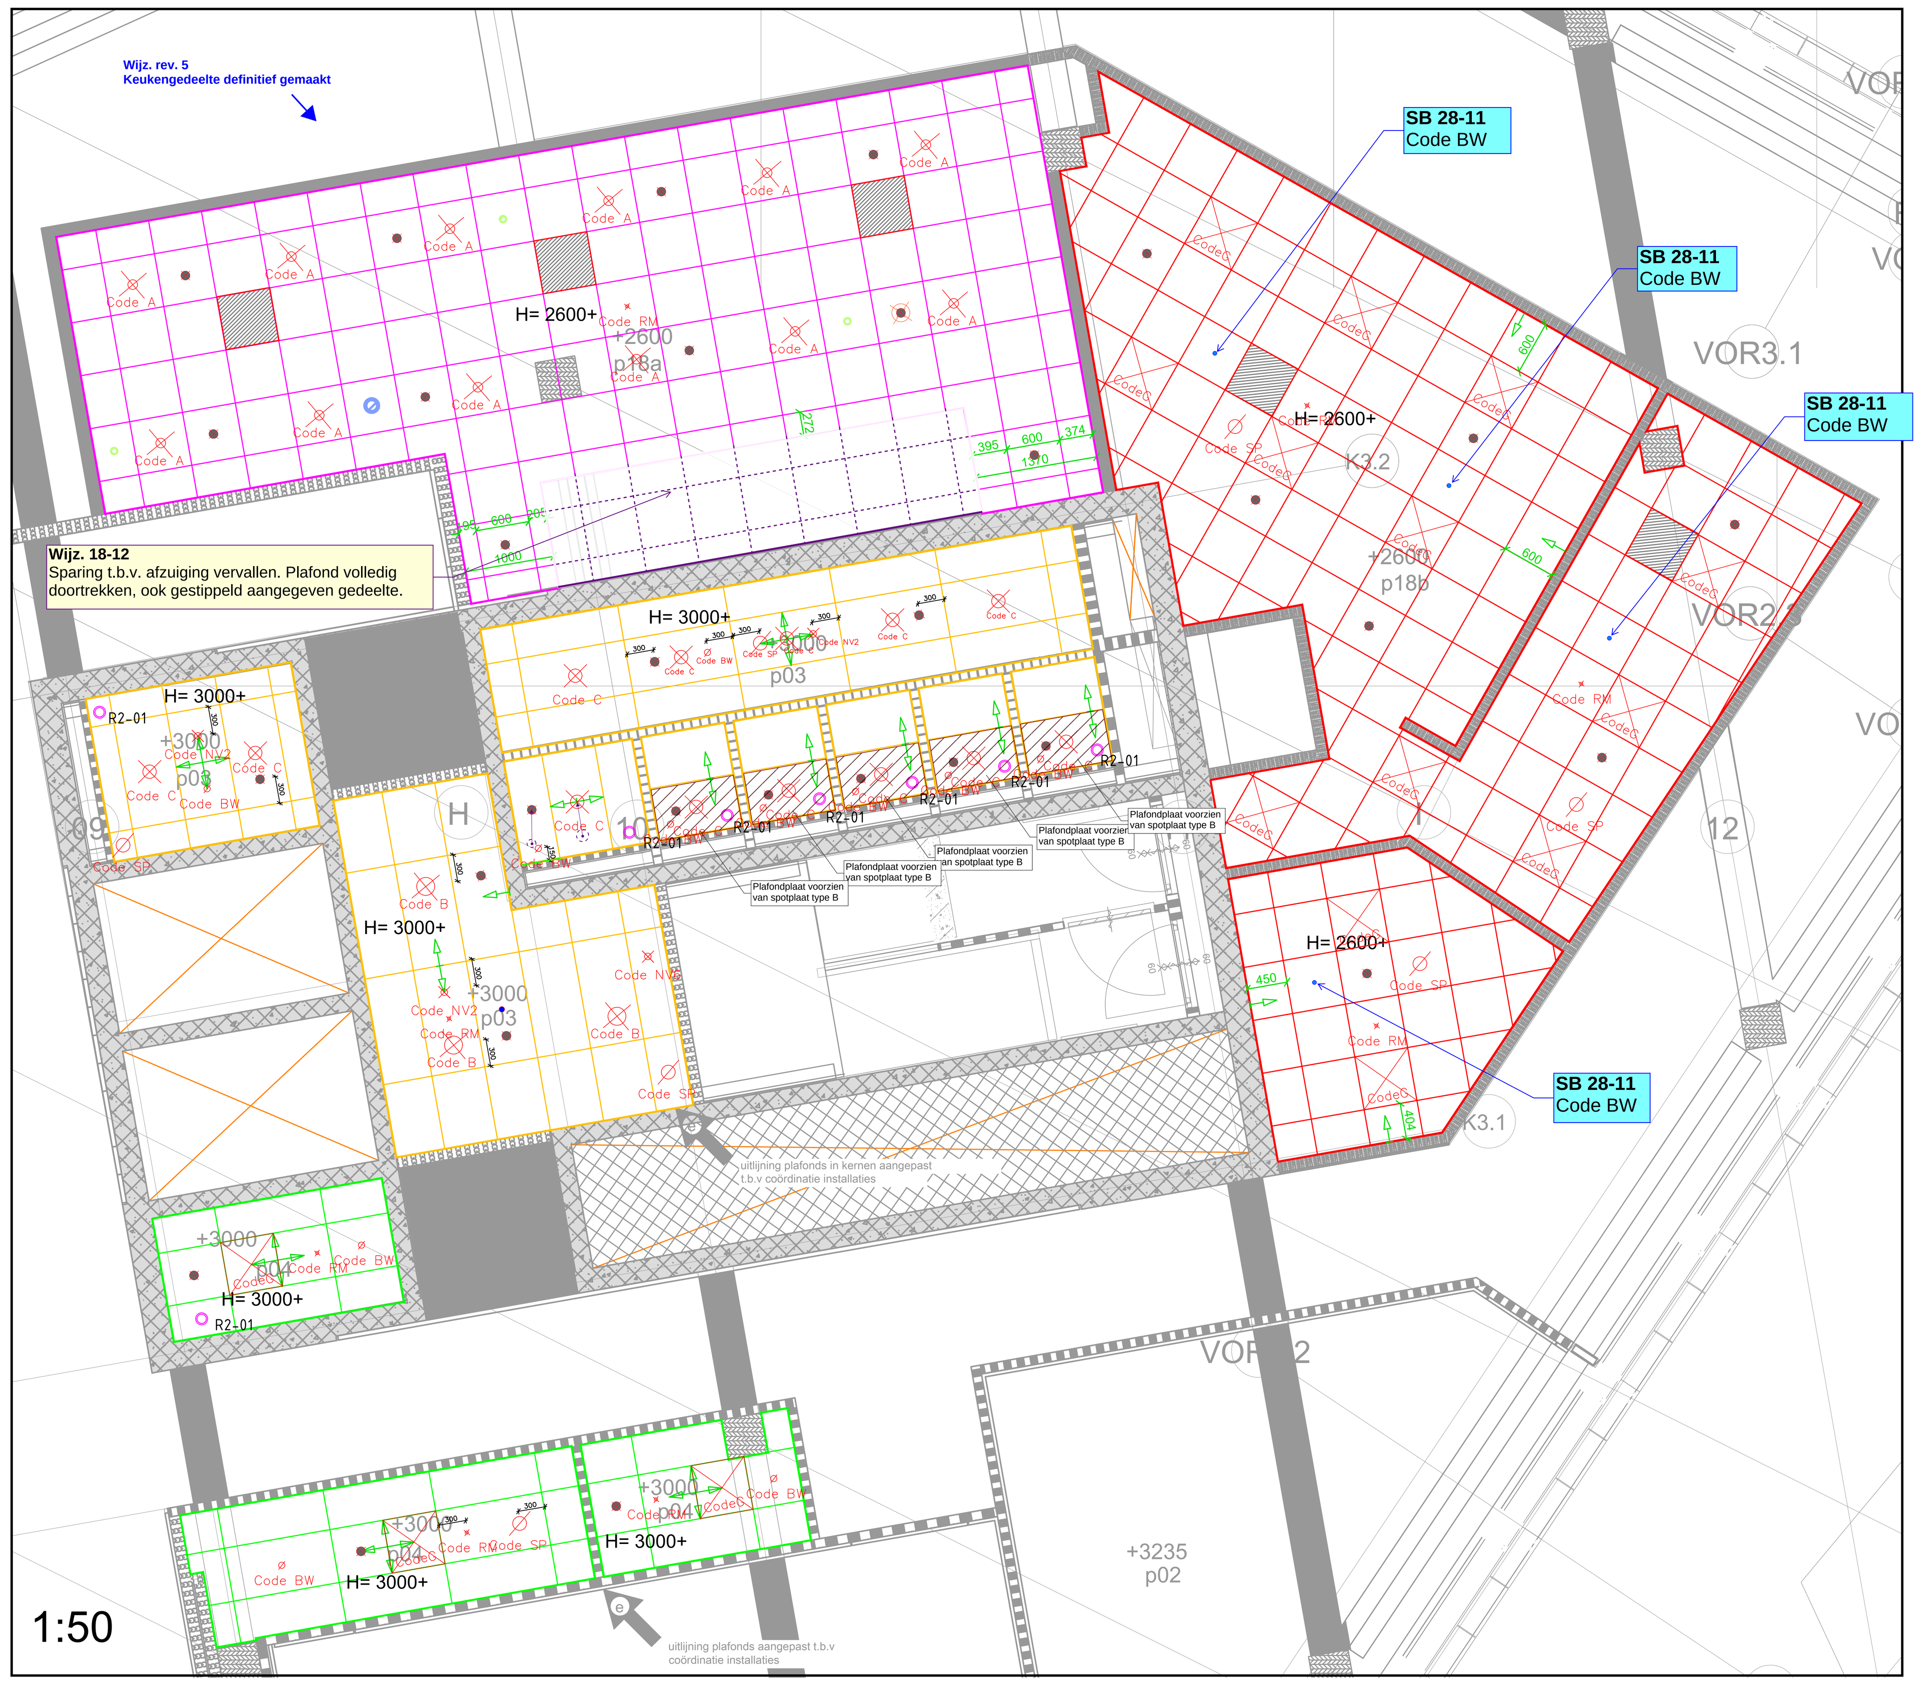

Kern 3

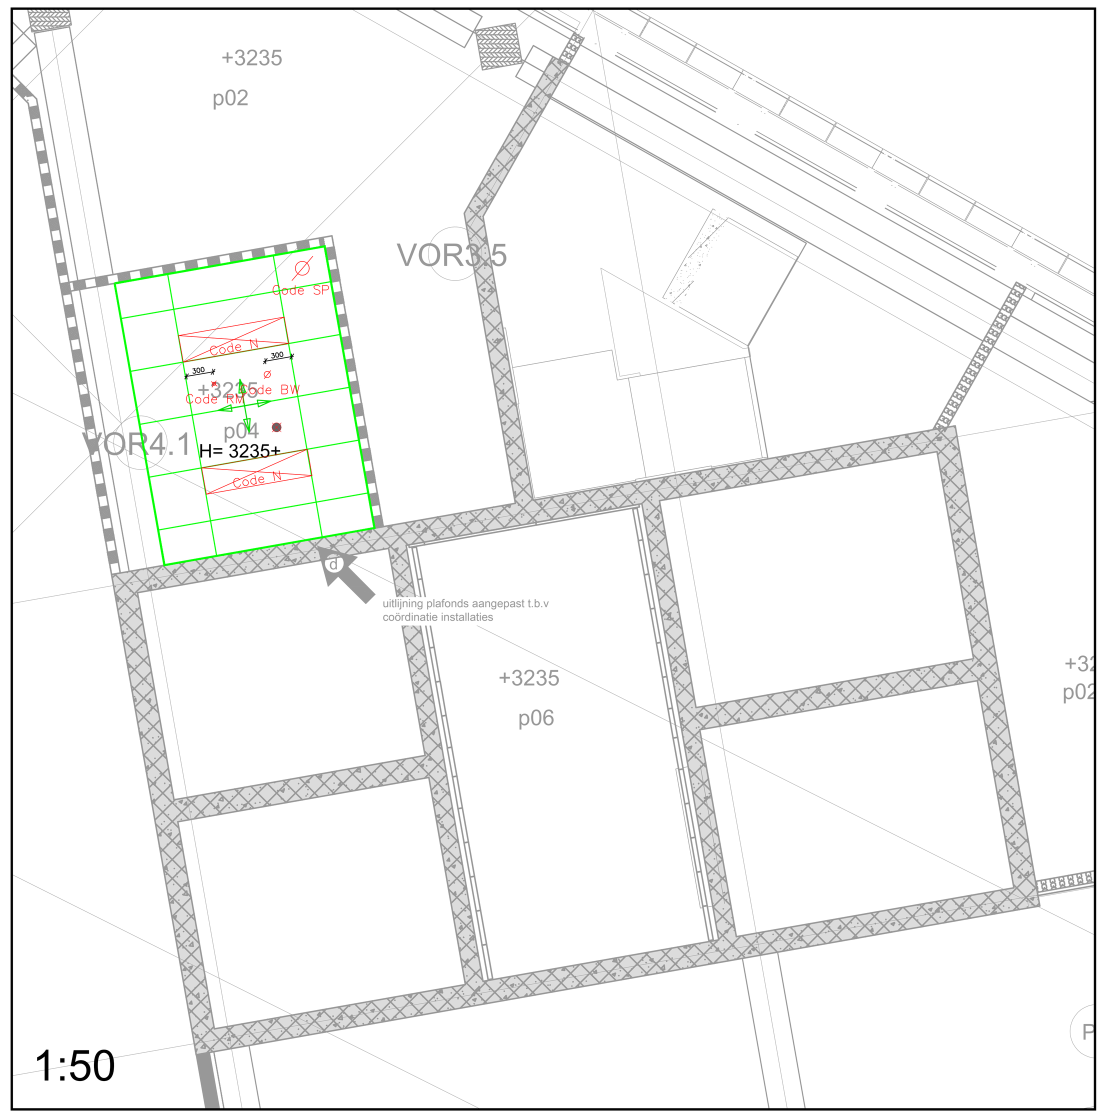

Kern 2

Renvooi installatievoorzieningen

E-installatie

Code	Omschrijving	Sparing van:	achterhout	Sparing in achterhout:
Code G	Armaturen	N.V.T	N.V.T	N.V.T
Code NV2	Noodverlichting	Ø76mm	300x300	Ø76mm
Code C	Armaturen	Ø150mm	595x595	Ø150mm
Code RM	Rookmelder	2xØ19mm	200x200	2xØ19mm
Code B	Armaturen	Ø200mm	595x595	Ø200mm
Code A	Armaturen	Ø107mm	300x300	Ø107mm
Code SP	Speaker	Ø165mm (Wijz. rev. 5)	595x595	~~Ø155mm~~
Code NV6	Noodverlichting	Ø76mm	300x300	Ø76mm
Code BW	Bewegingsmelder	~~Ø75mm~~	300x300	~~Ø75mm~~
Code CAM	Camera	Ø230mm	595x595	Ø230mm
Code N	Armaturen	N.V.T	N.V.T	N.V.T

SB 28-11
sparingen speaker Ø165
sparingen bewegingsmelder Ø68mm

Achterhout, MDF 12mm, Levering en montage door Verschuren

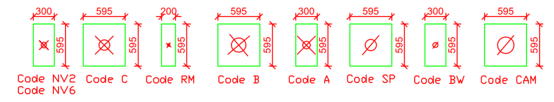

W-installatie

- Sprinkler Sparingen 49mm (geen achterhout benodigd)
- Bewegingssensor, sparing ø60 (geen achterhout benodigd)
- Standleiding droge blus Sparing 125mm (geen achterhout benodigd)
- B-Grid acces point — Sparing 20mm — (geen achterhout benodigd)
- B-Grid — ~~Sparing 58mm~~ — (geen achterhout benodigd)

VDI 03-12
B-Grid: Sparing Ø51mm

Afzuigrozet/Toevoerrozet (achterhout benodigd)

Pos. nr.	Omschrijving	Fabrikant	Model	Plafond_sparing (mm)
R0-01	Afzuig rozet	O.C. Waterloo	AV	ø100
T0-01	Toevoer rozet	O.C. Waterloo	ZV	ø100

Toevoer rooster

Wijz. rev. 5

Goedgekeurd door: jaap oskam
Rol:
Status: Definitief
d.d. 18-12-2025

Spotplaat type A
Toiletten kern 1, b.g. t/m 2e verdieping

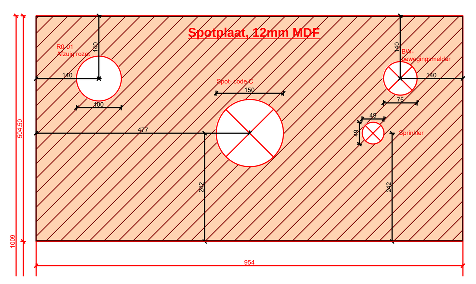

Spotplaat type B
Toiletten kern 1, 3e t/m 7e verdieping
Toiletten kern 3, b.g. t/m 7e verdieping

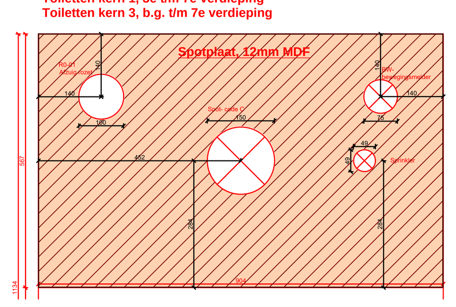

P03 Ecophon Focus DG, Semi verdekt
Systeem: T24
Kleur: Frost White (NCS S 0500-N)
Afm: 600x1200x20mm

P04 Ecophon Advantage, Inleg
Systeem: T24
Kleur: Frost White (NCS S 0500-N)
Afm: 600x1200x20mm

P18a Ecophon Hyiene Black Ds
Systeem: T24
Kleur: Frost White (NCS S 0500-N)
Afm: 600x600x20mm

P18b Ecophon Hyiene Performance Ds
Systeem: T24
Kleur: Frost White (NCS S 0500-N)
Afm: 600x600x20mm

Voor uitwerking plafonds P06 zie tekening "DH-HH-02-VTP-TEK Stalen plafonds en wandafwerking tweede verdieping"

Onderleggers
2101291_TEK_bk6_60_21_plafondafwerking tweede verdieping huis deel 1, rev. e, d.d. 15-07-2025
2101291_TEK_bk6_60_22_plafondafwerking tweede verdieping huis deel 2, rev. d, d.d. 15-07-2025
DH-HH-02-VDI-TEK-Opgave installatievoorzieningen bouwkundige plafonds Huis 2e verd, rev A. d.d. 09-09-2025
DH-HH-02-VDI-TEK-Opgave installatievoorzieningen bouwkundige plafonds Keuken d.d. 10-11-2025

VERSCHUREN totaalprojecten	Project: Dordthuis te Dordrecht				Projectleider: CG	Projectnummer: 25.0014 / Getekend: -
	Onderdeel: Plafond 2e verdieping bouwdeel huis				Status: Definitief	Pagina: 1/1
	Datum: 21-05-2025	Revisie datum: 26-11-2025	Revisie: 5	Formaat: A0 / Schaal: 1:100/1:50/1:2	Datum status: 26-11-2025	Tekeningnummer: P.02