


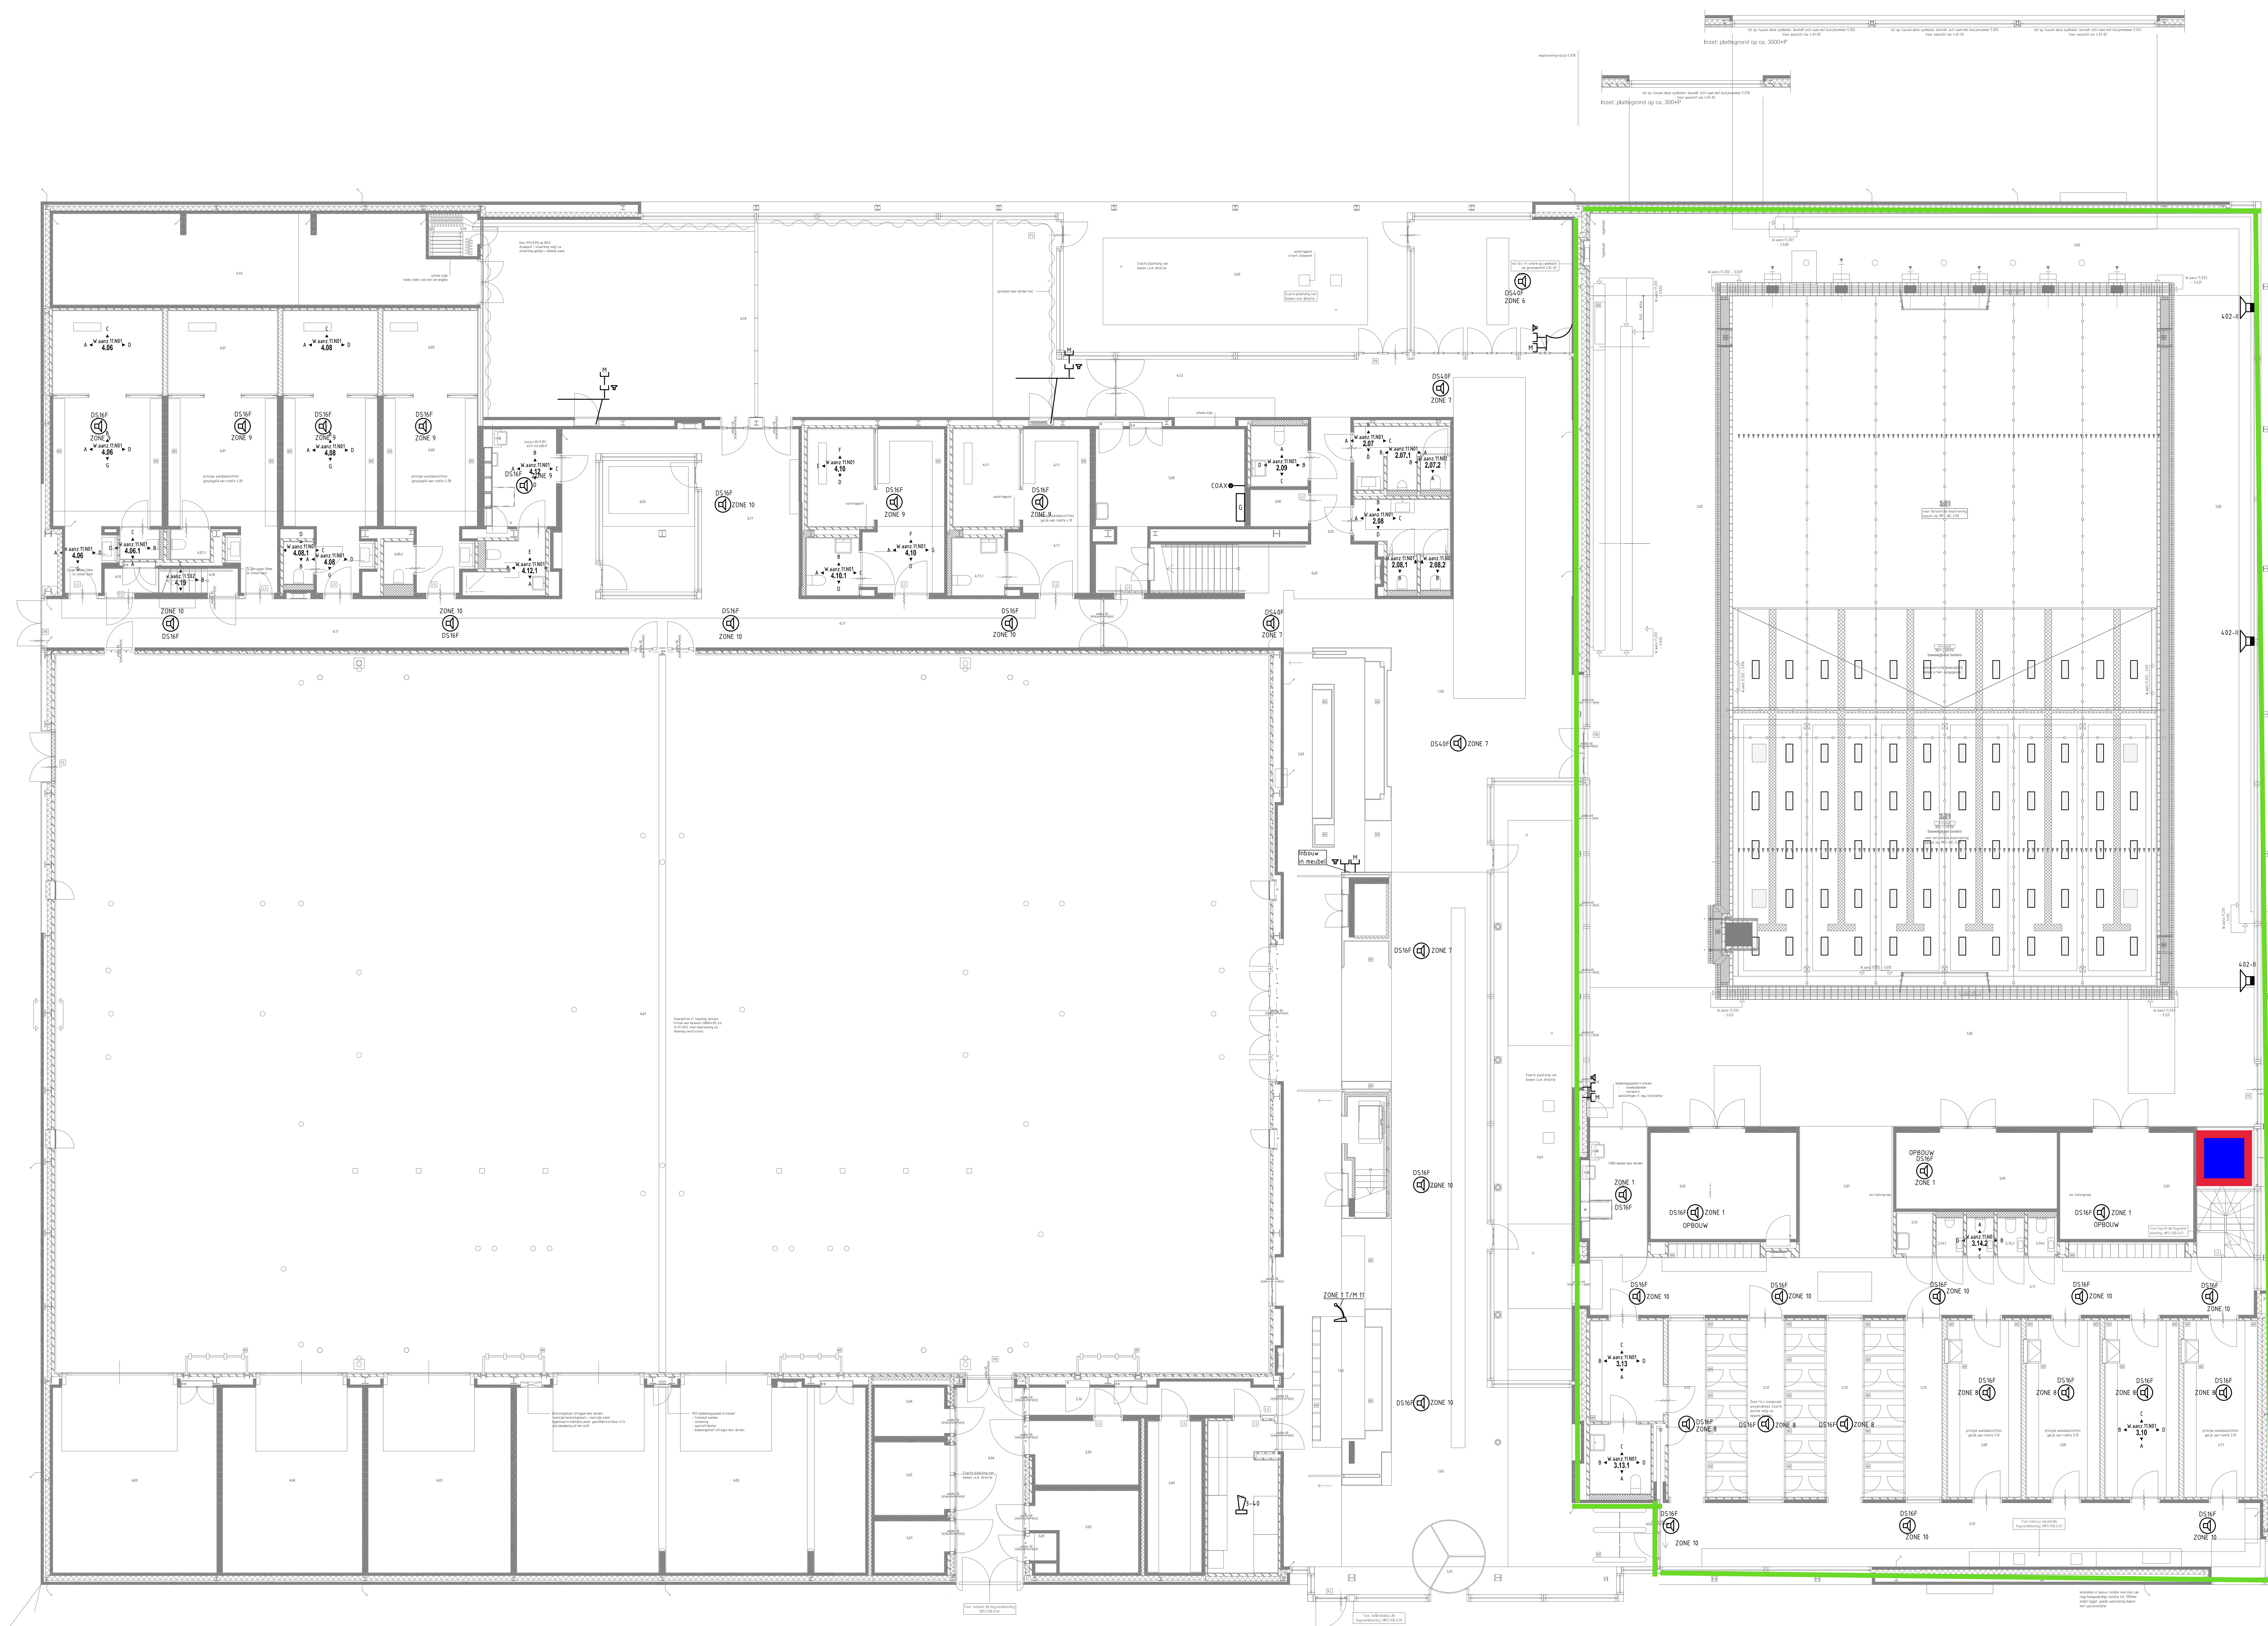

Code:	Datum:	Omschrijving:	Gewijz. door:



REHORST
NIEUWBOUW
TRANSPORTKRAAN 12
2661 ZD BONGENBRACHT
POSTBUS 12
2661 AD BONGENBRACHT


E: info@rehorst.nl
T: 06-45192802
W: www.rehorst.nl



Project nr.: 14U00107
Opdr.: gevern De Vries en Verburg
Project:
**Nieuwbouw
Multifunctioneel Centrum**
Discipline:
Geluid installatie

Aldred: Zuidrijde 31
Plaats: 3181LR te Rozenburg

Fase: REVISIE
Bouwluis: Begane grond
Bouwn/vrpe:n.v.t.
Tekenaar: M.J.
Proj. leiding: E.V.A.
Datum: 22-6-16
Schaal: 1:100
Aanmaak: 16-05-2015
Formaat: Code: Tek. nr.:
A0 G0

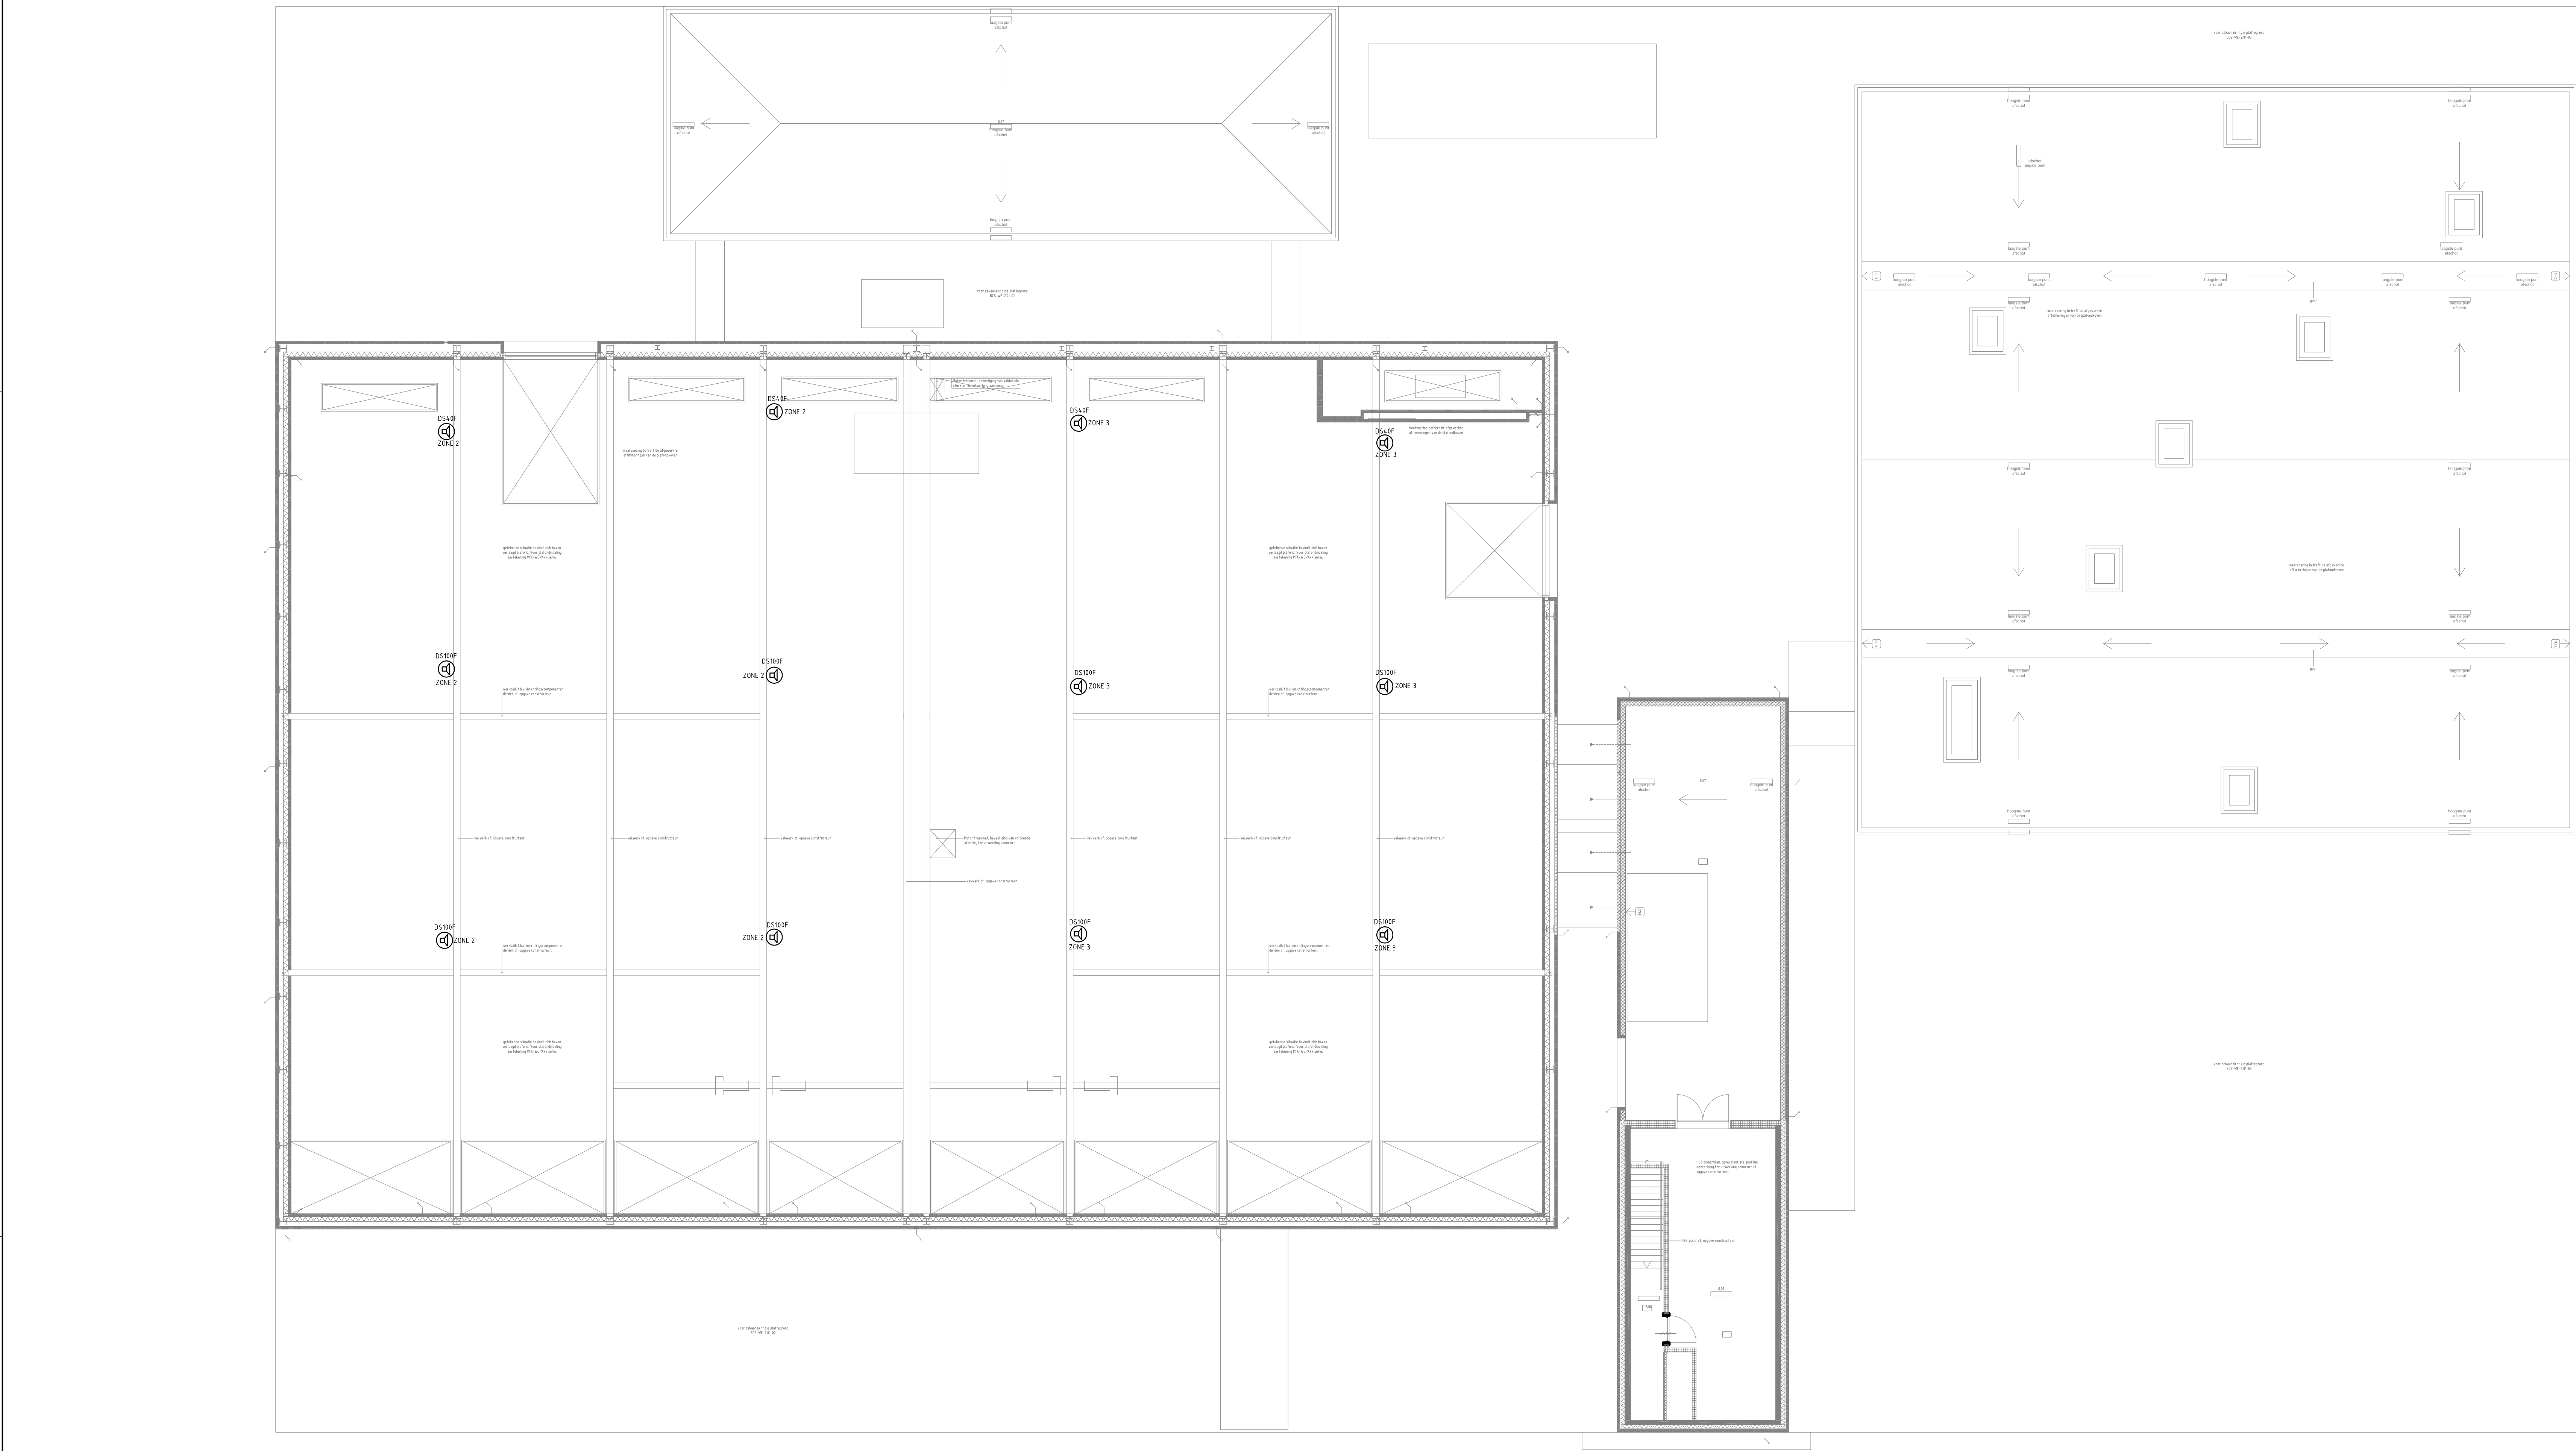

Code:	Datum:	Omschrijving:	Gewijz. door:
 REHORST KLINGEN TRANSPORTS TAAK T 12 DEEL VAN RECHTERHOEKIG POSTBUS 53 DEEL VAN RECHTERHOEKIG T 090 - 815111 F 090 - 815112 E INFO@REHORST.NL W WWW.REHORST.NL			Project nr.: 14U00107 Opdr. geveer: De Vries en Verburg Project: Nieuwbouw Multifunctioneel Centrum Discipline: Geluid installatie
Plaats: Zuidzijde 31 3181LR te Rozenburg			Fase: REVISIE Bouwlaag: 2e verdieping Bouwnr/type: n.v.t. Tekenaar: M.J. Proj. leider: E.V.A. Datum: 22-5-16 Schali: 1:100 Datum Xref: 16-09-2015
Formaat: Code:			A0 G2