



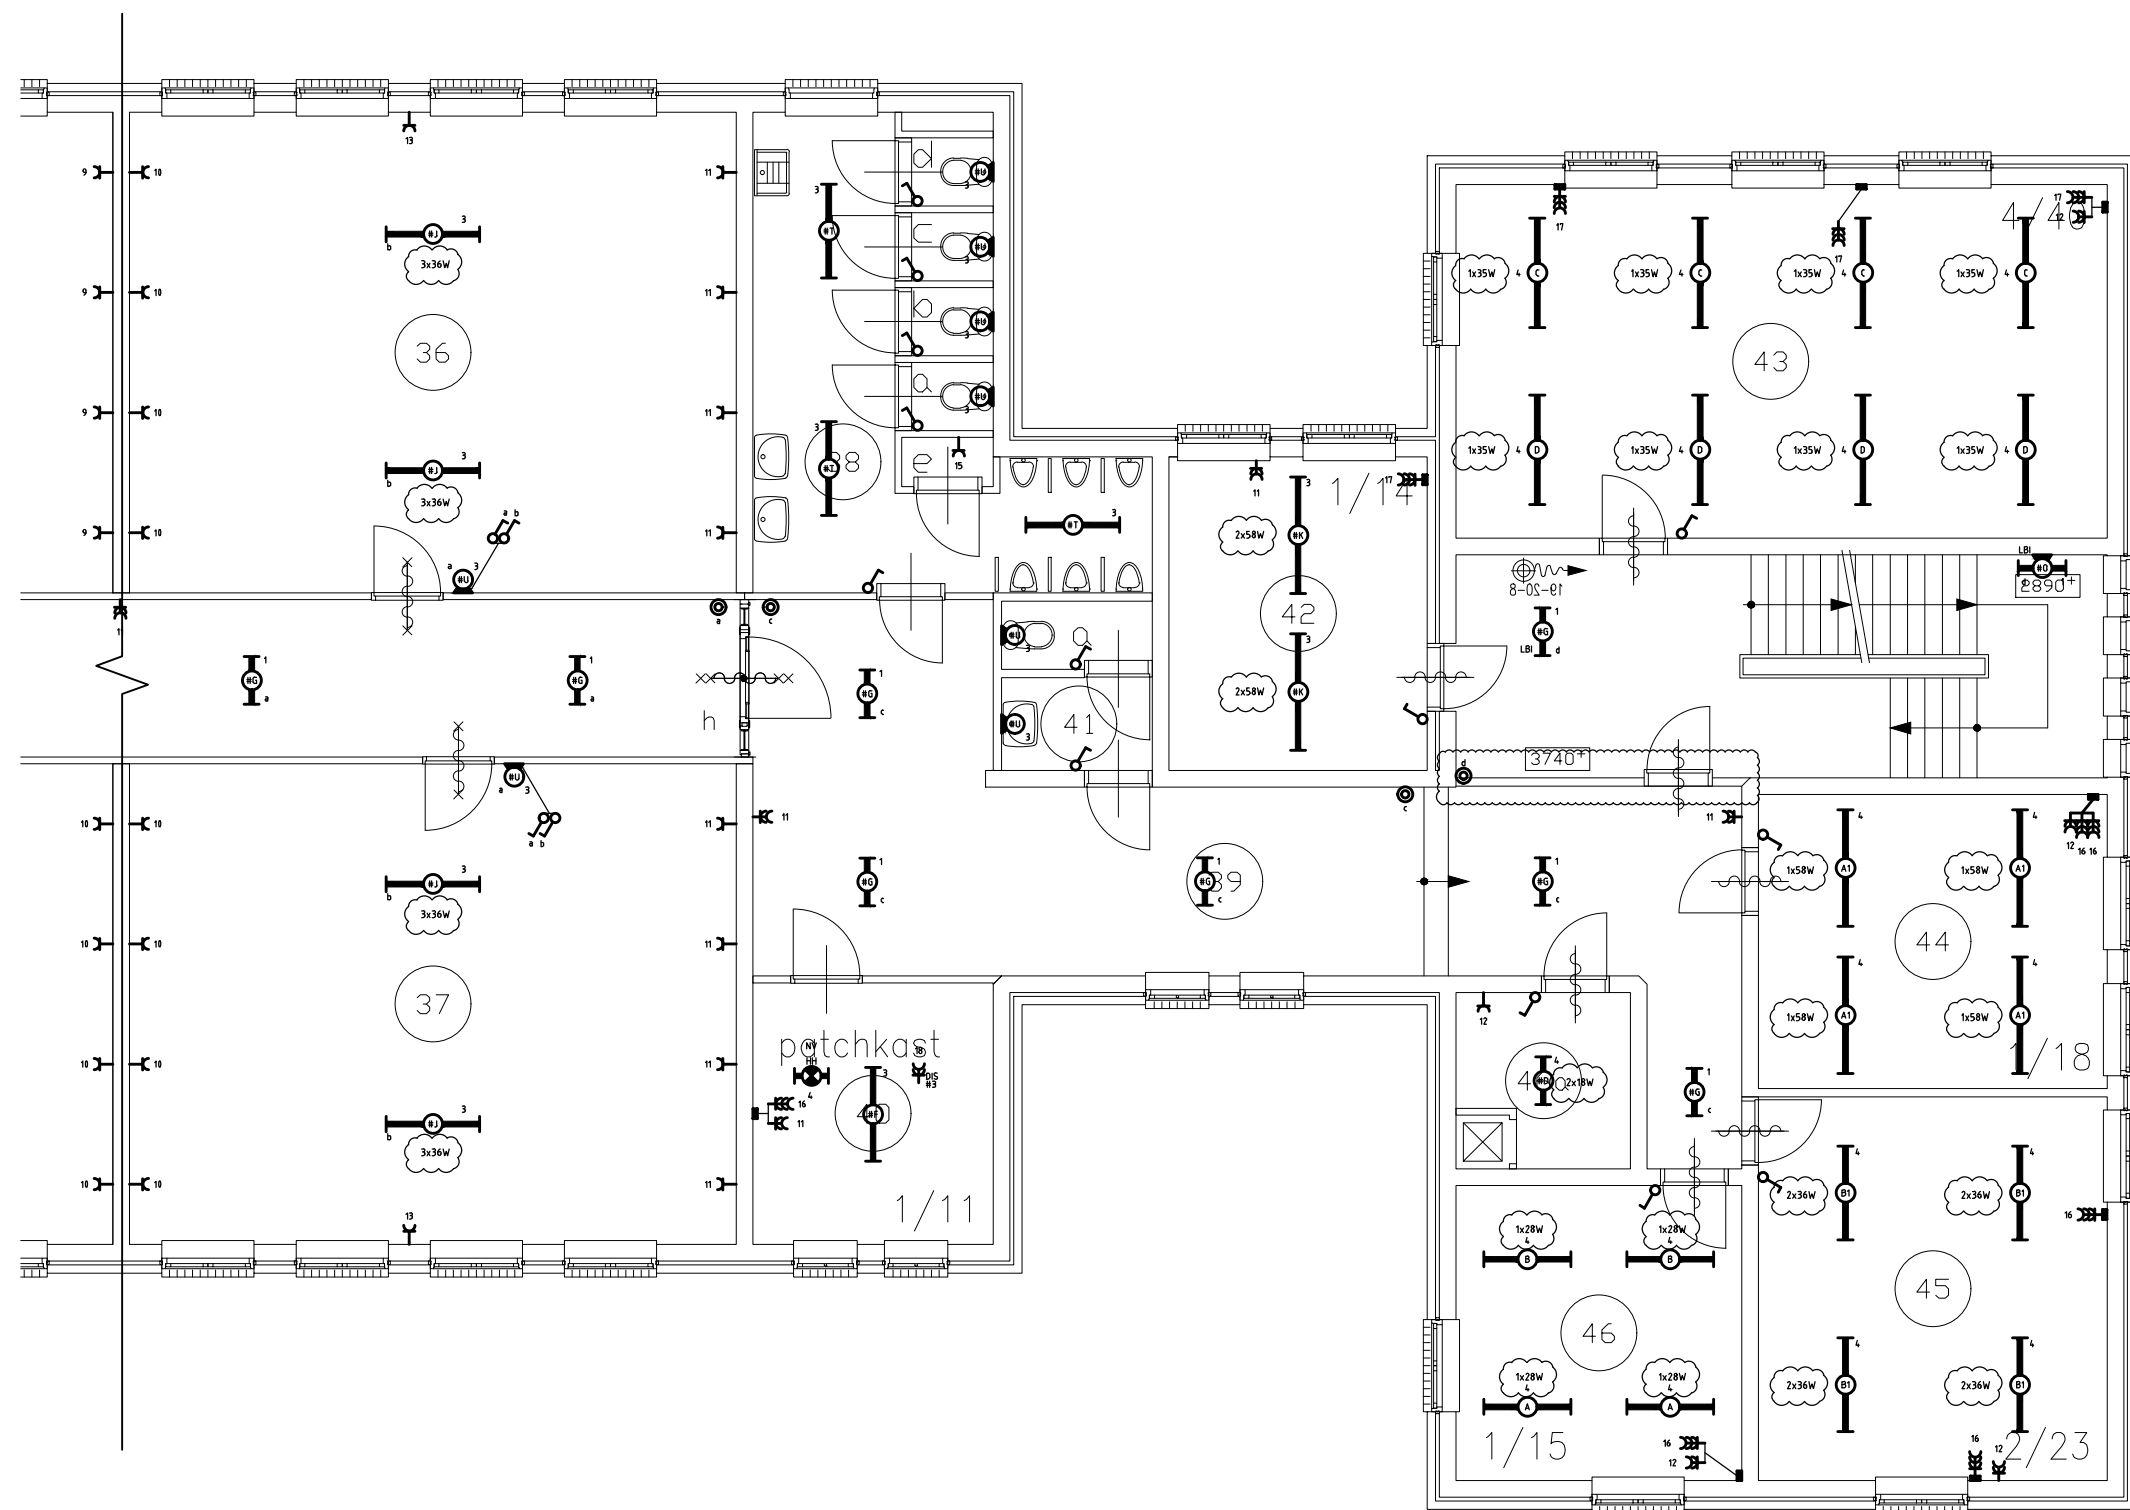

Symbolenlijst

Nummer	Omschrijving
	aansluitpunt niet bedraad
	armatuur
	armatuur met fluorescentiebuislamp
	armatuur met fluorescentiebuislamp
	armatuur met fluorescentiebuislamp
	armatuur met fluorescentiebuislamp
	armatuur met fluorescentiebuislamp
	armatuur met fluorescentiebuislamp noodverlichting
	armatuur nood transp. vluchtweg beneden
	armatuur nood transp. vluchtwegsignalering naar beneden
	armatuur op wand
	contactdoos drievooudig ra
	contactdoos enkelvoudig ra
	contactdoos tweevooudig ra
	drukknop
	schakelaar enkelpolige
	schakelaar serie-verdeelnrichting

STANDAARD INDELING VERTICALE WANDGOOT

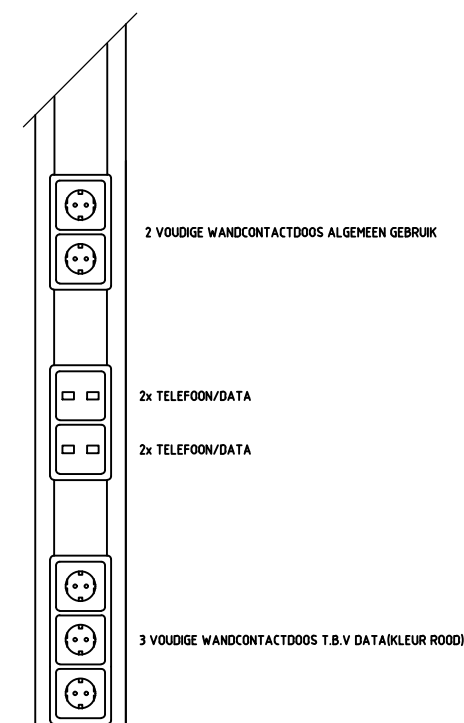

<i>Wiz.</i>	<i>Datum</i>	<i>naam</i>	<i>Aard van de wijziging</i>

Gebouw 26
Prinses Margrietkazerne Wezep

Specificatie:
Elektrische installaties
Algemene Verlichtingsinstallatie
Wandcontactdozen
1e verdieping Rechterzijde

Objectnummer: 27B05	Getekend: ERO
Gebouwnummer: 26	Gecontroleerd:
Besteknummer:	Datum: 4/2006
Projectnummer:	Schaal: 1:100
Fase:	Formaat: A2
Versie: revisie	Documentcode: 27B05_26 E04_VVL_01



Blad:
E04 van
Directie - Vastgoedbeheer
www.rijksvastgoedbedrijf.nl
088 115 80 00

27B05_26_E_01_ELS.dwg

lotdatum: 11/05/22