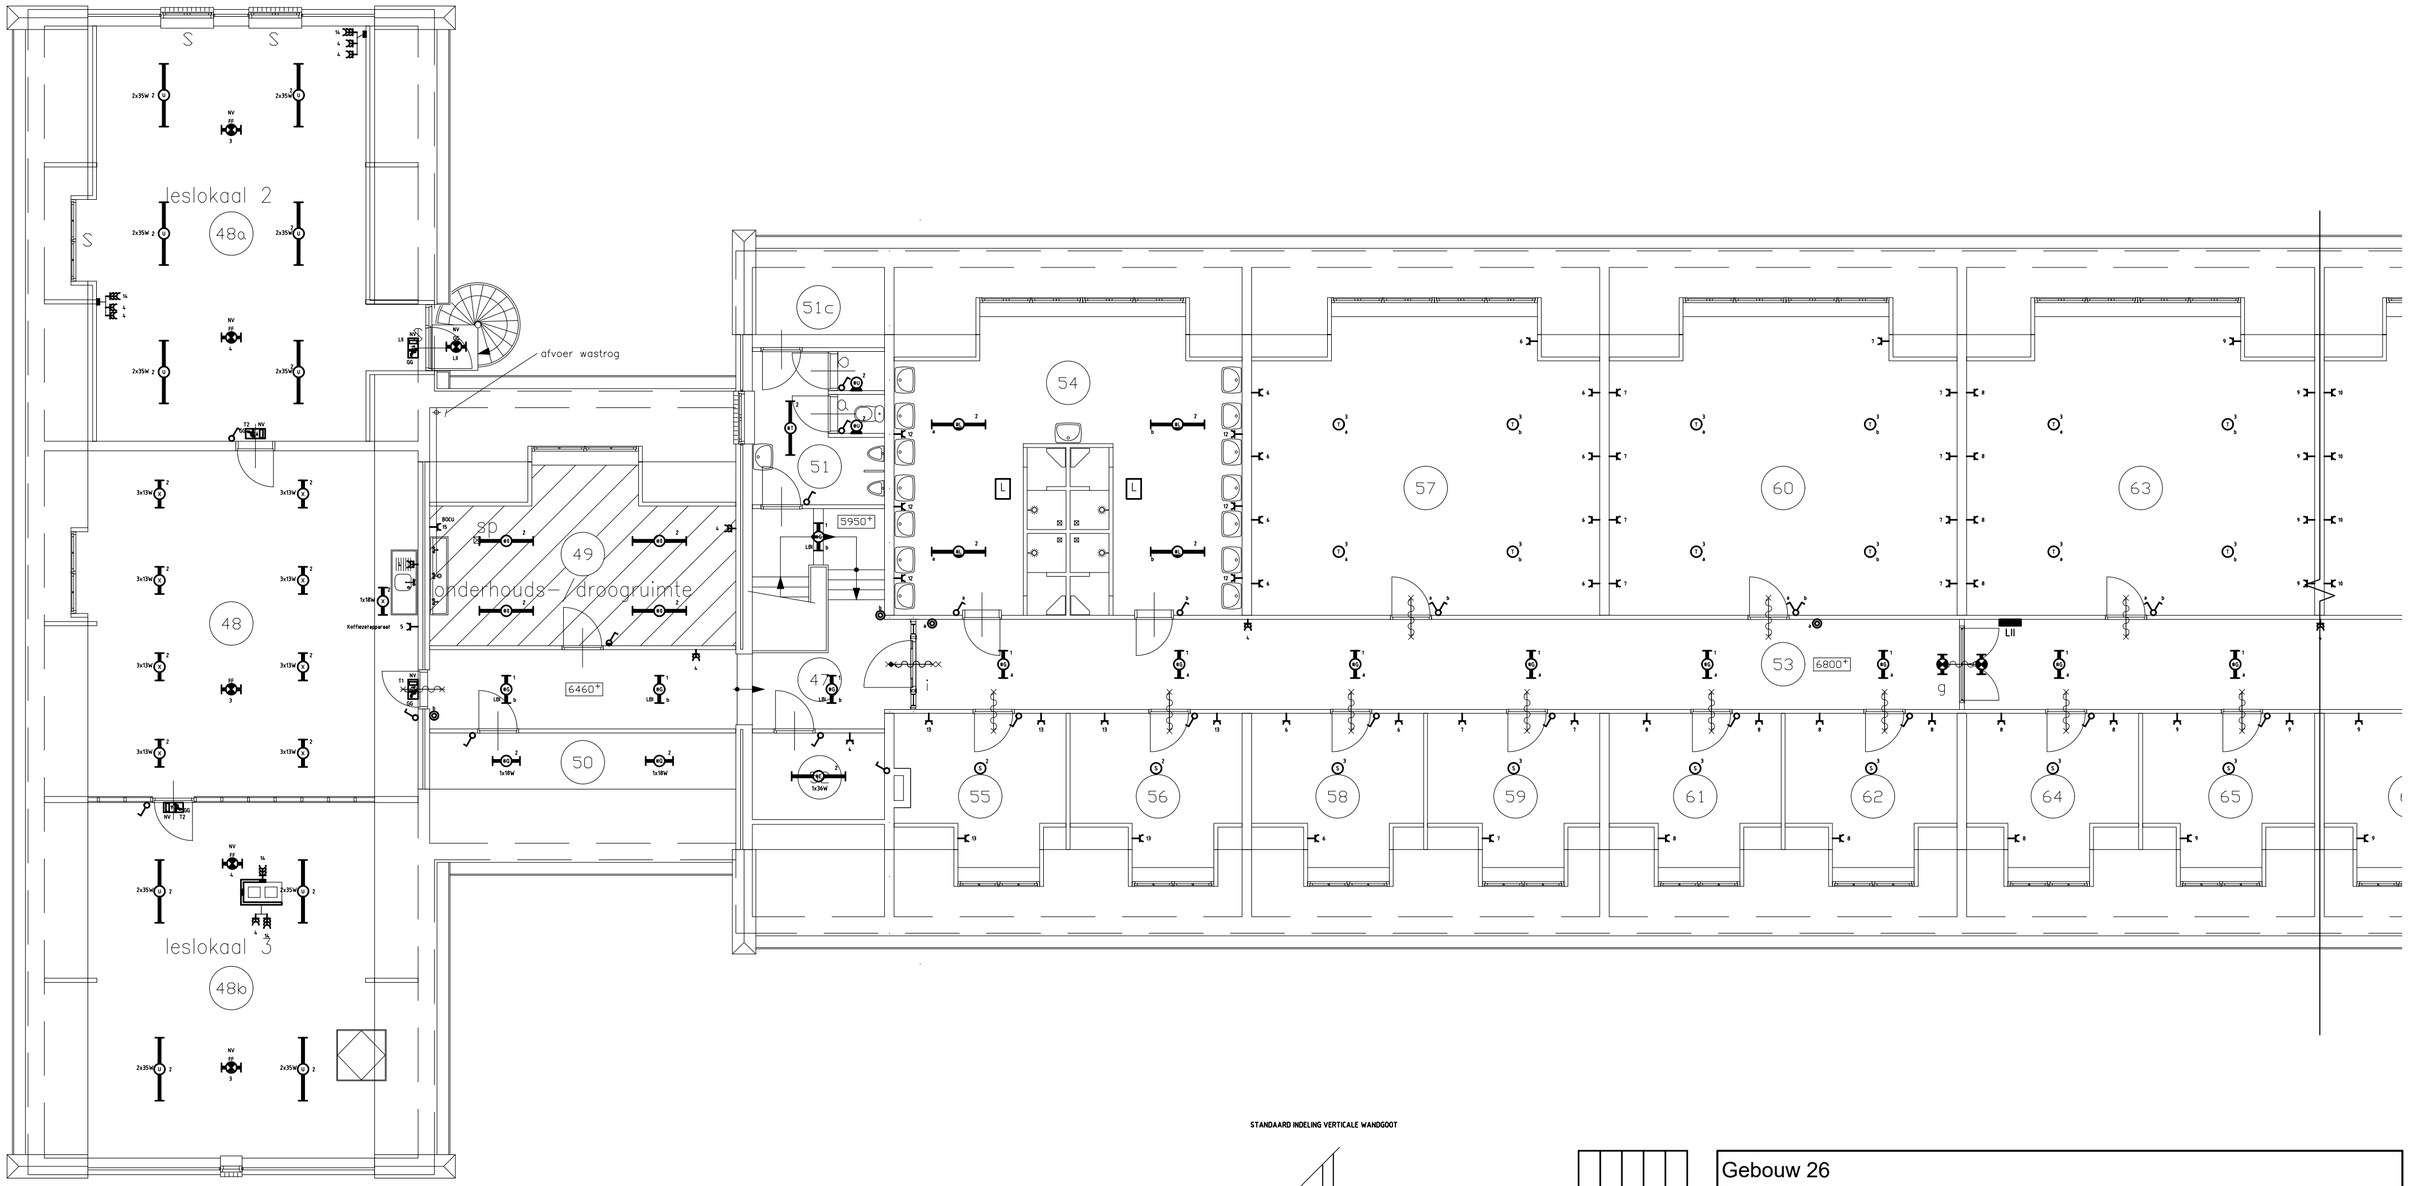

STANDAARD INDELING VERTICALE WANDGOOT

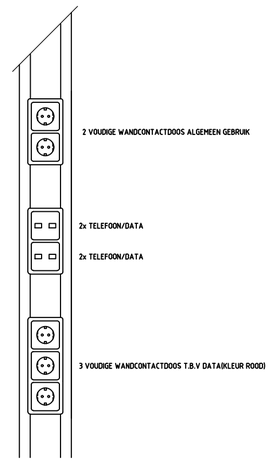

Symbolenlijst

Nummer	Omschrijving
	aansluitpunt niet bedraad
	armatuur
	armatuur met fluorescentiebuislamp
	armatuur met fluorescentiebuislamp
	armatuur met fluorescentiebuislamp
	armatuur met fluorescentiebuislamp
	armatuur met fluorescentiebuislamp
	armatuur met fluorescentiebuislamp noodverlichting
	armatuur nood transp. vluchtweg beneden
	armatuur nood transp. vluchtwegsignalering naar beneden
	armatuur op wand
	contactdoos drievoudig ra
	contactdoos enkelvoudig ra
	contactdoos tweevoudig ra
	drukknop
	schakelaar enkelpolige
	schakelaar serie-
	verdeelinrichting

Wijz.	Datum	naam	Aard van de wijziging

Gebouw 26
Prinses Margrietkazerne Wezep

Specificatie:
Elektrische installaties
Algemene Verlichtingsinstallatie
Wandcontactdozen
2e verdieping Linkerzijde

Objectnummer:	27B05	Getekend:	ERO
Gebouwnummer:	26	Gecontroleerd:	
Besteknummer:		Datum:	4/2006
Projectnummer:		Schaal:	1:100
Fase:		Formaat:	A2
Versie:	revisie	Documentcode:	27B05_26_E05_VVL_02

Rijksvastgoedbedrijf
Ministerie van Binnenlandse Zaken en Koninkrijksrelaties

Blad:
E05 van

Directie - Vastgoedbeheer
www.rijksvastgoedbedrijf.nl
088 115 80 00

27B05_26_E_02_ELS.dwg

plotdatum: 11/05/22