


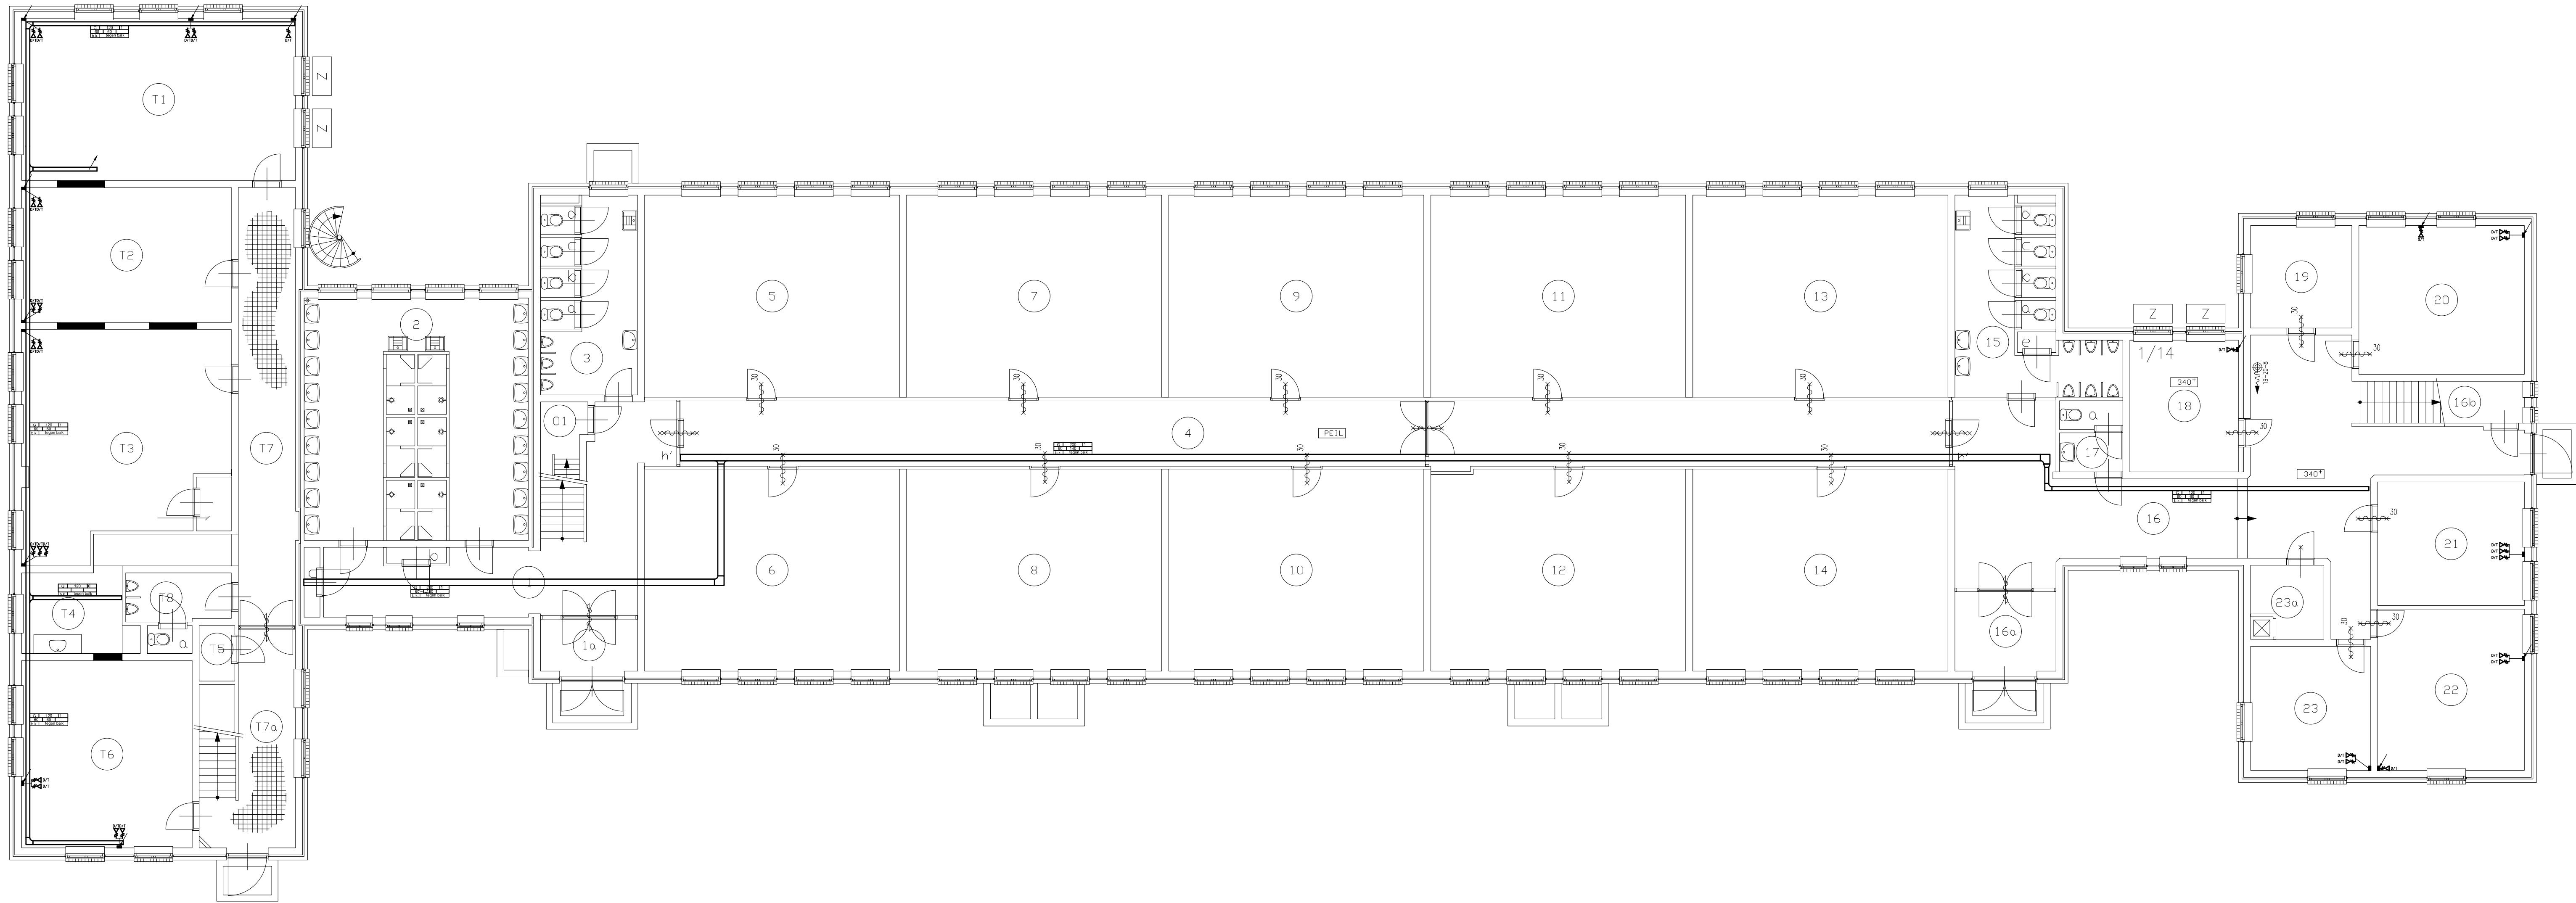

Aankomst van de wijziging	
naam	
Datum	
Wijz.	

Gebouw 26 Prinses Margrietkazerne Wezep	
Specificatie: Elektrische installaties Kabelgoot diversen Begane grond	
Objectnummer: 27B05	Getekend: ERO
Gebouwnummer: 26	Gecontroleerd:
Besteknummer:	Datum: 4/2006
Projectnummer:	Schaal: 1:100
Fase:	Formaat: A1+1 (594x1051)
Versie: revisie	Documentcode: 27B05_26_ET_11



Rijkvastgoedbedrijf
Ministerie van Binnenlandse Zaken en
Koninkrijksrelaties

Blad:
01 van
Directie - Vastgoedbeheer
www.rijkvastgoedbedrijf.nl
088 115 60 00