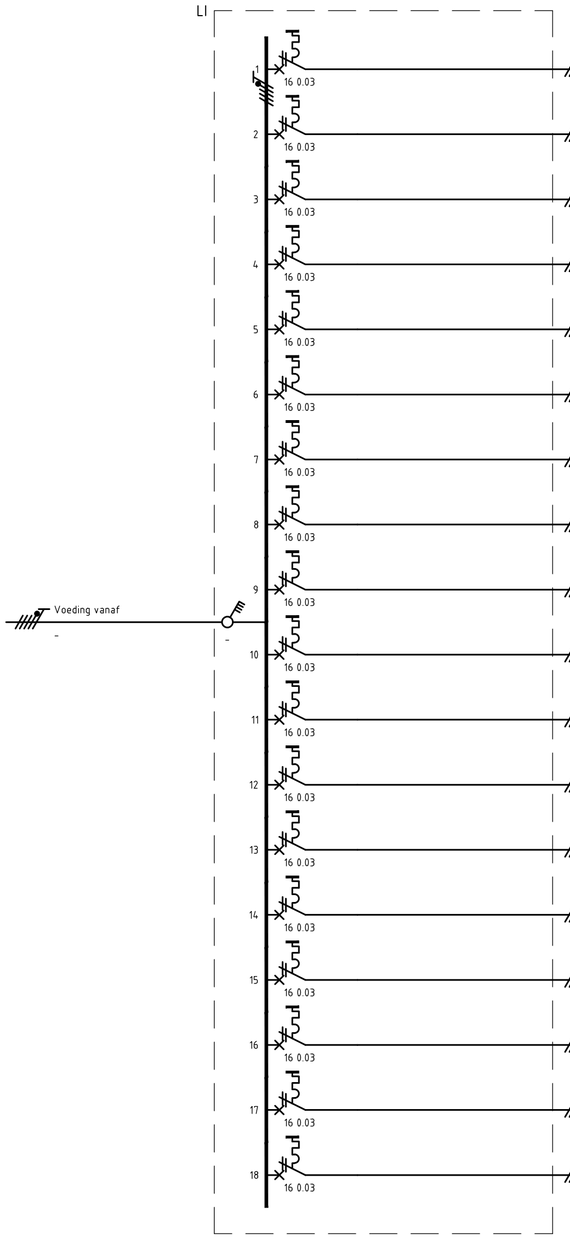

	Omschrijving				VA	VVA
1	VERLICHTING YMvKmb \ 3 x 2,5 mm2		14		504	453
2	VERLICHTING YMvKmb \ 3 x 2,5 mm2	10	21		2034	1830
3	VERLICHTING YMvKmb \ 3 x 2,5 mm2	10	14		1604	1443
4	VERLICHTING YMvKmb \ 3 x 2,5 mm2		21		1068	961
5	WCD ZALEN YMvKmb \ 3 x 2,5 mm2			11	2200	660
6	WCD ZALEN YMvKmb \ 3 x 2,5 mm2			12	2400	720
7	WCD ZALEN YMvKmb \ 3 x 2,5 mm2			12	2400	720
8	WCD ZALEN YMvKmb \ 3 x 2,5 mm2			12	2400	720
9	WCD ZALEN YMvKmb \ 3 x 2,5 mm2			12	2400	720
10	WCD ZALEN YMvKmb \ 3 x 2,5 mm2			12	2400	720
11	WCD ZALEN YMvKmb \ 3 x 2,5 mm2			16	3200	960
12	WCD ZALEN YMvKmb \ 3 x 2,5 mm2			5	1000	300
13	WCD ZALEN YMvKmb \ 3 x 2,5 mm2			10	2000	600
14	WCD NATTE RUIMTE YMvKmb \ 3 x 2,5 mm2			8	1600	480
15	WCD YMvKmb \ 3 x 2,5 mm2			1	200	60
16	WCD DATA YMvKmb \ 3 x 2,5 mm2			6	1200	360
17	WCD DATA YMvKmb \ 3 x 2,5 mm2			4	800	240
18	DATA KAST YMvKmb \ 3 x 2,5 mm2			1	600	180

Totaal vermogen (VA): 30010

Totaal te verwachten vermogen (VVA): 12127

Wijz.	Datum	naam	Aard van de wijziging

Gebouw 26 Legeringsgebouw
Prinses Margrietkazerne Wezep

Specificatie:
ELEKTROTECHINSCHE INSTALLATIE
Installatieschema verdeler LI

Objectnummer:	27B05	Getekend:	KVO
Gebouwnummer:	26	Gecontroleerd:	
Besteknummer:		Datum:	23-3-2020
Projectnummer:		Schaal:	1:100
Fase:	Revisie	Formaat:	A2
Versie:	A	Documentcode:	27B05_26_E24_ELS_XX

Blad:
E24 van

Rijksvastgoedbedrijf
Ministerie van Binnenlandse Zaken en Koninkrijksrelaties

Directie - Vastgoedbeheer
www.rijksvastgoedbedrijf.nl
088 115 80 00