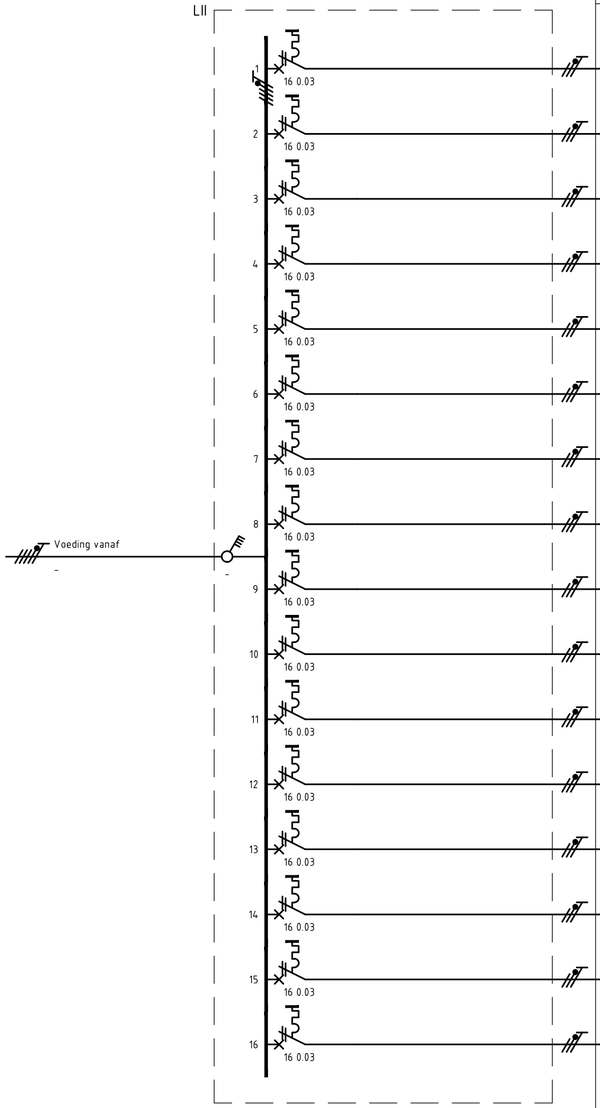

Omschrijving				VA	VVA
VERLICHTING		14		457	411
YMvKmb \ 3 x 2,5 mm2					
VERLICHTING	4	34	1	2538	2164
YMvKmb \ 3 x 2,5 mm2					
VERLICHTING	27	14		1391	1251
YMvKmb \ 3 x 2,5 mm2					
ALGEMEEN			13	2600	780
YMvKmb \ 3 x 2,5 mm2					
KOFFIEAPPARAAT			1	2500	750
YMvKmb \ 3 x 2,5 mm2					
WCD ZALEN			12	2400	720
YMvKmb \ 3 x 2,5 mm2					
WCD ZALEN			12	2400	720
YMvKmb \ 3 x 2,5 mm2					
WCD ZALEN			13	2600	780
YMvKmb \ 3 x 2,5 mm2					
WCD ZALEN			11	2200	660
YMvKmb \ 3 x 2,5 mm2					
WCD ZALEN			12	2400	720
YMvKmb \ 3 x 2,5 mm2					
WCD ZALEN			2	400	120
YMvKmb \ 3 x 2,5 mm2					
WCD NATTE RUIMTE + ZOLDER VERL.			6	1200	360
YMvKmb \ 3 x 2,5 mm2					
WCD ZALEN			6	1200	360
YMvKmb \ 3 x 2,5 mm2					
WCD DATA			6	1200	360
YMvKmb \ 3 x 2,5 mm2					
BOILER 80 LITER			1	2500	750
YMvKmb \ 3 x 2,5 mm2					
BOILER 15 LITER			1	2200	660
YMvKmb \ 3 x 2,5 mm2					

Totaal vermogen (VA): 30186

Totaal te verwachten vermogen (VVA): 11566

Wijz.	Datum	naam	Aard van de wijziging

Gebouw 26 Legeringsgebouw
Prinses Margrietkazerne Wezep

Specificatie:
ELEKTROTECHINSCHE INSTALLATIE
Installatieschema verdeler LII

Objectnummer:	27B05	Getekend:	KVO
Gebouwnummer:	26	Gecontroleerd:	
Besteknummer:		Datum:	23-3-2020
Projectnummer:		Schaal:	1:100
Fase:	Revisie	Formaat:	A2
Versie:	A	Documentcode:	27B05_26_E25_ELS_XX

Rijksvastgoedbedrijf
Ministerie van Binnenlandse Zaken en Koninkrijksrelaties

Blad:
E25 van

Directie - Vastgoedbeheer
www.rijksvastgoedbedrijf.nl
088 115 80 00

27B05_26_E_XX_009.dwg

plotdatum: 11/05/22