
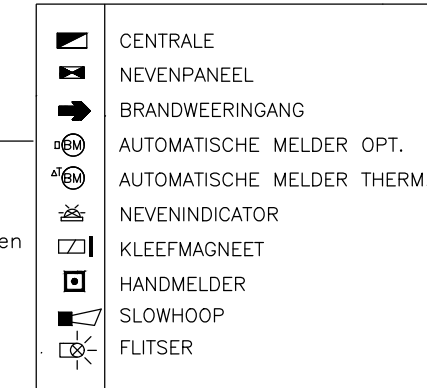
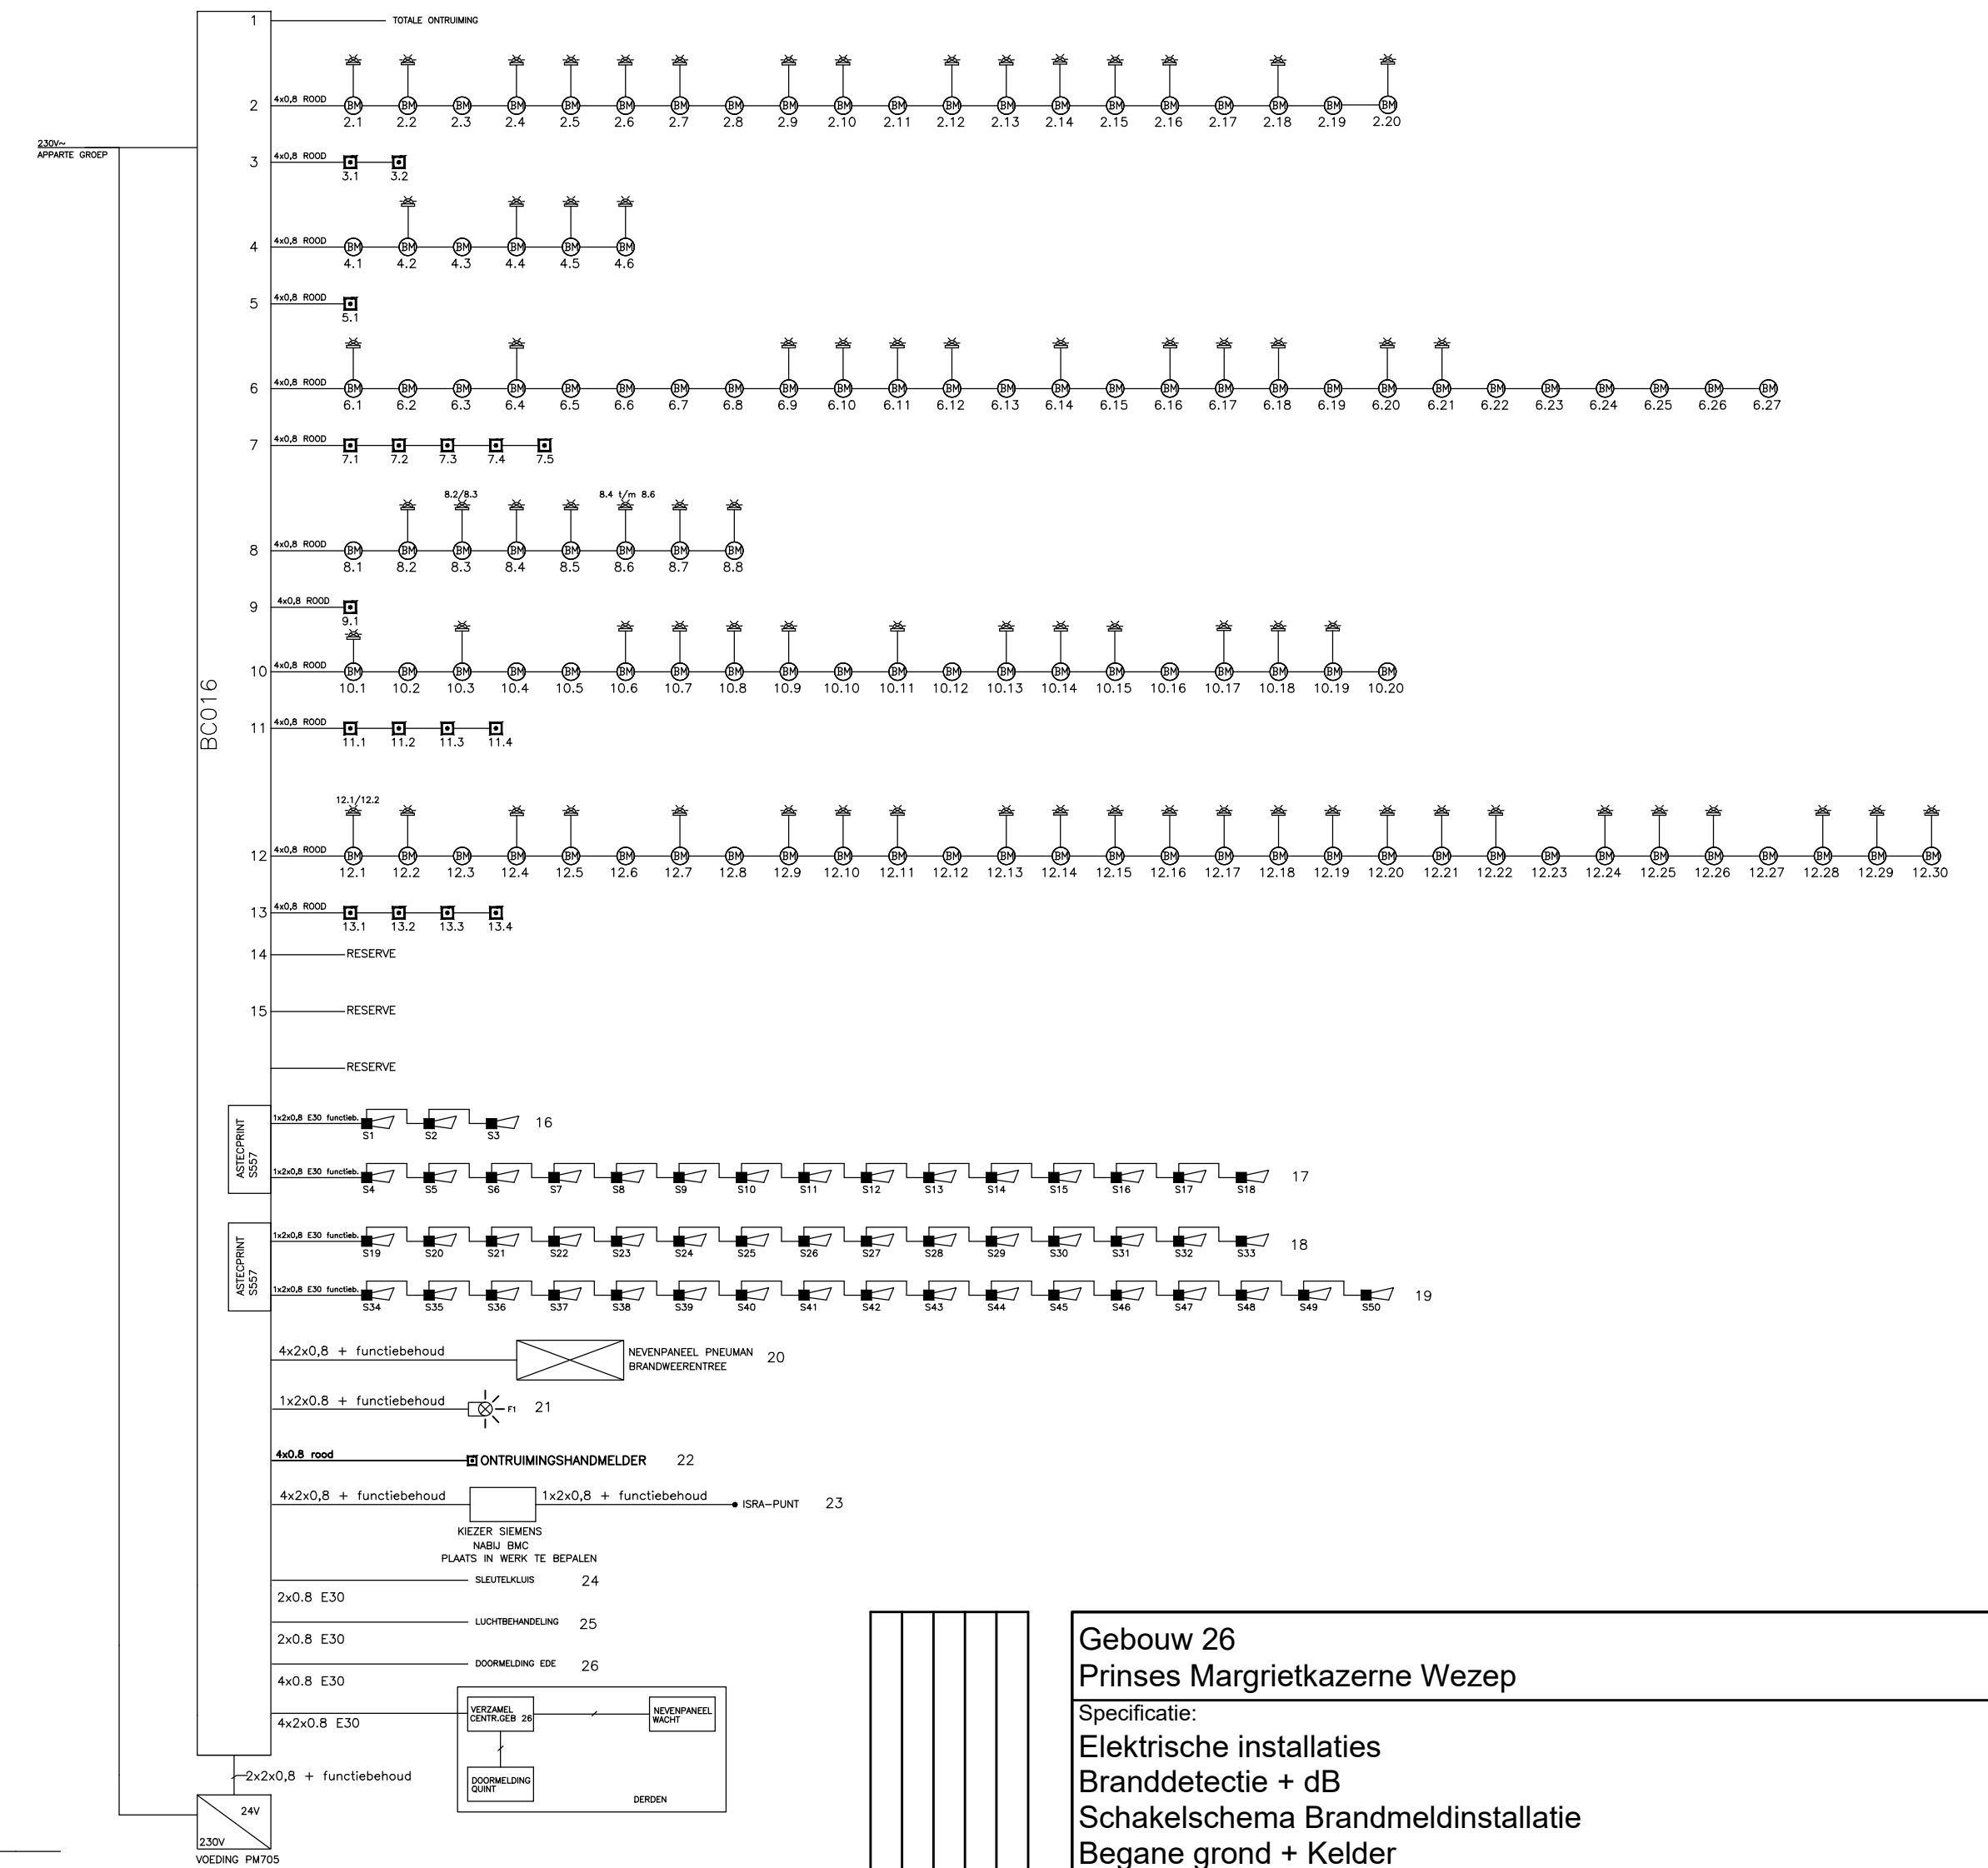


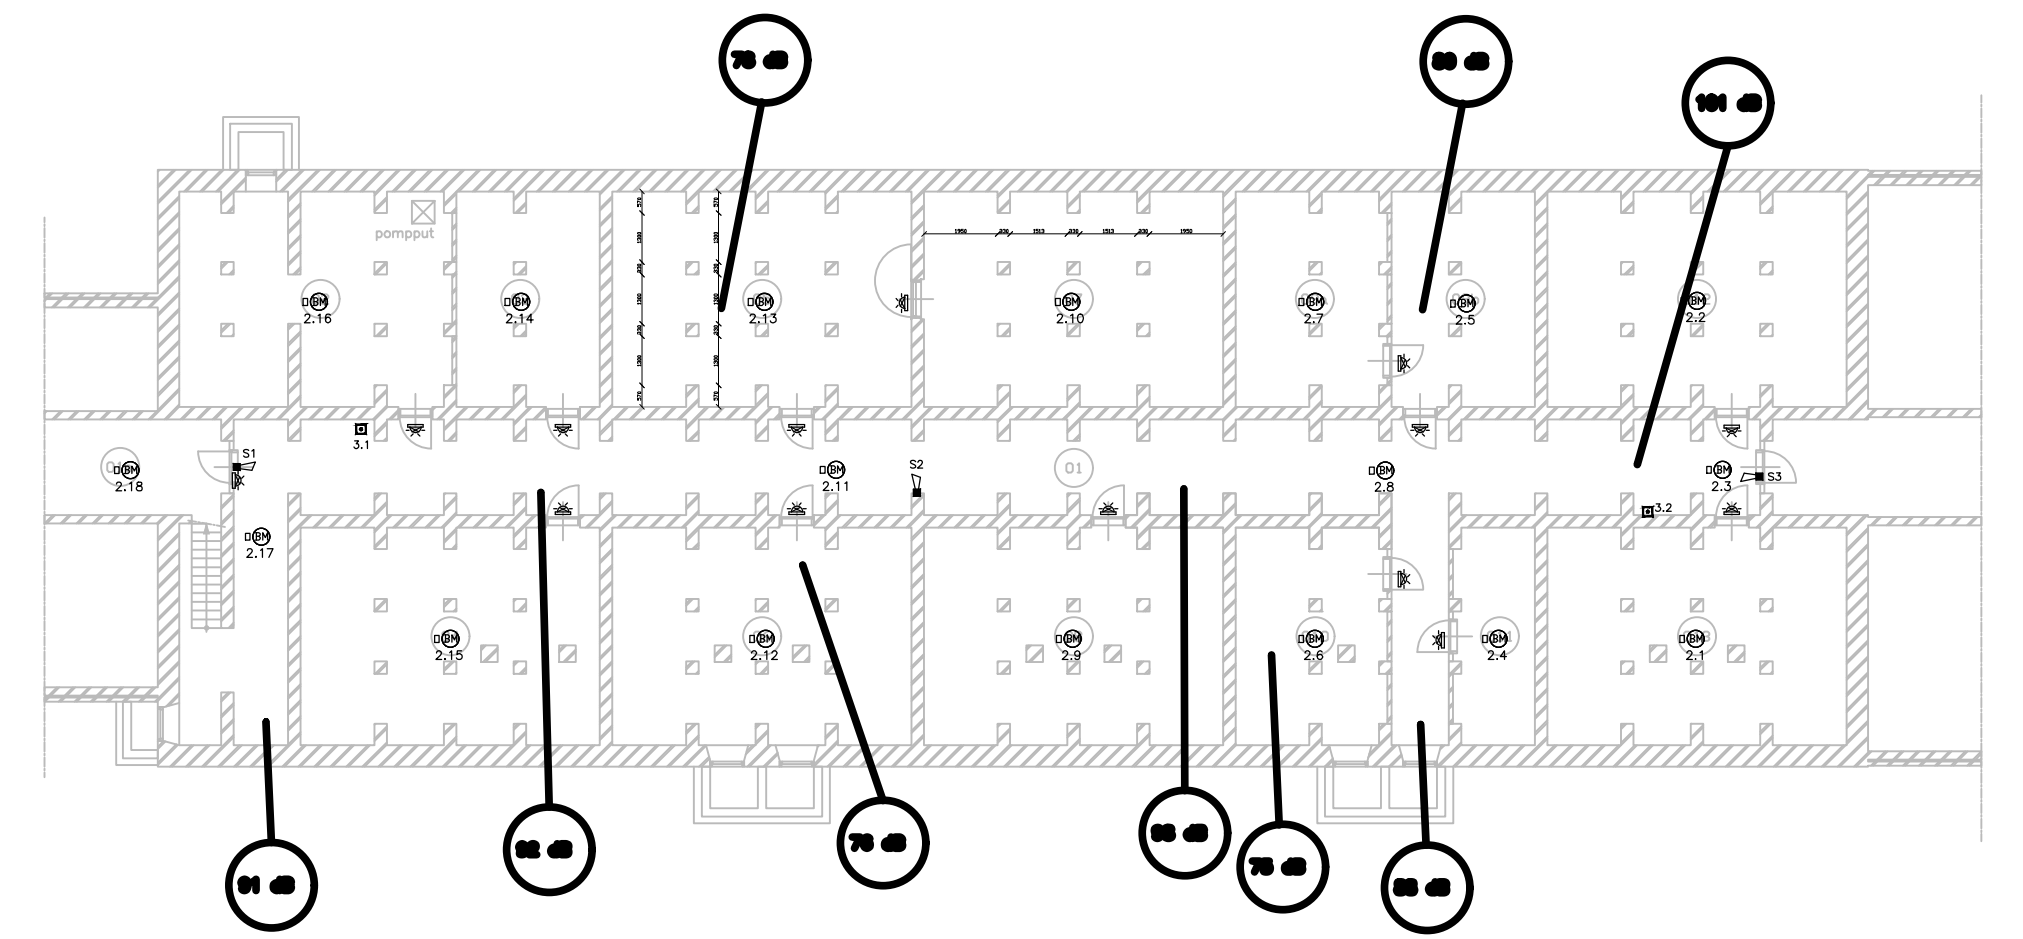

-  Hart centrale op 1,5 meter
-  Kabel van nummer voorzien !
-  Kabels bij rookmelders ingaand en uitkomend merken
-  Rookmelders minimaal 1.5mtr van uitblaasopening
-  Slowwhoops op muur monteren, niet aan plafond
-  Handmelders montage min 1.2mtr, max 1.5mtr

RENYOCI dB WAARDES

[illegible]

Specificatie:
Elektrische installaties
Branddetectie + dB
Schakelschema Brandmeldinstallatie
Begane grond + Kelder

Objectnummer: 27B05	Getekend: H. Schouten
Gebouwnummer: 26	Gecontroleerd:
Besteknummer:	Datum: 3/2005
Projectnummer:	Schaal: 1:200
Fase:	Formaat: A1
Versie: revisie	Documentcode: 27B05_26_E31_SBM_90



lad:
E31 van
rectie - Vastgoedbeheer
www.rijksvastgoedbedrijf.nl
18 115 80 00