


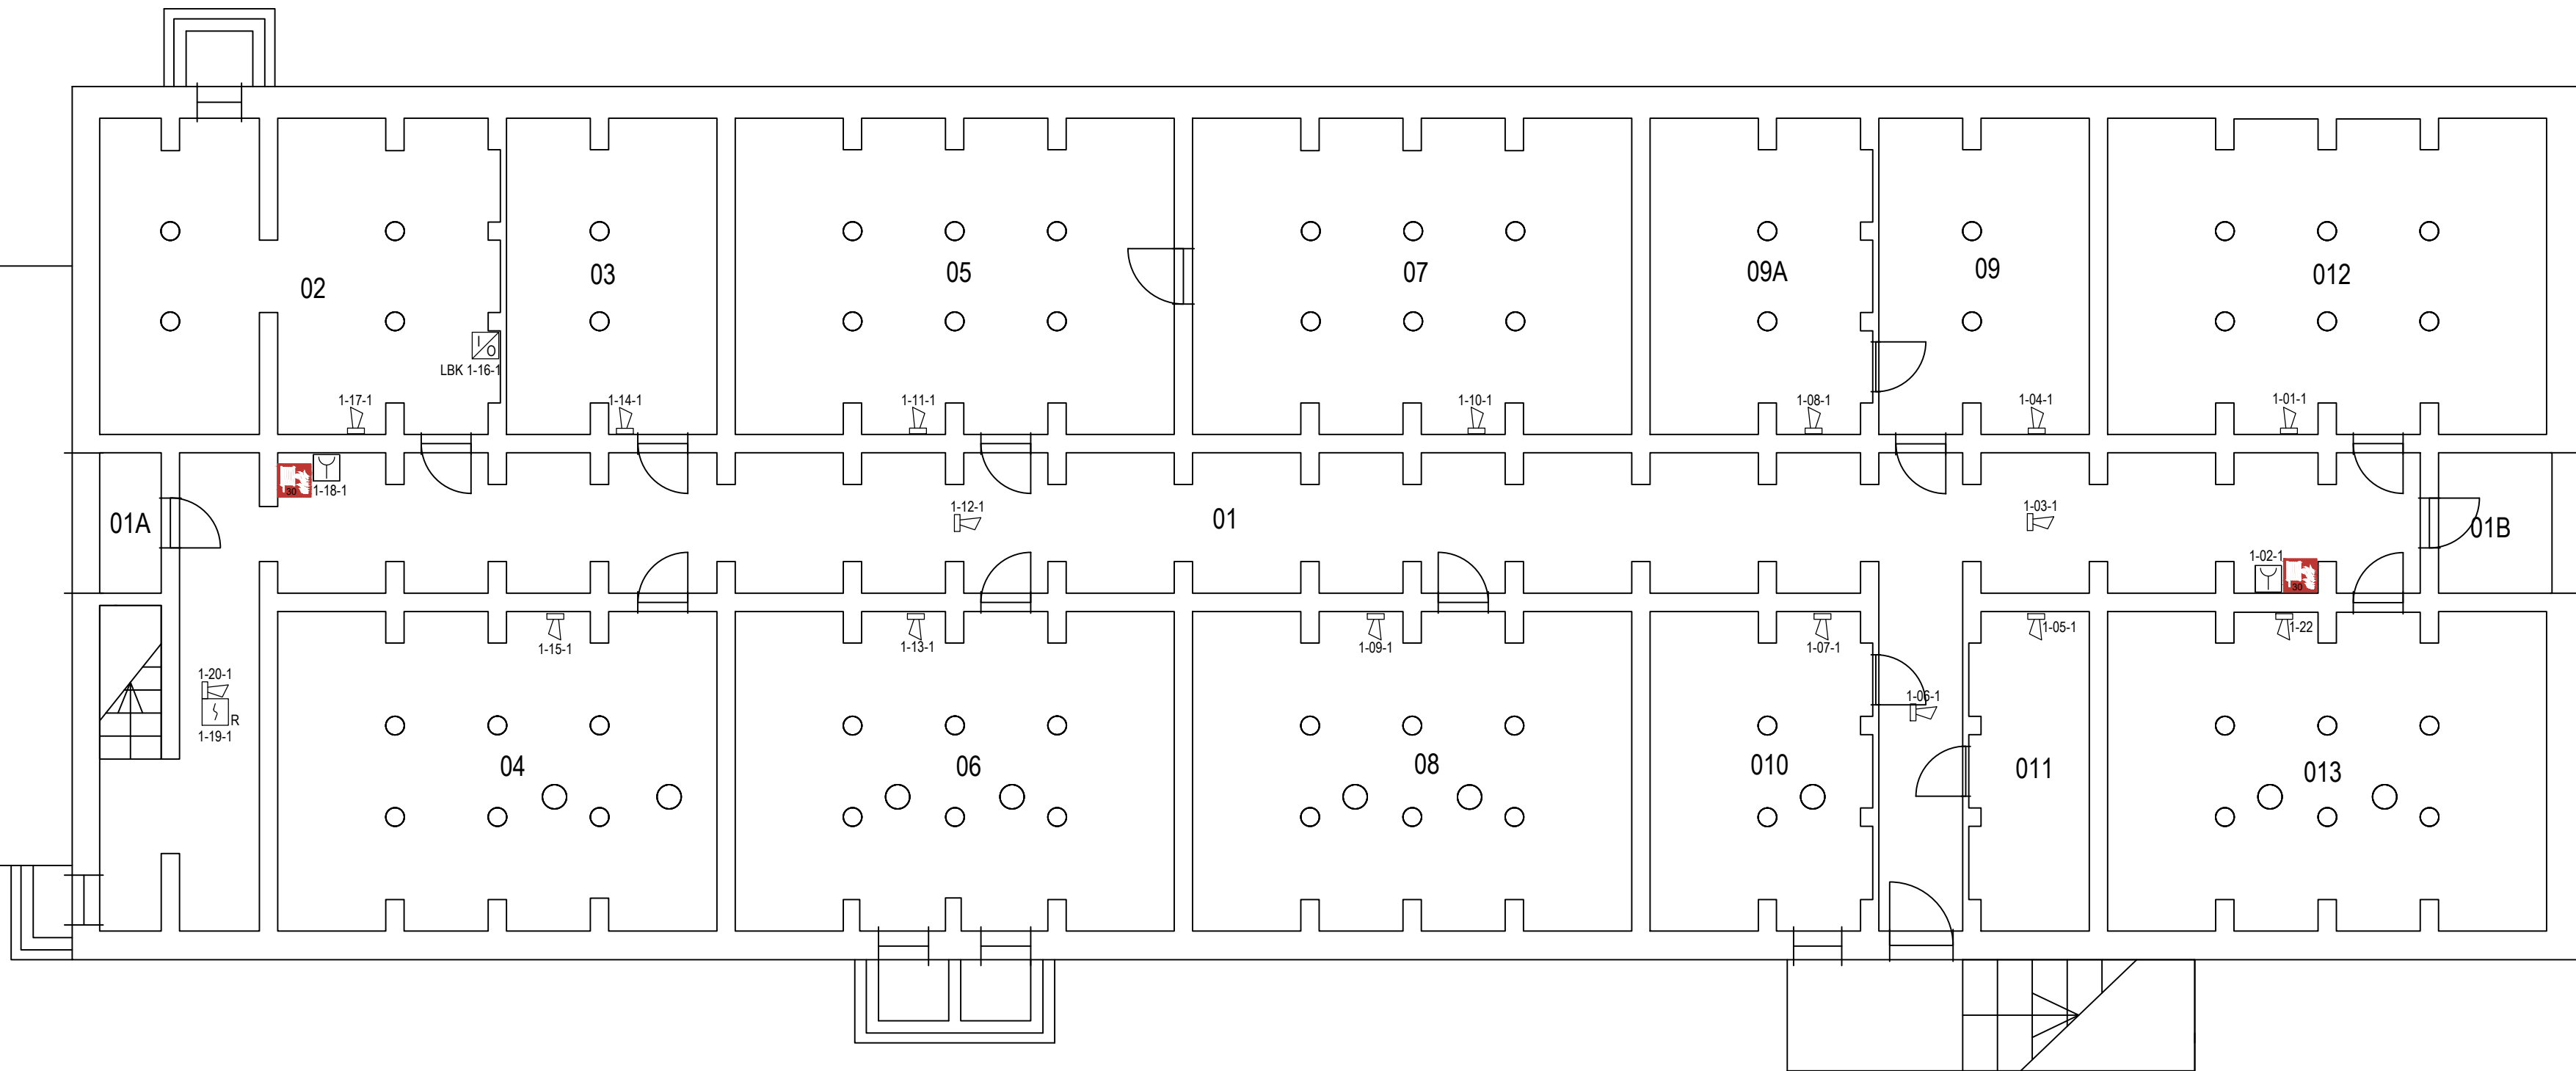

Ruimte	Functie	Opp.
01	Gang	119.95
01A	Berging Algemeen	2.81
01B	Berging Algemeen	5.18
02	Technische Ruimte	38.75
03	Technische Ruimte	21.24
04	Berging Algemeen	44.45
05	Berging Sportartikelen	43.99
06	Berging Algemeen	44.50
07	Fitnessruimte	43.97
08	Berging Wapens	44.46
09	Wapenschoonmaakruimte	21.24
09A	Berging Wapens	22.10
010	Berging Algemeen	22.34
011	Berging Algemeen	12.10
012	Technische Ruimte	43.95
013	Berging Algemeen	44.42

Wijz.	Datum	naam	Aard van de wijziging	
Gebouw 26 Prinses Margrietkazerne Wezep				
Specificatie: Projectietekening Brandmeld,- en ontruimingsinstallatie Kelder				
Objectnummer: 27B05			Getekend: NP	
Gebouwnummer: 26			Gecontroleerd:	
Besteknummer:			Datum: 5/2019	
Projectnummer:			Schaal: 1:100	
Fase:			Formaat: A1	
Versie: revisie			Documentcode: 27B05_26_E33_SBM_K1	
			Blad: E33 van	
Directie - Vastgoedbeheer Ministerie van Binnenlandse Zaken en Koninkrijksrelaties			www.rijksoverheid.nl 088 115 80 00	