


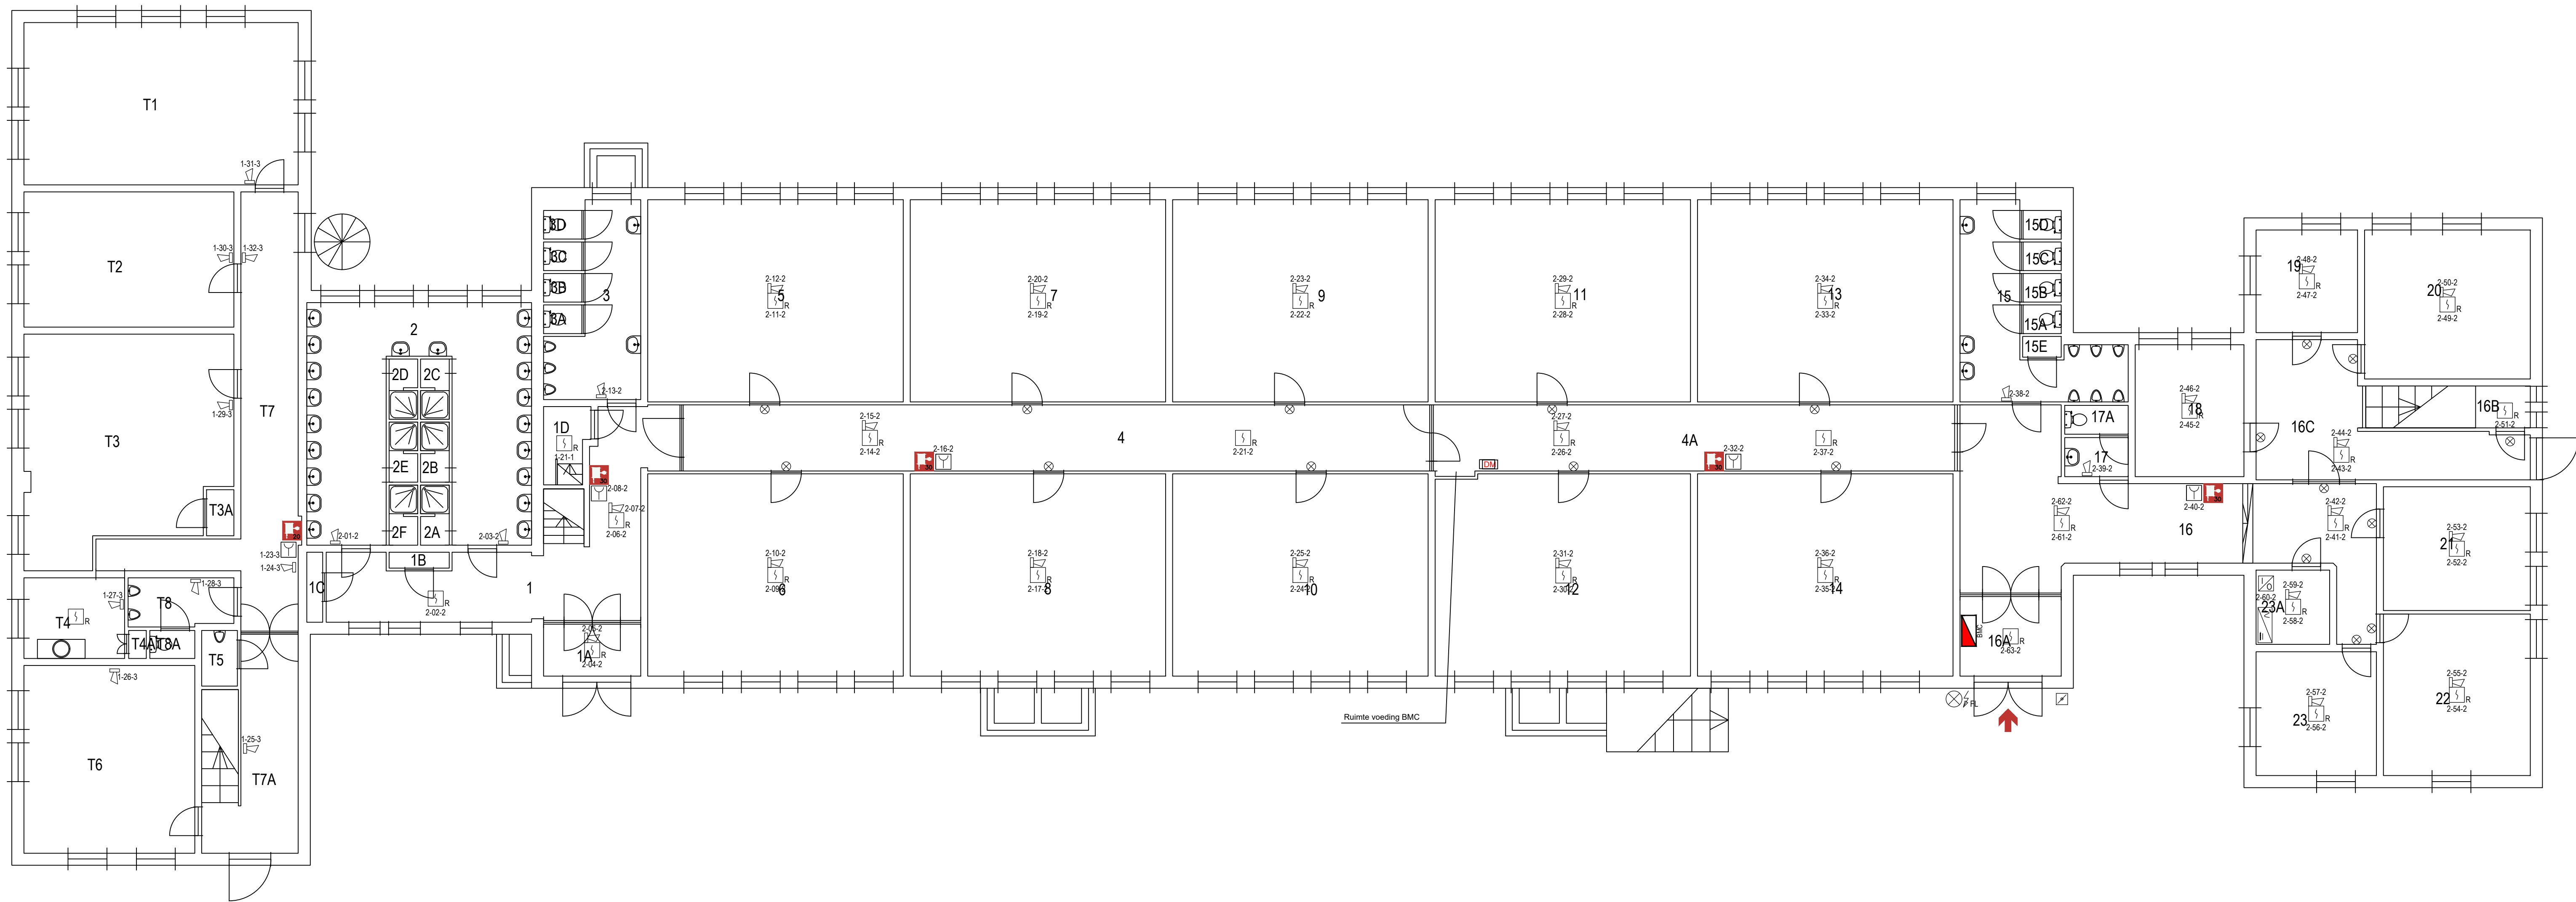

Ruimte	Functie	Opp.
1	Gang	32.39
1A	Hal	4.98
1B	Technische Ruimte	.94
1D	Trappenhuis	3.28
1C	Technische Ruimte	1.10
2	Wasruimte Heren	41.54
2B	Doucheruimte Heren	1.66
2A	Doucheruimte Heren	1.66
2C	Doucheruimte Heren	1.66
2F	Doucheruimte Heren	1.66
2E	Doucheruimte Heren	1.66
2D	Doucheruimte Heren	1.66
3	Toiletruimte Heren	13.58
3A	Toiletruimte Heren	1.08
3C	Toiletruimte Heren	1.08
3B	Toiletruimte Heren	1.08
3D	Toiletruimte Heren	1.08
4	Gang	48.78
4A	Gang	34.27
5	Legering > 4P	51.01
6	Legering > 4P	51.02
7	Legering > 4P	51.00
8	Legering > 4P	51.02
9	Legering > 4P	51.01
10	Legering > 4P	51.02
11	Legering > 4P	51.01
12	Legering > 4P	50.80
13	Legering > 4P	51.01
14	Legering > 4P	51.02
15	Toiletruimte Heren	17.40
15A	Toiletruimte Heren	1.08
15B	Toiletruimte Heren	1.08
15C	Toiletruimte Heren	1.08
15D	Toiletruimte Heren	1.08
15E	Technische Ruimte	.79
16	Gang	46.73
16A	Hal	7.95
16B	Kast Schoonmaakdienst	6.82
16C	Gang	22.36
17	Toiletruimte Dames	2.45
17A	Toiletruimte Dames	1.81
18	Bureauruimte	14.16
19	Bureauruimte	10.29
20	Bureauruimte	24.36
21	Bureauruimte	17.95
22	Bureauruimte	23.42
23	Bureauruimte	14.70
23A	Technische Ruimte	5.38
T1	Vergaderruimte	43.94
T2	Bureauruimte	28.03
T3	Bureauruimte	42.56
T3A	Berging Algemeen	1.25
T4	Pantry	8.01
T4A	Kast	.49
T5	Toiletruimte	1.96
T6	Bureauruimte	31.65
T7	Gang	29.50
T7A	Gang	18.41
T8	Toiletruimte Heren	5.00
T8A	Toiletruimte Heren	1.24

Gebouw 26
Prinses Margrietkazerne Wezep

Specificatie:
Projectietekening
Brandmeld. - en ontruimingsinstallatie
Begane grond

Objectnummer: 27B05	Getekend: NP
Gebouwnummer: 26	Gecontroleerd:
Besteknummer:	Datum: 5/2019
Projectnummer:	Schaal: 1:100
Fase:	Formaat: A1+1 (594x1051)
Versie: revisie	Documentcode: 27B05_26_E34_S8M_00



Rijksvastgoedbedrijf
Ministerie van Economische Zaken en
Klimaat

Blad:
E34 van
Directie - Vastgoedbeheer
www.rijksvastgoedbedrijf.nl
088 115 60 00