


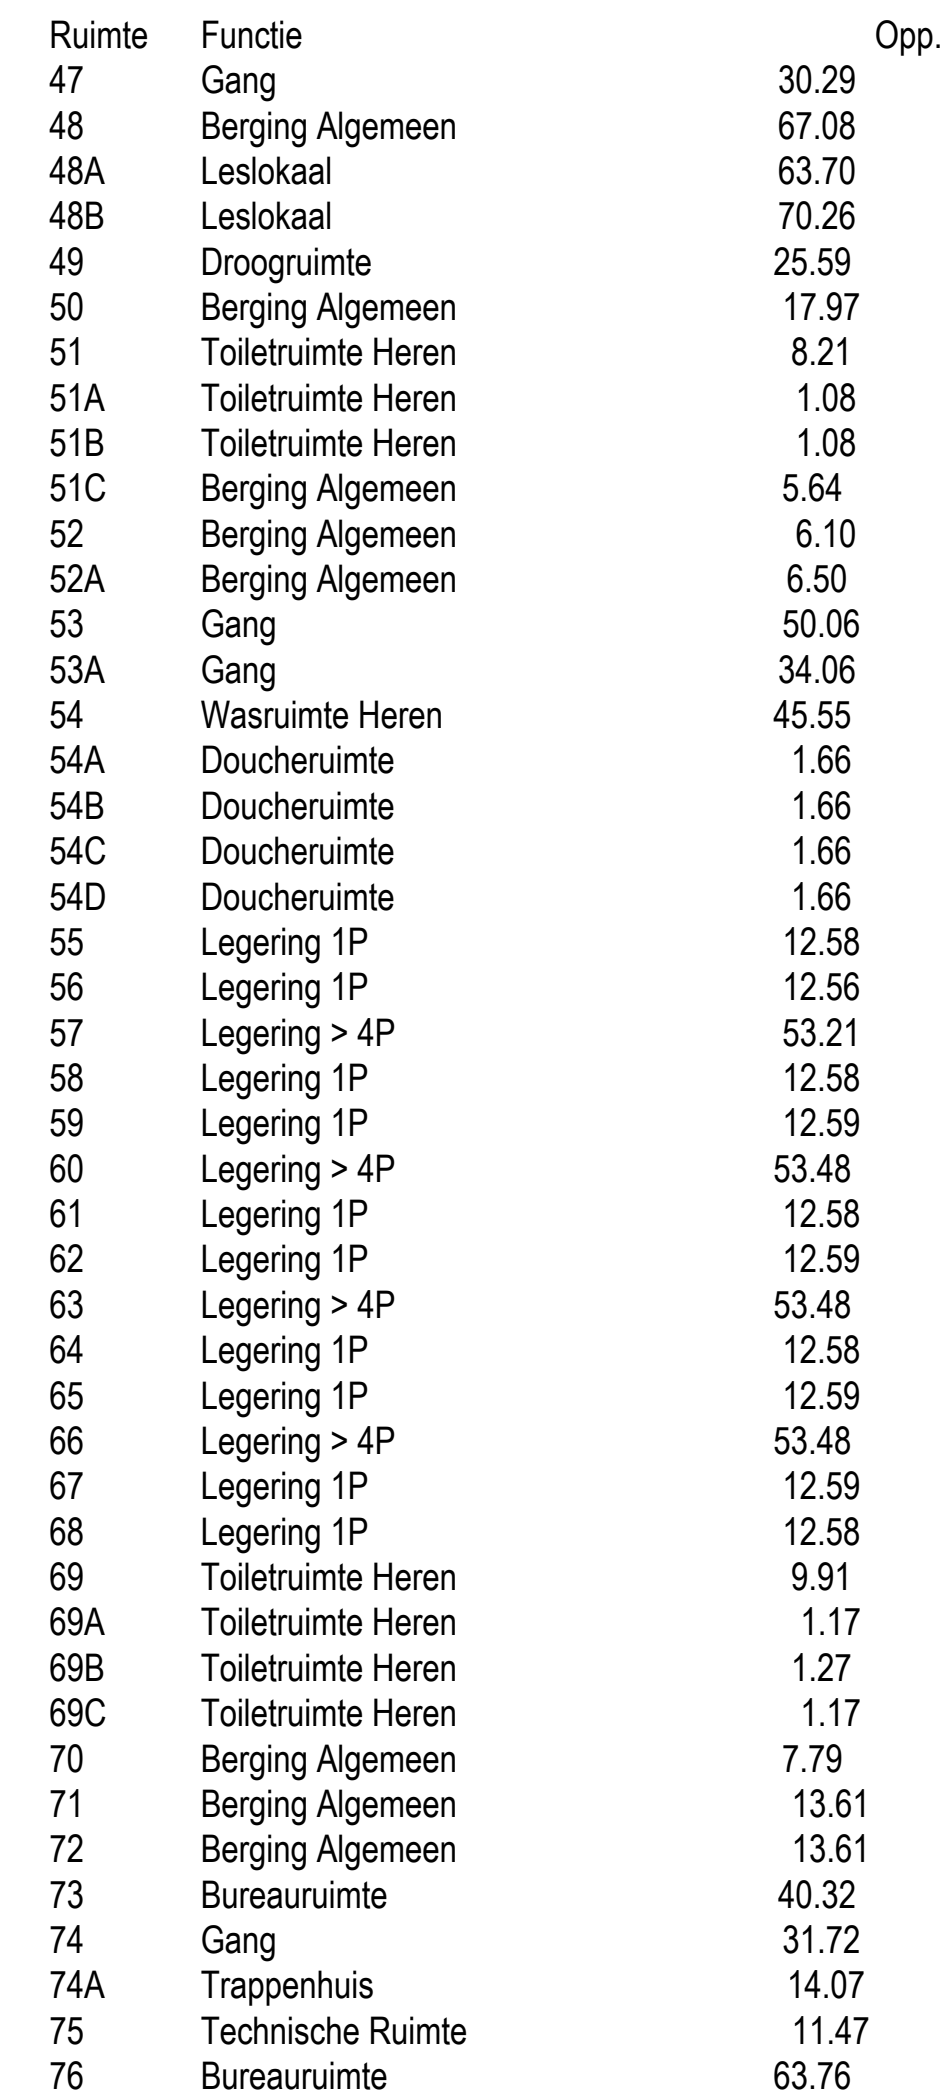

Gebouw 26
Prinses Margrietkazerne Wezep
specificatie:
projectietekening
brandmeld,- en ontruimingsinstallatie
1e verdieping

Objectnummer: 27B05	Getekend: NP
Gebouwnummer: 26	Gecontroleerd:
Besteknummer:	Datum: 5/2019
Projectnummer:	Schaal: 1:100
Fase:	Formaat: A1+1 (594x1051)
Versie: revisie	Documentcode: 27B05_26_E36_SBM_02