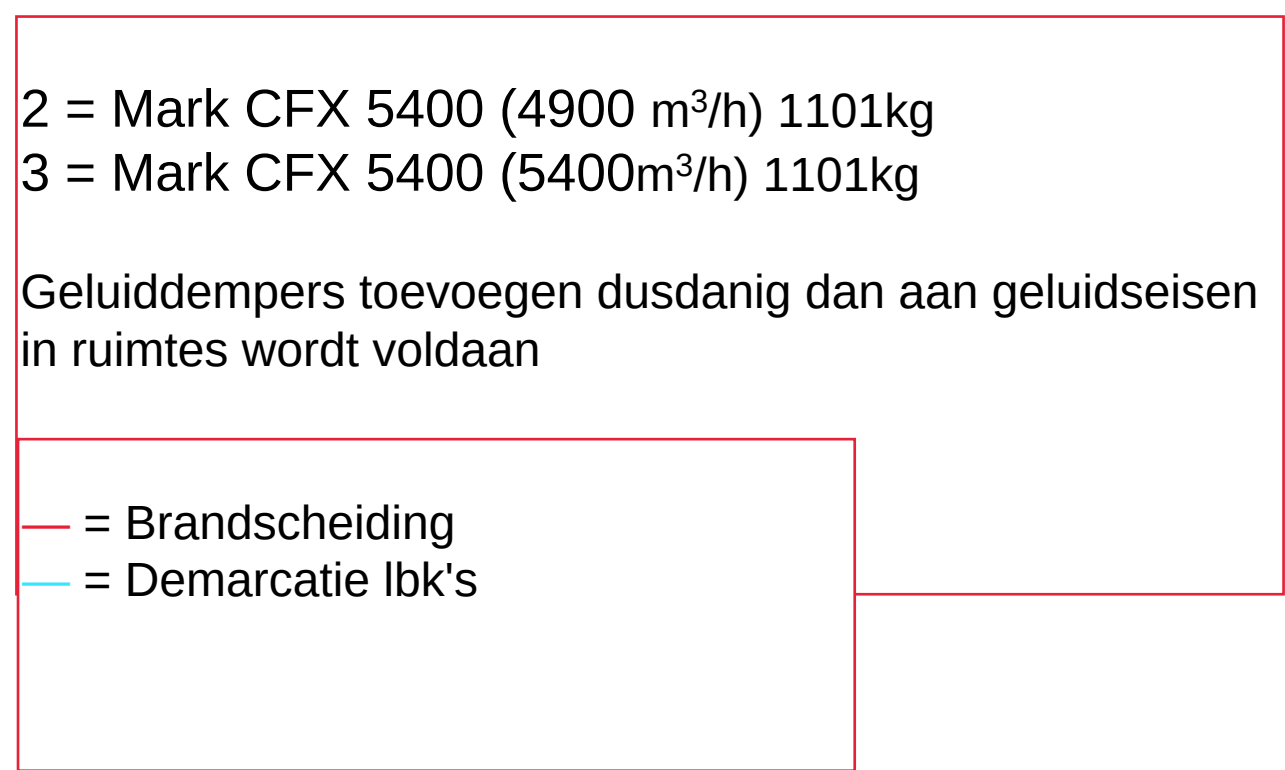


Legenda

	Brand compartimentscheiding 30 min. WBBO
	BC2 - 116m ² (Kantoorfunctie)
	BC5 - 282m ² (Overige Industrie functie)
	Extra beschermde vluchtroute

<u>Bouwtekening gegevens:</u>		
H. vloer (boven meertalhoog):	9675	m
Gebruiksovervalde:	0	m ²
Maximaal aantal personen:	0	

Brandveilig Gebruik

3 - 3e Verdieping
26 - Legeringsgebouw
27B05 - PRINSES MARGRIETKAZERNE

Schaal: 1:100 (A0)
Datum: 24 september 2019



Rijkswestgoedbedrijf
Hoewel aan de toelichting van deze vastgoedgegevens de afzender zich is besteed, aanvaardt het Rijkswestgoedbedrijf geen enkele aansprakelijkheid voor eventuele fouten, onduidelijkheden of omzettingen, noch voor de gevolgen hiervan. Aan deze gegevens kunnen geen rechten worden ontleend.
© Ministerie van Binnenlandse Zaken en Koninkrijksrelaties