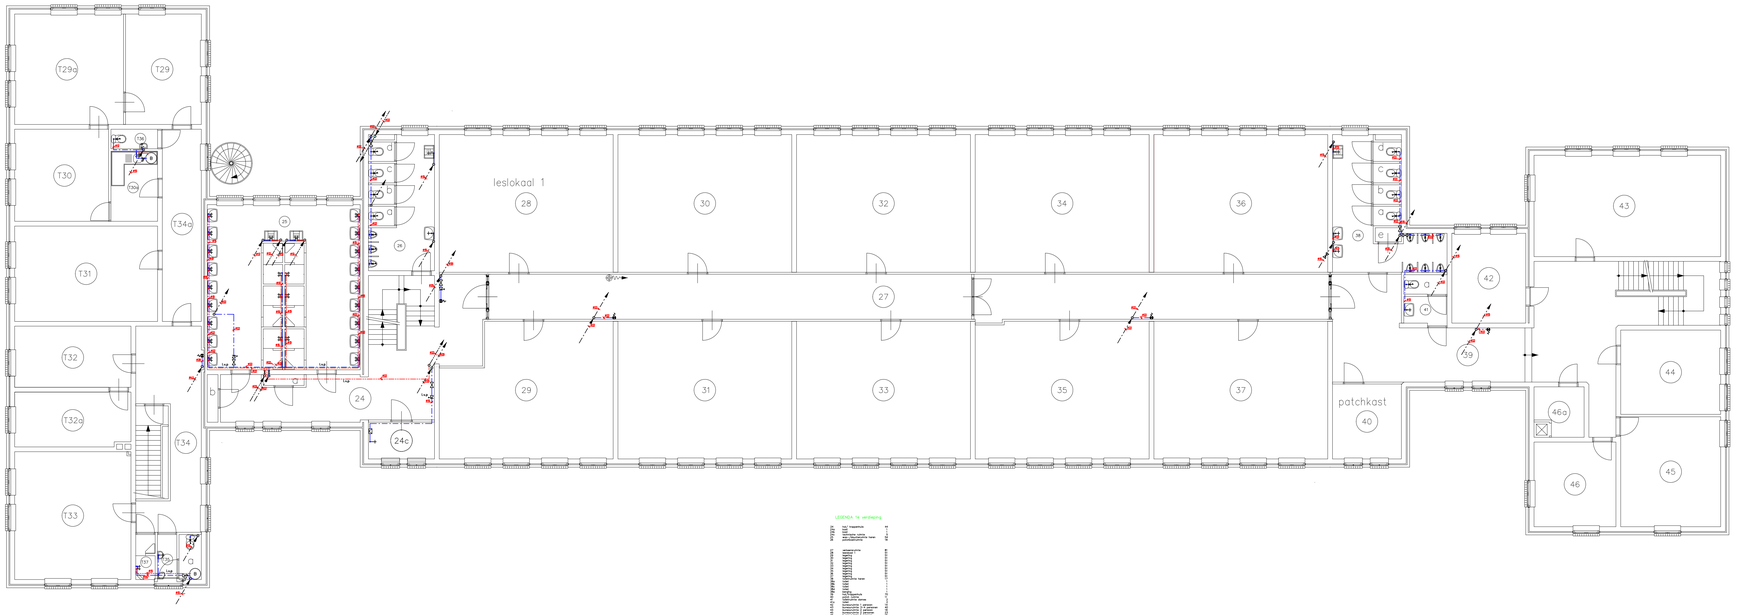

PLATTEGROND 1e VERDIEPING

RENVOOI

WATERLEIDING

- DRINKWATER
- VERWARMD TAPWATER
- WARMWATERCIRCULATIE
- MENGWATER
- KOUDWATERLEIDING IN VLOER
- WARMWATERLEIDING IN VLOER
- CIRCULATIEWATERLEIDING IN VLOER
- CHTWARD WATER
- CHTWARD WARM WATER
- CHTWARD CIRCULATIE WATER
- NATTE BRANDLEIDING
- DROGE BRANDLEIDING

lvl leidingen in vloer
lpl leidingen in plafond
lkr leidingen in kruipruimte

STIJG - EN ZAKLEIDINGEN

- HOOGTEVERSCHIL IN LEIDING
- STIJGLEIDING VANAF ONDER
- ZAKLEIDING VANAF BOVEN
- STIJGLEIDING NAAR BOVEN
- ZAKLEIDING NAAR ONDER

WATERBEVEILIGING

- EA - KEERKLEP CONTROLEERBAAR
- EB - KEERKLEP NIET CONTROLEERBAAR
- CA - TERUGSTROOMBEVEILIGING
- BA - BEVEILIGING
- DA - BELUCHTER
- OVERSTORTVENTIEL
- PALM'S COMBINBATE

AFKORTINGEN

B	BOILER
BSH	BRANDSLANGHASPEL
D	DOUCHE
DK	DRINKWATERKOELER
F	FONTEIN
G	GOOTSTEEN
GK	GEVELKRAAN
KA	KOFFIEAUTOMAAT
KO	KNIJPDOUCHE
MK	MENGKRAAN
OD	OOGDOUCHE
SMK	SLANGMASTELKRAAN
UG	UITSTORTGOOTSTEEN
UR	URINOIR
VK	VULKRAAN (CV)
VW	VAATWASSER
W	WATERMETER
T	WATERCLOSET (TOILET)
WD	WASDROGER
WM	WASMACHINE
WT	WASTAFEL
WTR	WATROS
ZD	ZEEPDISPENSER
TP	TAPPUNT
A	AAREPUT
ST	STOOMBEVOCHTIGER
STE	STEAMER

SYMBOLEN

- KRAAN KW
- KRAAN WW
- KRAAN THEEKNOPS
- KRAAN THEEKNOPS
- MENGKRAAN THERMOSTATISCH
- MENGKRAAN THERMOSTATISCH
- KRAAN MET AFSLUITER EN EB
- KRAAN MET EB
- TOILET
- DOUCHEMENGKRAAN THEEKNOPS
- DOUCHEMENGKRAAN THEEKNOPS
- DOUCHEMENGKRAAN THERMOSTATISCH
- DOUCHEMENGKRAAN THERMOSTATISCH
- DOUCHE MENGKRAN
- BRANDDOUCHE
- OOGDOUCHE
- OOG EN NOODDOUCHE

SYMBOLEN

- WATERMETER
- THERMOMETER
- POMP
- AFSLUITER
- AFSLUITER REGELBAAR
- AFSLUITER REGELBAAR MET MEETPUNT
- AFSLUITER MET MEETPUNT
- AFSLUITER MAGNETISCH
- AFSLUITER ELECTRISCH
- AFSLUITER DRIEWEG
- MENGVENTIEL
- REDUCEERFOEDSTEL
- OVERDRUKVENTIEL

SYMBOLEN

- SPUITHASPEL KW+WW
- SPUITHASPEL KW
- BRANDSLANGHASPEL
- BRANDSLANGHASPEL IN KAST
- GEVELKRAAN
- LEIDING AFGEDOPT
- EXPANSIEVAT
- BOILER ONDERBOUW
- BOILER ONDERBOUW
- BOILER ELECTRISCH
- BOILER ALGEMEEN
- WARMTEWISSELAAR
- FILTER

Locatie	Prinses Margriet Kazerne Leeringsgebouw
Werk	DRINKWATERINSTALLATIE
Tekeningen	1 Verdieping
Opdrachtgever	Rijksvastgoedbedrijf Ministerie van Binnenlandse Zaken en Koninkrijksrelaties RVB_DIRECTIE_BEHEER POSTBUS_20952 2500EZ_DEN_HAAG

CAG
Reeuwijse Poort 100 1B 2811 MX Reeuwijk
088-800 1500 info@cag.nl www.cag.nl

Datum	17-07-2023
Getekend	CAG_JEA
Schaal	1/100
Formaat	A0
Locatienr	27B05-26
Bouwdeel	GEHEELE_GEBOUW
Bouwlaag	01

Disc.	Fase	Bladnummer	Code
W	-	01	-