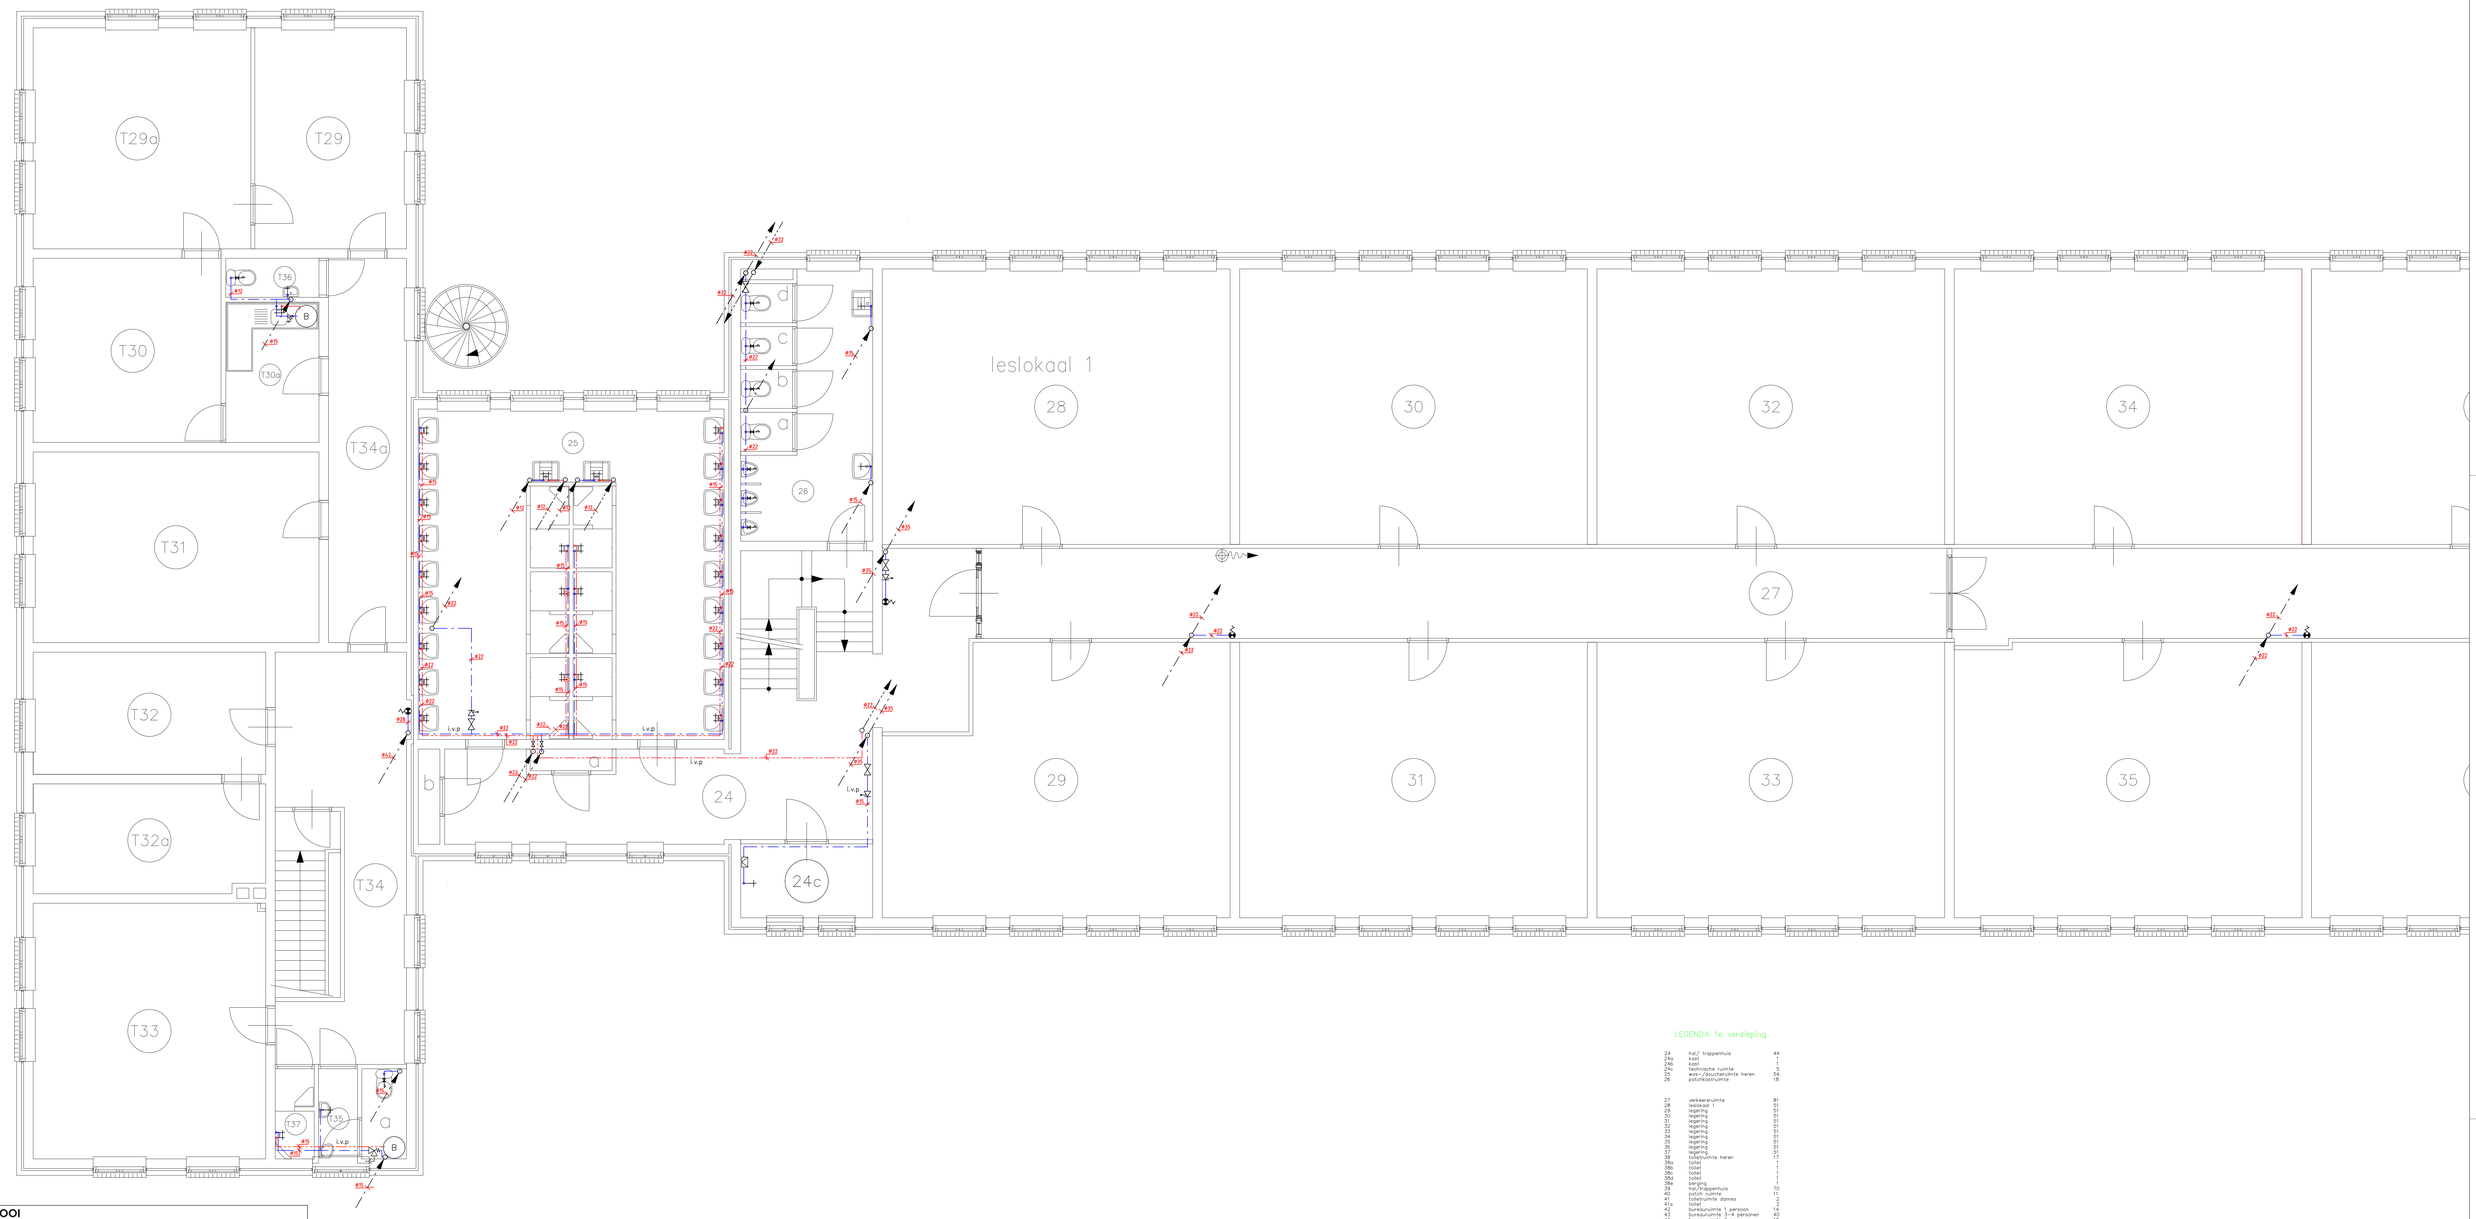

LEGENDA 1e verdieping

24	hal/ trappenhuis	44
24a	kast	1
24b	kast	1
24c	technische ruimte	5
25	was-/doucheruimte heren	54
26	patiokostruimte	18
27	verkeersruimte	81
28	leslokaal 1	51
29	lesruimte	51
30	legering	51
31	legering	51
32	legering	51
33	legering	51
34	legering	51
35	legering	51
36	legering	51
37	legering	51
38	toiletruimte heren	17
38a	toilet	1
38b	toilet	1
38c	toilet	1
38d	toilet	1
38e	berging	1
39	hal/trappenhuis	10
40	hal/ trappenhuis	10
41	toiletruimte dames	2
41a	toilet	2
42	bureauruimte 1 persoon	15
43	bureauruimte 3-4 personen	40
44	bureauruimte 2 persoon	18
45	bureauruimte 2 personen	23
46	bureauruimte 1 persoon	15
46a	berging algemeen	5

RENVOOI

WATERLEIDING

- DRINKWATER
- VERWARMD TAPWATER
- WARMWATERCIRCULATIE
- MENGWATER
- KOUDWATERLEIDING IN VLOER
- WARMWATERLEIDING IN VLOER
- CIRCULATIEWATERLEIDING IN VLOER
- CHWARD WATER
- CHWARD WARM WATER
- CHWARD CIRCULATIE WATER
- NATTE BRANDLEIDING
- DROGE BRANDLEIDING

bf leidingen in vloer
bp leidingen in plafond
bv leidingen in wandpanelen

PLATTEGRONDT 1e VERDIEPING

STIJG - EN ZAKLEIDINGEN

- HOOGTEVERSCHIL IN LEIDING
- STIJGLEIDING VANAF ONDER
- ZAKLEIDING VANAF BOVEN
- STIJGLEIDING NAAR BOVEN
- ZAKLEIDING NAAR ONDER

WATERBEVEILIGING

- EA - KEERKLEP CONTOLEERBAAR
- EB - KEERKLEP NIET CONTOLEERBAAR
- CA - TERUGSTROOMBEVEILIGING
- BA - BEVEILIGING
- DA - BELUCHTER
- OVERSTORTVENTIEL
- PALM COMBINBATE

AFKORTINGEN

B	BOILER
BSH	BRANDSLANGHASPEL
D	DOUCHE
DK	DRINKWATERKOELER
F	FONTEIN
G	GOOTSTEEN
GK	GEVELKRAAN
KA	KOFFIEAUTOMAAT
KD	KNIJPDOUCHE
MK	MENGKRAAN
OD	OOGDOUCHE
SWK	SLANGWARTELKRAAN
UG	UITSTORTGOOTSTEEN
UR	URINOR
VK	VULKRAAN (CV)
VW	VAATWASSER
W	WATERMETER
T	WATERCLOSET (TOILET)
WD	WASDROGER
WM	WASMACHINE
WT	WASTAFEL
WTR	WATROZ
ZD	ZEEPDISPENSER
TP	TAPPUNT
A	AANREICHT
ST	STOOMBEVOCHTIGER
STE	STEAMER

SYMBOLEN

- KRAAN EW
- KRAAN WW
- KRAAN THEEKNOPS
- KRAAN THEEKNOPS
- MENGKRAAN THERMOSTATISCH
- MENGKRAAN THERMOSTATISCH
- KRAAN MET AFSLUITER EN EB
- KRAAN MET EB
- TOILET
- DOUCHEMENGKRAAN THEEKNOPS
- DOUCHEMENGKRAAN THEEKNOPS
- DOUCHEMENGKRAAN THERMOSTATISCH
- DOUCHEMENGKRAAN THERMOSTATISCH
- DOUCHE MENGWATER
- BRANDDOUCHE
- OOGDOUCHE
- OOG EN NOODDOUCHE

SYMBOLEN

- WATERMETER
- THERMOMETER
- POMP
- AFSLUITER
- AFSLUITER REGELBAAR
- AFSLUITER REGELBAAR MET MEETPUNT
- AFSLUITER MET MEETPUNT
- AFSLUITER MAGNETISCH
- AFSLUITER ELECTRISCH
- AFSLUITER DREIWEG
- MENGVENTIEL
- REDUCEERFOESTEL
- OVERDRAKVENTIEL

SYMBOLEN

- SPUITMOPEL KW+WW
- SPUITMOPEL KW
- BRANDSLANGHASPEL
- BRANDSLANGHASPEL IN KAST
- GEVELKRAAN
- LEIDING AFGEDOPT
- EXPANSIEVAT
- BOILER ONDERBOUW
- BOILER ONDERBOUW
- BOILER ELECTRISCH
- BOILER ALGEMEEN
- WARMTEWISSELAAR
- FILTER

Locatie	Prinses Margriet Kazerne Legeringsgebouw
Werk	DRINKWATERINSTALLATIE
Tekeningen	1 Verdieping
Datum	17-07-2023
Getekend	CAG_JEA
Schaal	1/50
Formaat	A0
Locatiem	27B05-26
Bouwdeel	LINKS
Bouwlaag	01

CAG
Reeuwijkse Poort 100 ⊠ 2811 MX ⊠ Reeuwijk
☎ 088-800 1500 ✉ info@cag.nl ⊠ www.cag.nl

Rijksvastgoedbedrijf
Ministerie van Binnenlandse Zaken en Koninkrijksrelaties

Opdrachtgever
RVB_DIRECTIE_BEHEER
POSTBUS_20952
2500EZ_DEN_HAAG

Disc.	Fase	Bladnummer	Code
W	-	01	-