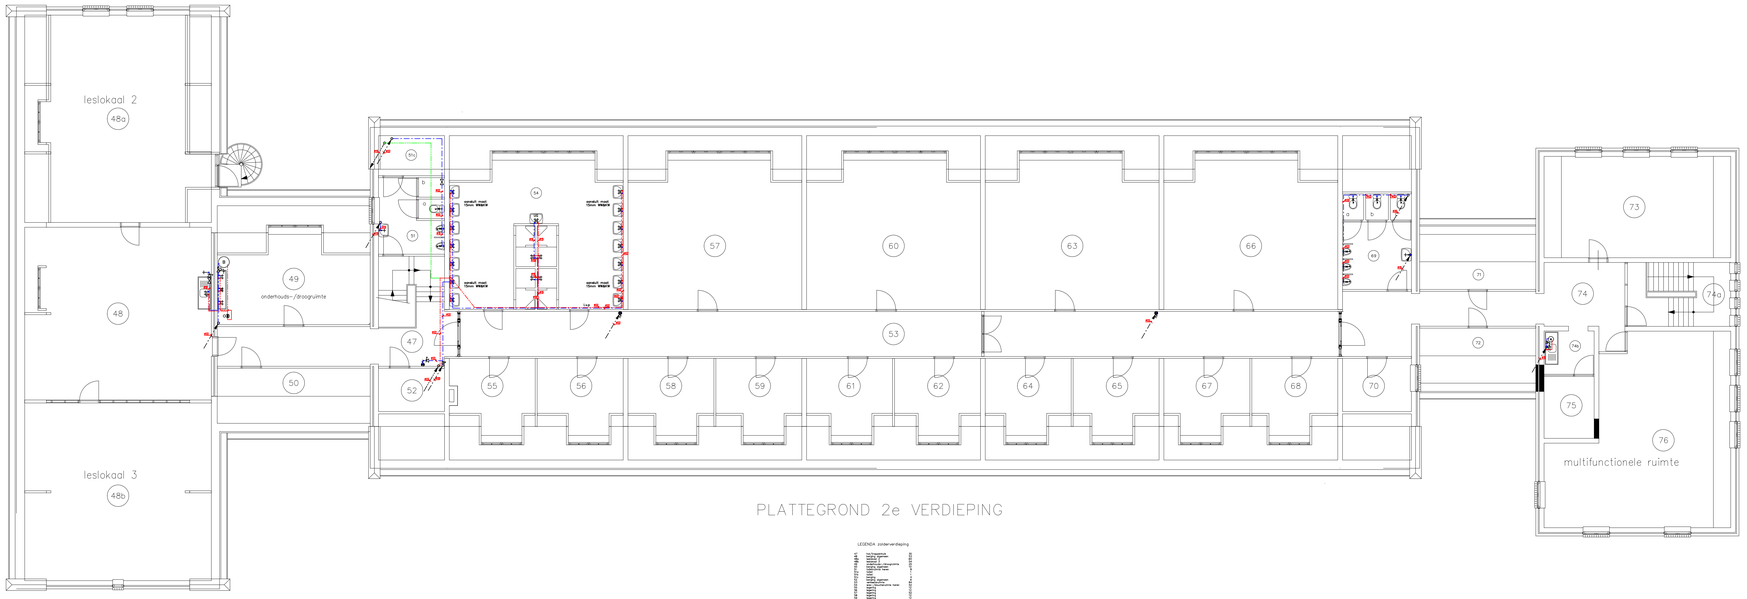

PLATTEGROND 2e VERDIEPING

LEGENDA installatietekening

B	BOILER
BSH	BRANDSLANGHASPEL
D	DOUCHE
DK	DRINKWATERKOELER
F	FONTEIN
G	GOOTSTEEN
GK	GEVELKRAAN
KA	KOFFIEAUTOMAAT
KO	KNIJPDOUCHE
MK	MENGKRAAN
OD	OOGDOUCHE
SWK	SLANGWARTELKRAAN
UG	UITSTORTGOOTSTEEN
UR	URINOIR
VK	VULKRAAN (CV)
VW	VAATWASSER
W	WATERMETER
T	WATERCLOSET (TOILET)
WD	WASDROGER
WM	WASMACHINE
WT	WASTAFEL
WTR	WATROZ
ZD	ZEEPDISPENSER
TP	TAPPUNT
A	AANREICHT
ST	STOOMBEVOCHTIGER
STE	STEAMER
	KERAAN EW
	KERAAN WW
	KERAAN THEEKNOPS
	KERAAN THEEKNOPS
	MENGKRAAN THERMOSTATISCH
	MENGKRAAN THERMOSTATISCH
	KRAAN MET AFSLUITER EN EB
	KRAAN MET EB
	TOILET
	DOUCHEMENGKRAAN THEEKNOPS
	DOUCHEMENGKRAAN THEEKNOPS
	DOUCHEMENGKRAAN THERMOSTATISCH
	DOUCHEMENGKRAAN THERMOSTATISCH
	DOUCHE MENGWATER
	BRANDDOUCHE
	OOGDOUCHE
	OOG EN NOODDOUCHE
	WATERMETER
	THERMOMETER
	POMP
	AFSLUITER
	AFSLUITER REGELBAAR
	AFSLUITER REGELBAAR MET MEETPUNT
	AFSLUITER MET MEETPUNT
	AFSLUITER MAGNETISCH
	AFSLUITER ELECTRISCH
	AFSLUITER DRIEWEG
	MENGVENTIEL
	REDUCEERVOESTEL
	OVERDRUKVENTIEL
	SPUITKASTEL KW+WW
	SPUITKASTEL KW
	BRANDSLANGHASPEL
	BRANDSLANGHASPEL IN KAST
	GEVELKRAAN
	LEDING AFGEDOPT
	EXPANSIEVAT
	BOILER ONDERBOUW
	BOILER ONDERBOUW
	BOILER ELECTRISCH
	BOILER ALGEMEEN
	WARMTEWISSELAAR
	FILTER

RENVOOI

WATERLEIDING

	DRINKWATER
	VERWARMINGTAPWATER
	WARMWATERCIRCULATIE
	MENGWATER
	KOUDWATERLEIDING IN VLOER
	WARMWATERLEIDING IN VLOER
	CIRCULATIEWATERLEIDING IN VLOER
	CHWARD WATER
	CHWARD WARM WATER
	CHWARD CIRCULATE WATER
	NATIE BRANDLEIDING
	DROGE BRANDLEIDING

bl	leidingen in vloer
bv	leidingen in plafond
bz	leidingen in buitenruimte

STIJG - EN ZAKLEIDINGEN

- HOOGTEVERSCHIL IN LEIDING
- STIJGLEIDING VANAF ONDER
- ZAKLEIDING VANAF BOVEN
- STIJGLEIDING NAAR BOVEN
- ZAKLEIDING NAAR ONDER

WATERBEVEILIGING

- EA - KEERKLEP CONTROLEERBAAR
- EB - KEERKLEP NIET CONTROLEERBAAR
- CA - TERUGSTROOMBEVEILIGING
- BA - BEVEILIGING
- DA - BELUCHTER
- OVERSTORTVENTIEL
- PALM COMBINBATE

AFKORTINGEN

SYMBOLEN

SYMBOLEN

SYMBOLEN

Locatie
Prinses Margriet Kazerne
Legeringsgebouw

Werk
DRINKWATERINSTALLATIE

Tekeningen
2 Verdieping

CAG
Rieuwertsze Poort 100 9.2611 MX Rieuwijk
088-800 1500 info@cag.nl www.cag.nl

Datum	23-12-2022
Getekend	CAG_JEA
Schaal	1/50
Formaat	A0
Locatienr	27B05-26
Bouwdeel	GEHELE_GEBOUW
Bouwlaag	02

Rijksvastgoedbedrijf
Ministerie van Binnenlandse Zaken en Koninkrijksrelaties

Opdrachtgever
RVB_DIRECTIE_BEHEER
POSTBUS_20952
2500EZ_DEN_HAAG

Disc.	Fase	Bladnummer	Code
W	-	02	-